



COROGRAFIA Scala 1:500.000

INDICE	DATA	REVISIONI	ELABORATO	VERIFICATO	APPROVATO
1	2003/2019	INSERITE MODIFICHE TRACCIATO	T. FILANDRO	G.CANNITO	V.FORLIVESI O. CORDA
0	2006/2018	REVISIONE	T. FILANDRO	M.FORNAROLI	V.FORLIVESI O. CORDA

	PROGETTISTA  Rif TPIDL: 073670-010-DW-3252-635 TECHNIP ITALY DIREZIONE LAVORI S.p.A.	Dis. PG-TP-425						
		Fg. 1 di 5						
Metanodotto: METANIZZAZIONE SARDEGNA METANODOTTO DERIVAZIONE PER SANLURI DN 150 (6") DP 75 bar		Comm.						
		INDICE <table border="1" style="display: inline-table; vertical-align: middle;"> <tr> <td>1</td> <td></td> <td></td> <td></td> <td></td> <td></td> </tr> </table>	1					
1								
		Scala 1:10000						
VARIANTI DI TRACCIATO		Sostituisce il Sostituito dal						

Progetto:

METANIZZAZIONE SARDEGNA

MET.:DER. PER SANLURI

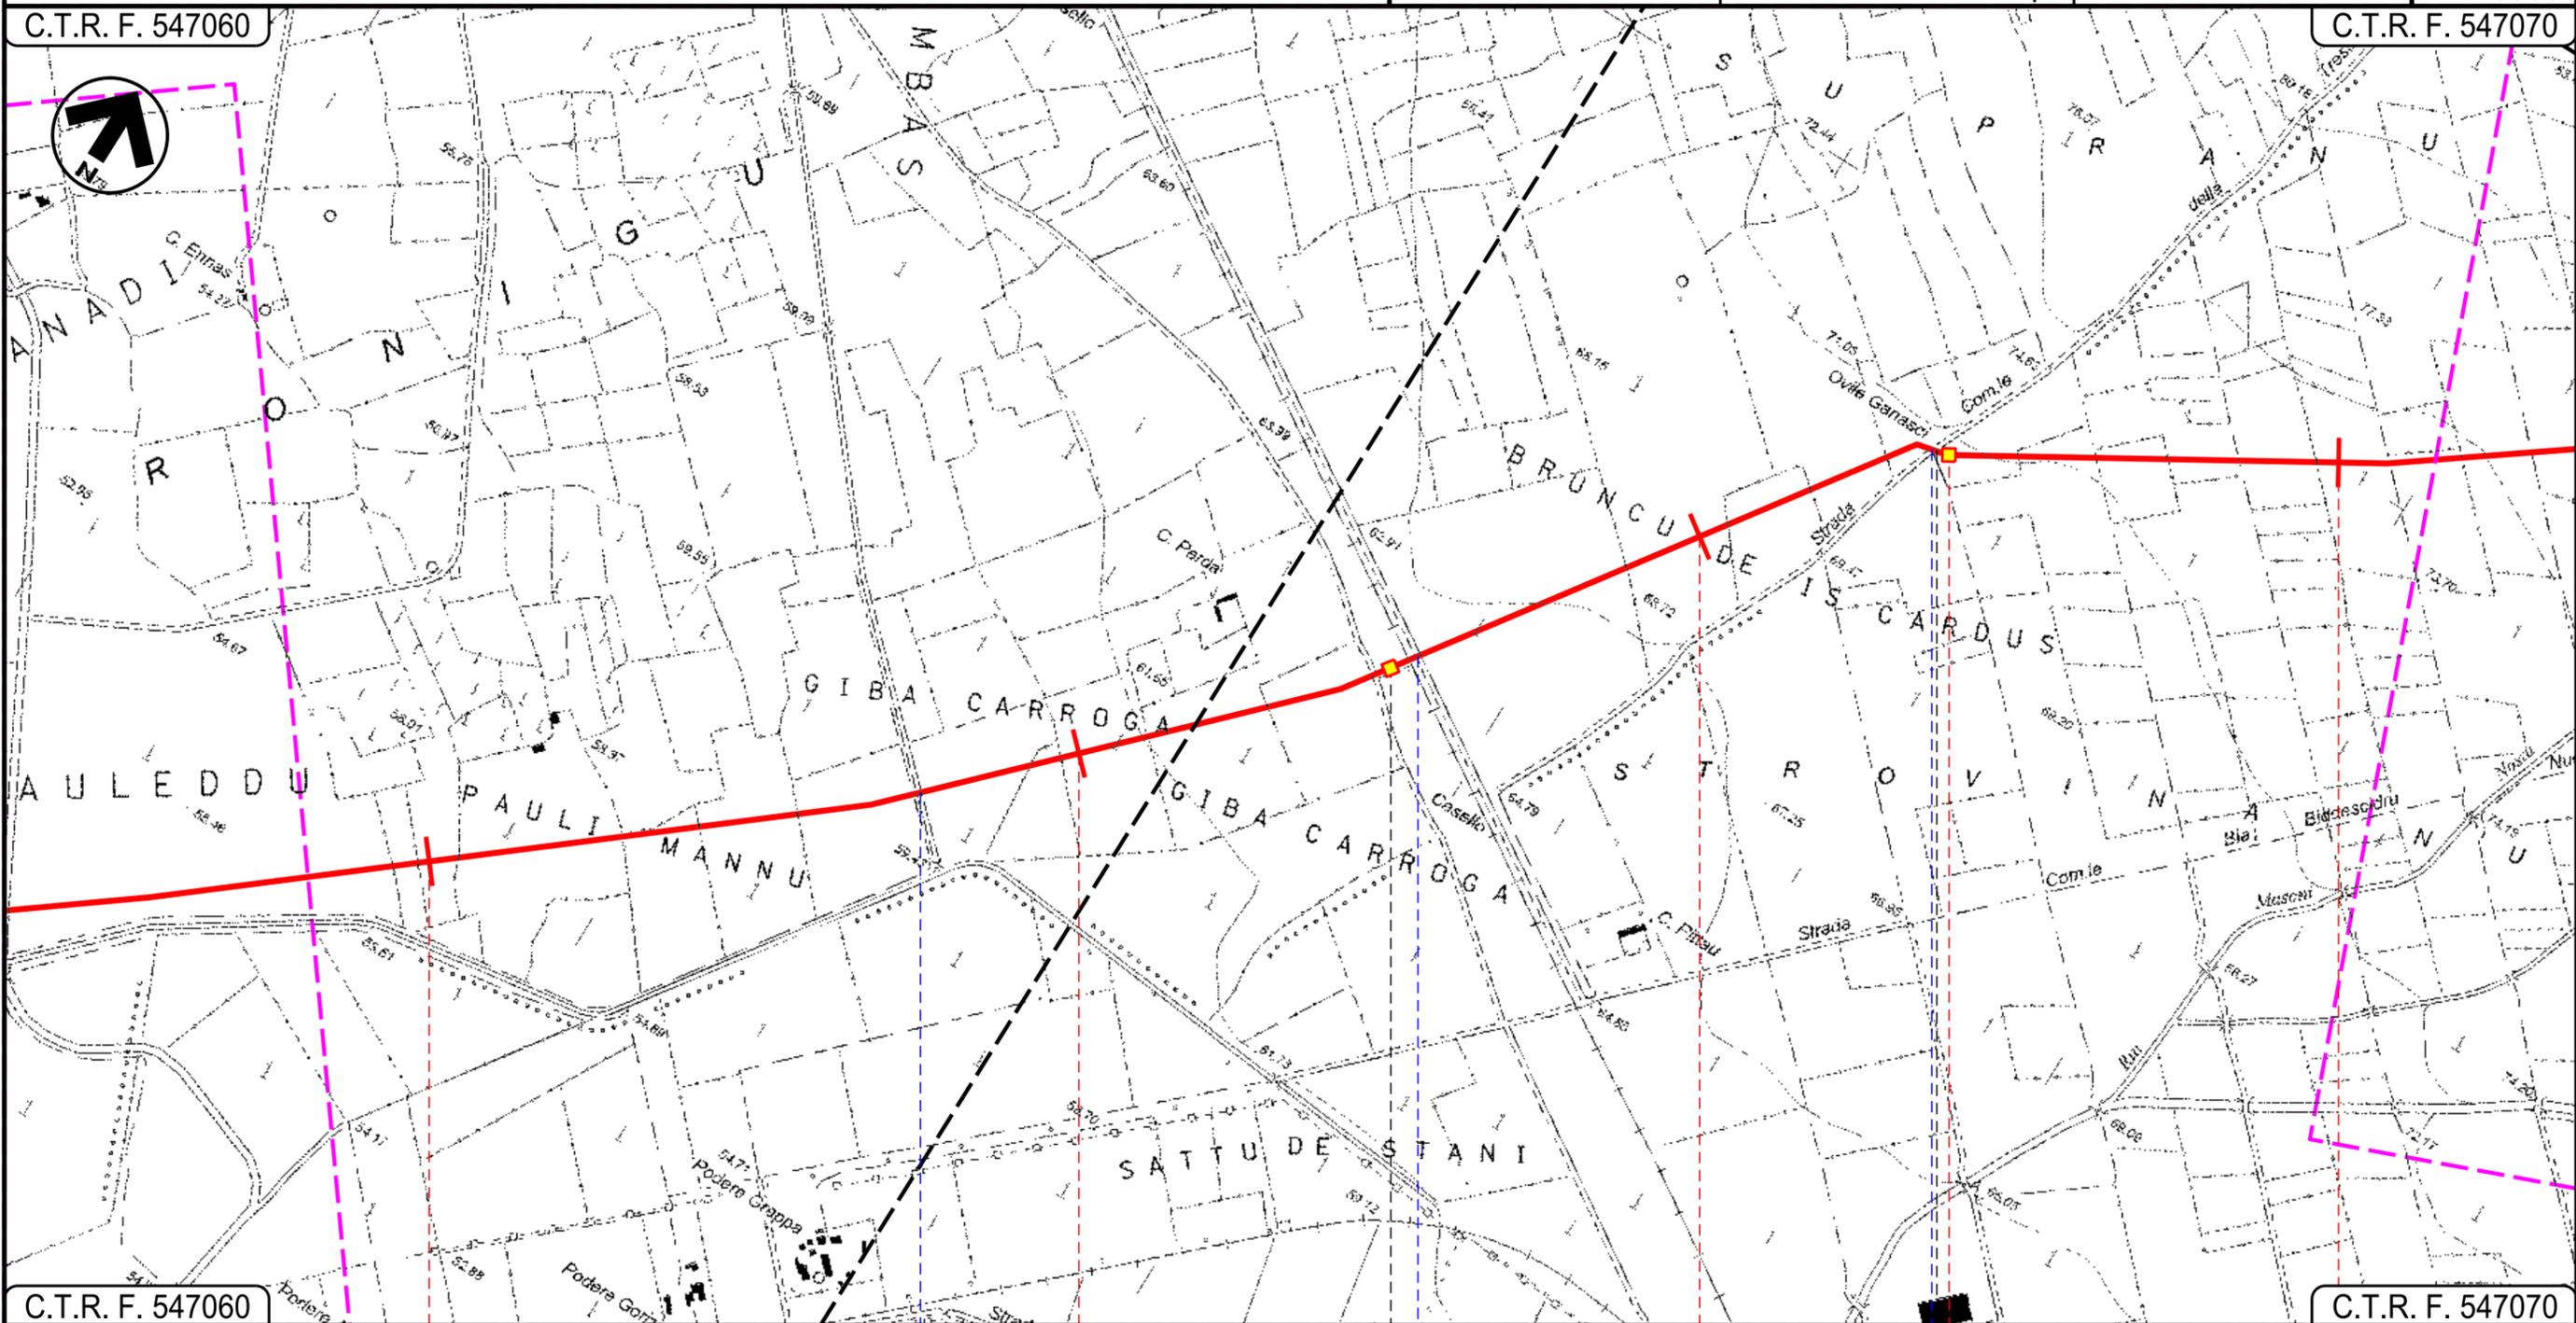
DN 150 (6") DP 75 bar

VARIANTI DI TRACCIATO

1	20/03/2019	INSERITE MODIFICHE TRACCIATO	T. FILANDRO	G.CANNITO	V.FORLIVESI O. CORDA	Foglio 3 di 5
0	20/06/2018	REVISIONE	T. FILANDRO	M.FORNAROLI	V.FORLIVESI O. CORDA	
INDICE	DATA	REVISIONI	ELABORATO	VERIFICATO	APPROVATO	Scala 1:10000
 			PG-TP-425			Comm.
			Rif TPIDL: 073670-010-DW-3252-635 TECHNIP ITALY DIREZIONE LAVORI S.p.A.			

C.T.R. F. 547060

C.T.R. F. 547070



C.T.R. F. 547060

C.T.R. F. 547070

S.GAVINO MONREALE
SUD SARDEGNA

SANLURI

P.I.L. N 1

P.I.L. N 2

Fosso

F.S.Chilivani Olbia M.ma

Strada Com.le della Tressaglia

Progetto:

METANIZZAZIONE SARDEGNA

MET.:DER. PER SANLURI

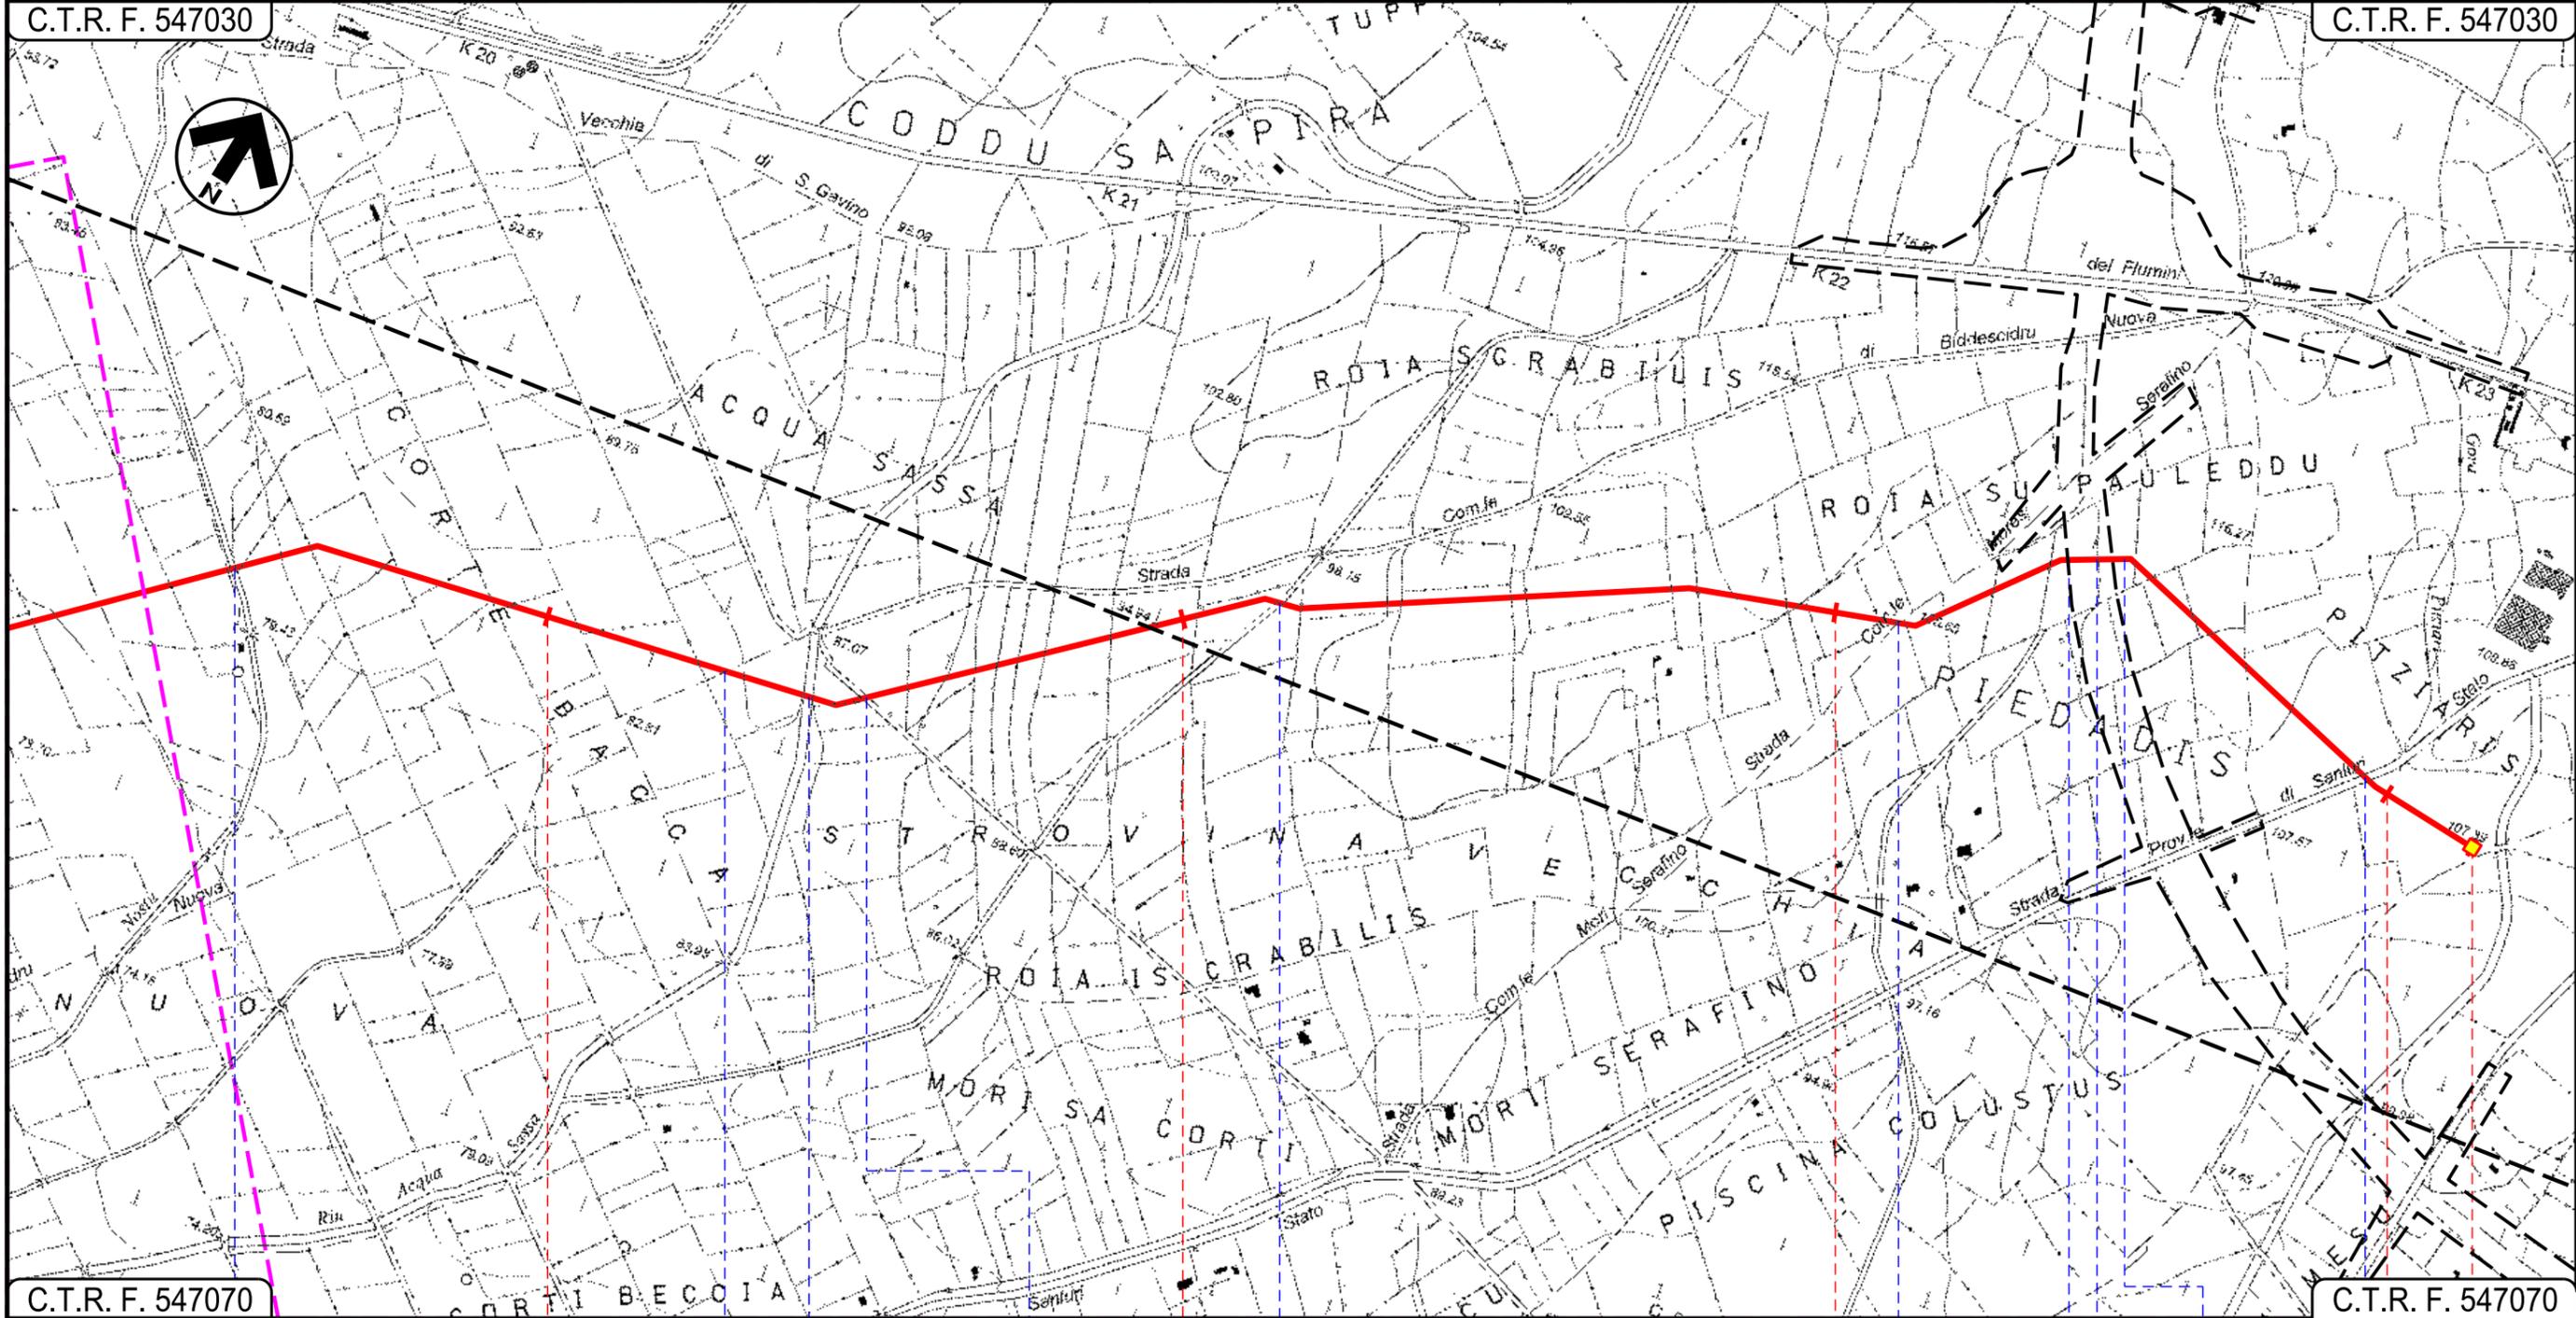
DN 150 (6") DP 75 bar

VARIANTI DI TRACCIATO

1	20/03/2019	INSERITE MODIFICHE TRACCIATO	T. FILANDRO	G. CANNITO	V. FORLIVESI O. CORDA	Foglio 4 di 5
0	20/06/2018	REVISIONE	T. FILANDRO	M. FORNAROLI	V. FORLIVESI O. CORDA	
INDICE	DATA	REVISIONI	ELABORATO	VERIFICATO	APPROVATO	Scala 1:10000
 			PG-TP-425			Comm.
			Rif TPIDL: 073670-010-DW-3252-635 TECHNIP ITALY DIREZIONE LAVORI S.p.A.			

C.T.R. F. 547030

C.T.R. F. 547030



C.T.R. F. 547070

C.T.R. F. 547070

8 9 10 11 11+150

SANLURI
SUD SARDEGNA



METANIZZAZIONE SARDEGNA
 METANODOTTO DERIVAZIONE PER SANLURI
 DN 150 (6") DP 75 bar

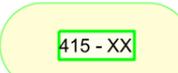
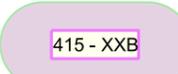
1	2003/2019	INSERITE MODIFICHE TRACCIATO	T. FILANDRO	G.CANNITO	V.FORLIVESTI O. CORDA
0	2006/2018	REVISIONE	T. FILANDRO	M.FORNAROLI	V.FORLIVESTI O. CORDA
INDICE	DATA	R E V I S I O N I	ELABORATO	VERIFICATO	APPROVATO
			 Rif TPIDL: 073670-010-DW-3252-635 TECHNIP ITALY DIREZIONE LAVORI S.p.A.		
PG-TP-425					Comm.

Foglio
5
 di 5
 Scala
1:10000

VARIANTI DI TRACCIATO

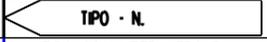
LEGENDA

SIMBOLOGIA CARTOGRAFICA

- | | | | |
|---|--|---|--|
|  | Metanodotto in progetto (Marzo 2017) |  | Nuova Posizione Impianto (Giugno 2018) |
|  | Altri metanodotti in progetto (Marzo 2017) |  | Varianti di Tracciato (Giugno 2018) |
|  | Gallerie, Tunnel, Mini-Microtunnel, Raise Boring e T.O.C. (Marzo 2017) |  | Variante di tracciato (Marzo 2019) |
|  | Impianti di linea in progetto (Marzo 2017) |  | Altre varianti di tracciato (Marzo 2019) |
|  | Limite sovrapposizione fogli |  | Variante T.O.C. (Marzo 2019) |
|  | Variante di tracciato (Giugno 2018) |  | Impianti di linea in variante (Marzo 2019) |
|  | Altre varianti di tracciato (Giugno 2018) |  | Nuova Posizione Impianto (Marzo 2019) |
|  | Variante T.O.C. (Giugno 2018) |  | Varianti di Tracciato (Marzo 2019) |
|  | Impianti di linea in variante (Giugno 2018) | | |

SIMBOLOGIA MECCANICA

-  Punto di intercettazione di linea (P.I.L.)
-  Punto di intercettazione di derivazione importante (P.I.D.I.)
-  Punto di intercettazione di derivazione semplice con stacco da P.I.L. (P.I.D.S.)
-  Punto di intercettazione e derivazione semplice con stacco da Linea (P.I.D.S.)
-  Punto di intercettazione con discaggio di allacciamento (P.I.D.A.)
-  Punto predisposto per il discaggio di allacciamento (P.P.D.A.)
-  Punto di sezionamento elettrico terminale (P.S.E.T.)
-  Stazione predisposta per lancio e ricevimento PIG
-  Impianto di riduzione/regolazione della pressione

Progressiva chilometrica	N.
Comuni	
Province	
Impianti	
Attraversamenti	 TIPOLOGIA ATTRAVERSATA (SS n. **, corso d'acqua, ferrovia, ecc.)

Il presente disegno è di proprietà aziendale - La Società tutela i propri diritti a termine di legge.