

Il presente disegno e' di proprieta' aziendale - La Societa' tutelera' i propri diritti a termine di legge.



COROGRAFIA Scala 1:500.000

02	2003/2019	INSERITE MODIFICHE TRACCIATO	T.FILANDRO	C.CASATI	V.FORLIVESI O.CORDA						
01	2006/2018	REVISIONE	T.FILANDRO	M.FORNAROLI	V.FORLIVESI O.CORDA						
00	31/03/2017	EMISSIONE	F.CRISTOFARO	C.CASATI	V.FORLIVESI G.GIOVANNINI						
INDICE	DATA	R E V I S I O N I			ELABORATO VERIFICATO APPROVATO						
		PROGETTISTA  Rif.TPIDL: 073670-010-DW-3252-417 TECHNIP ITALY DIREZIONE LAVORI S.p.A.			Dis. PG-SN-401 Fg. 1 di 8						
Metanodotto: METANIZZAZIONE SARDEGNA METANODOTTO DERIVAZIONE PER CAPOTERRA-SARROCH DN 150 (6") DP 75 bar					Comm. INDICE <table border="1" style="display: inline-table;"><tr><td>1</td><td>2</td><td></td><td></td><td></td><td></td></tr></table> Scala 1:10000	1	2				
1	2										
STRUMENTI DI TUTELA E PIANIFICAZIONE NAZIONALI					Sostituisce il Sostituito dal						

Progetto:

METANIZZAZIONE SARDEGNA
MET.:DER. PER CAPOTERRA – SARROCH
DN 150 (6") DP 75 bar

STRUMENTI DI TUTELA E PIANIFICAZIONE NAZIONALI

02	2003/2019	INSERITE MODIFICHE TRACCIATO	T.FILANDRO	C.CASATI	V.FORLIVESI O.CORDA
01	2006/2018	REVISIONE	T.FILANDRO	M.FORNAROLI	V.FORLIVESI O.CORDA
INDICE	DATA	R E V I S I O N I		ELABORATO	VERIFICATO APPROVATO


Foglio
2
di 8
Scala
1:10000



TechnipFMC
Rif.TPIDL: 073670-010-DW-3252-417
TECHNIP ITALY DIREZIONE LAVORI S.p.A.

PG-SN-401
Comm.

C.T.R. F. 556120

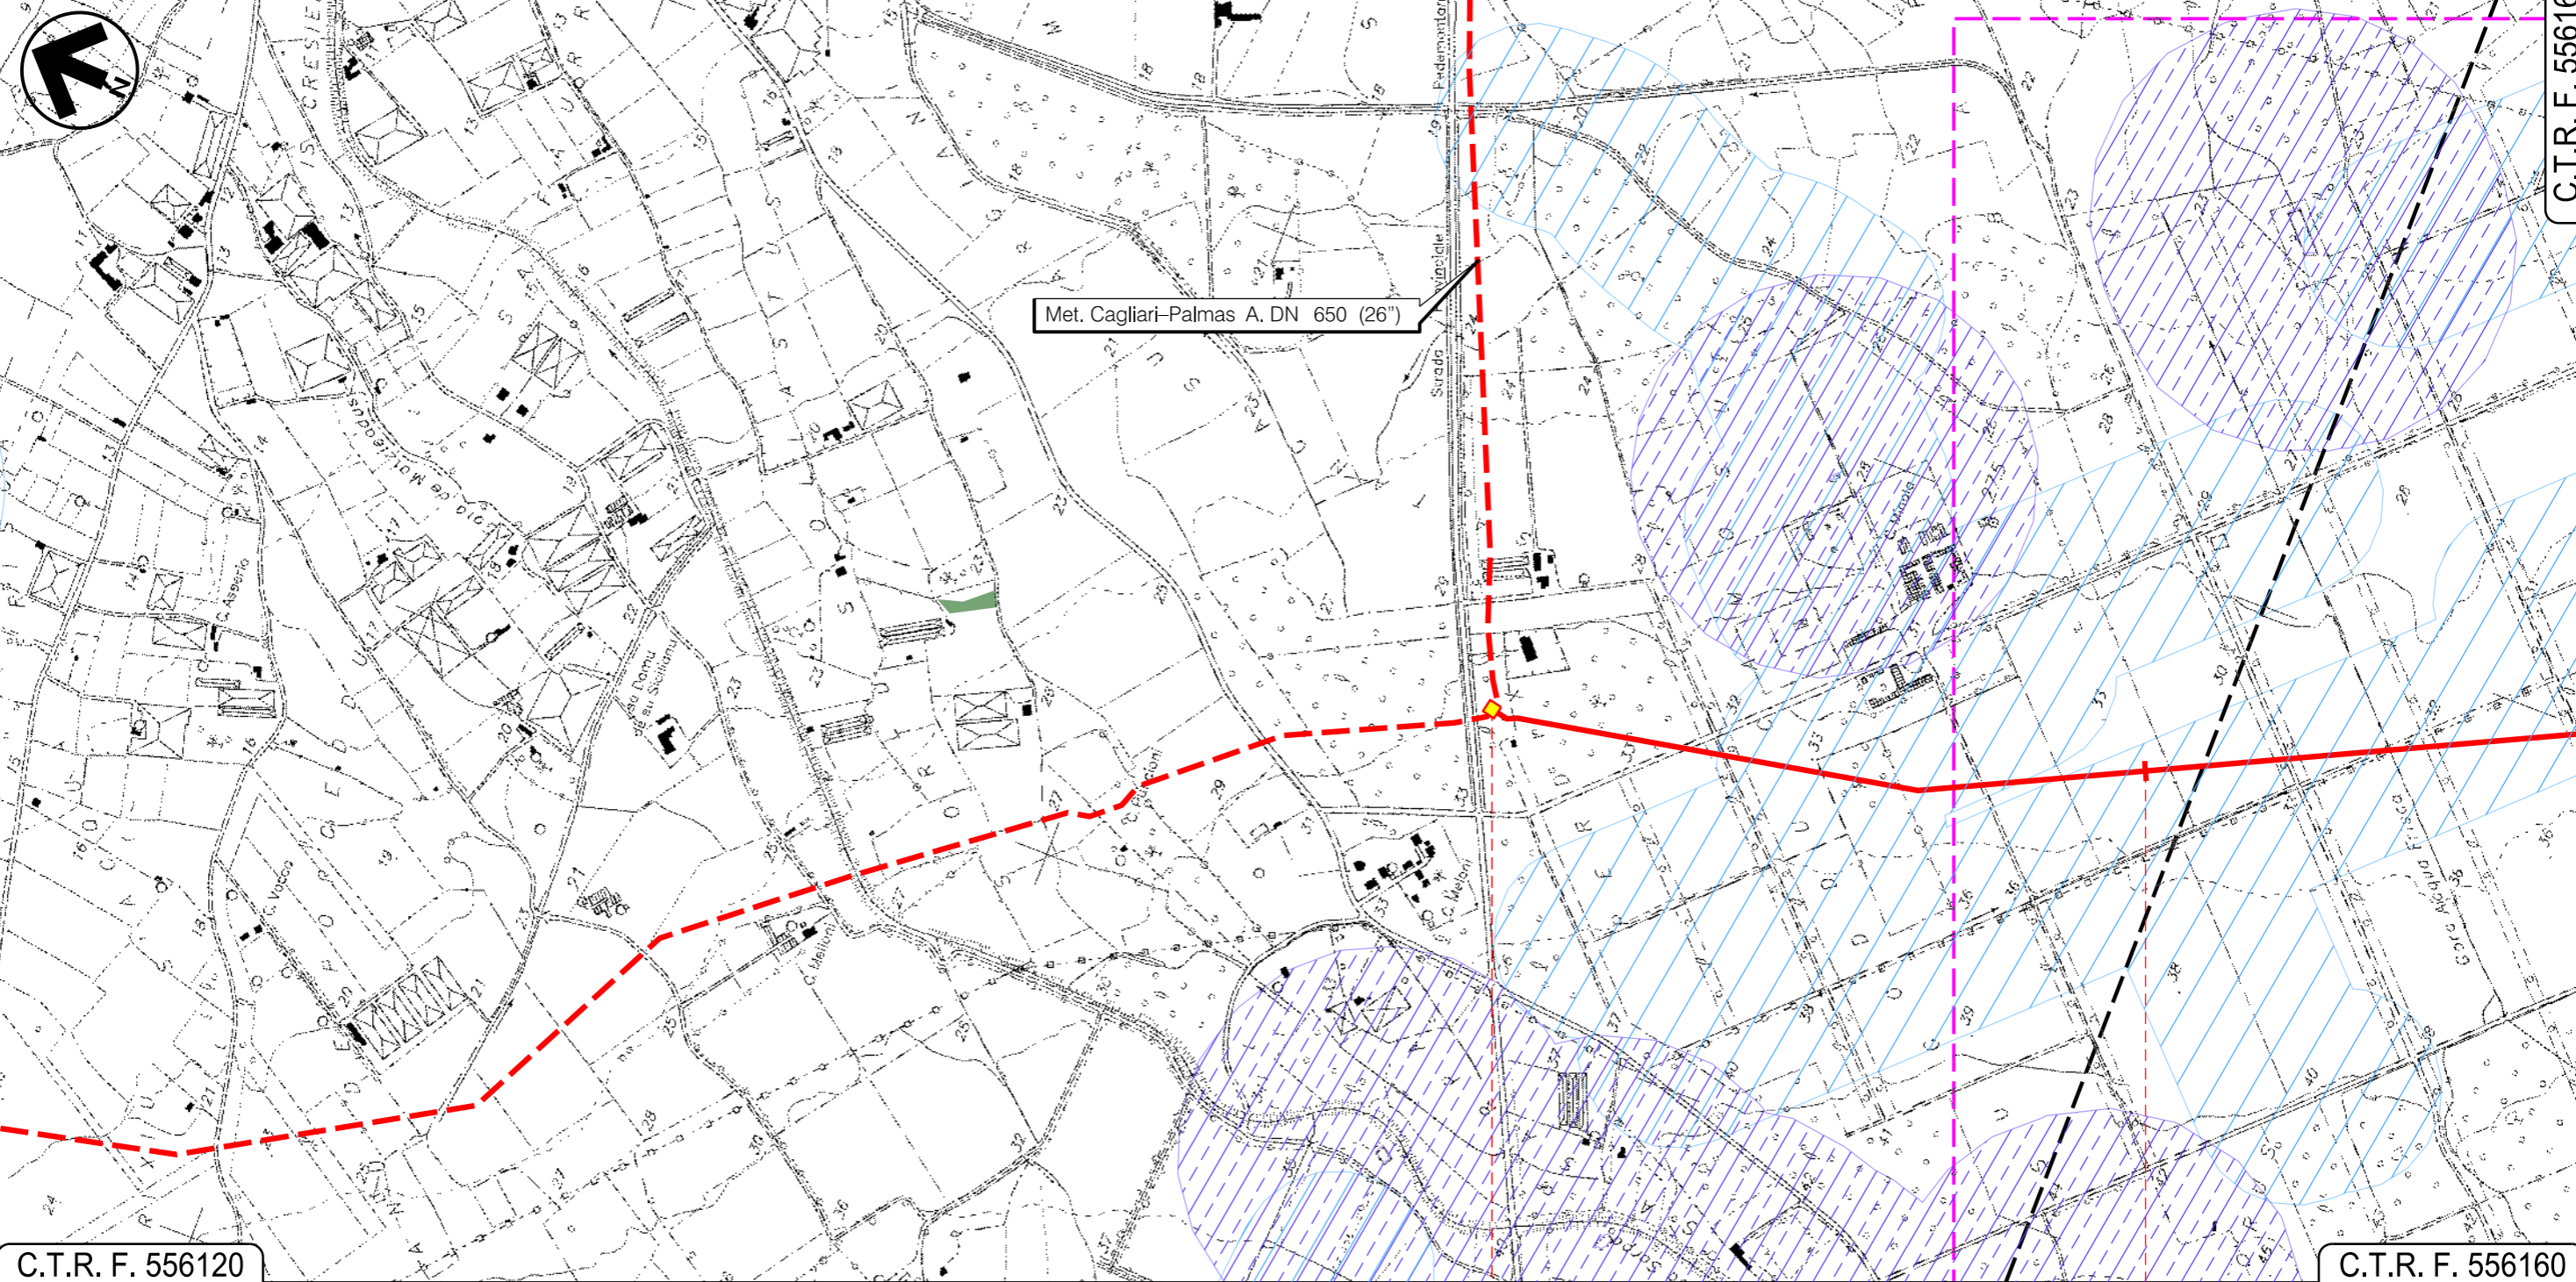

Met. Cagliari-Palmas A. DN 650 (26")

C.T.R. F. 556120

C.T.R. F. 556160

0 1
UTA
CAGLIARI

In prog. su Met. Cagliari - Palmas A. P.I.D.I. N 3

Progetto:

METANIZZAZIONE SARDEGNA
MET.:DER. PER CAPOTERRA – SARROCH
DN 150 (6") DP 75 bar


STRUMENTI DI TUTELA E PIANIFICAZIONE NAZIONALI

02	2003/2019	INSERITE MODIFICHE TRACCIATO	T.FILANDRO	C.CASATI	V.FORLIVESI O.CORDA
01	2006/2018	REVISIONE	T.FILANDRO	M.FORNAROLI	V.FORLIVESI O.CORDA
INDICE	DATA	R E V I S I O N I		ELABORATO	VERIFICATO APPROVATO
					PG-SN-401
					Comm.
					Scala 1:10000

Foglio
3
di 8
Scala
1:10000

C.T.R. F. 556120

C.T.R. F. 556160

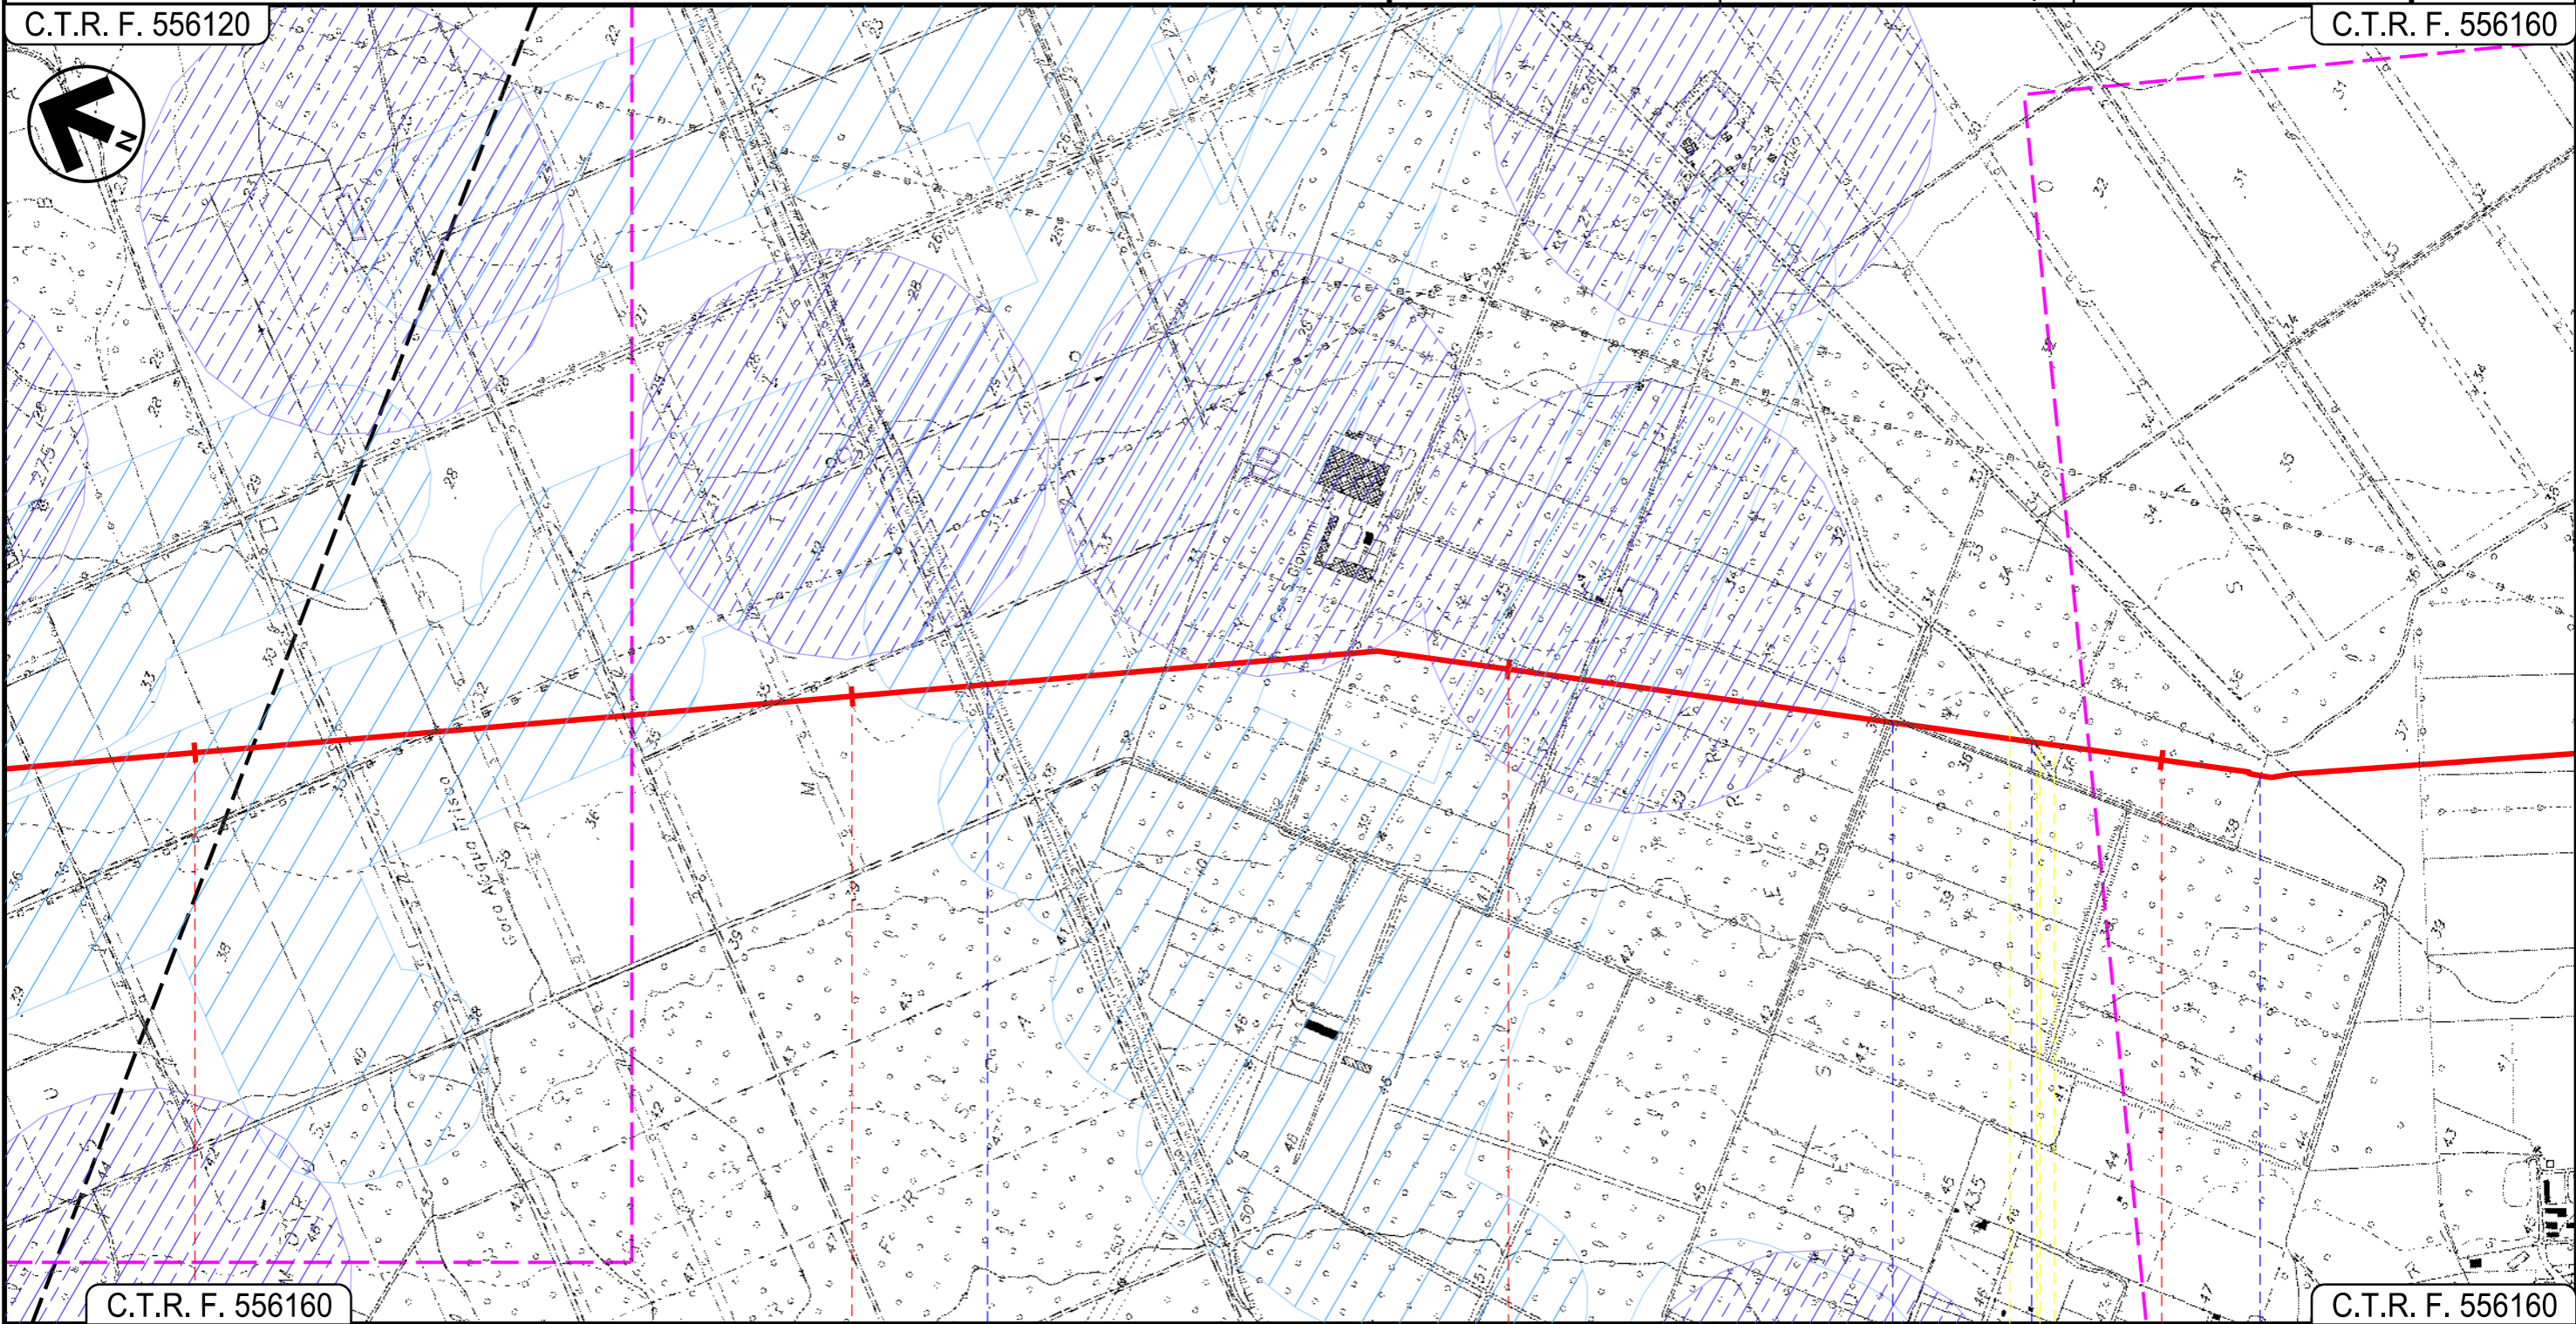

C.T.R. F. 556160

C.T.R. F. 556160

UTA
CAGLIARI

● Riu s'Isca Arcosu

● Strada Serrata ● Canale in cls ●

● Strada Serrata ●



Progetto:


METANIZZAZIONE SARDEGNA
MET.:DER. PER CAPOTERRA – SARROCH
DN 150 (6") DP 75 bar

STRUMENTI DI TUTELA E PIANIFICAZIONE NAZIONALI

02	2003/2019	INSERITE MODIFICHE TRACCIATO	T.FILANDRO	C.CASATI	V.FORLIVESI O.CORDA
01	2006/2018	REVISIONE	T.FILANDRO	M.FORNAROLI	V.FORLIVESI O.CORDA
INDICE	DATA	REVISIONI	ELABORATO	VERIFICATO	APPROVATO
 			PG-SN-401		
			Rif.TPIDL: 073670-010-DW-3252-417 TECHNIP ITALY DIREZIONE LAVORI S.p.A.		

Foglio
4
di 8
Scala
1:10000






C.T.R. F. 556160

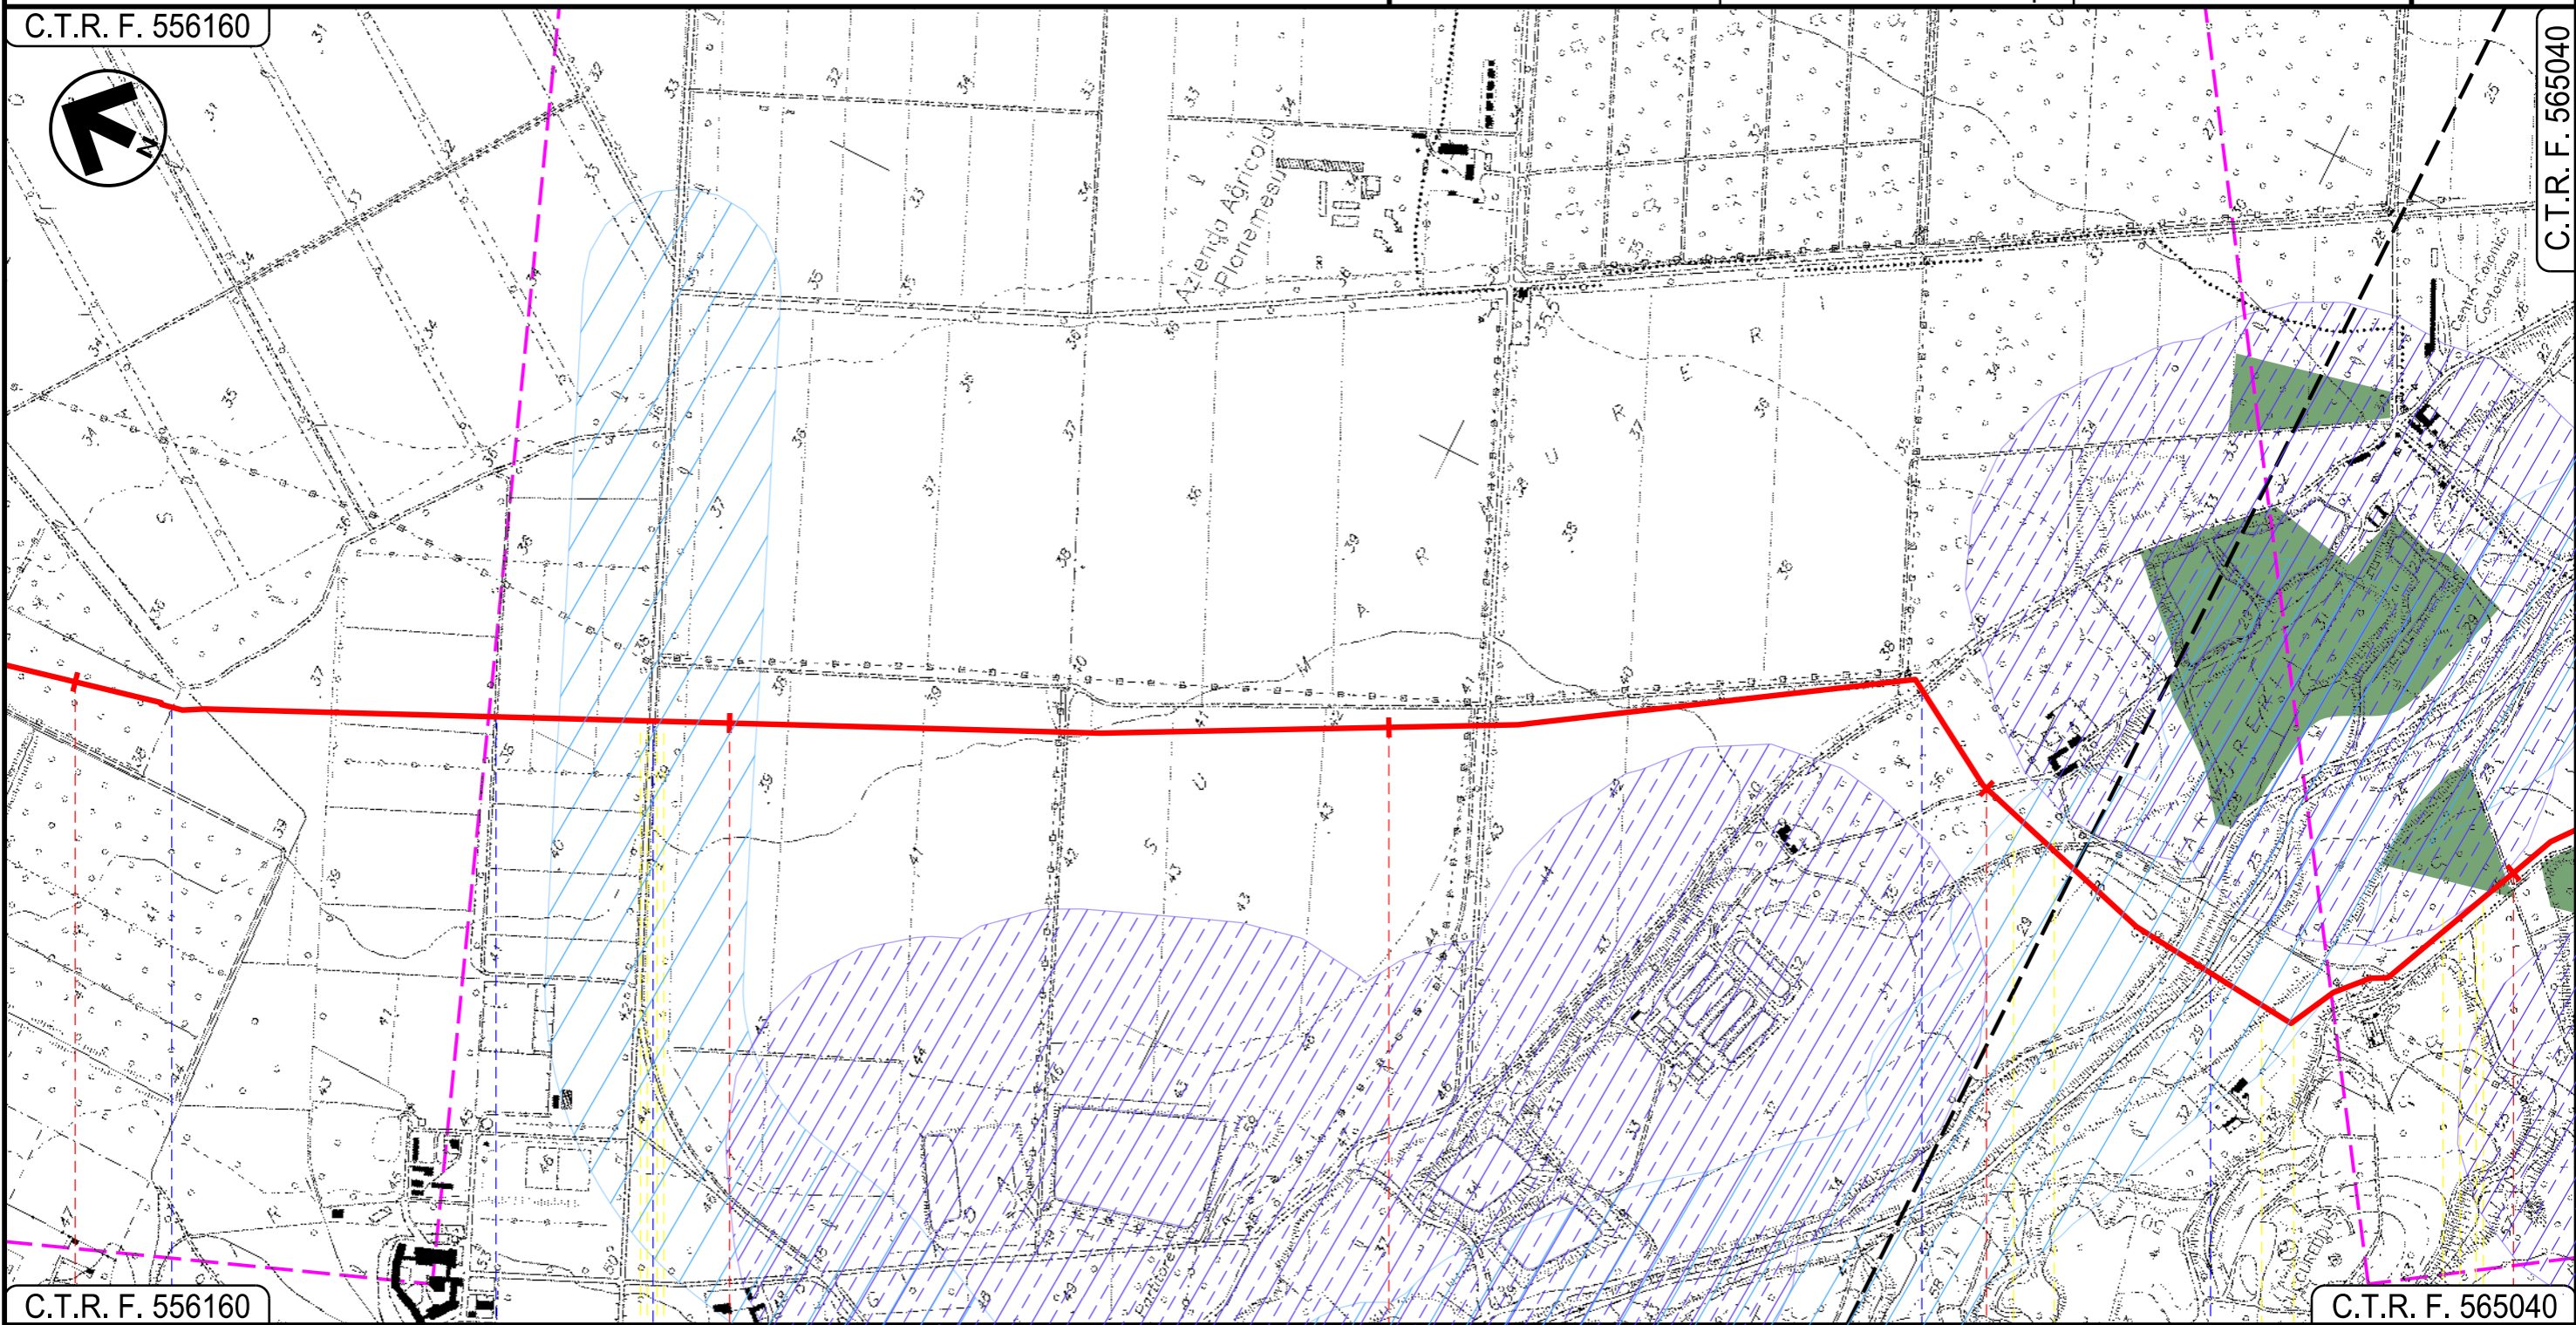

C.T.R. F. 556160

C.T.R. F. 565040

UTA
CAGLIARI

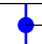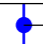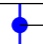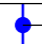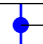-  Strada Sterrata
-  Fosso
-  S.P. n.1
-  Strada Serrata
-  Riu Santa Lucia

Progetto:

METANIZZAZIONE SARDEGNA
MET.:DER. PER CAPOTERRA – SARROCH
DN 150 (6") DP 75 bar

STRUMENTI DI TUTELA E PIANIFICAZIONE NAZIONALI

02	2003/2019	INSERITE MODIFICHE TRACCIATO	T.FILANDRO	C.CASATI	V.FORLIVESI O.CORDA
01	2006/2018	REVISIONE	T.FILANDRO	M.FORNAROLI	V.FORLIVESI O.CORDA
INDICE	DATA	R E V I S I O N I			ELABORATO
			VERIFICATO	APPROVATO	

Foglio
5
di 8
Scala
1:10000




TechnipFMC
Rif.TPIDL: 073670-010-DW-3252-417
TECHNIP ITALY DIREZIONE LAVORI S.p.A.

PG-SN-401
Comm.

C.T.R. F. 556160

C.T.R. F. 566010

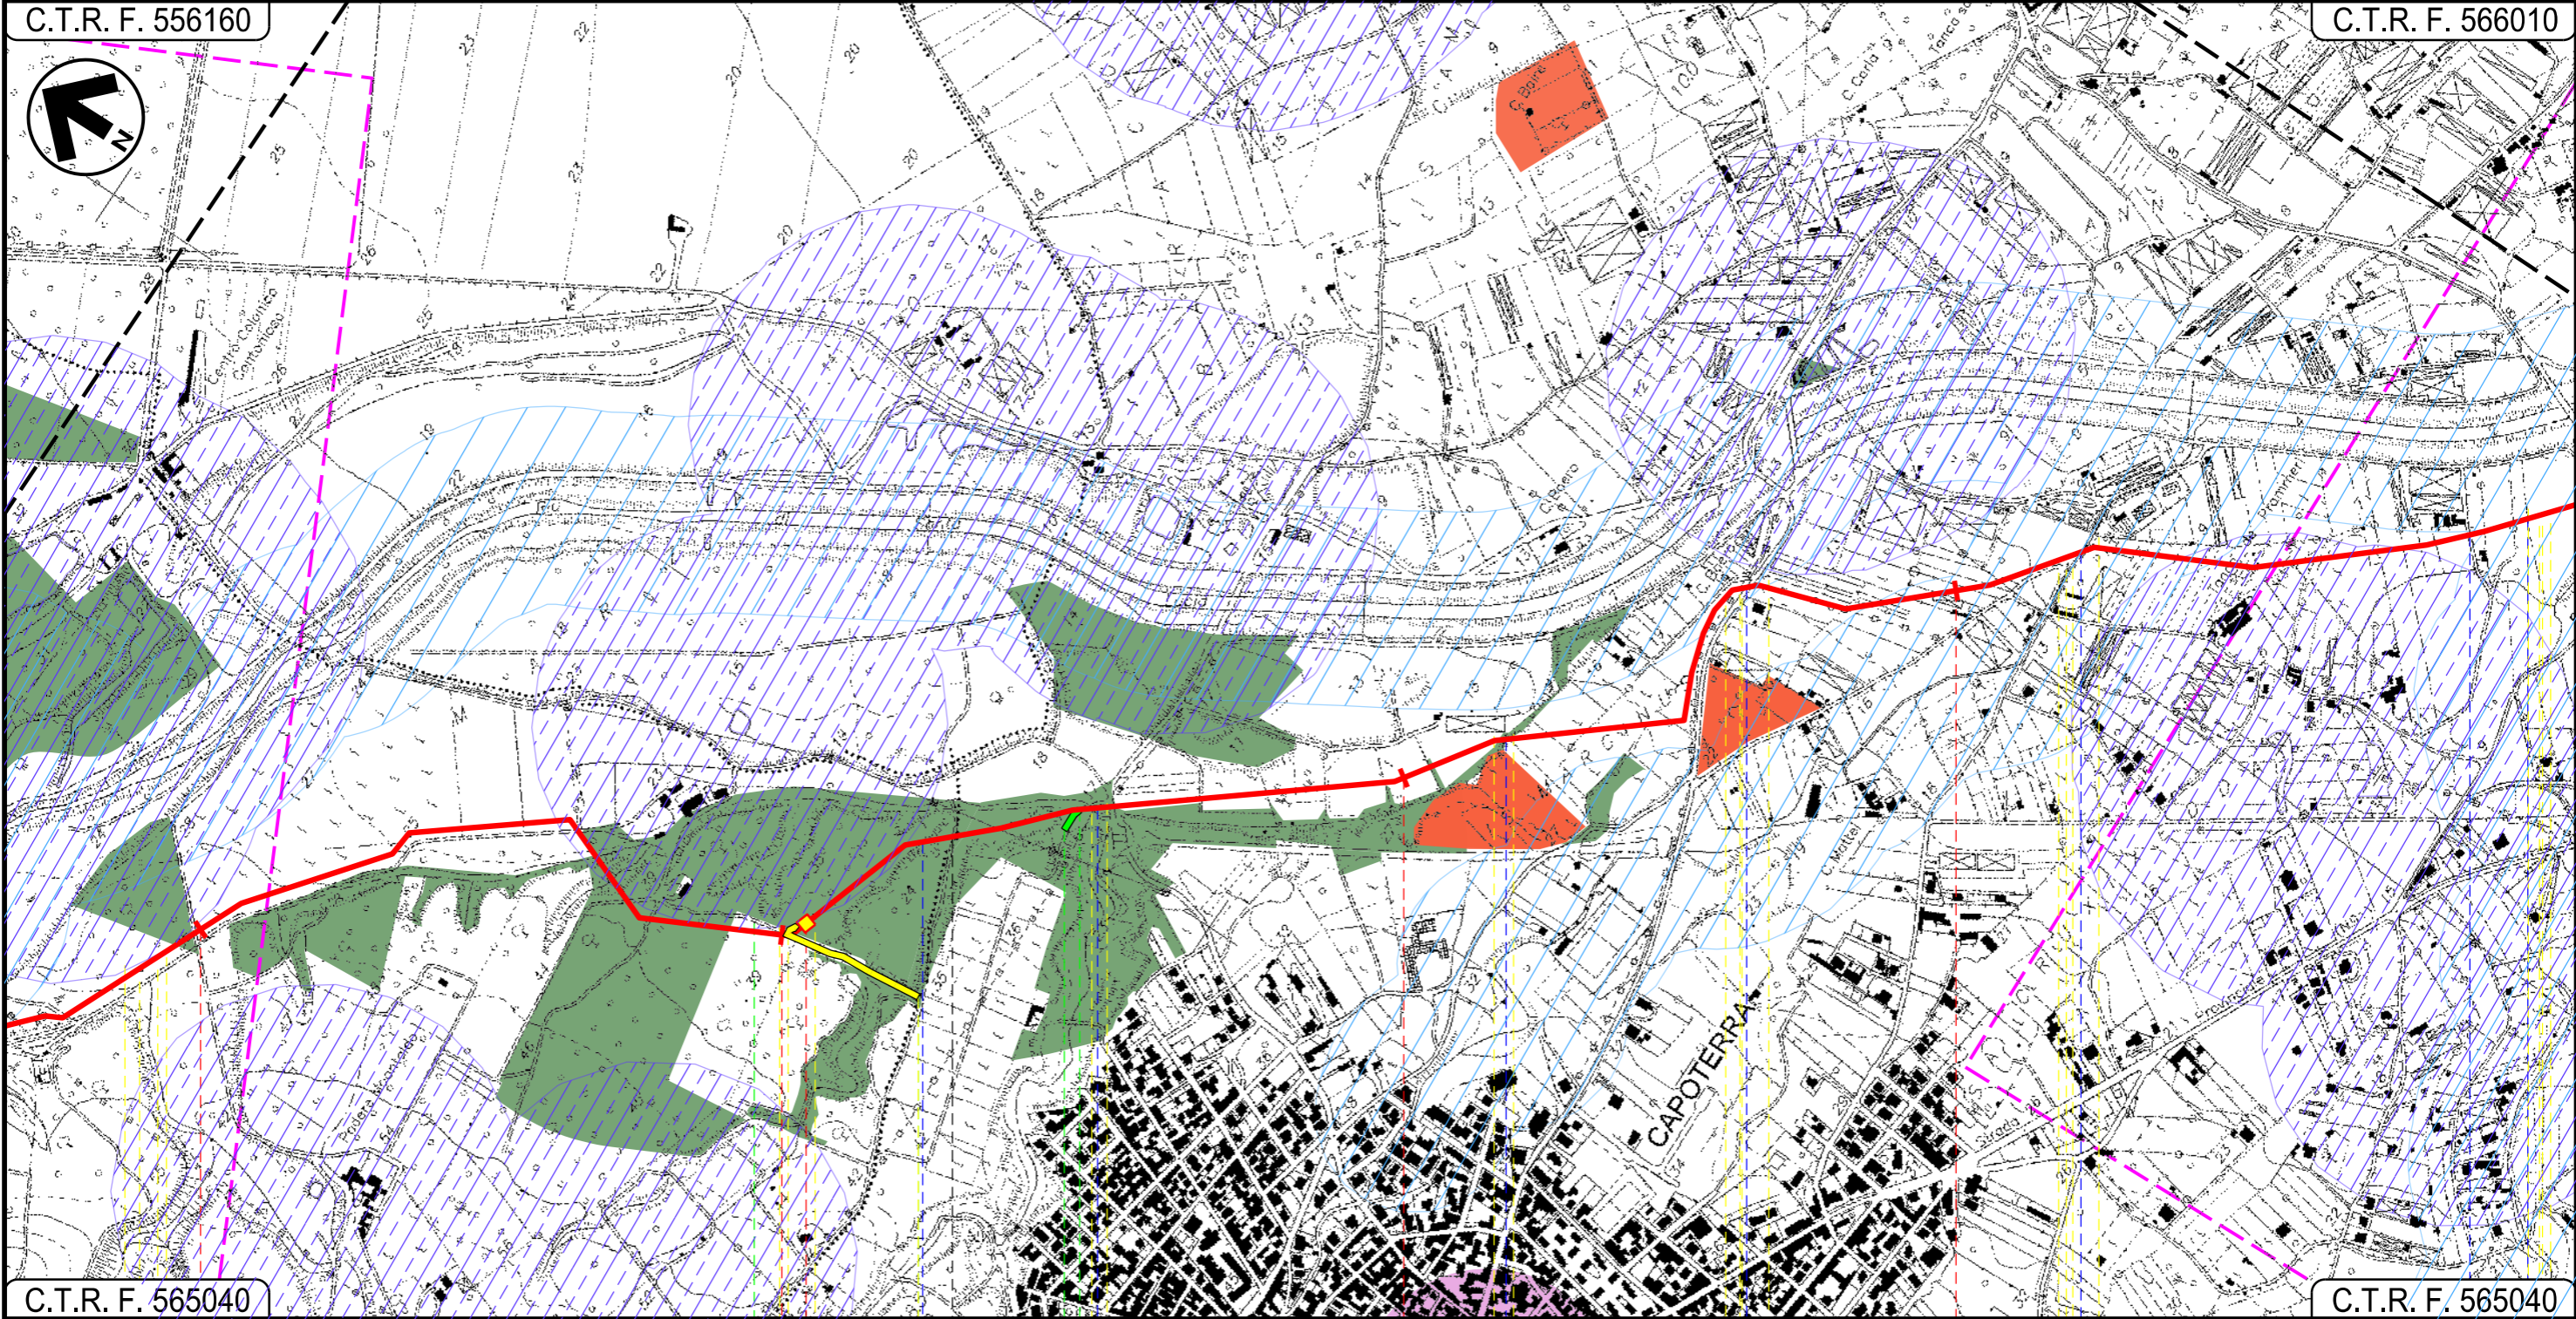


C.T.R. F. 565040

C.T.R. F. 565040

UTA

CAGLIARI

CAPOTERRA

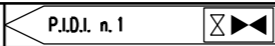

Fosso

Fosso

Fosso

Via Trento

Strada
Asfaltata

Strada
Asfaltata

Canale

02

03

04

Progetto:

METANIZZAZIONE SARDEGNA
MET.:DER. PER CAPOTERRA – SARROCH
DN 150 (6") DP 75 bar

STRUMENTI DI TUTELA E PIANIFICAZIONE NAZIONALI

02	2003/2019	INSERITE MODIFICHE TRACCIATO	T.FILANDRO	C.CASATI	V.FORLIVESI O.CORDA
01	2006/2018	REVISIONE	T.FILANDRO	M.FORNAROLI	V.FORLIVESI O.CORDA
INDICE	DATA	REVISIONI	ELABORATO	VERIFICATO	APPROVATO

Foglio
6
di 8
Scala
1:10000




TechnipFMC
Rif. TPIDL: 073670-010-DW-3252-417
TECHNIP ITALY DIREZIONE LAVORI S.p.A.

PG-SN-401
Comm.

C.T.R. F. 566010

C.T.R. F. 566050

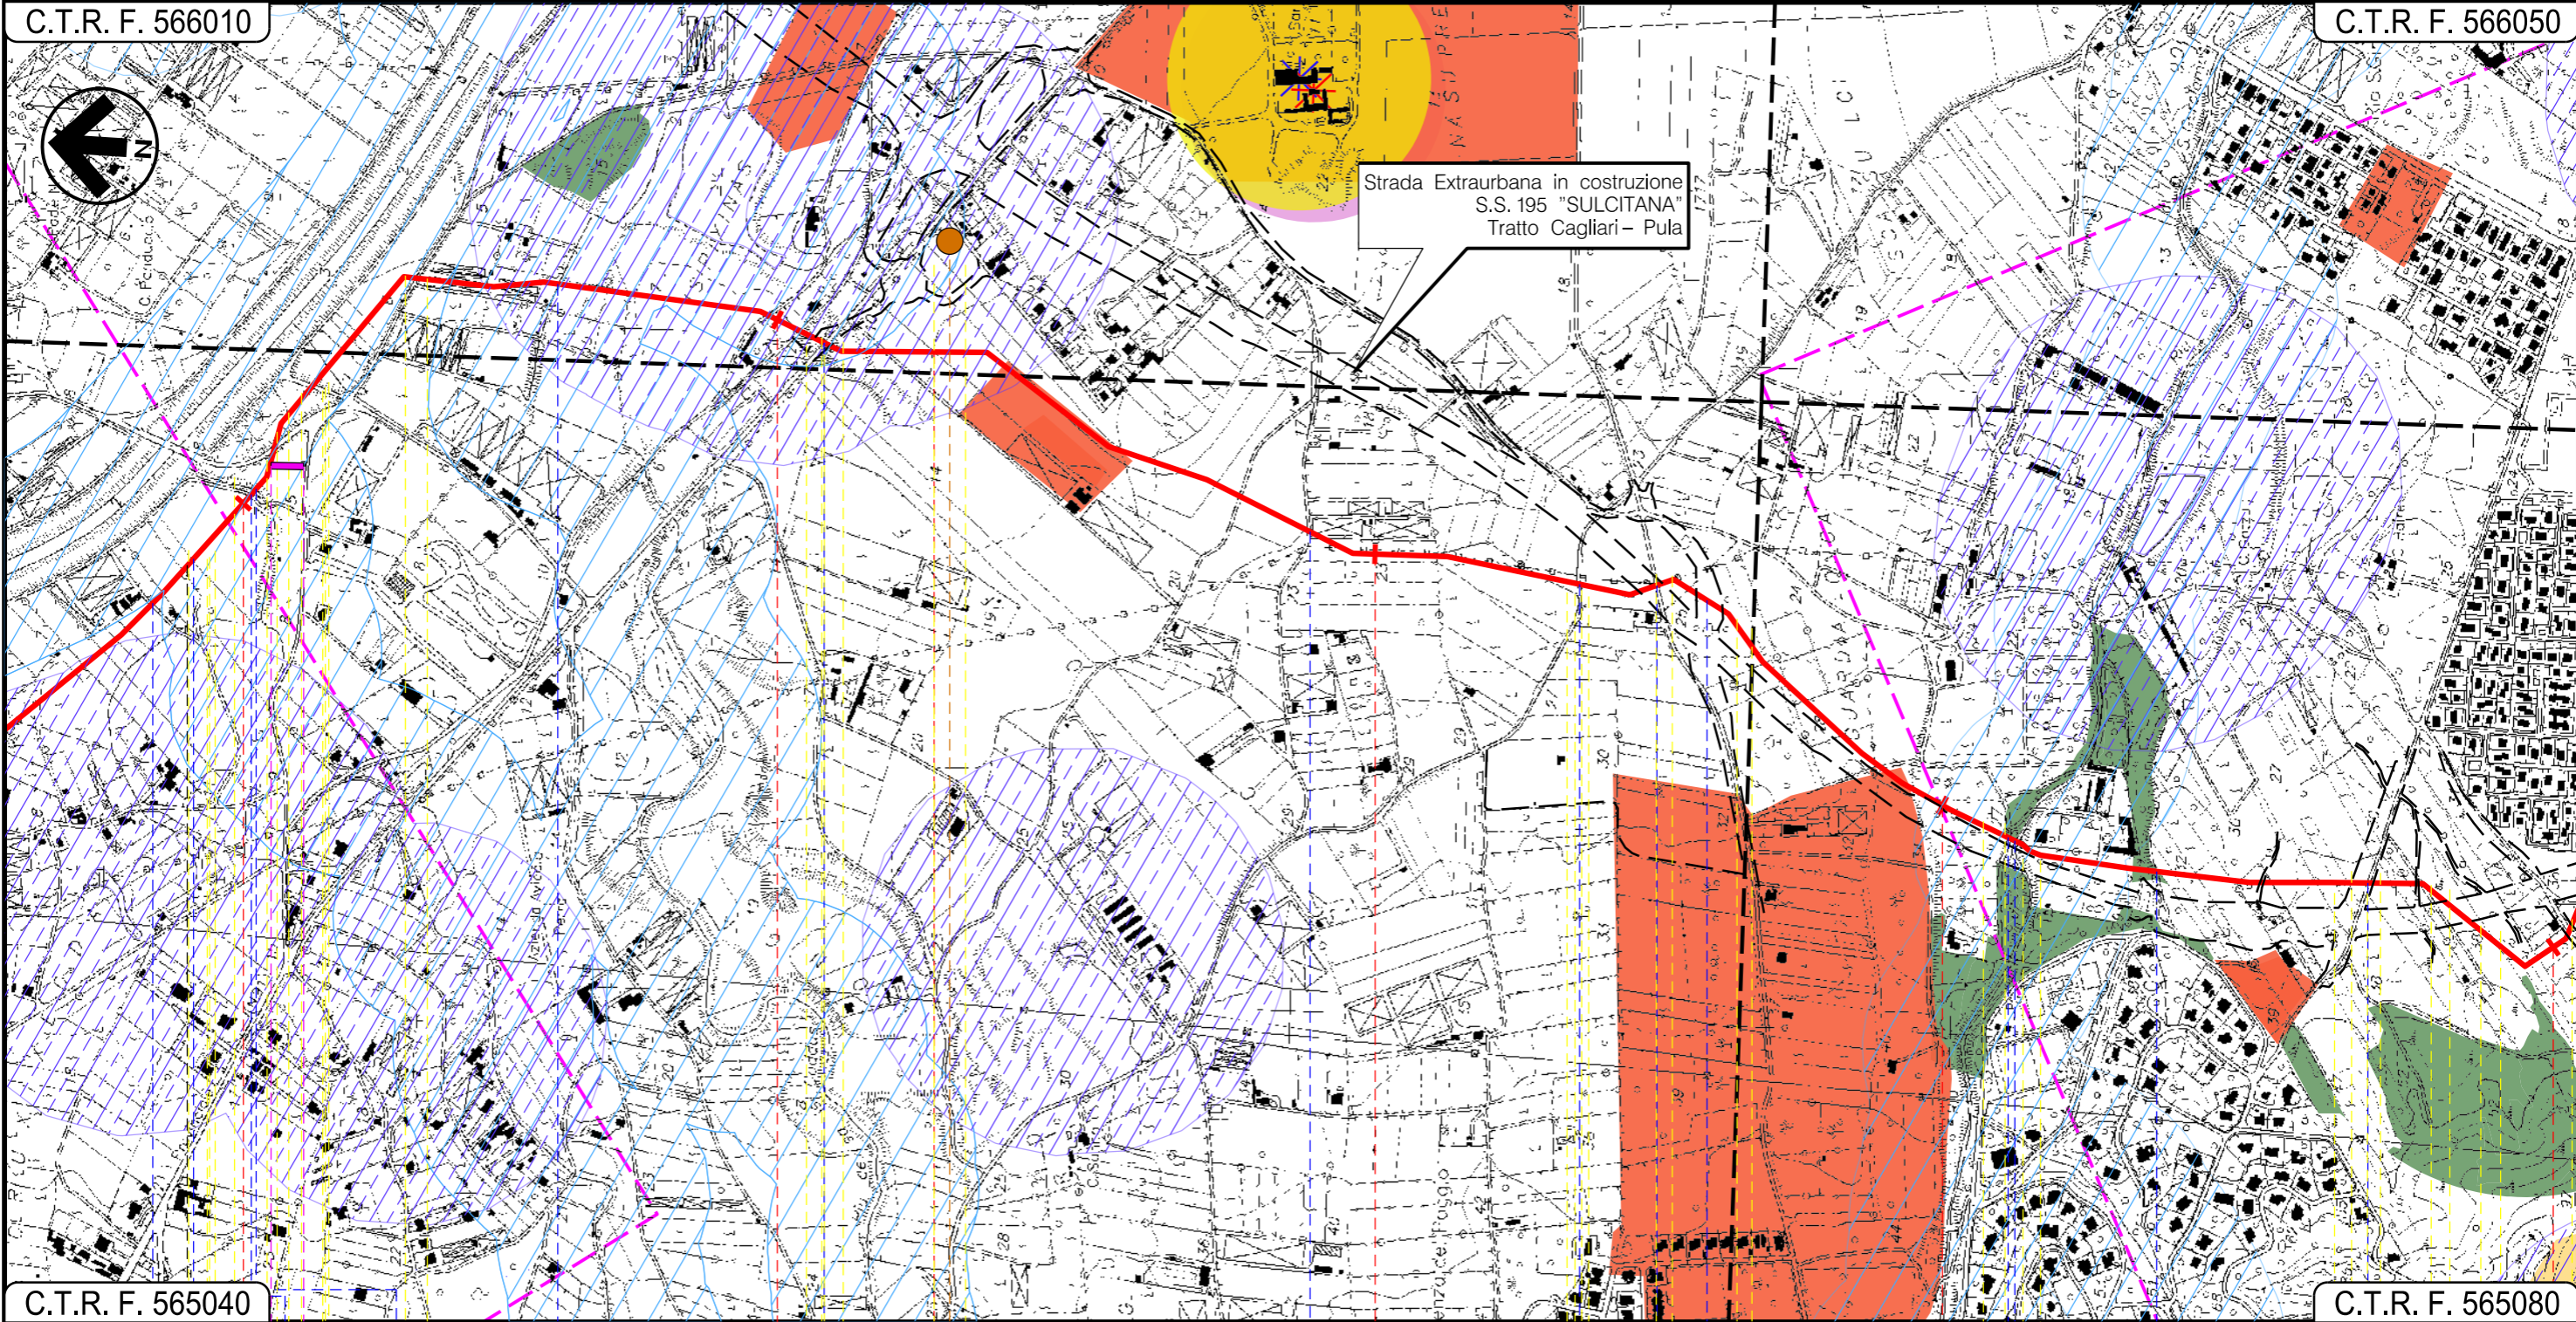

C.T.R. F. 565040

C.T.R. F. 565080

12

13

14

15

16

CAPOTERRA
CAGLIARI

Strada Asfaltata ● Canale ● Strada Asfaltata ● Fosso ● S.P. n.91 ● Strada Sterrata ● Strada Com.le ● Strada in costruzione ● Strada Asfaltata ● Rio de S.Gerolamo ● Strada Asfaltata ●

P1

04 05

06

Progetto:

METANIZZAZIONE SARDEGNA
MET.:DER. PER CAPOTERRA – SARROCH
DN 150 (6") DP 75 bar


STRUMENTI DI TUTELA E PIANIFICAZIONE NAZIONALI

02	2003/2019	INSERITE MODIFICHE TRACCIATO	T.FILANDRO	C.CASATI	V.FORLIVESI O.CORDA
01	2006/2018	REVISIONE	T.FILANDRO	M.FORNAROLI	V.FORLIVESI O.CORDA
INDICE	DATA	REVISIONI	ELABORATO	VERIFICATO	APPROVATO
 			PG-SN-401		
			Rif.TPIDL: 073670-010-DW-3252-417 TECHNIP ITALY DIREZIONE LAVORI S.p.A.		

Foglio
7
di 8
Scala
1:10000

C.T.R. F. 566050

C.T.R. F. 566050

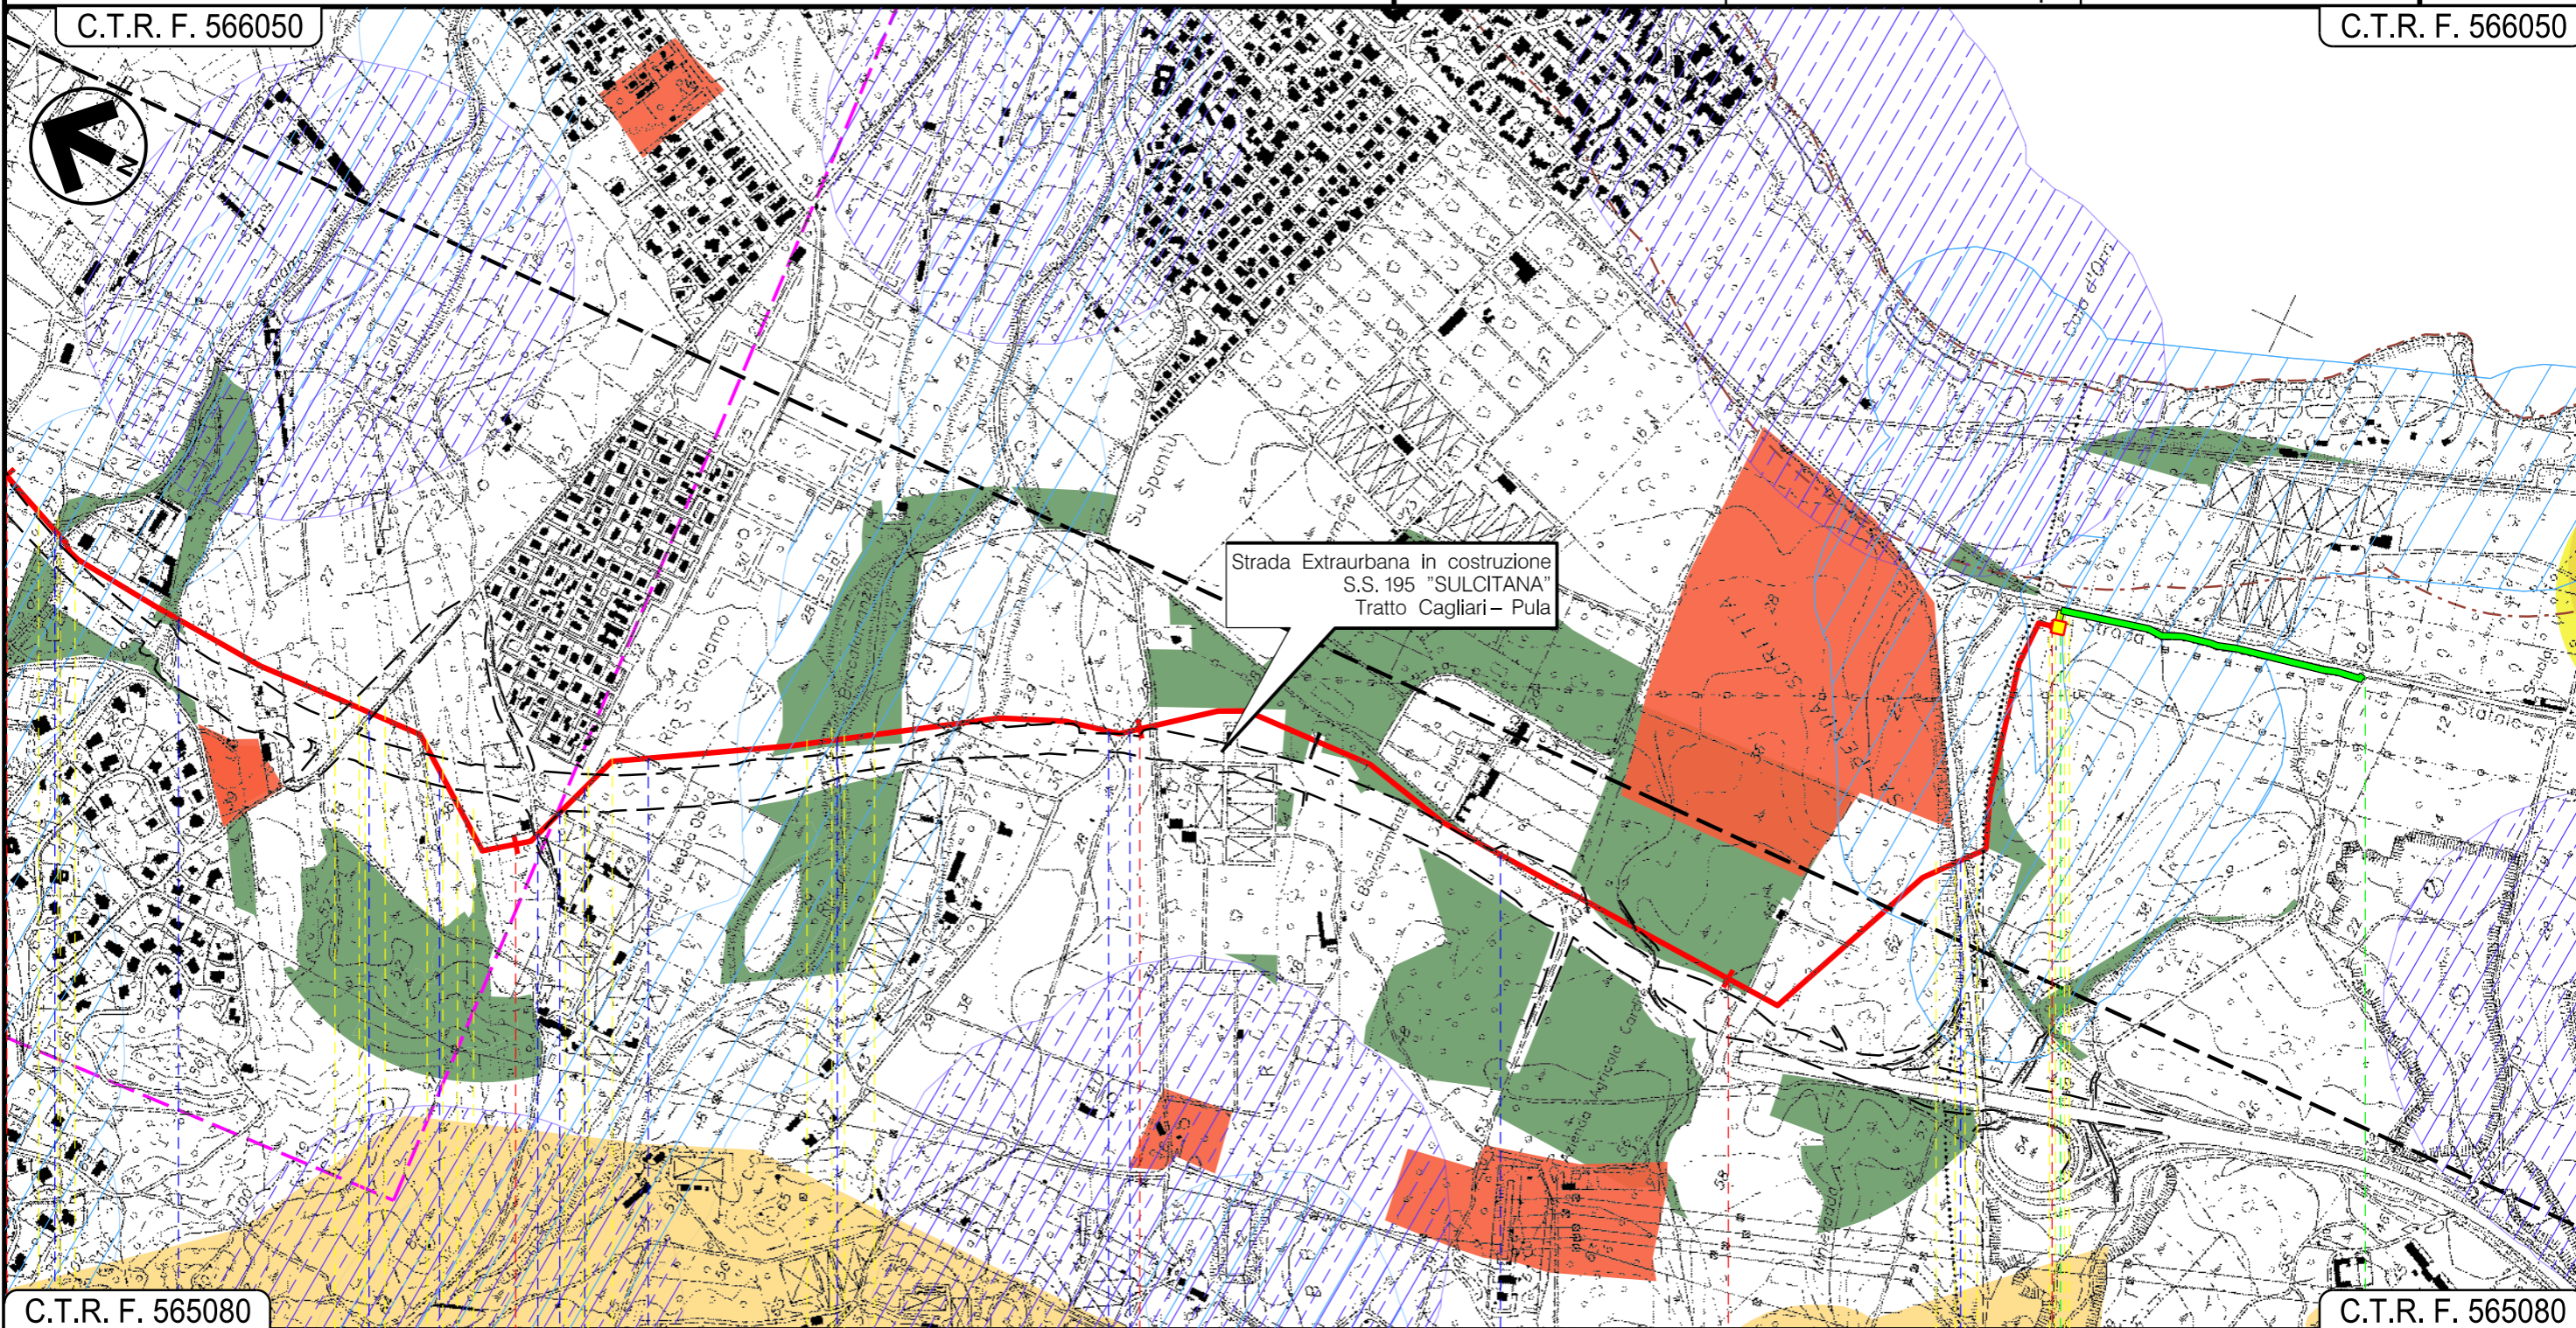

C.T.R. F. 565080

C.T.R. F. 565080

15 16 17 18 18+855

CAPOTERRA CAGLIARI SARROCH

Legend:

- Strada Asfaltata
- Riu de S.Gerolamo
- Strada Asfaltata
- Strada Asfaltata
- Strada in costruzione
- Riu Baccalamanza
- Canale
- Strada Asfaltata
- Strada Asfaltata
- S.S.n.195 Sulcitana

P.I.D.I. n. 2










06 07

02	2003/2019	INSERITE MODIFICHE TRACCIATO	T.FILANDRO	C.CASATI	V.FORLIVESI O.CORDA
01	2006/2018	REVISIONE	T.FILANDRO	M.FORNAROLI	V.FORLIVESI O.CORDA
INDICE	DATA	R E V I S I O N I	ELABORATO	VERIFICATO	APPROVATO
			 Rif TPIDL: 073670-010-DW-3252-417 TECHNIP ITALY DIREZIONE LAVORI S.p.A.		PG-SN-401
					Comm.










STRUMENTI DI TUTELA E PIANIFICAZIONE NAZIONALI

LEGENDA

SIMBOLOGIA CARTOGRAFICA

-  Metanodotto in progetto
-  Altri metanodotti in progetto
-  Gallerie, Tunnel, Mini-Microtunnel, Raise Boring e T.O.C.
-  Impianti di linea in progetto
-  Piazzola di stoccaggio tubazioni
-  Strada di accesso all'impianto
-  Adeguamento strade esistenti
-  Strade di accesso provvisorio
-  Limite sovrapposizione fogli

SIMBOLOGIA MECCANICA

-  Punto di intercettazione di linea (P.I.L.)
-  Punto di intercettazione di derivazione importante (P.I.D.I.)
-  Punto di intercettazione di derivazione semplice con stacco da P.I.L. (P.I.D.S.)
-  Punto di intercettazione e derivazione semplice con stacco da Linea (P.I.D.S.)
-  Punto di intercettazione con discaggio di allacciamento (P.I.D.A.)
-  Punto predisposto per il discaggio di allacciamento (P.P.D.A.)
-  Punto di sezionamento elettrico terminale (P.S.E.T.)
-  Stazione predisposta per lancio e ricevimento PIG
-  Impianto di riduzione/regolazione della pressione

STRUMENTI DI TUTELA E PIANIFICAZIONE NAZIONALI
 AREE TUTELE PER LEGGE

-  Beni paesaggistici (Art.136)
-  Beni paesaggistici 200m (Art.136)
-  Art.142 Fascia di 150 dai fiumi
-  Art.142 Foreste e boschi
-  Art.142 Lago, laguna, salina, invaso artificiale e territori contermini ai laghi fascia 300m
-  Vincolo idrogeologico
-  Aree di interesse archeologico
-  Vincolo architettonico
-  Vincolo architettonico 200m

Il presente disegno è di proprietà aziendale - La Società tutelerà i propri diritti a termine di legge.

Progressiva chilometrica	N.	
Comuni		
Province		
Impianti	TIPO - N.	
Attraversamenti	TIPOLOGIA ATTRAVERSATA (SS n. **, corso d'acqua, ferrovia, ecc.)	
Strade - Piste	ACCESSO IMPIANTI	ADEGUAMENTI STRADE
Piazzole	N. PIAZ. Pn	
Fascia di lavoro	ALLARGATA	
Opere civili	TRASVERSALI	LONGITUDINALI