


- LINEA DI COSTA NOVEMBRE 2013
- LINEA DI COSTA NOVEMBRE 2014
- LINEA DI COSTA FEBBRAIO 2017
- LINEA DI COSTA NOVEMBRE 2018
- PROGETTO ESECUTIVO



Il Prefetto della Provincia di Messina
 Commissario Delegato ex D.P.C.M. n. 8838 del 5 Dicembre 2007

COMUNE DI MESSINA
 LAVORI COSTRUZIONE DELLA PIATTAFORMA LOGISTICA
 INTERMODALE TREMESTIERI CON ANNESSO SCALO PORTUALE

Titolo della fase:		RILEV. TOPOGRAFICI PLANIMETRIA	
Scala:		1:4500	
Data:		22/11/2018	
Autore:		1.1	

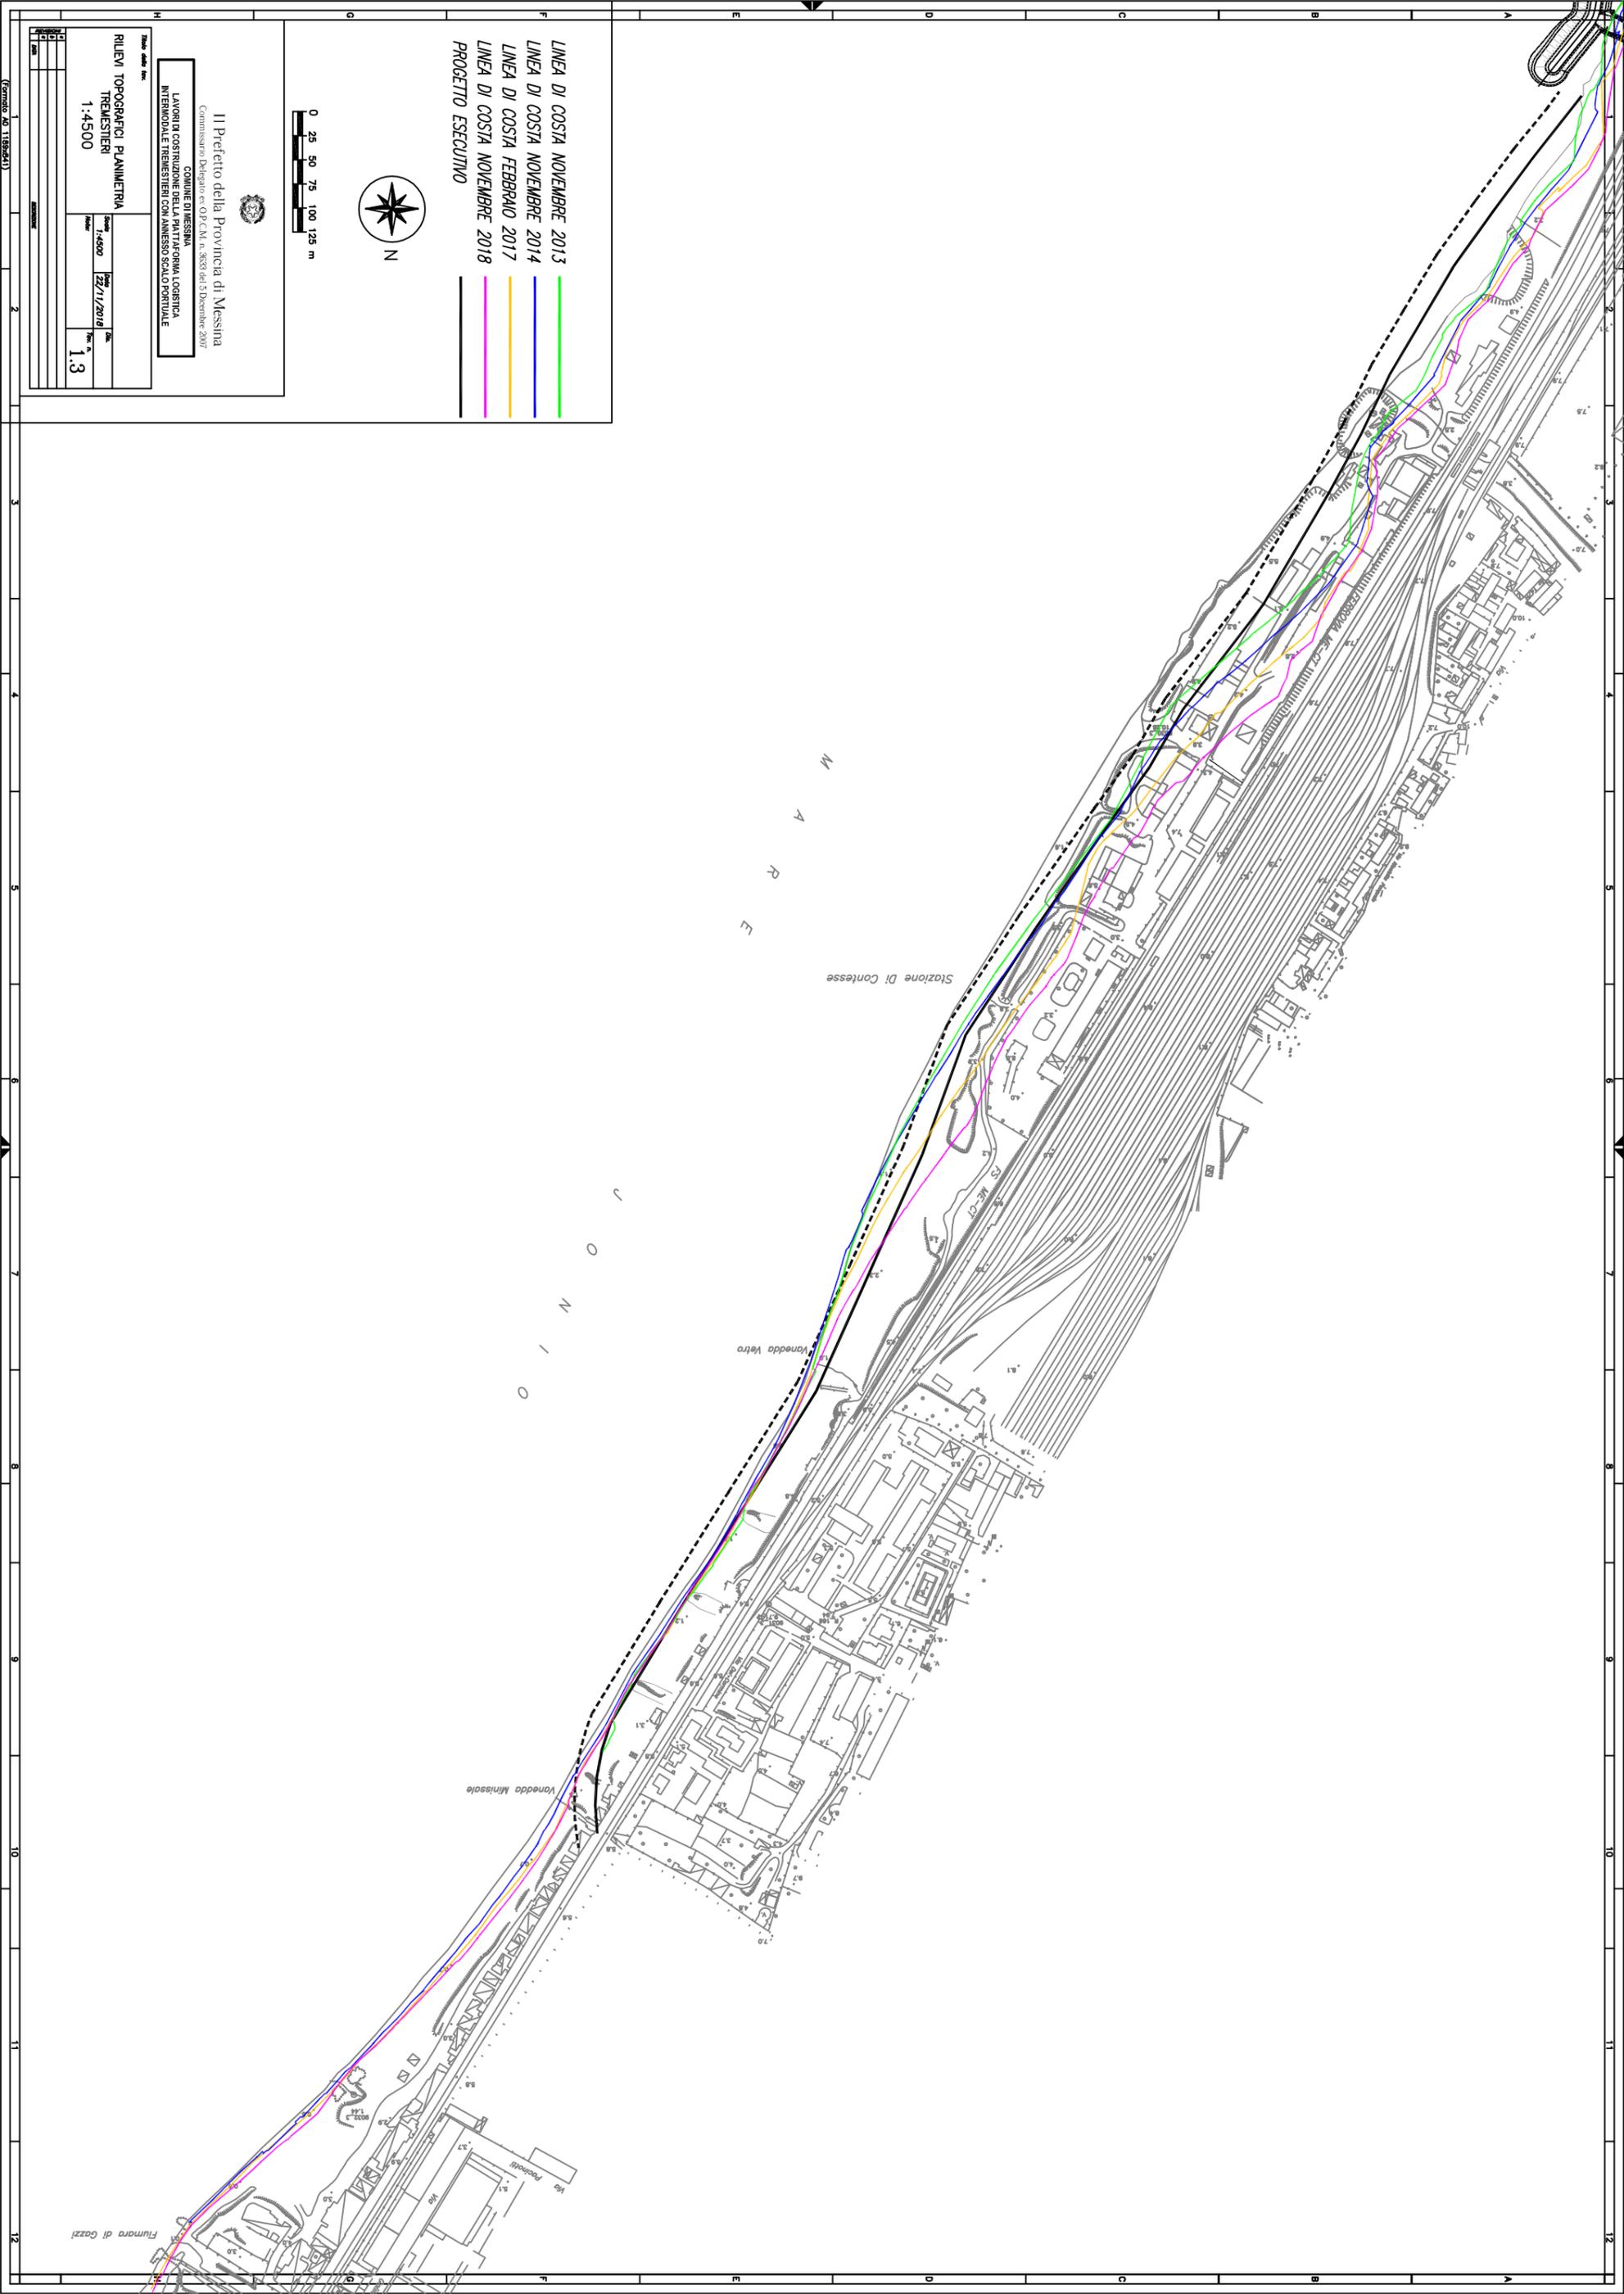

- LINEA DI COSTA NOVEMBRE 2013
- LINEA DI COSTA NOVEMBRE 2014
- LINEA DI COSTA FEBBRAIO 2017
- LINEA DI COSTA NOVEMBRE 2018
- PROGETTO ESECUTIVO




0 25 50 75 100 125 m



Il Prefetto della Provincia di Messina
 Commissario Delegato ex D.P.C.M. n. 3833 del 15 Dicembre 2007
COMUNE DI MESSINA
 LAVORI DI COSTRUZIONE DELLA PIATTAFORMA LOGISTICA
 INTERMODALE TREMESTIERI CON ANNESSO SCALO PORTUALE

Titolo della fase:		RILEV. TOPOGRAFICI PLANIMETRIA	
Scala:		1:4500	
Data:		22/11/2018	
Firma:		1.3	

(formato A3 - 1189x841)

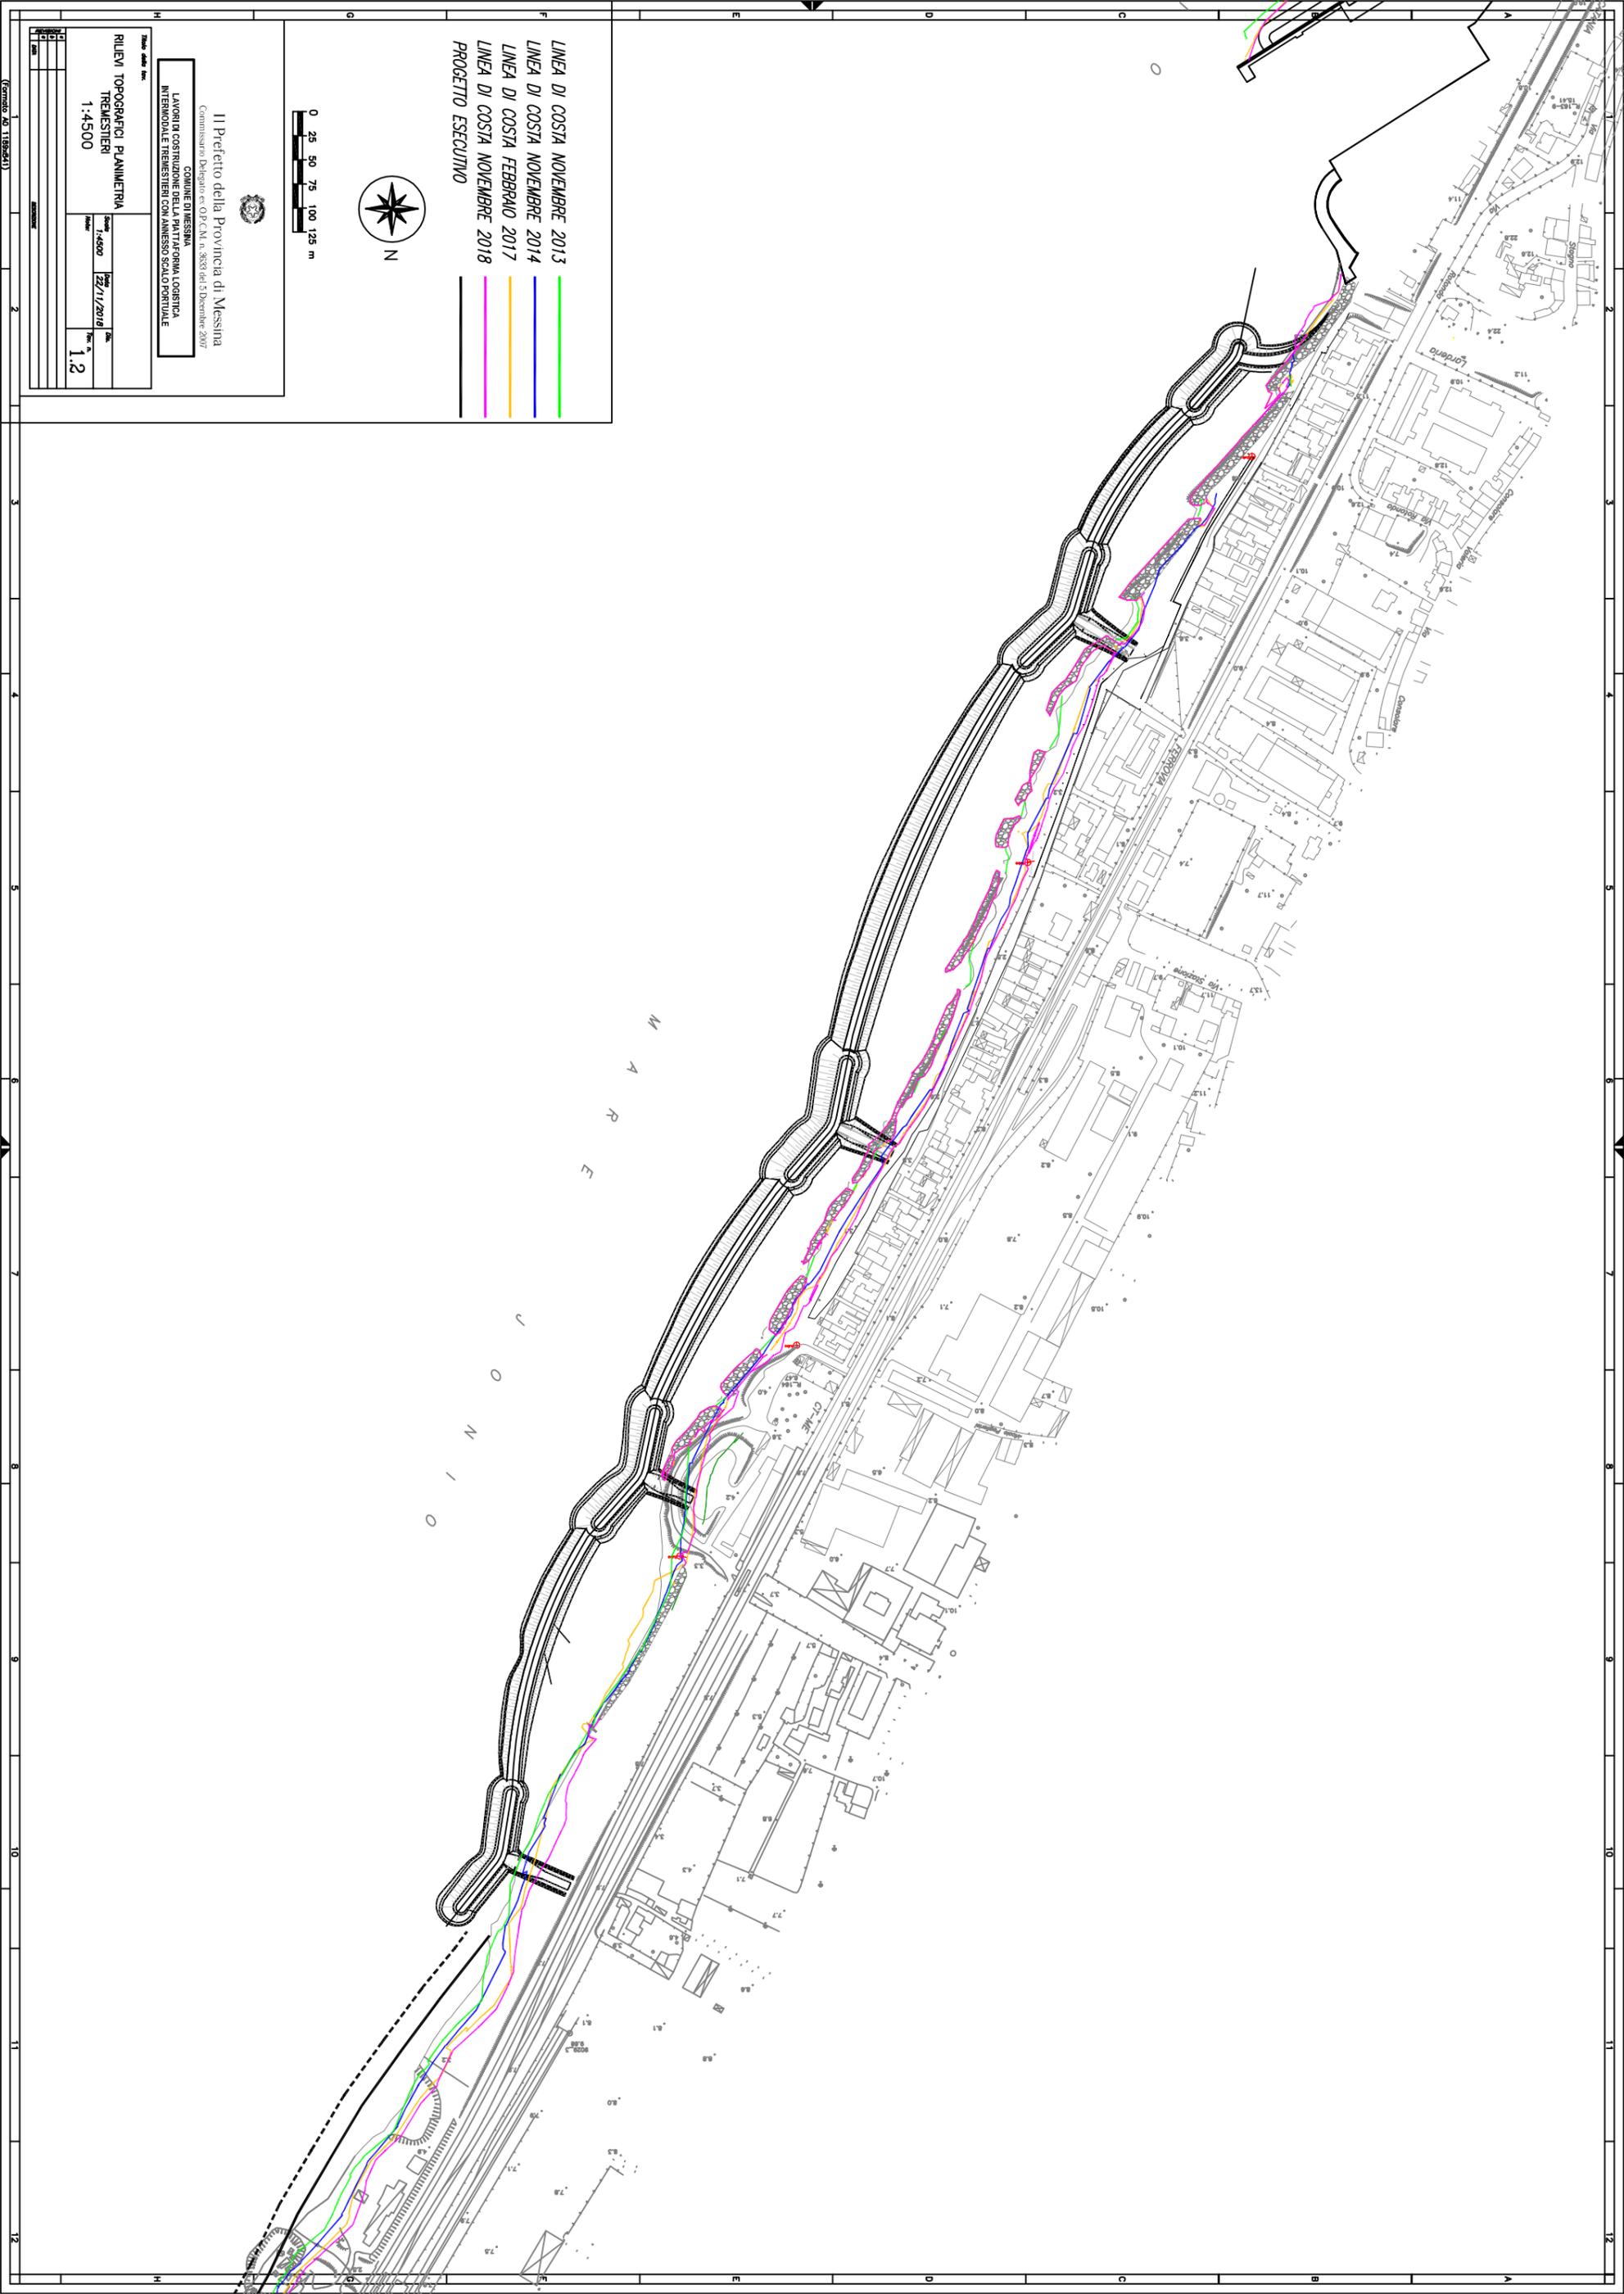

- LINEA DI COSTA NOVEMBRE 2013
- LINEA DI COSTA NOVEMBRE 2014
- LINEA DI COSTA FEBBRAIO 2017
- LINEA DI COSTA NOVEMBRE 2018
- PROGETTO ESECUTIVO



0 25 50 75 100 125 m



Il Prefetto della Provincia di Messina
 Commissario Delegato ex D.P.C.M. n. 8833 del 15 Dicembre 2007
COMUNE DI MESSINA
 INTERMODALE TREMESTIERI CON ANNESSO SCALO PORTUALE

RILEV. TOPOGRAFICI PLANIMETRIA TREMESTIERI		1:4500		22/11/2018		1:2	

(formato A3 1189x841)