
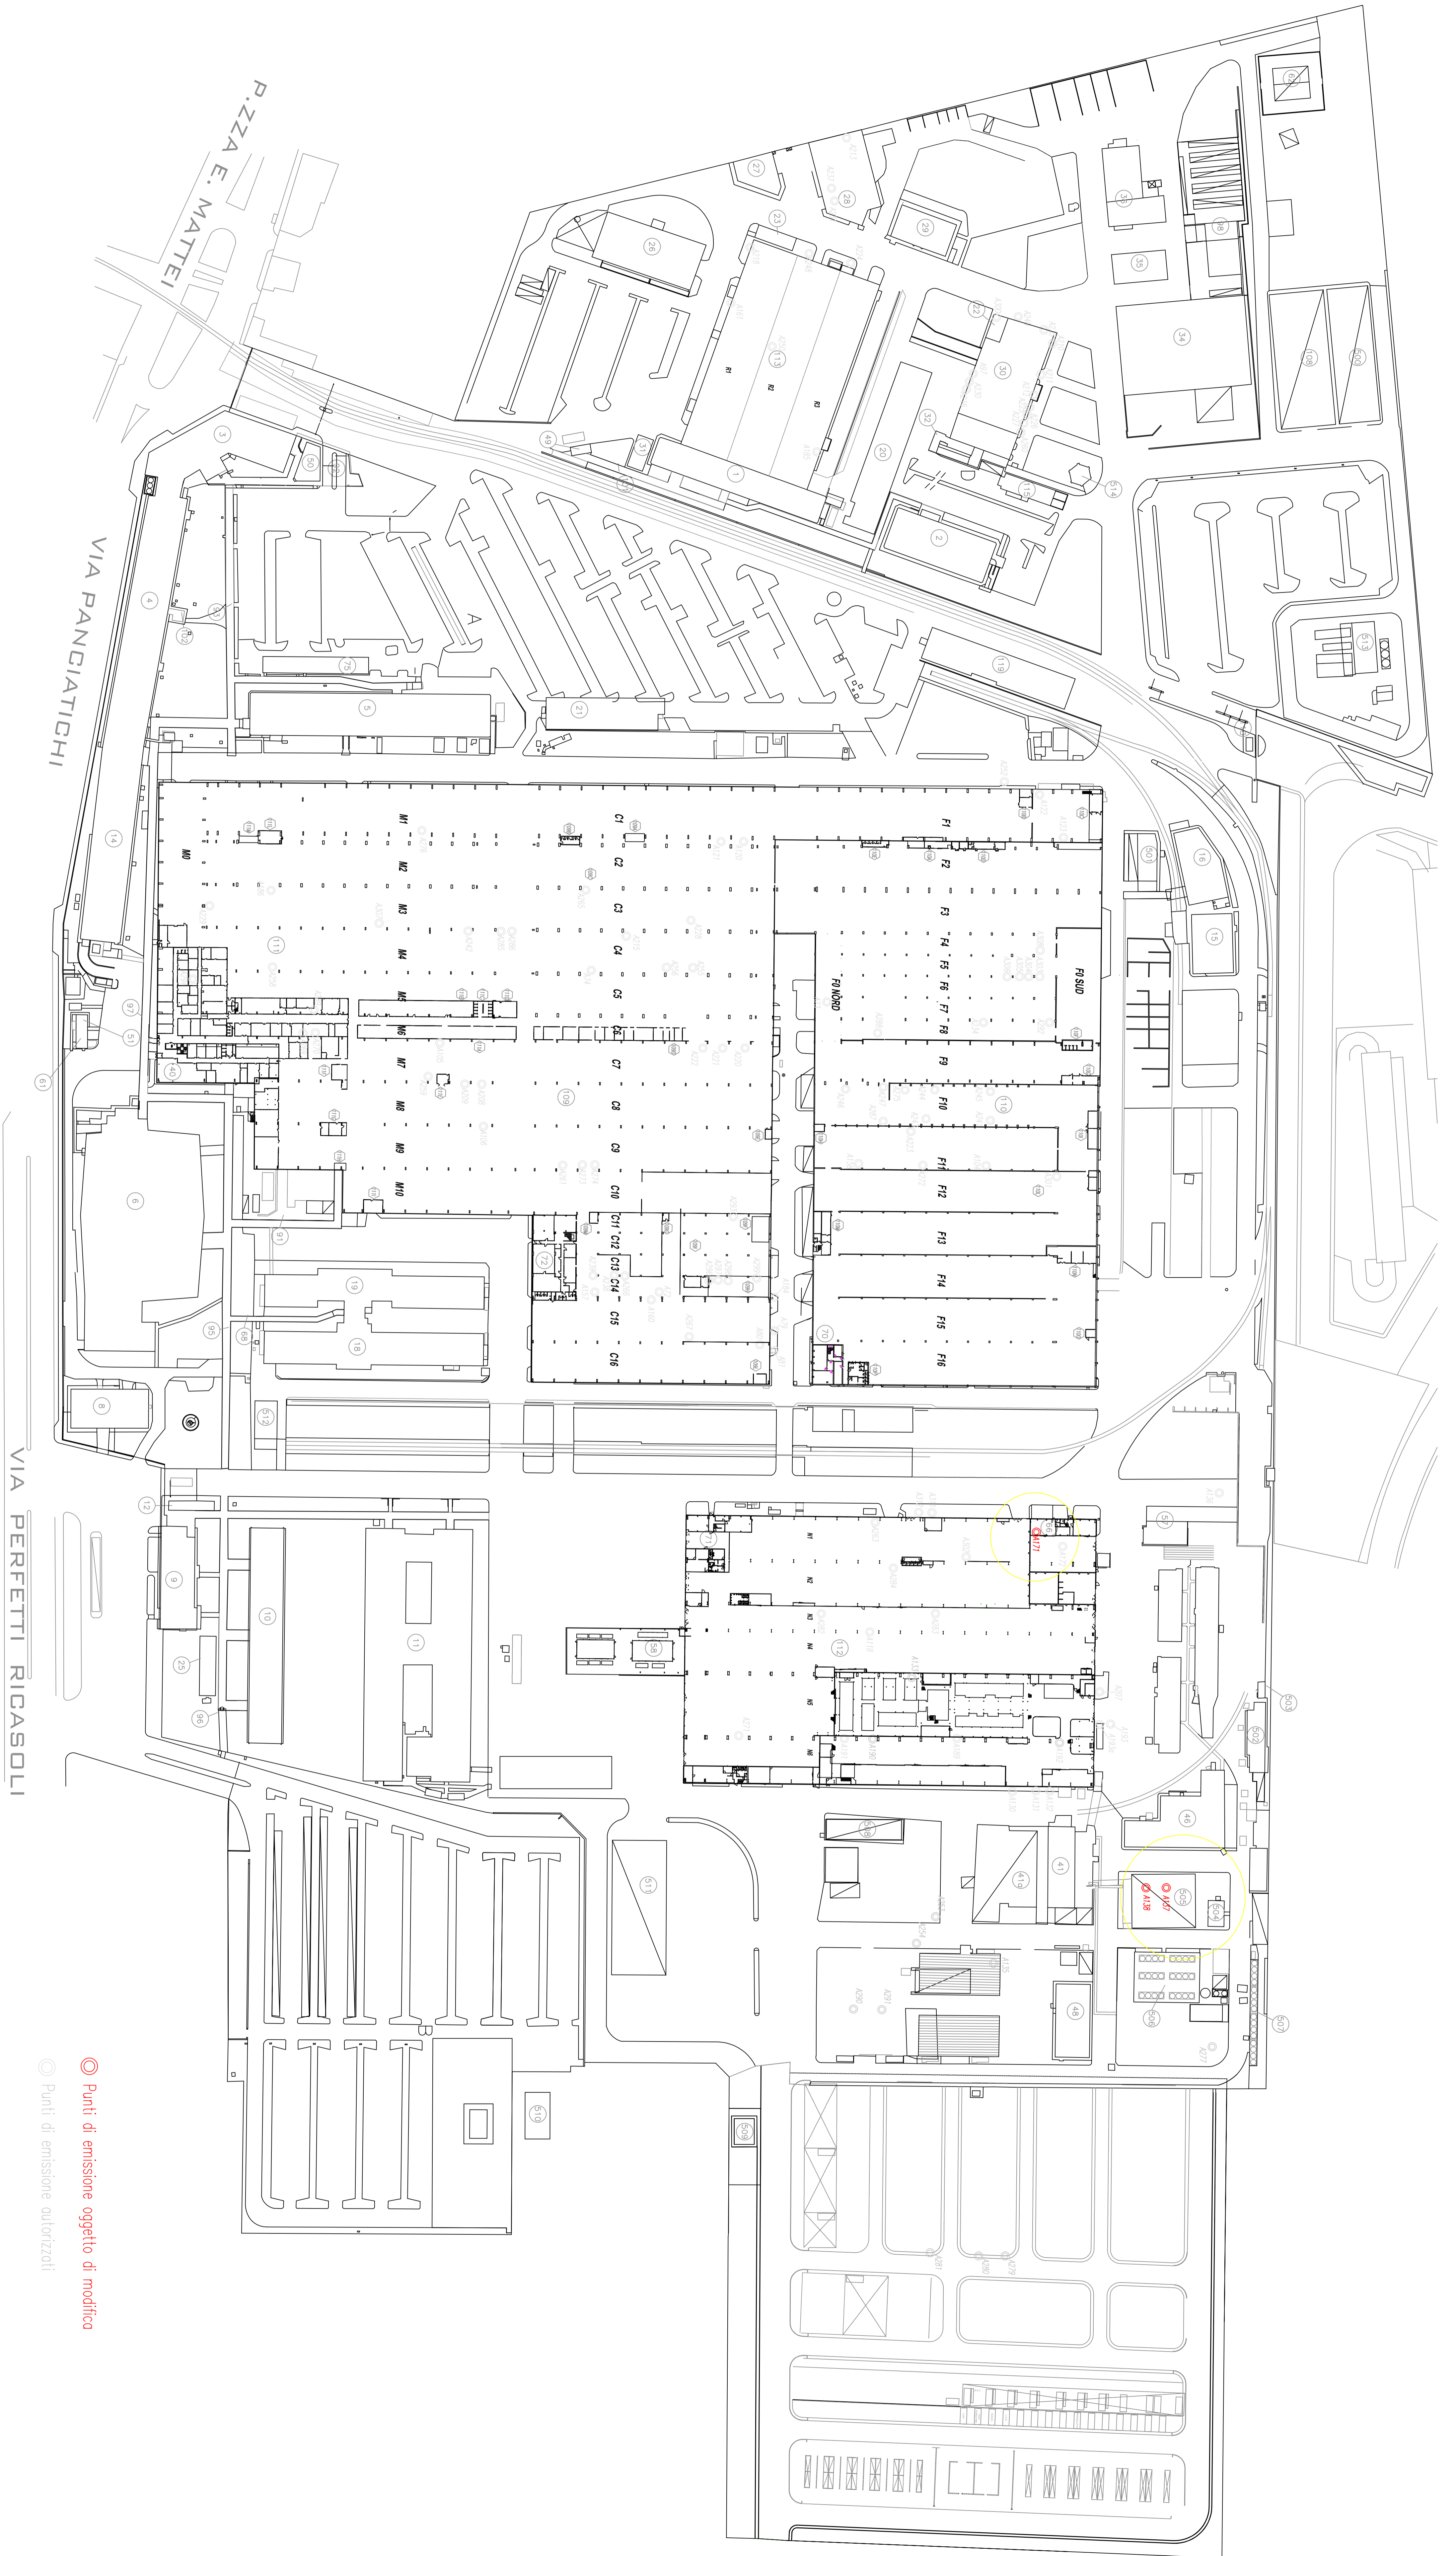


VIA_Pignone 09

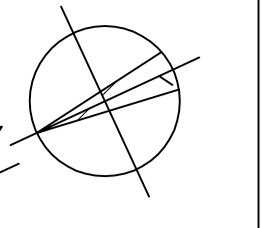

● Punti di emissione oggetto di modifica

○ Punti di emissione autorizzati