
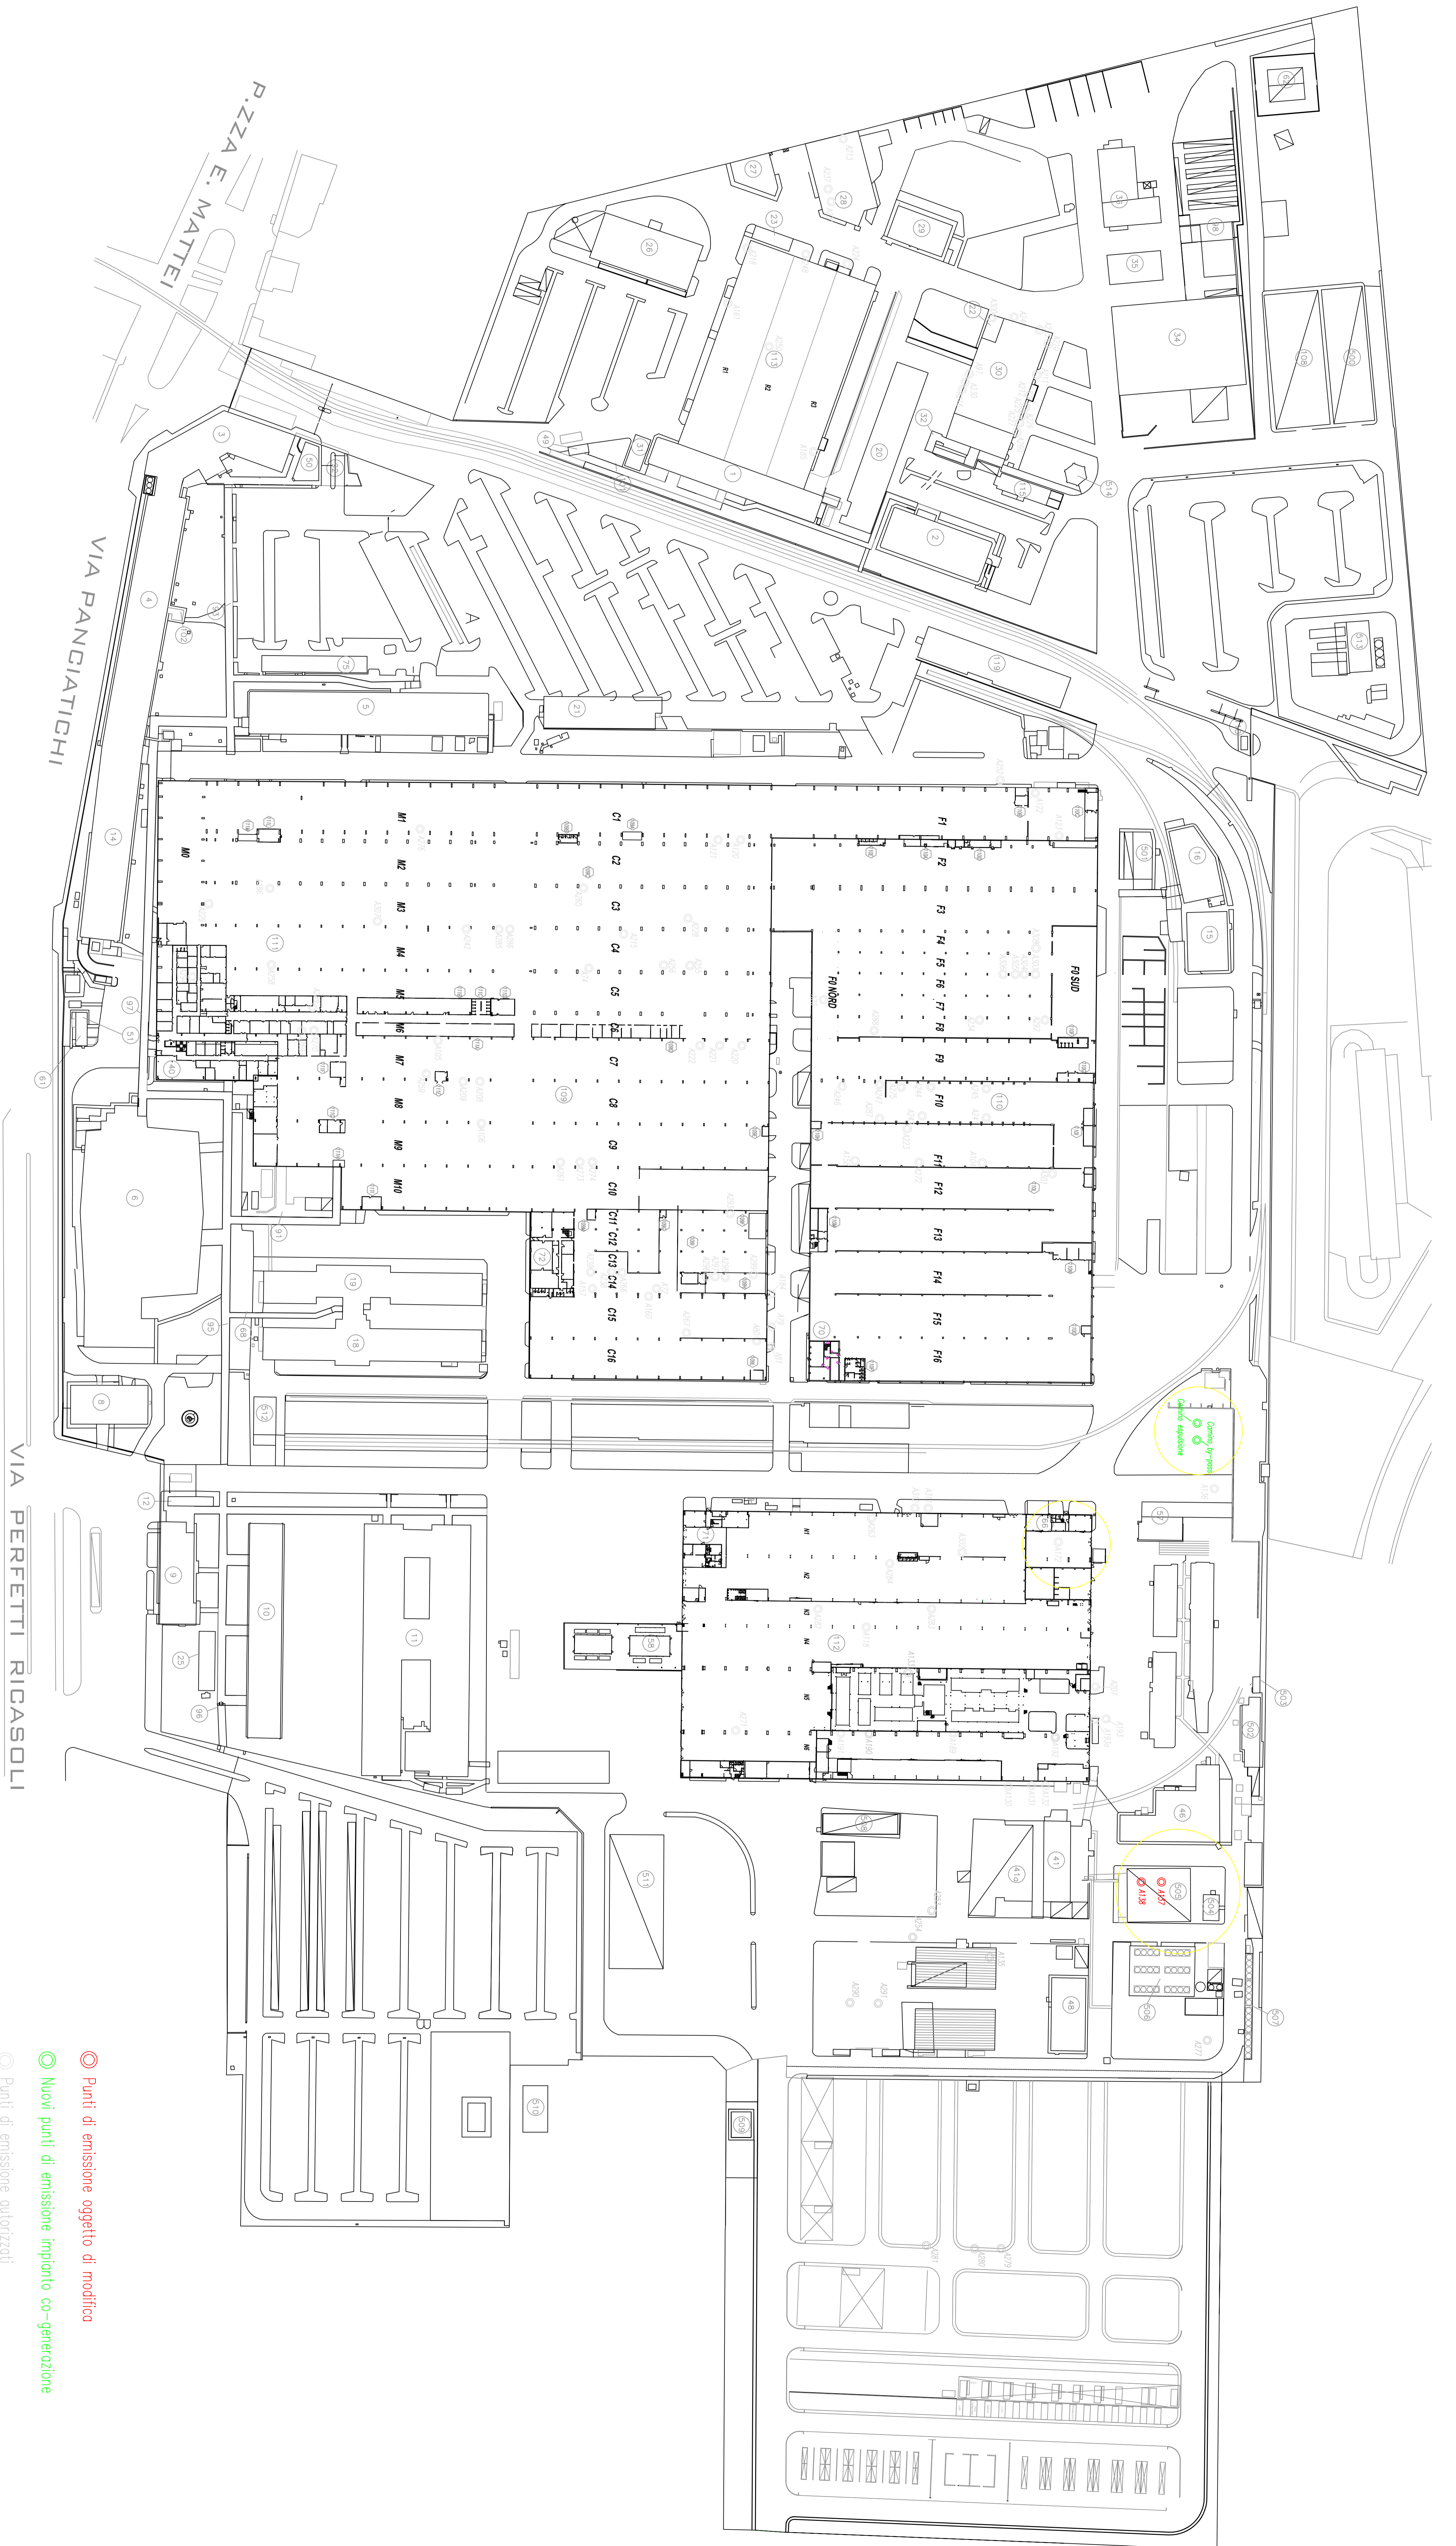


VIA_Pignone 10

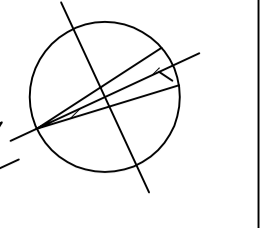

● Punti di emissione oggetto di modifica

● Nuovi punti di emissione impianto co-generazione

● Punti di emissione autorizzati