



**PROSPETTO TURBINA VESTAS V47 STATO DI FATTO**

DIAMETRO ROTORE MT. 47.00

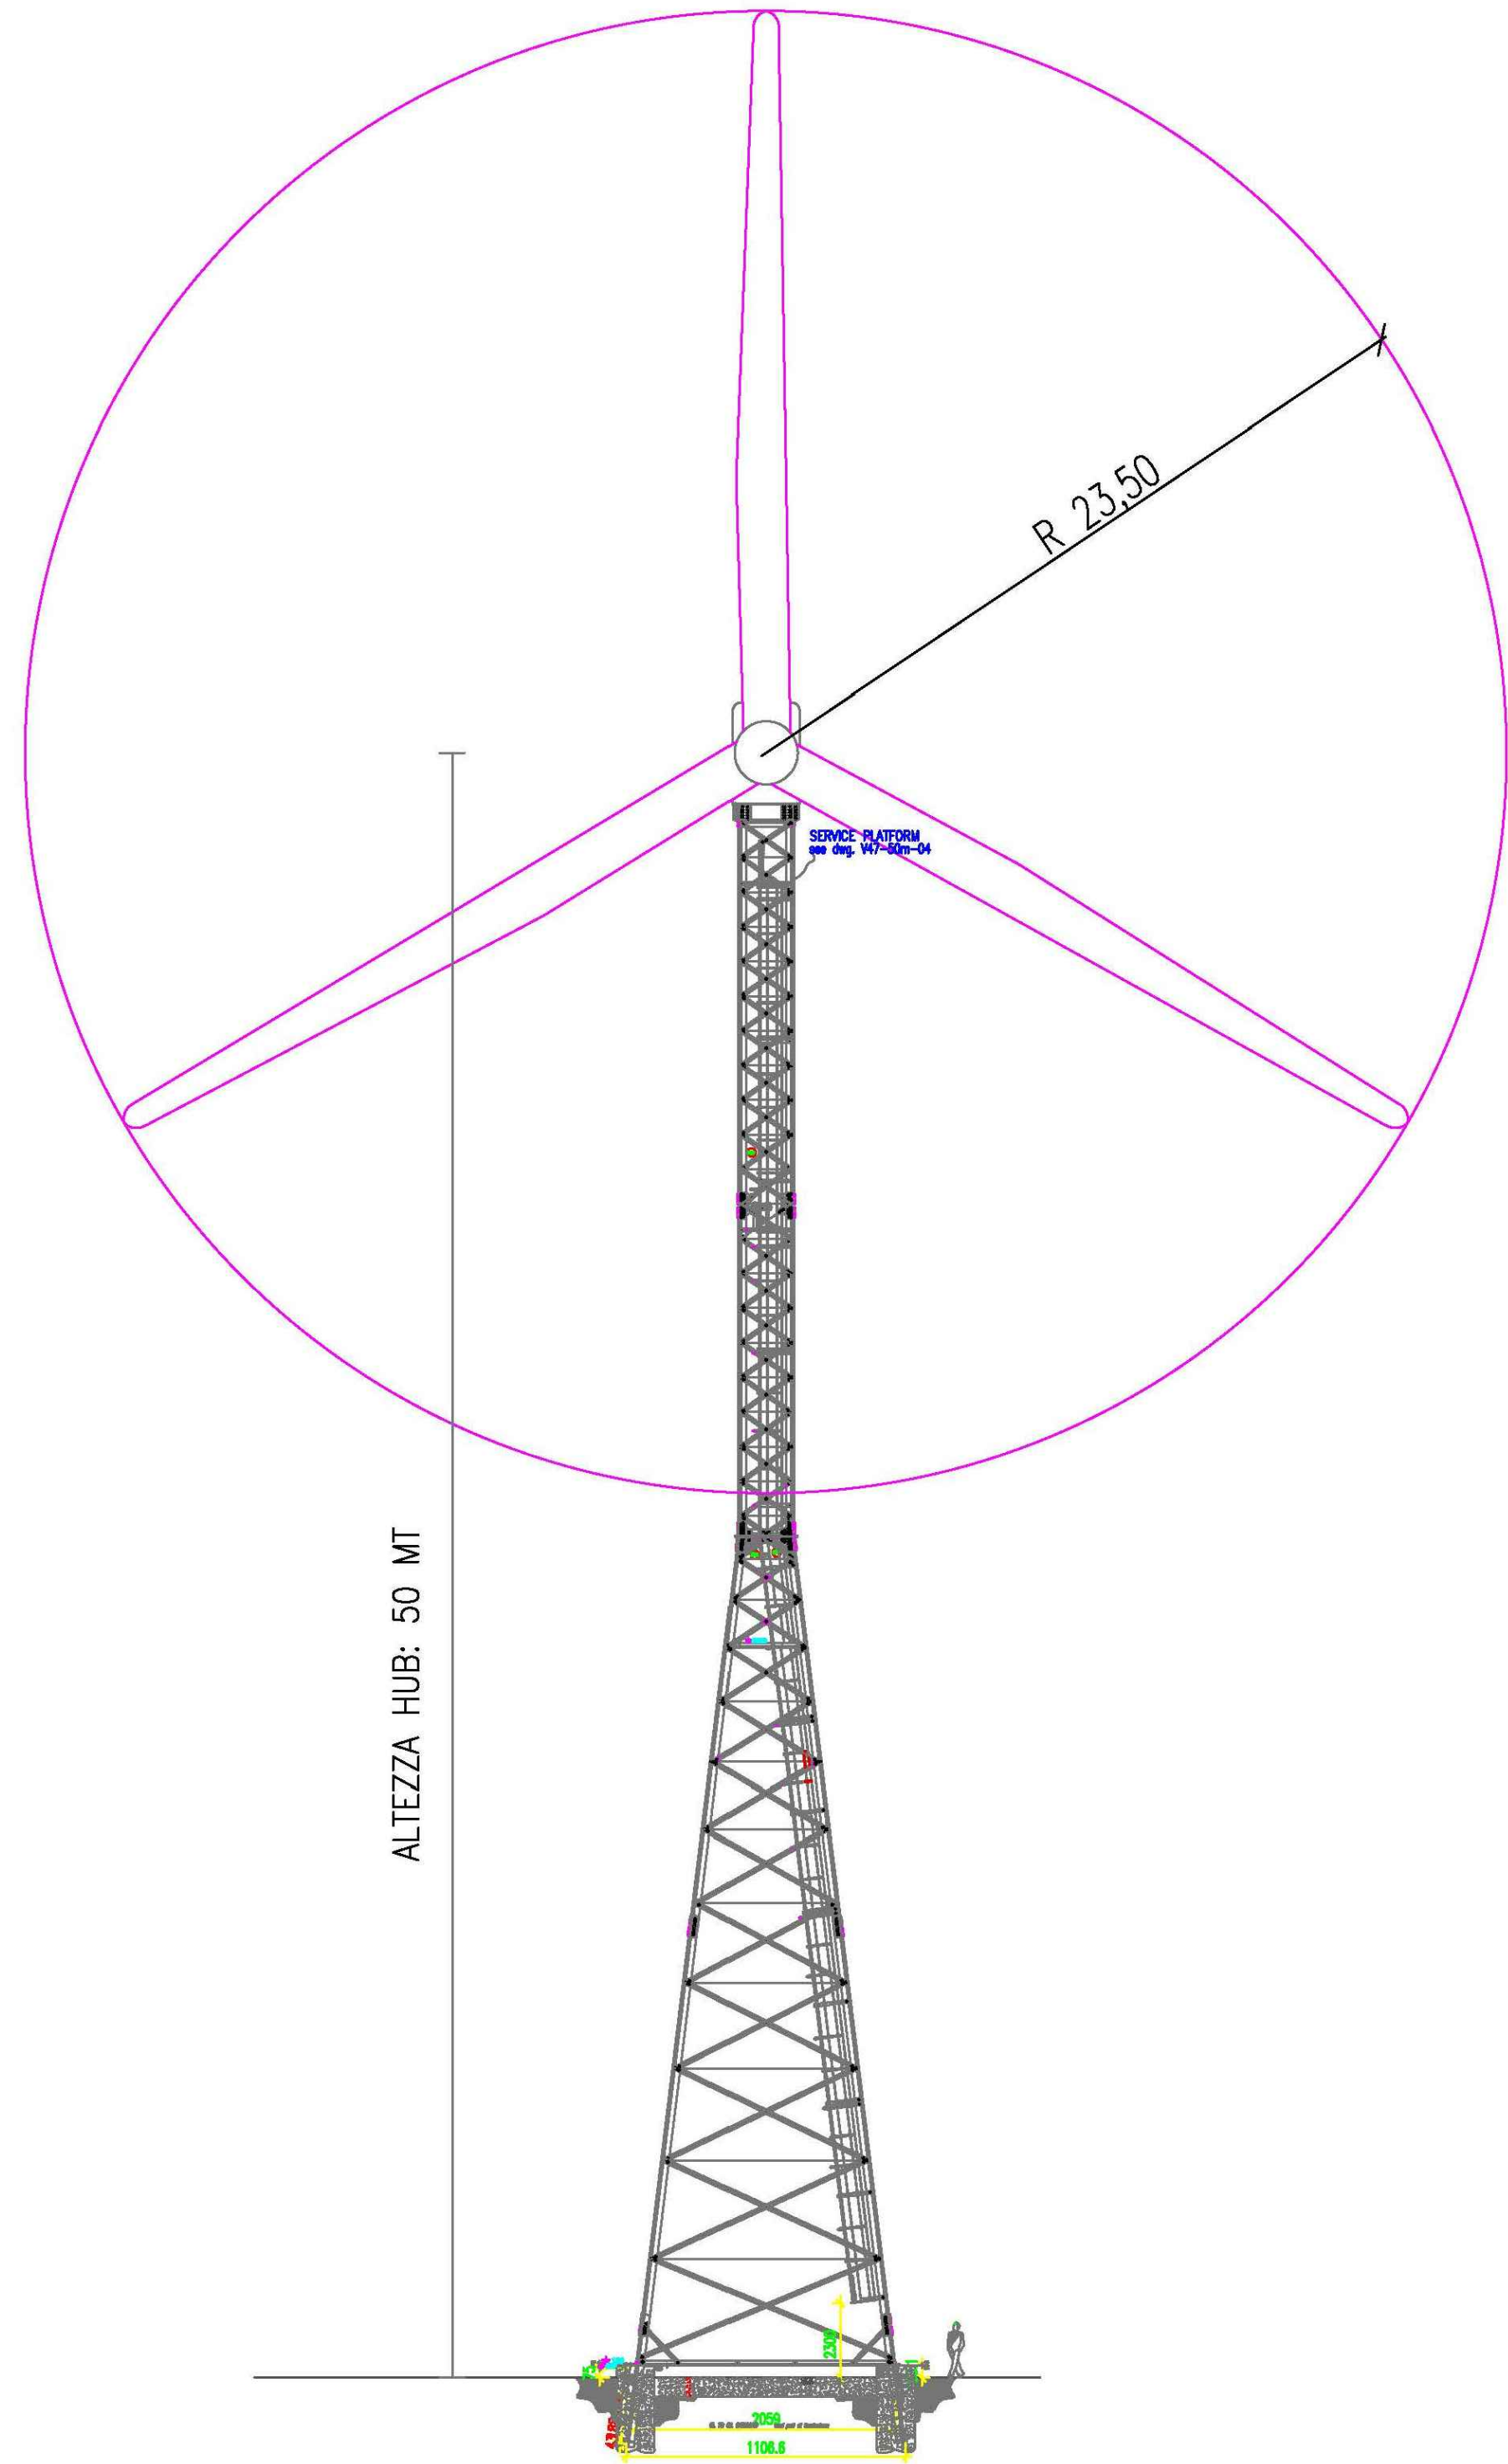

**PROSPETTO TURBINA VESTAS V47 con pale ETA4X PROGETTO**

DIAMETRO ROTORE MT. 49.00

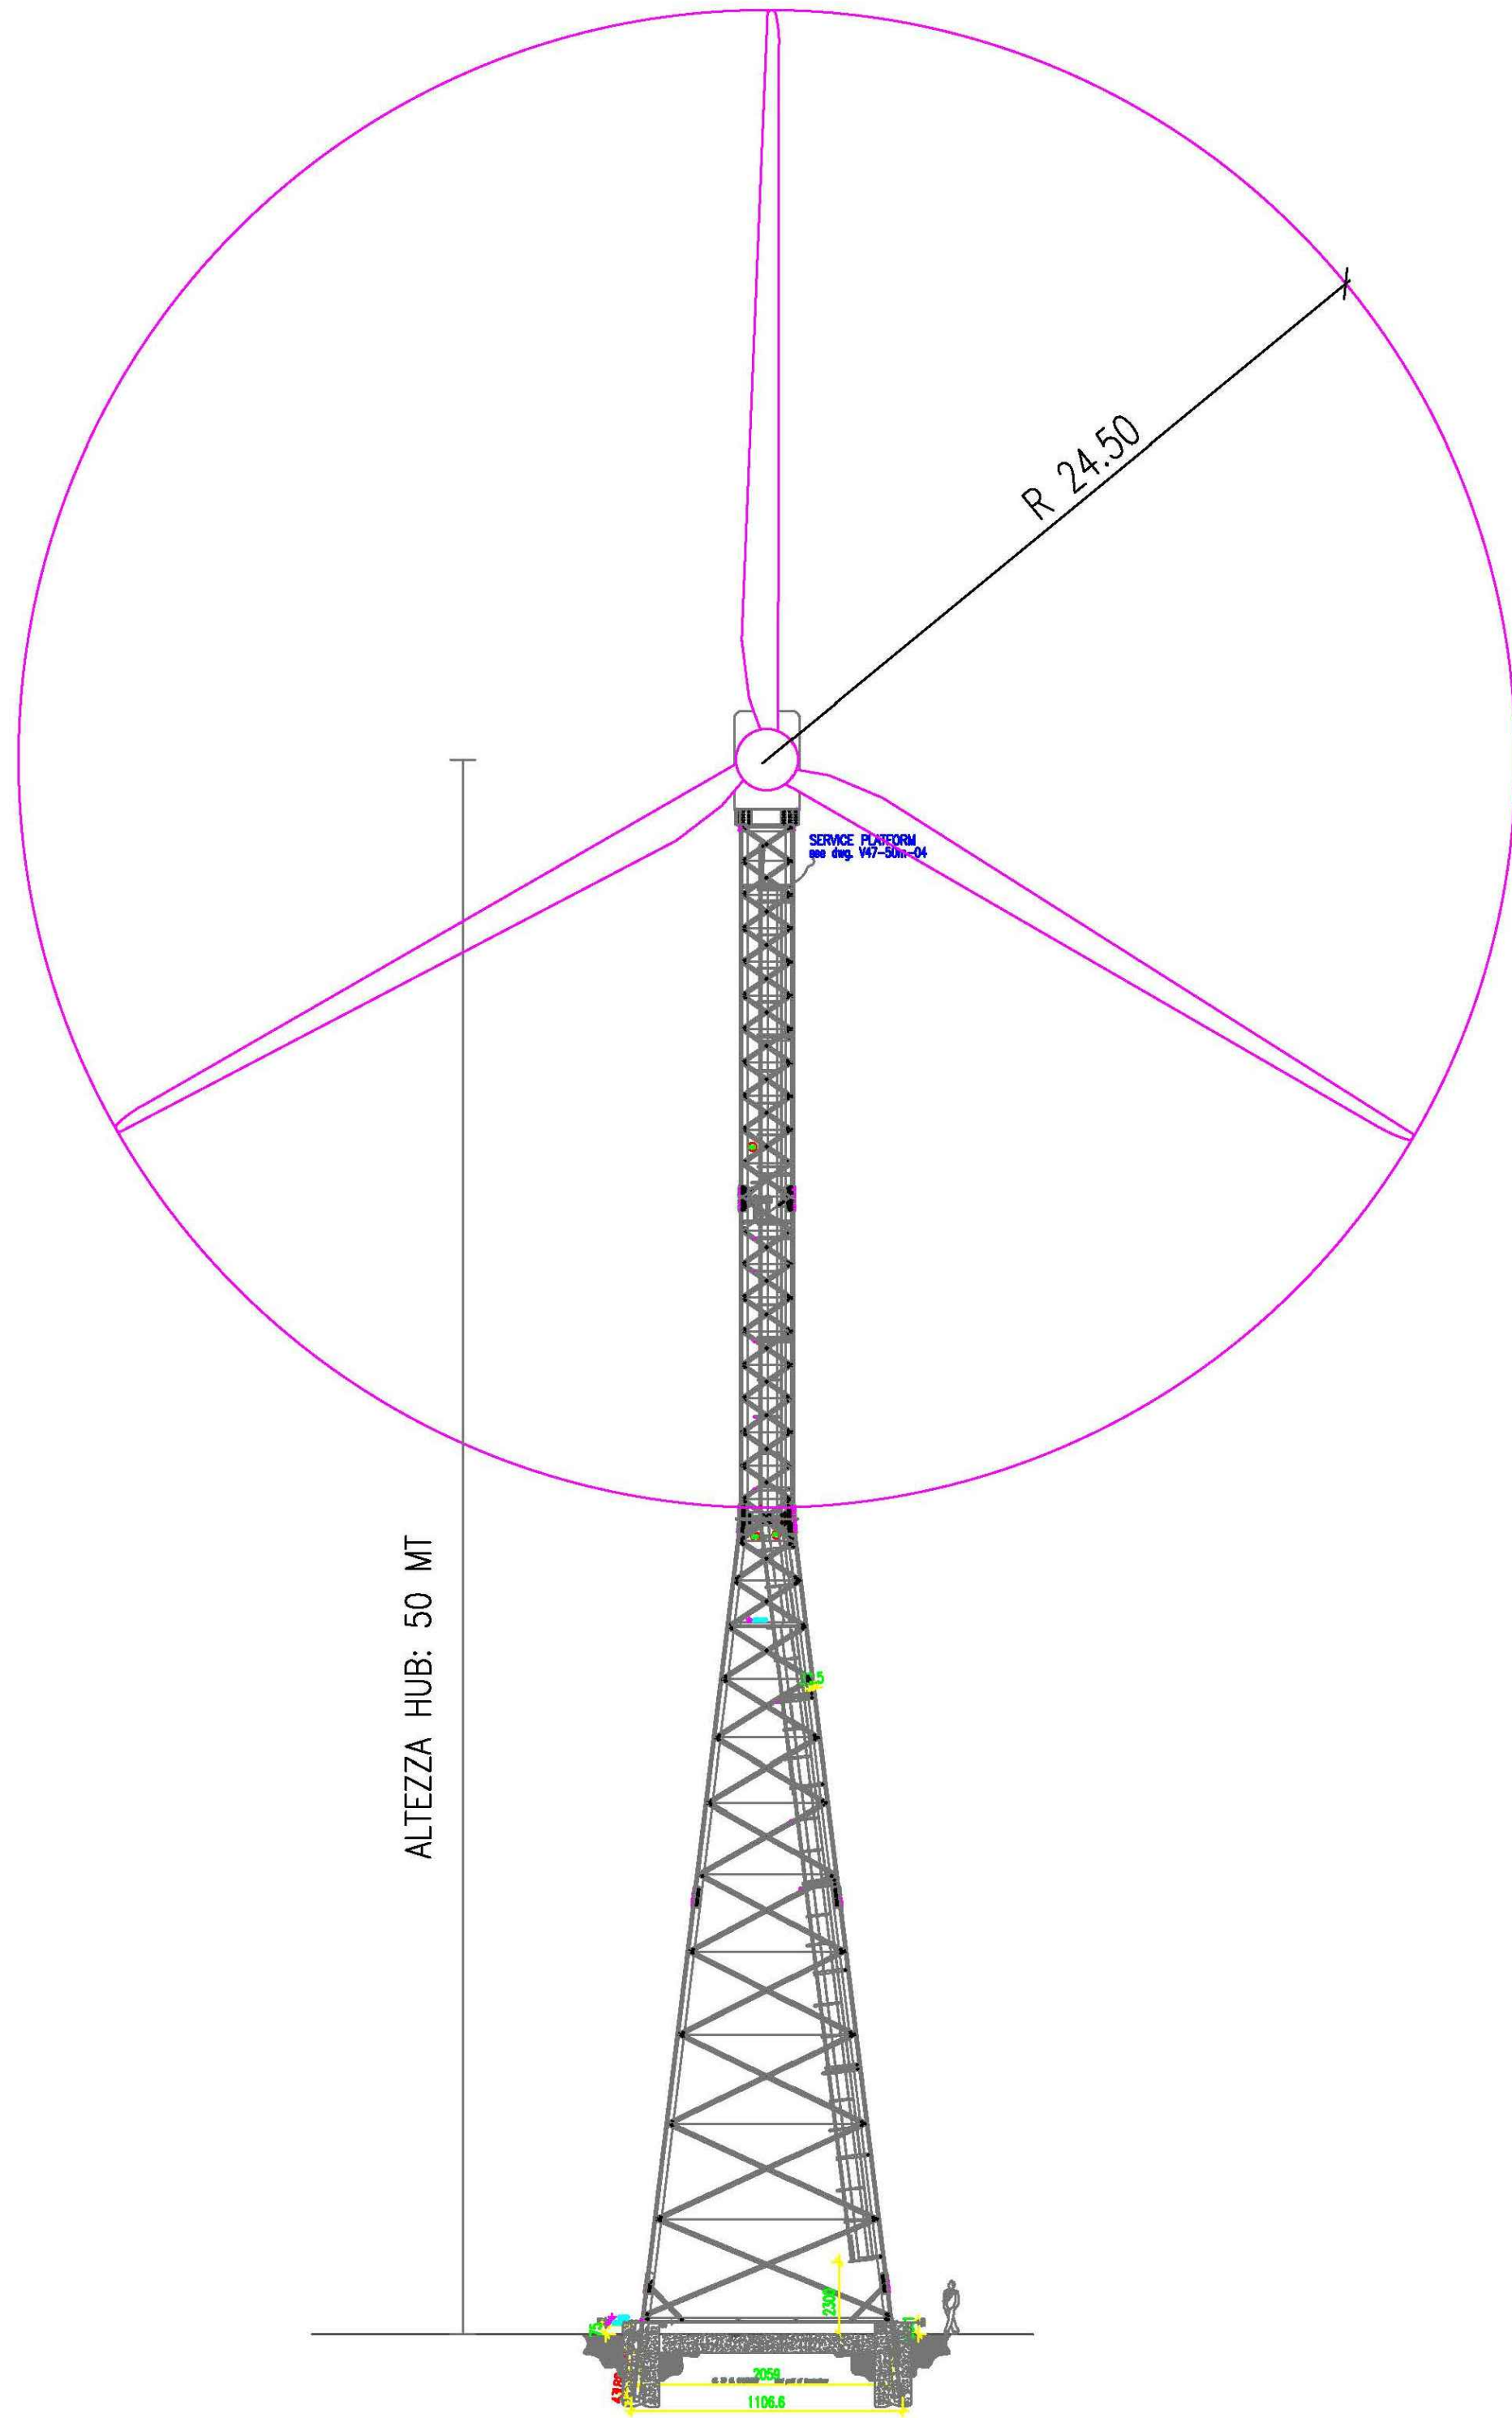

**REGIONE CAMPANIA**  
 Provincia di Avellino  
 COMUNI DI Lacedonia(AV) - Monteverde (AV)

PROGETTO

PROGETTO DI REBLADING  
 PARCO EOLICO LACEDONIA - MONTEVERDE



PROGETTO DEFINITIVO

COMMITTENTE

ERG Wind 4



PROGETTISTA

**GOLDER**  
 Via Sante Bargellini, 4  
 00157 - Roma (RM)



OGGETTO DELL'ELABORATO

Tipico aerogeneratore

REV.	DATA	ATTIVITA'	REDATTO	VERIFICATO	APROVATO
00	FEB. 2019	PRIMA EMISSIONE	MGL	LSP	VBR

CODICE PROGETTISTA		DATA	SCALA	FORMATO	FOGLIO	CODICE COMMITTENTE			
IMP.	DISC.	TIPO DOC.	PROGR.	REV.					
		02/2019	1:200	CUSTOM	1	LCD	ENG	TAV	20 00

NOME FILE: LCD.ENG.TAV.20.00\_Tipico Aerogeneratore.dwg

ERG Wind 4 S.r.l. si riserva tutti i diritti su questo documento che non può essere riprodotto neppure parzialmente senza la sua autorizzazione scritta.