

Modulo per la presentazione delle osservazioni per i piani/programmi/progetti sottoposti a procedimenti di valutazione ambientale di competenza statale

Presentazione di osservazioni relative alla procedura di:

- Valutazione Ambientale Strategica (VAS) – art. 14 co.3 D.Lgs.152/2006 e s.m.i.
 Valutazione di Impatto Ambientale (VIA) – art.24 co.3 D.Lgs.152/2006 e s.m.i.
 Verifica di Assoggettabilità alla VIA – art.19 co.4 D.Lgs.152/2006 e s.m.i.

(Barrare la casella di interesse)

Il/La Sottoscritto/a _____

(Nel caso di persona fisica, in forma singola o associata)

Il/La Sottoscritto/a PORRA' GIULIANA _____

in qualità di legale rappresentante della Pubblica Amministrazione/Ente/Società/Associazione

Sindaco pro-tempore del COMUNE DI ALTIDONA _____

(Nel caso di persona giuridica - società, ente, associazione, altro)

PRESENTA

ai sensi del D.Lgs.152/2006, le **seguenti osservazioni** al

- Piano/Programma, sotto indicato
 Progetto, sotto indicato.

(Barrare la casella di interesse)

RIFACIMENTO METANODOTTO RAVENNA-CHIETI – TRATTO “RECANATI-SAN MENEDETTO DEL TRONTO” _____

(inserire la denominazione completa del piano/programma (procedure di VAS) o del progetto (procedure di VIA, Verifica di Assoggettabilità a VIA)

OGGETTO DELLE OSSERVAZIONI

(Barrare le caselle di interesse; è possibile selezionare più caselle):

- Aspetti di carattere generale (es. struttura e contenuti della documentazione, finalità, aspetti procedurali)
 Aspetti programmatici (coerenza tra piano/programma/progetto e gli atti di pianificazione/programmazione territoriale/settoriale)
 Aspetti progettuali (proposte progettuali o proposte di azioni del Piano/Programma in funzione delle probabili ricadute ambientali)
 Aspetti ambientali (relazioni/impatti tra il piano/programma/progetto e fattori/componenti ambientali)
 Altro *(specificare)* _____

ASPETTI AMBIENTALI OGGETTO DELLE OSSERVAZIONI

(Barrare le caselle di interesse; è possibile selezionare più caselle):

- Atmosfera
 Ambiente idrico
 Suolo e sottosuolo

- Rumore, vibrazioni, radiazioni
 - Biodiversità (vegetazione, flora, fauna, ecosistemi)
 - Salute pubblica
 - Beni culturali e paesaggio
 - Monitoraggio ambientale
 - Altro *(specificare)* _____
-

TESTO DELL' OSSERVAZIONE

1 – Il tracciato del metanodotto esistente fiancheggia la lottizzazione convenzionata artigianale in località Zona Valdaso.

In tale zona la variante del tracciato ipotizza un nuovo percorso che si discosta verso Ovest in modo parallelo rispetto al tracciato esistente.

Nel Tratto a Nord la previsione si discosta marginalmente all'esistente.

Queste modifiche vanno ad interferire con le ipotesi di variante parziale in ampliamento dell'attuale lottizzazione artigianale che l'amministrazione sta portando avanti proprio in questo periodo.

Si chiede pertanto che il nuovo tracciato sia modificato come da planimetria allegata per non ledere le possibilità di sviluppo dell'attuale lottizzazione artigianale.

2 - Relativamente agli attraversamenti stradali, questi dovranno essere preventivamente progettati ed approvati dall'Amministrazione comunale e dovranno rispettare le seguenti prescrizioni particolari.:

- i tagli dovranno essere il più possibile ortogonali all'asse stradale.

- lo scavo dovrà essere riempito con calcestruzzo magro, confezionato a norma di legge con cemento di tipo "325" ed inerti a varie pezzature, per garantire un assortimento granulometrico adeguato alla destinazione del getto. L'impasto dovrà essere dosato con 120,0 Kg/m³ e dovrà essere compattato con idonea macchina compattatrice per strati non superiori a cm 30,0 di spessore.

- la pavimentazione dovrà essere ripristinata a perfetta regola d'arte, fermo restando che dissesti che interverranno nei mesi seguenti in corrispondenza dell'area di attraversamento dovranno essere prontamente ripristinati a cura e spesa della ditta richiedente.

Il/La Sottoscritto/a dichiara di essere consapevole che, ai sensi dell'art. 24, comma 7 e dell'art.19 comma 13, del D.Lgs. 152/2006 e s.m.i., le presenti osservazioni e gli eventuali allegati tecnici saranno pubblicati sul Portale delle valutazioni ambientali VAS-VIA del Ministero dell'Ambiente e della Tutela del Territorio e del Mare (www.va.minambiente.it).

Tutti i campi del presente modulo devono essere debitamente compilati. In assenza di completa compilazione del modulo l'Amministrazione si riserva la facoltà di verificare se i dati forniti risultano sufficienti al fine di dare seguito alle successive azioni di competenza.

ELENCO ALLEGATI

Allegato 1 - Dati personali del soggetto che presenta l'osservazione

Allegato 2 - Copia del documento di riconoscimento in corso

Allegato 3 – Planimetria tavola 14 con ipotesi di variante

Altidona li 17/04/2019


Il/La dichiarante

Giuseppe Perini

(Firma)



Il presente disegno e' di proprieta' aziendale - La Societa' tutelera' i propri diritti a termine di legge.

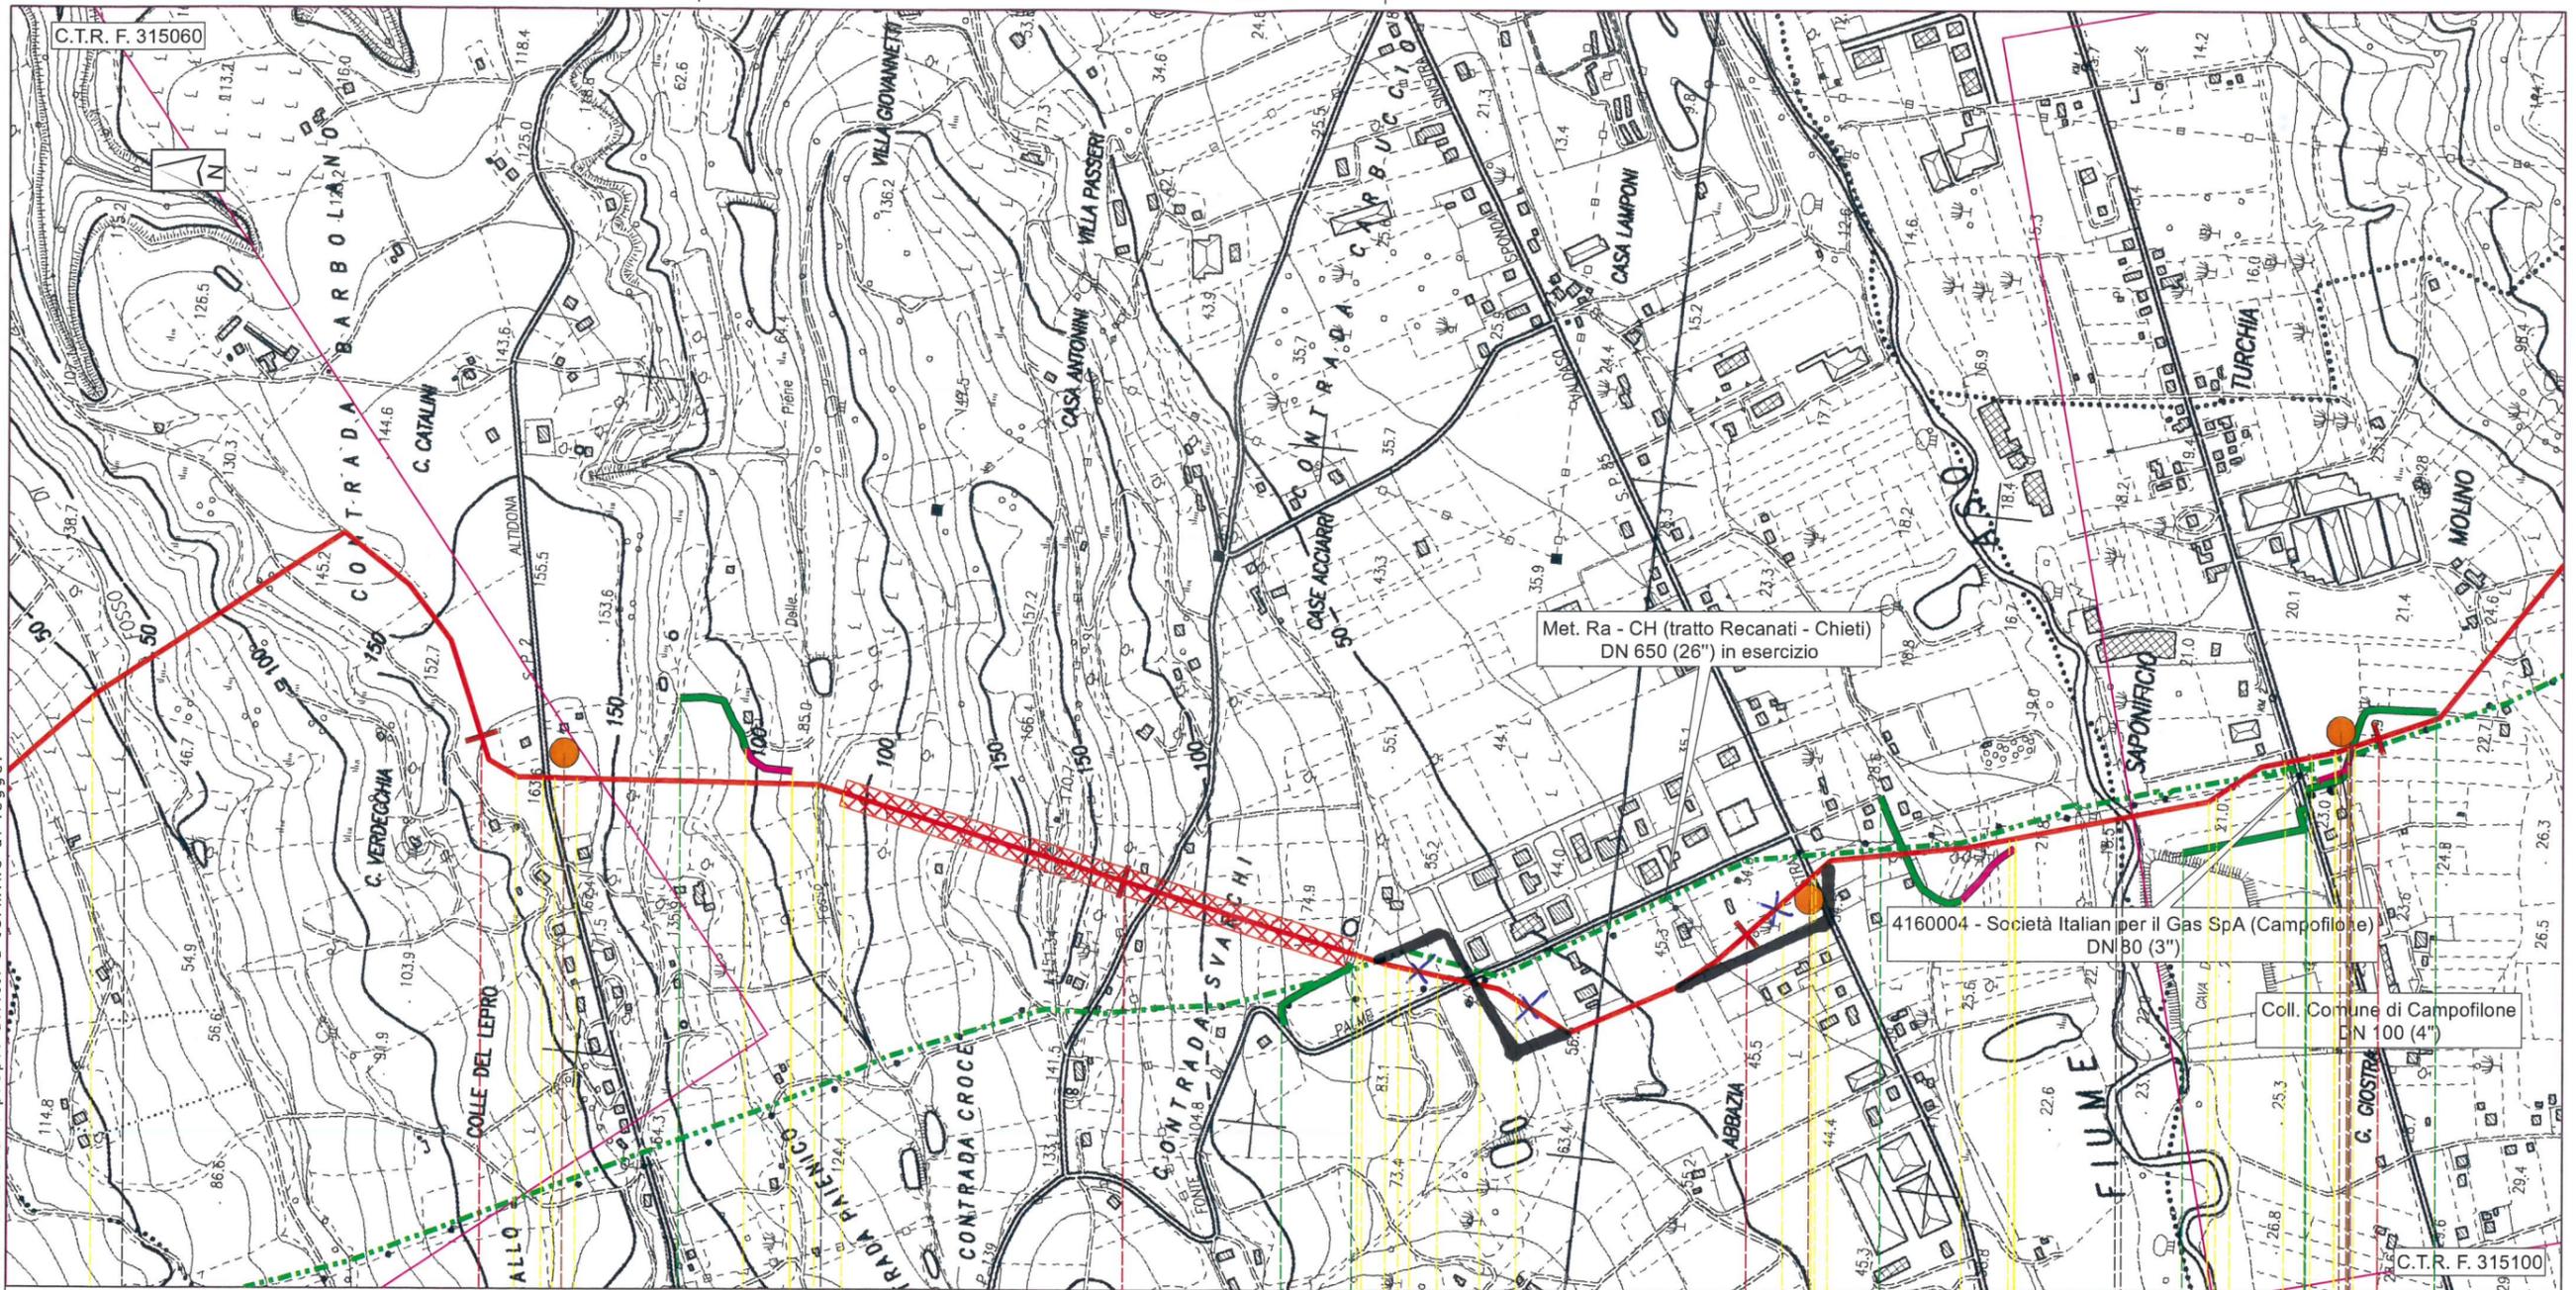

Altidona

Campofilone

FERMO

47

48

49

50

0.8 km 49,955

17

18

19

Proprietario
 SNAM RETE GAS
 Progettista
 SAIPEM

RIFACIMENTO METANODOTTO RAVENNA - CHIETI
 TRATTO RECANATI - SAN BENEDETTO DEL TRONTO
 DN 650 (26") - DP 75 bar

TRACCIATO DI PROGETTO

DISEGNO **LB-D-83201**
 FOLGIO **16 di 104**
 REVISIONE **0**
 COMMESSA **023068**
 SCALA **1:10.000**

Tavola

14