


DETTAGLIO "A"  
 POSA INTERRATA NELLA CONFIGURAZIONE A TRIFOGLIO

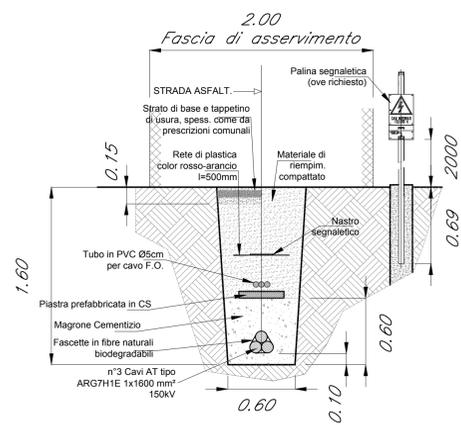


**LEGENDA APPARECCHIATURE**

T.V.	Trasformatori di tensione
T.A.	Trasformatori di corrente
S.L.	Sezionatore A.T. di linea
C.R.T.	Supporto unipolare rompitratta
P.G.	Palo gatto
AL-1	Armadio di interfaccia enti A.T.
M.TA.	Muro tagliafiamma
S.G. "A" (B)	Sezionatore A.T. di gruppo
I.G. "A" (B)	Interruttore A.T. di gruppo
AG-1 (2)	Armadio di interfaccia enti A.T.
SC. "A" (B)	Scaricatori A.T.
TR. Gr."A"(B)	Trasformatore di gruppo "A" (B)
TR. IS.	Trasformatore di isolamento
T.F.	Torre faro da m. 18
P.S.1°	Sezionatore 1° fila
P.S.2°	Sezionatore 2° fila
T.T.S.	Traliccio

**LEGENDA COLORI**

NERO	Apparecchiature esistenti
CIANO	Nuove apparecchiature con predisposizione civile esistente
ROSSO	Nuove apparecchiature senza predisposizione civile esistente
GIALLO	Predisposizione civile esistente da eliminare

Note:  
 1) Quote espresse in metri;  
 2) Sarà modificato il marciapiede reparto AT al fine di contenere tutte le nuove apparecchiature AT/MT;  
 3) Sarà realizzata la sistemazione ed il ripristino dell'asfalto e del marciapiede di piazzale, limitatamente alla parte in modifica.  
 4) Il cavidotto AT di proprietà di RFI avrà una lunghezza pari a 185 m.

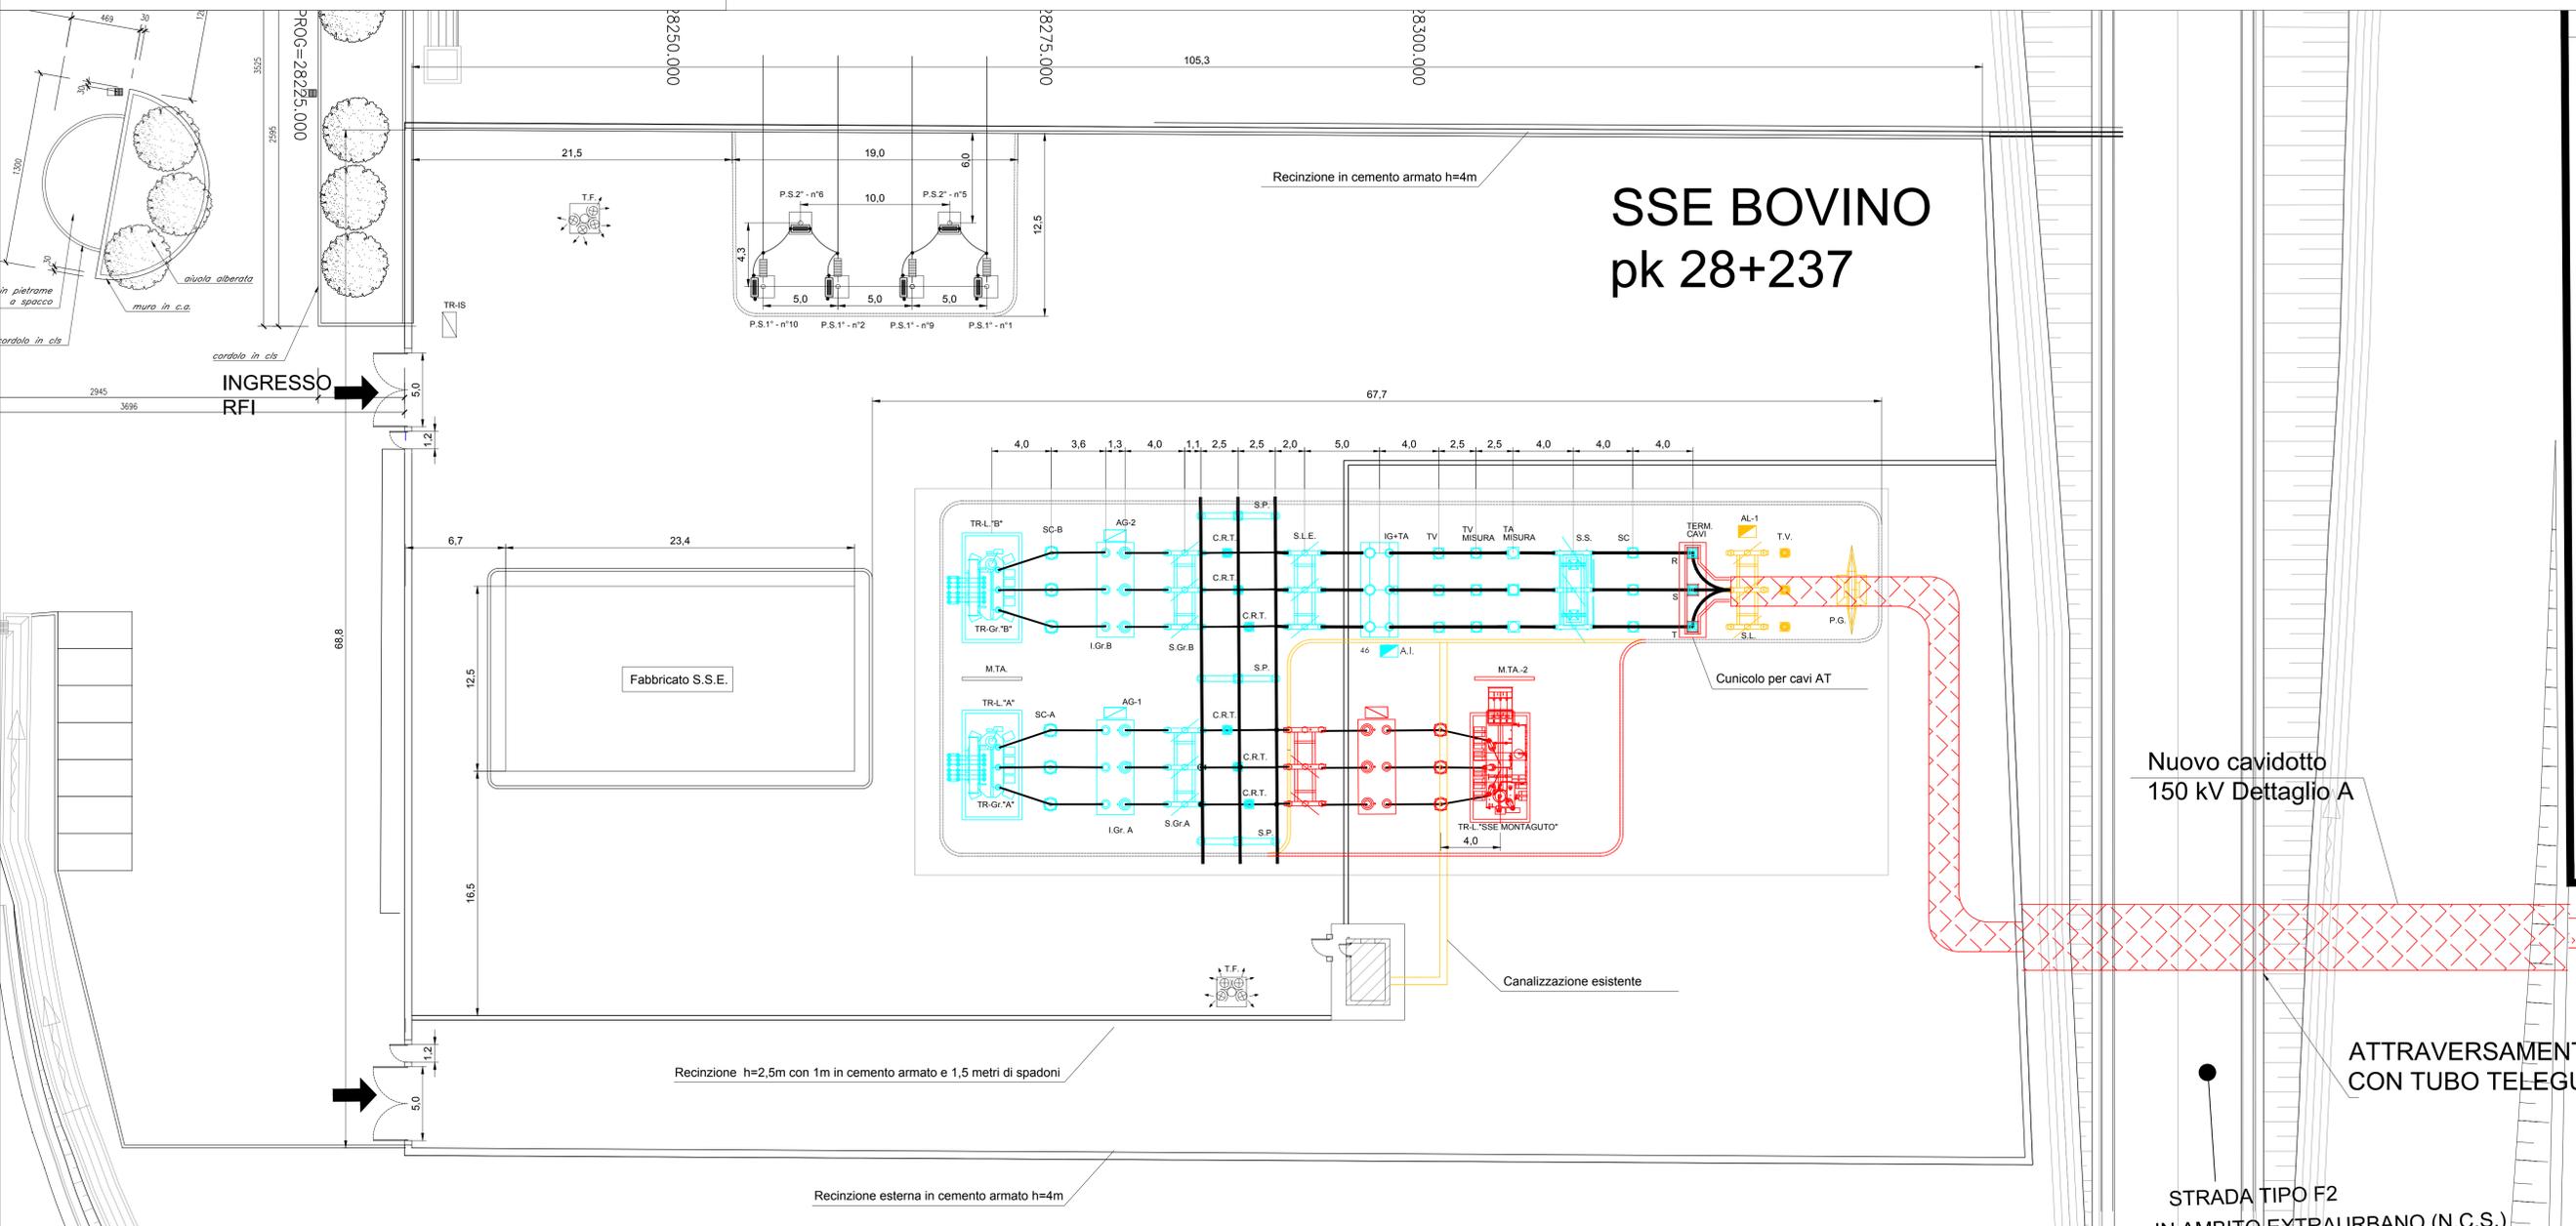

COMMITTENTE:

PROGETTAZIONE:

**DIREZIONE TECNICA**  
**U.O. TECNOLOGIE CENTRO**  
**PROGETTO DEFINITIVO**

**ITINERARIO NAPOLI - BARI**  
**RADDOPPIO TRATTA BOVINO - ORSARA**

SSE Bovino  
 Piazzale di SSE - Disposizione apparecchiature (Layout)  
 SCALA: 1:200

COMMESSA	LOTTO	FASE	ENTE	TIPO DOC.	OPERA/DISCIPLINA	PROGR.	REV.
IF1W	00	D	18	P9	SE0100	005	B

Revis.	Descrizione	Redatto	Data	Verificato	Data	Approvato	Data	Autorizzato	Data
A	Emissione Esecutiva	G. Trezza	07.2018	G. Trezza	07.2018	D. Anselmi	07.2018	G. Guadagni	07.2018
B	Emissione Esecutiva	G. Trezza	11.2018	G. Trezza	11.2018	D. Anselmi	11.2018	G. Guadagni	11.2018