


PROSPETTO VISTO DA MONTE

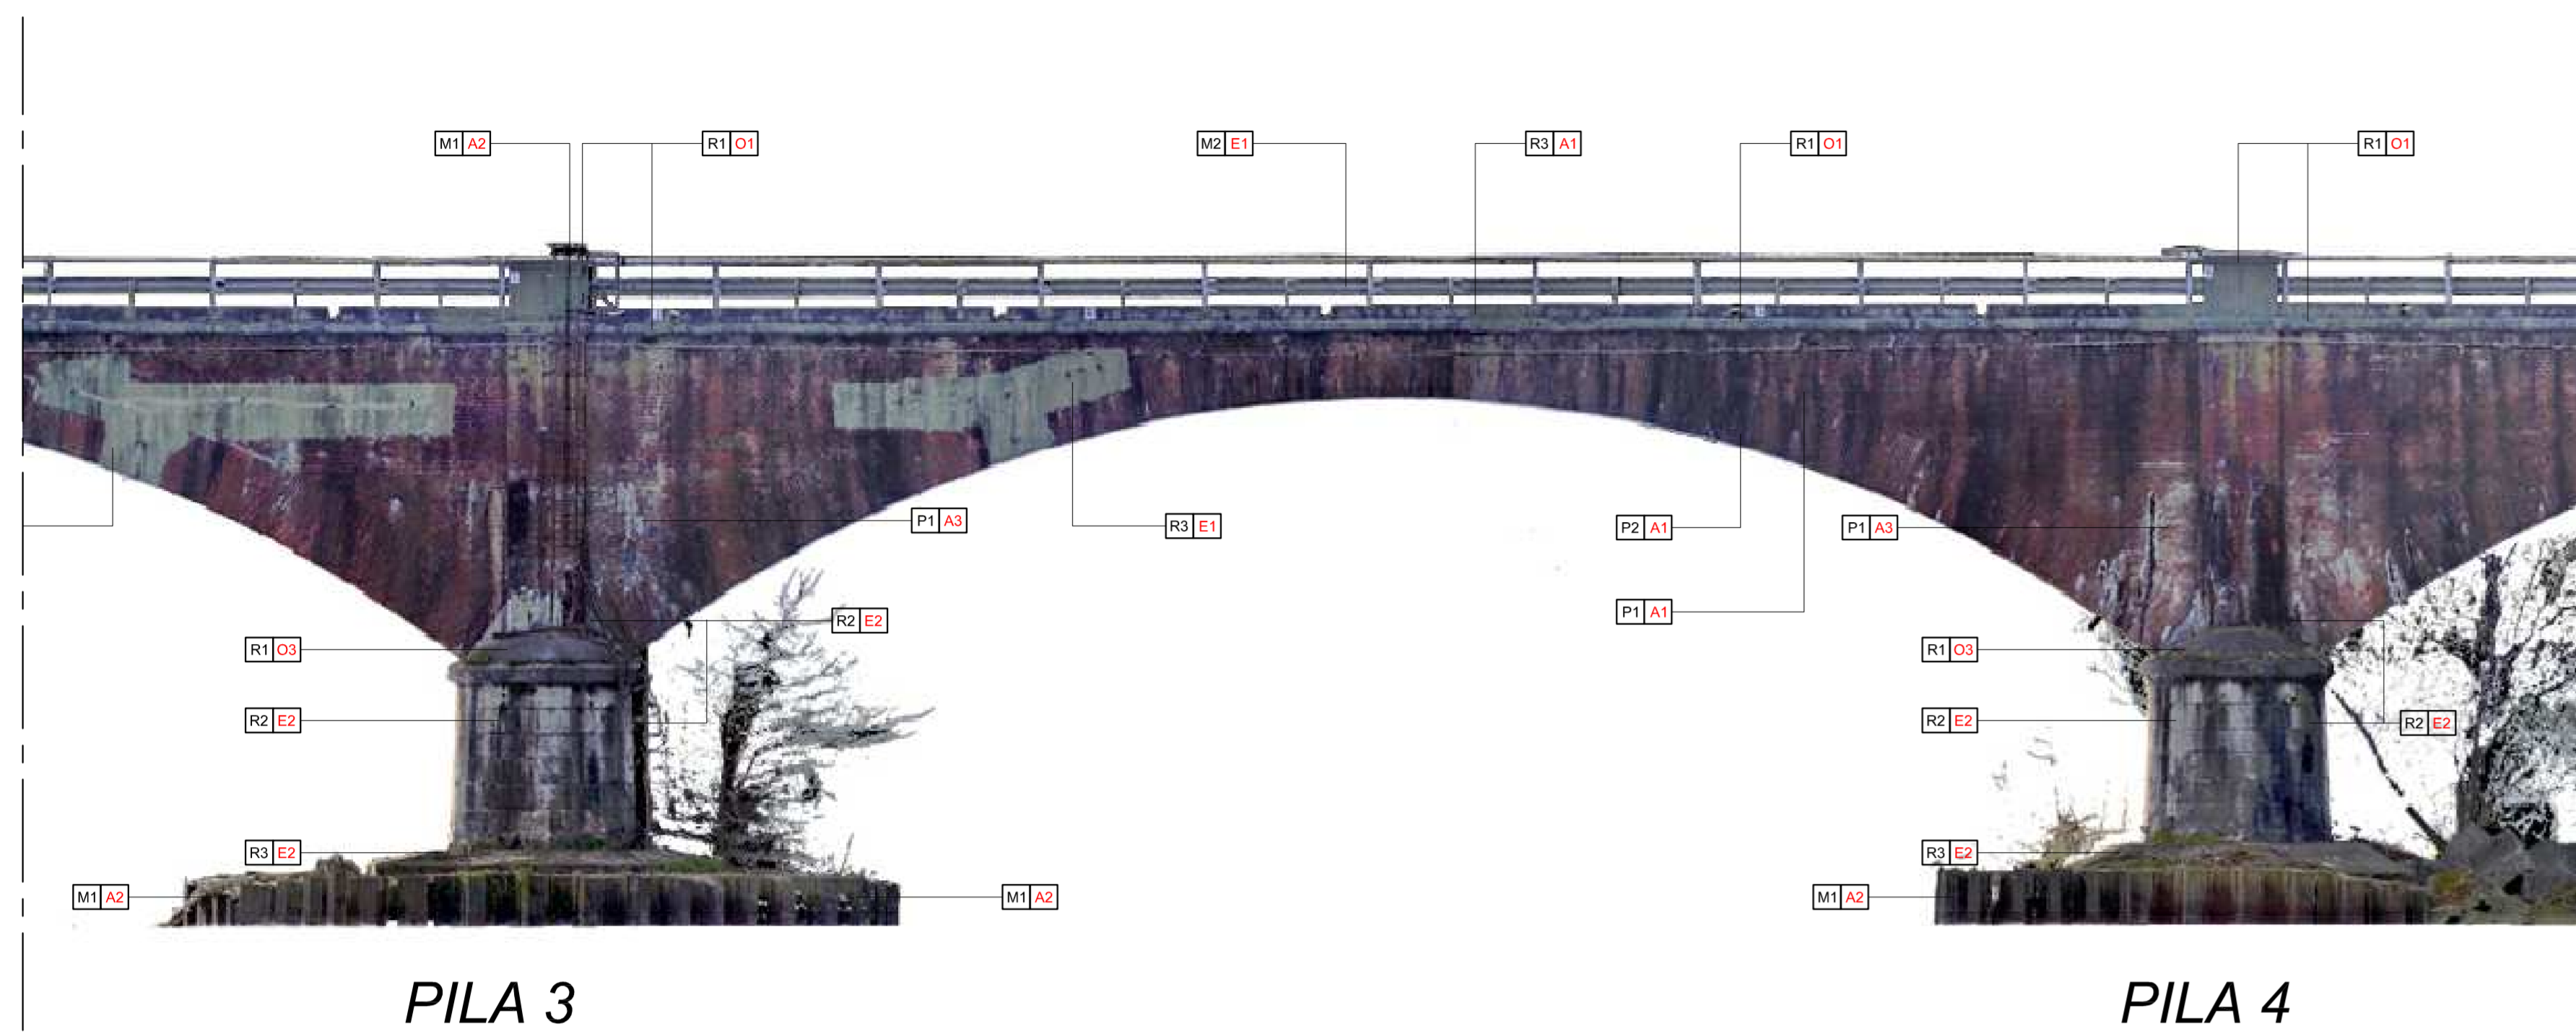

PILA 3

PILA 4



Materiale	
P1	Paramenti murari in mattoni a vista
P2	Archi in muratura di mattoni a vista
R1	Rivestimenti e manufatti in materiale lapideo – granito di Montorfano
R2	Rivestimenti e manufatti in materiale lapideo – brecciola di Urago
R3	Rivestimenti e manufatti in conglomerato cementizio
B1	Manto stradale in conglomerato bituminoso
M1	Elementi metallici
M2	Manufatti in metallo zincato
M3	Manufatti in plastica/cavi rivestiti in gomma

Degrado prevalente	
A1	Patine biologiche/vegetazione
A2	Ossidazione
A3	Efflorescenze saline
E1	Deposito superficiale
E2	Macchie, gocciolature e dilavamenti
I1	Graffiti/verniciature
O1	Rotture, scagliature ed erosione superficiali
O2	Rigonfiamento, distacchi
O3	Fessurazioni/allargamento delle connessioni


INTRADOSSO DELLA CAMPATA



PILA 3 (lato Est)

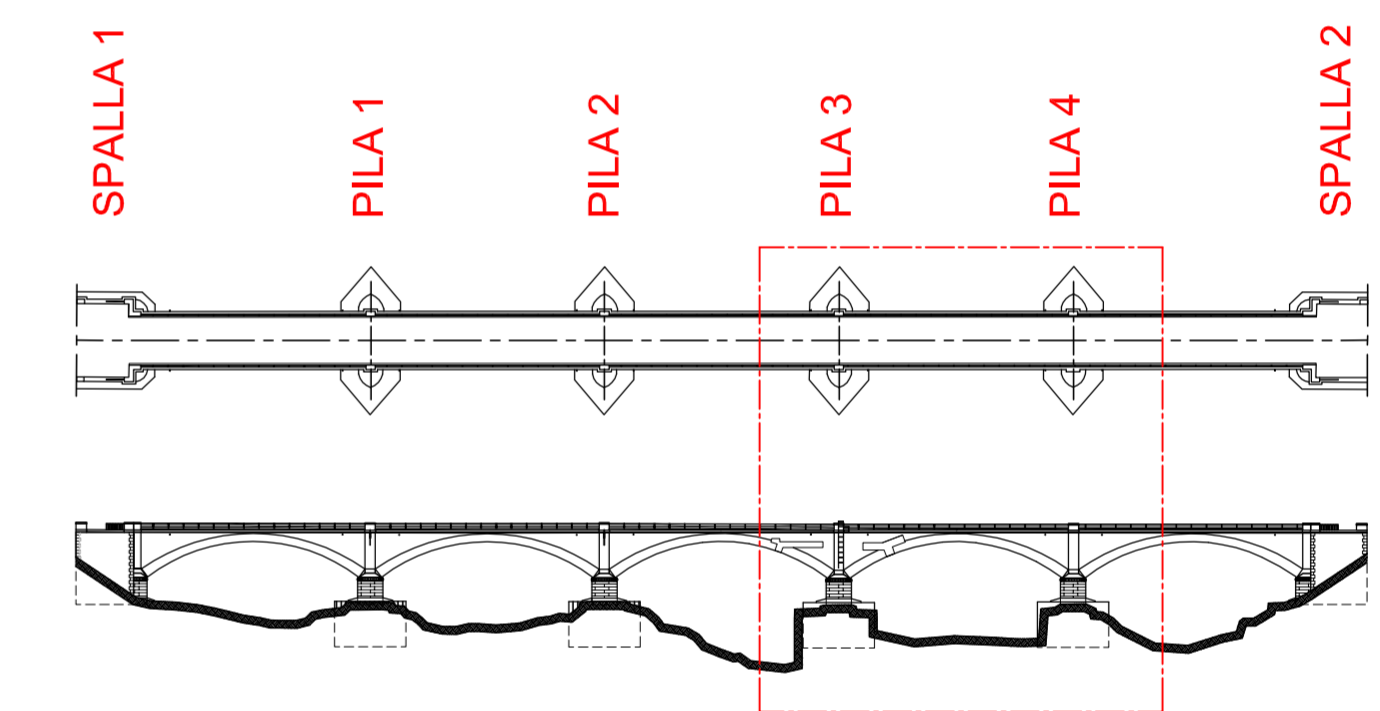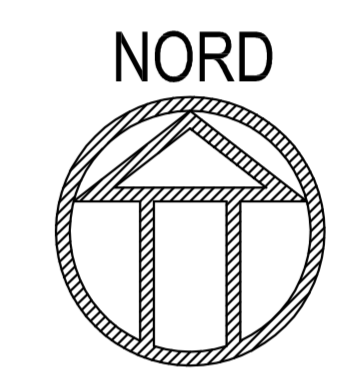


PROSPETTO VISTO DA VALLE

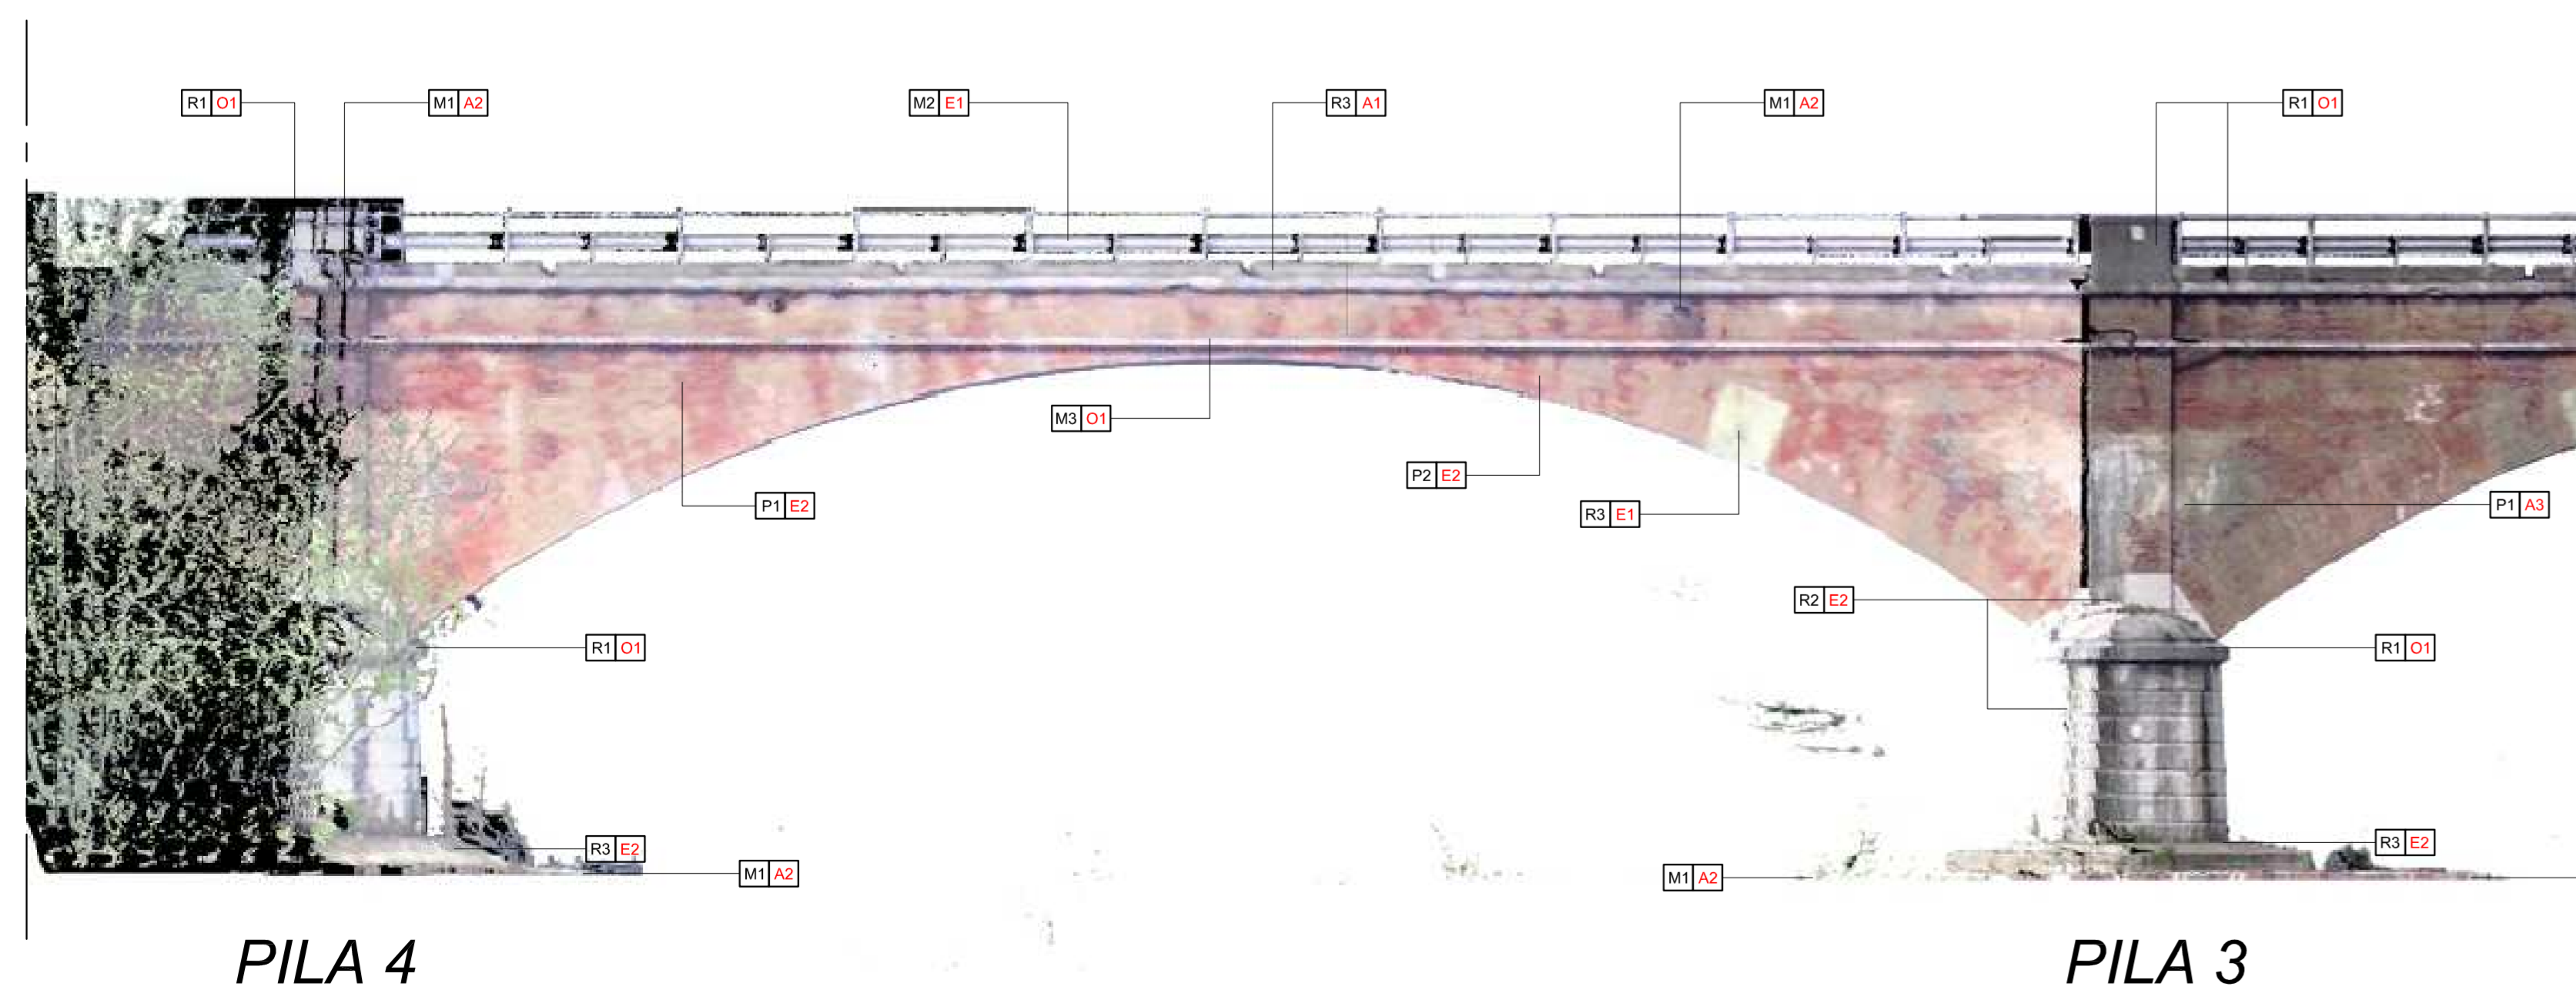




PILA 4

PILA 3

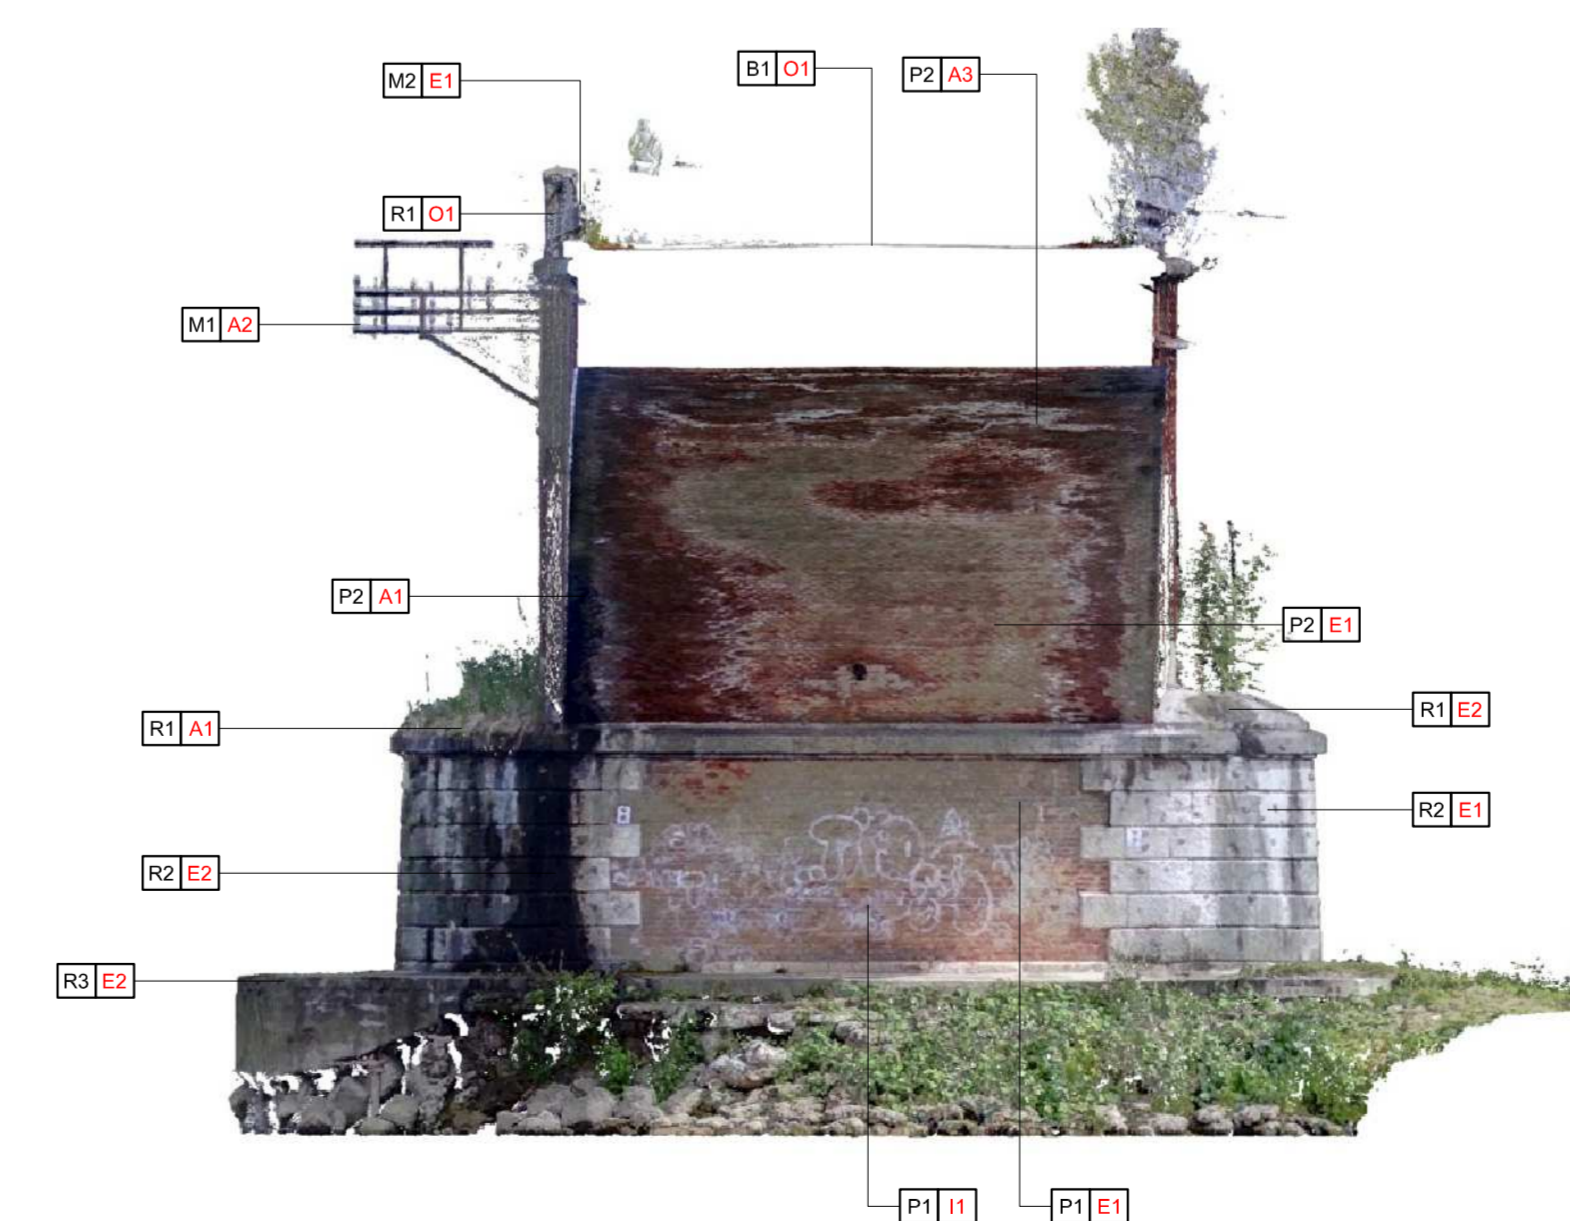PILA 4 (lato Ovest)



12.5.9	SP EX SS N 415 - LOTTO 3	DATA APPROVAZIONE
 PROVINCIA DI CREMONA SETTORE INFRASTRUTTURE STRADALI		
S.P. ex S.S. n. 415 "PAULLESE" AMMODERNAMENTO TRATTO "CREMA-SPINO D'ADDA"		
LOTTO N. 3 - "NUOVO PONTE SUL FIUME ADDA" LAVORI DI RADDOPPIO DEL PONTE SUL FIUME ADDA E DEI RELATIVI RACCORDI IN PROVINCIA DI CREMONA E LODI		
PROGETTO DEFINITIVO		CODICE CUP: G41B03000270002
O.A. n. 2 - Ponte "Asburgico" - Relazioni e disegni per il rinforzo Interventi di restauro - PATOLOGICO PILA 3 lato Est - PILA 4 lato Ovest		foglio n. 27.9 scala: 1:100 data: 27 MAR 2016
IL PROGETTISTA SPECIALISTICO 	IL PROGETTISTA GENERALE 	IL RESPONSABILE DEL PROCEDIMENTO 