

LEGENDA

Aree in cui è stato definito a seguito sopralluogo un uso del suolo diverso da quello elaborato nella Carta della vegetazione rilevata del Progetto Definitivo



SIC Val di Farma
IT51A0003



Riserva naturale Basso Merse



VE_n

Criticità individuate

SIC Basso Merse
IT5190007



Riserva naturale Statale Tocchi



USO DEL SUOLO E TIPOLOGIE FORESTALI

- Aree edificative
- Prati
- Seminativi
- Uliveti
- Filari e impianti artificiali
- Vegetazione infestante

- 1.2 Lecce di transizione a boschi caducifogli sottotipo mesofillo e acidofilo
- 2.1 Macchia media mesomediterranea sott. a erica arborea e corbezzolo prevalenti.
- 6.3 Pineta mediterranea di pino maritimo su macchia acidofila
- 7.1 Cipresseta a roverella e *Spartium junceum*.
- 9.1 Saliceto e pioppeto ripario.
- 10.1 Querceto mesotermofilo di roverella a *Rosa sempervirens* sott. con arbusti del Pruneto.
- 10.4 Querceto acidofilo di roverella e cerro sott. con brugo e ginestre.
- 11.7 Cerreta mesofila planiziale.
- 12.2 Querceto acidofilo di rovere e cerro
- 14.3 Castagneto acidofilo.
- 20.3 Ginestreto collinare a *Spartium junceum*.
- 20.5 Ginestreto di *Cytisus scoparius* sott. a brugo.
- 20.5 Ginestreto di *Cytisus scoparius*.

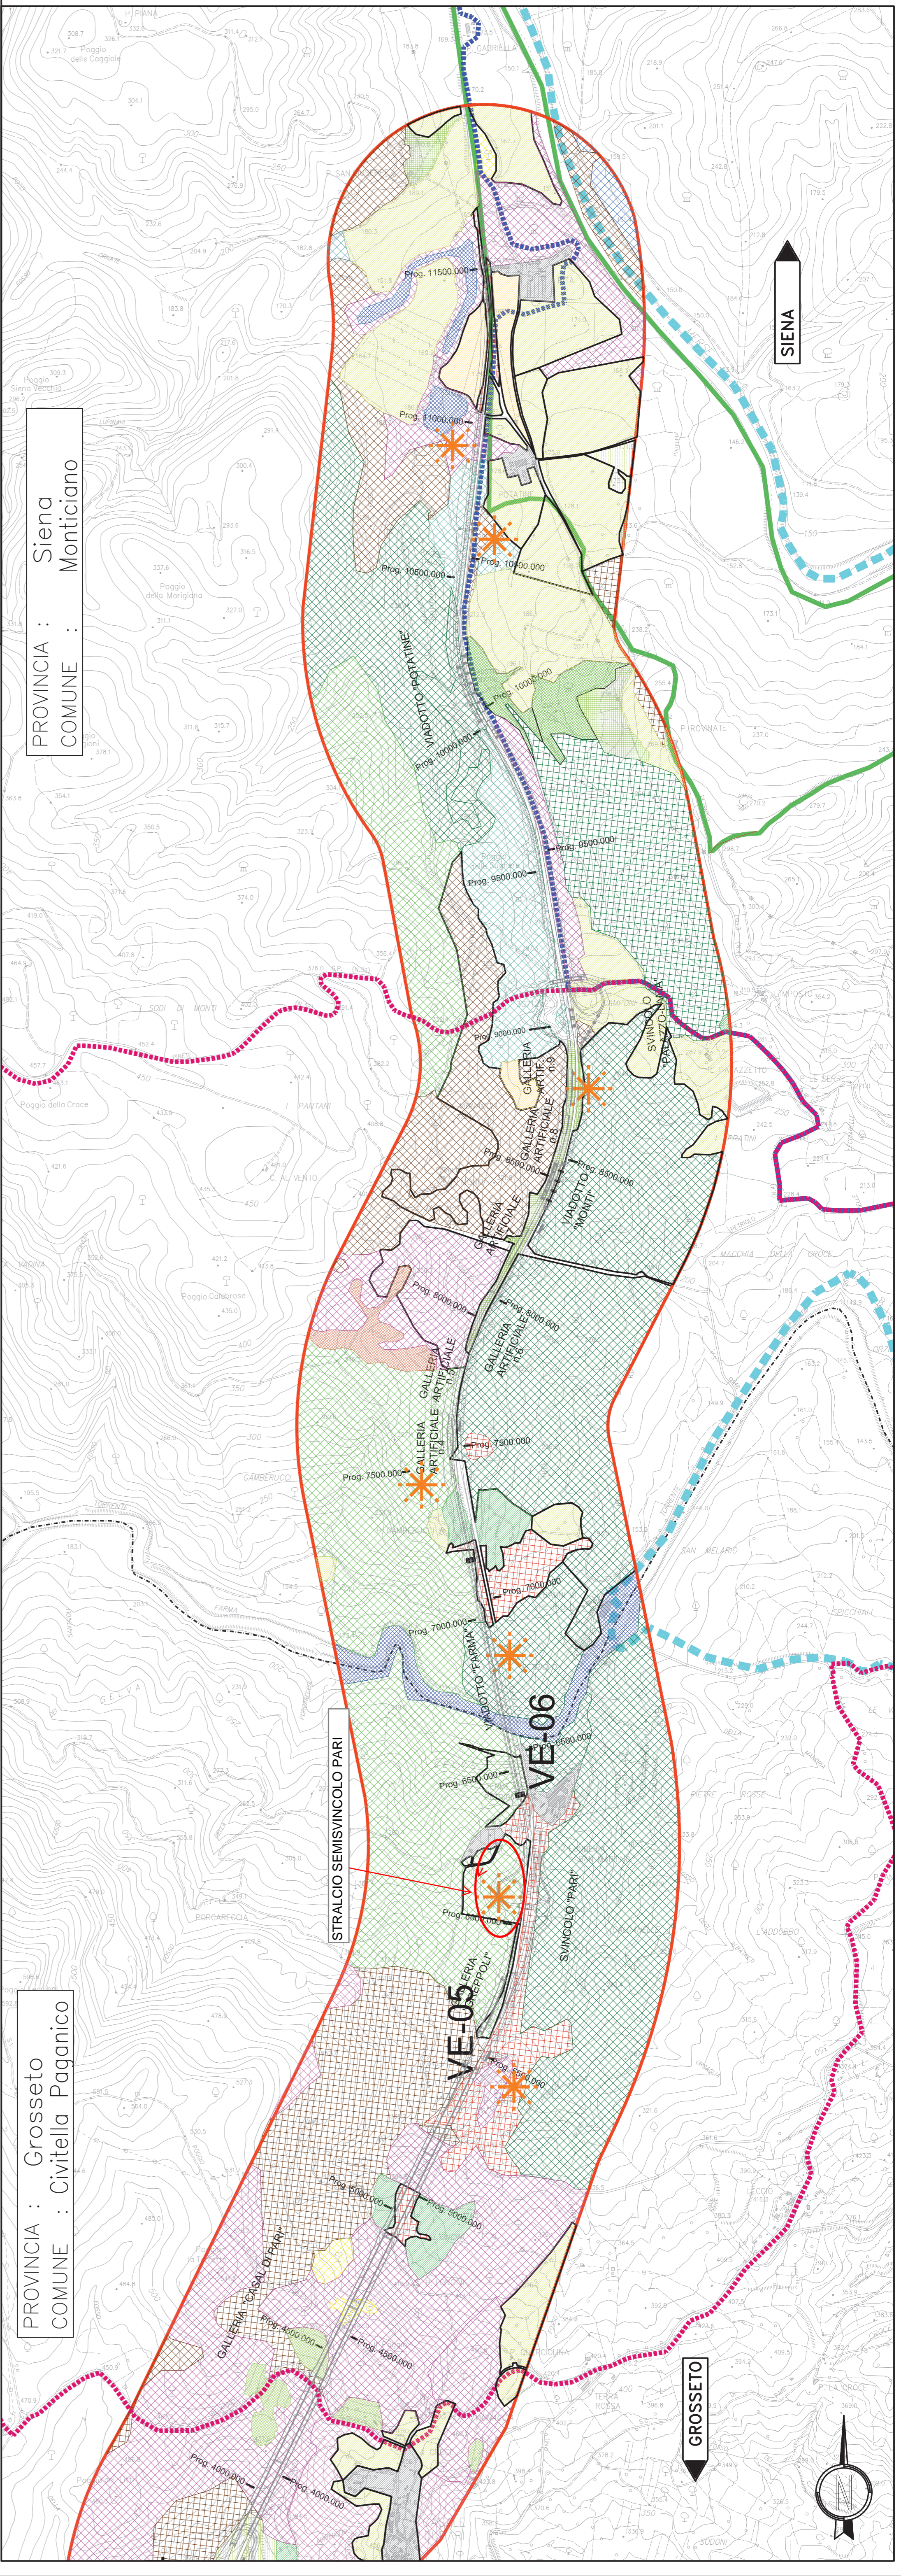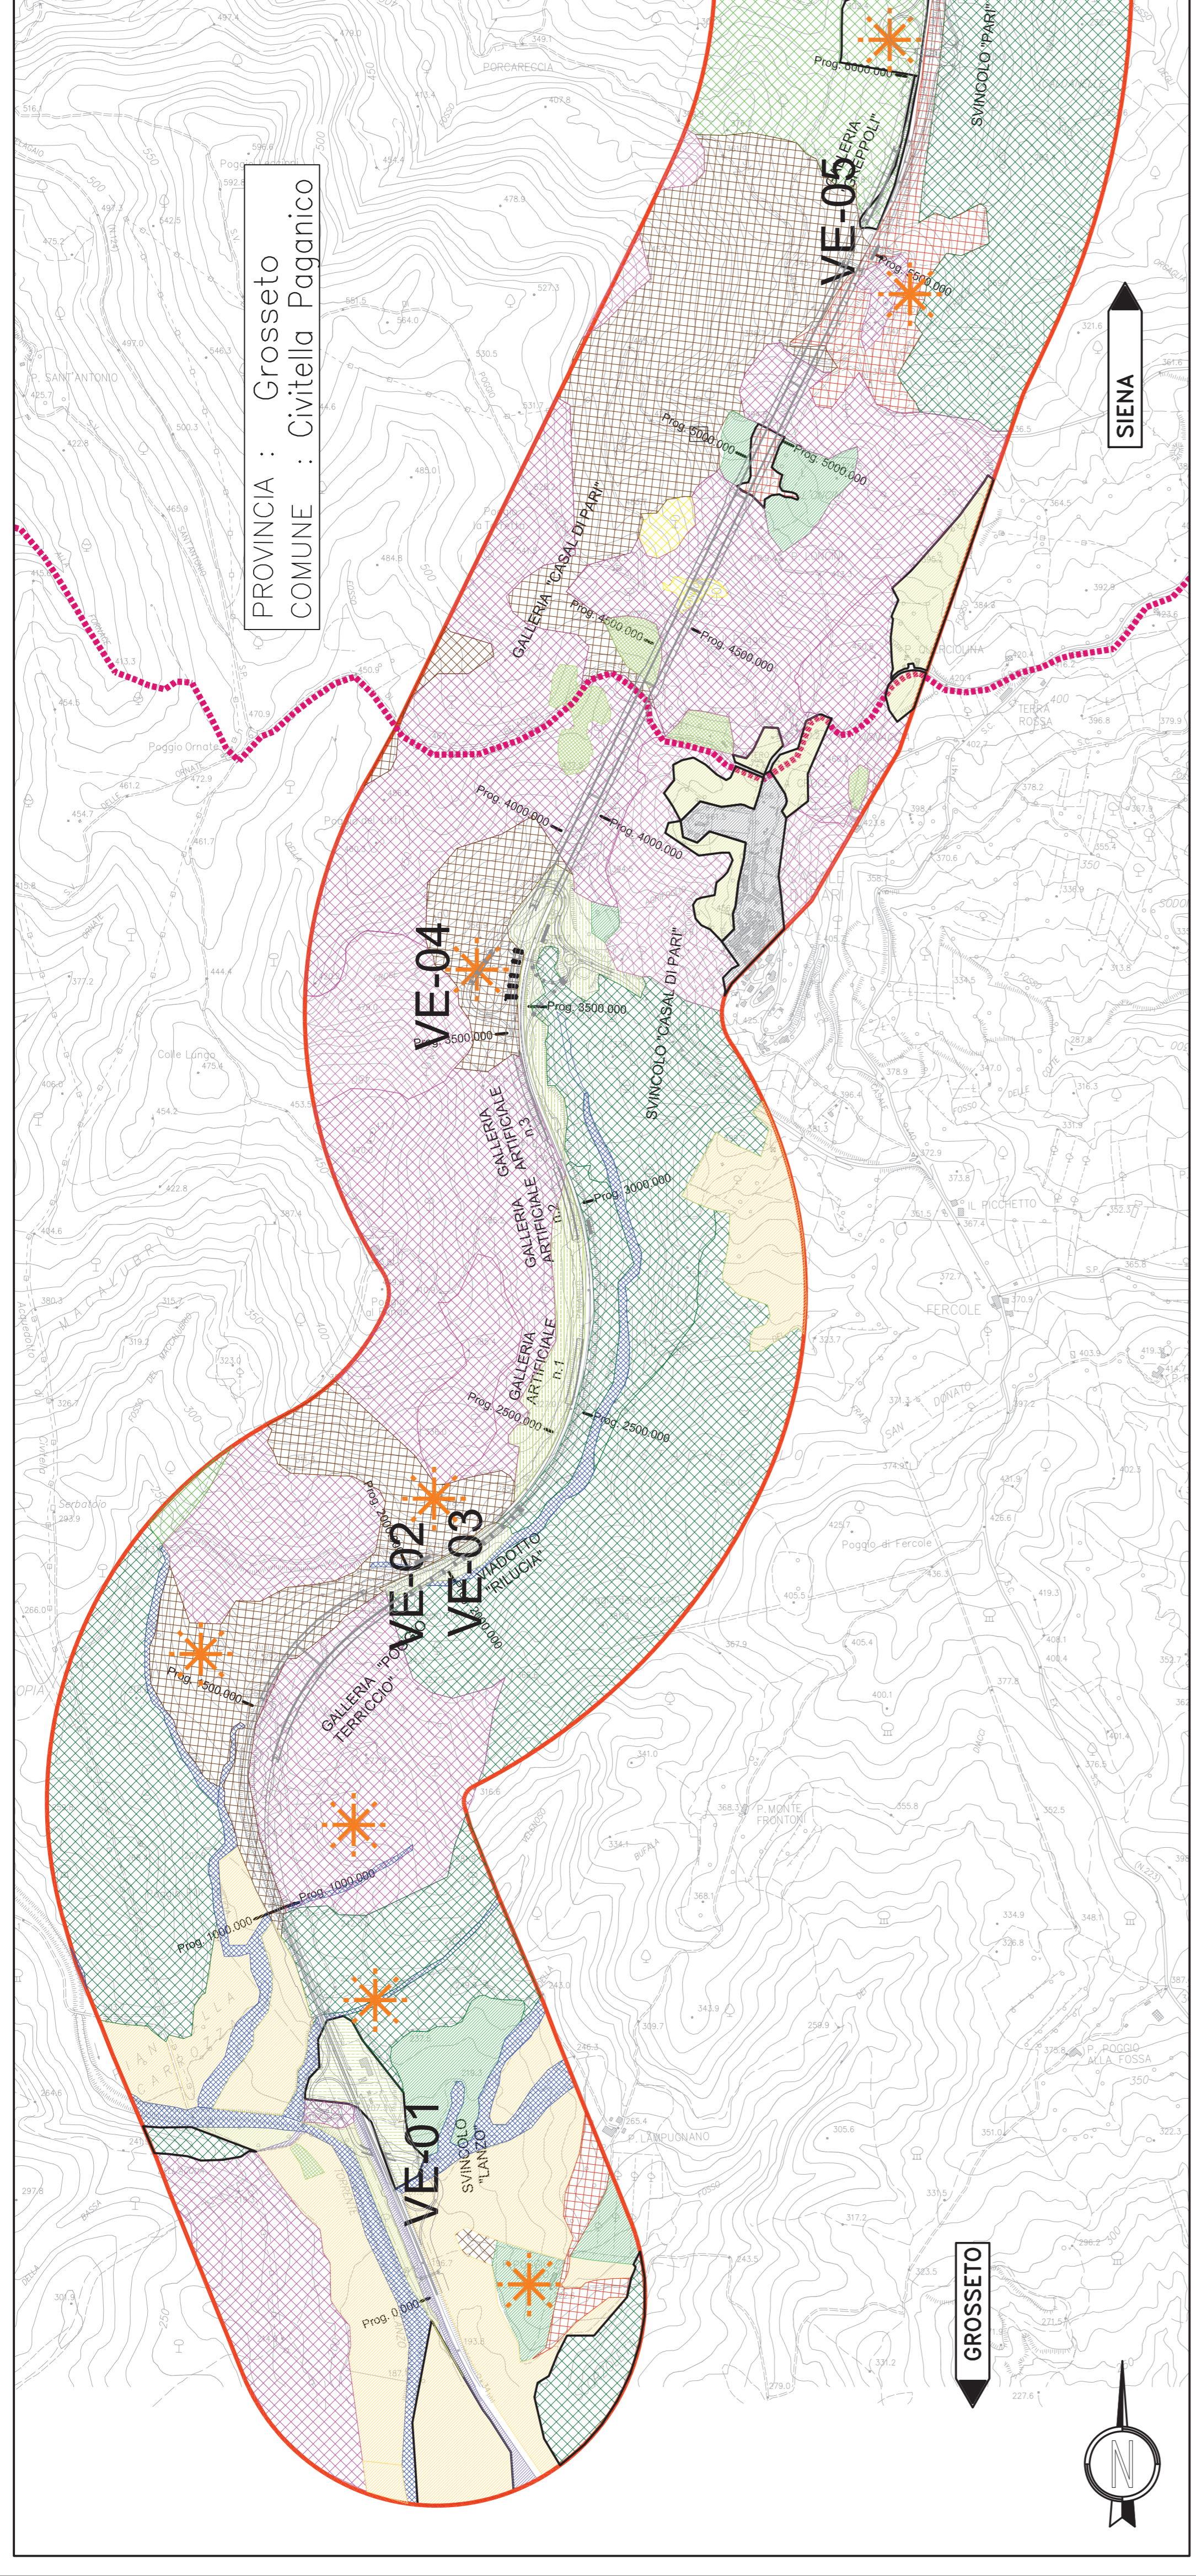

ANAS S.p.A.
Direzione Centrale Programmazione Progettazione

ITINERARIO INTERNAZIONALE E78
S.G.C. GROSSETO - FANO
ADEGUAMENTO A 4 CORSIE
NEL TRATTO GROSSETO - SIENA (S.S. 223 "DI PAGANICO")
DAL KM 30+040 AL KM 41+600 - LOTTI 5, 6, 7, 8
PROGETTO ESECUTIVO

STRABAG

LE IMPRESE

I PROGETTISTI

acciona
Ingegneria

ANAS S.p.A. - RESPONSABILE DEL PROCEDIMENTO
Dot. Ing. Nilsjö Jönvall
L'APPALTORE
Cesomb. Brunel Fabbrì

(Mandatario)
GP Ingegneria srl
GESTIONE PROGETTI DI INGEGNERIA

IL COORDINATORE DELLA SICUREZZA IN FASE DI PROGETTAZIONE
Dot. Ing. Amrogio Signorilli
Ordine Ing. Prov. Grosseto 2845

IL GEOLOGO
Dot. Roberto Salicudi
Ordine Geol. Toscana
IL PROGETTISTA SPECIALIZZATO IN FASE A
Dot. Ing. Alessio Piccini
Ordine Ing. Prov. Grosseto 14035 / 14036

TITOLO ELABORATO
I - INTERVENTI DI INSERIMENTO PAESAGGISTICO E AMBIENTALE
I.1 - PARTE GENERALE
CARTA DELL'USO DEL SUOLO E DELLA VEGETAZIONE NATURALE

CODICE ELABORATO T001A00AMBPL09_B

Rev. Data Descrizione Emissione Revisione

A	05/09/17	EMISSIONE	E.ROMI
B	10/09/17	REVISIONE	A. FALCOCI

Approvato