

LEGENDA

- ASSE STRADA
- LIMITO DI CARREGGIATA (4.5m)
- SCARPATA - RIPORTO
- SCARPATA - STERRO
- AREA PIAZZOLE DEFINITIVE
- AREA SSE UTENTE
- AREA SSE TERNA
- STRADE ESISTENTI DA ADEGUARE
- STRADE NUOVE DA REALIZZARE
- AEROGENERATORE DA 4.2 MW
- FONDAZIONE AEROGENERATORE
- CAVIDOTTO DORSALE 1 (WTG 02-03-06)
- CAVIDOTTO DORSALE 2 (WTG 09-11-18)
- CAVIDOTTO DORSALE 3 (WTG 13-15)
- NUOVO COLLEGAMENTO AEREO 150 KV
- LINEE ELETTRICHE AEREE
- TUB. INTERRATE ACQUEDOTTO (ABBANOA S.P.A.)
- TUB. INTERRATE PER IRRIGAZIONE (CONSORZIO NURRA)
- LINEE TELECOMUNICAZIONI AEREE (TELECOM)
- FIBRA OTTICA INTERRATA (TELECOM)
- PONTE RADIO (TELECOM)
- LINEE ELETTRICHE AEREE MEDIA TENSIONE (ENEL)
- LINEE ELETTRICHE INTERRATE MEDIA TENSIONE (ENEL)
- INDIVIDUAZIONE INTERFERENZE CAVIDOTTO DI COLLEGAMENTO CON INFRASTRUTTURE ED OPERE ESISTENTI:
 - NON VARIATE
 - STRALCIATE
 - AGGIUNTE
- INDIVIDUAZIONE TRATTI STRADALI

SISTEMA COORDINATE: GAUSS BOAGA (ROMA 40)

COMMITTENTE
FW Turna S.r.l.



wood.
FW Turna S.r.l.
Andrea Bellotti
Presidente

STUDIO DI PROGETTAZIONE
Ing Daniele Cavallo
Via C. del Croix, 55 - 72022 - Latiano (BR)



INDIVIDUAZIONE INTERFERENZE CON UTENZE ESISTENTI: VARIAZIONI RISPETTO PROGETTO AUTORIZZATO

ID	DESCRIZIONE	ID	DESCRIZIONE
1	INCROCIO CON RETE AEREA A.T. DA 380 KV (TERNA S.p.A.)	16	INCROCIO SOTTOPASSO STRADA PROVINCIALE CANALE DI DEFLUSSO ACQUE METEORICHE
2	INCROCIO CON RETE AEREA A.T. DA 380 KV (TERNA S.p.A.)	17	INCROCIO CON RETE INTERRATA M.T. DA 15KV (ENEL S.p.A.)
3	INCROCIO CON RETE INTERRATA M.T. DA 15KV (ENEL S.p.A.)	18	INCROCIO CON RETE AEREA M.T. O B.T. (ENEL S.p.A.)
4	INCROCIO CON RETE INTERRATA M.T. DA 15KV (ENEL S.p.A.)	19	INCROCIO CON RETE INTERRATA DI IRRIGAZIONE Ø200 (CONS. BONIFICA NURRA)
5	INCROCIO CON RETE INTERRATA M.T. DA 15KV (ENEL S.p.A.)	20	INCROCIO CON RETE INTERRATA M.T. DA 15KV (ENEL S.p.A.)
6	INCROCIO CON RETE INTERRATA DI IRRIGAZIONE Ø200 (CONS. BONIFICA NURRA)	21	INCROCIO CON RETE INTERRATA DI IRRIGAZIONE Ø200 (CONS. BONIFICA NURRA)
7	INCROCIO CON RETE INTERRATA M.T. DA 15KV (ENEL S.p.A.)	22	INCROCIO CON RETE INTERRATA DI IRRIGAZIONE Ø200 (CONS. BONIFICA NURRA)
8	INCROCIO CON RETE AEREA M.T. DA 15KV (ENEL S.p.A.)	23	INCROCIO CON RETE INTERRATA M.T. DA 15KV (ENEL S.p.A.)
9	INCROCIO CON CONDOTTA INTERRATA ACQUA POTABILE Ø450 (ABBANOA S.p.A.)	24	INCROCIO CON CAVO AEREO TELEFONICO (TELECOM S.p.A.)
10	INCROCIO CON RETE AEREA M.T. DA 15KV (ENEL S.p.A.)	25	INCROCIO CON RETE AEREA M.T. DA 15KV (ENEL S.p.A.)
11	INCROCIO CON RETE AEREA TELEFONICA (TELECOM S.p.A.)	26	INCROCIO CON RETE AEREA M.T. O B.T. (ENEL S.p.A.)
12	INCROCIO SOTTOPASSO STRADA PROVINCIALE CANALE DI DEFLUSSO ACQUE METEORICHE		
13	INCROCIO CON RETE AEREA M.T. O B.T. (ENEL S.p.A.)		
14	INCROCIO SOTTOPASSO STRADA PROVINCIALE CANALE DI DEFLUSSO ACQUE METEORICHE		
15	INCROCIO CON RETE AEREA A.T. DA 380KV (TERNA S.p.A.)		

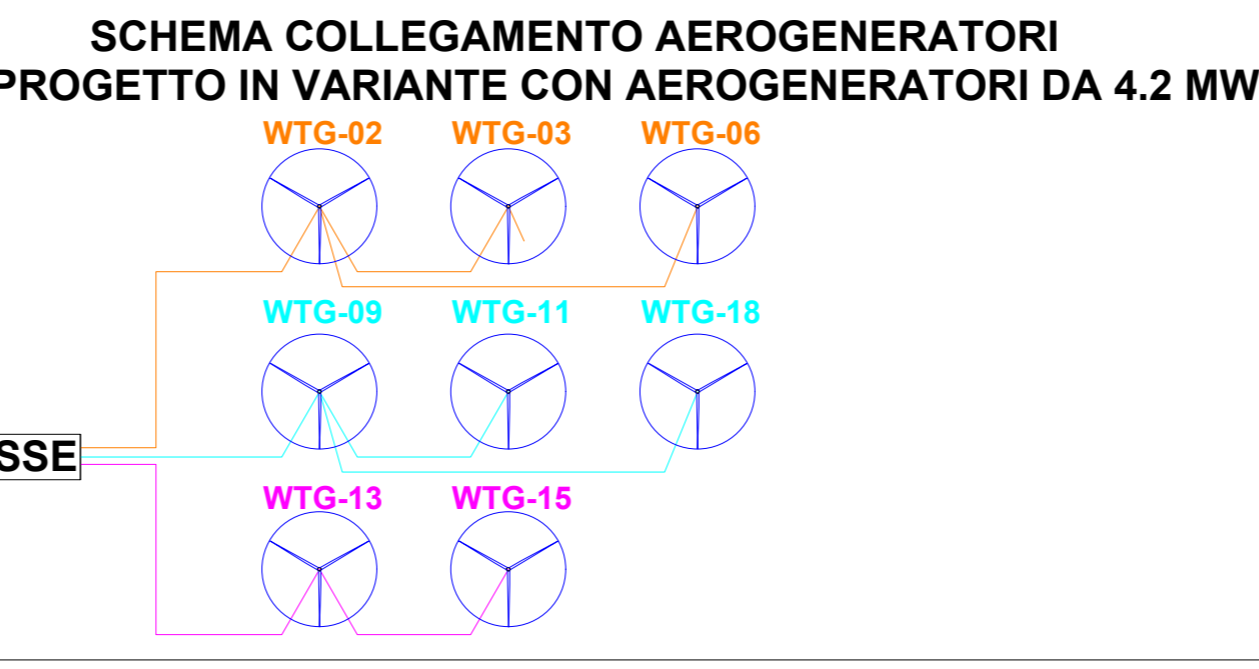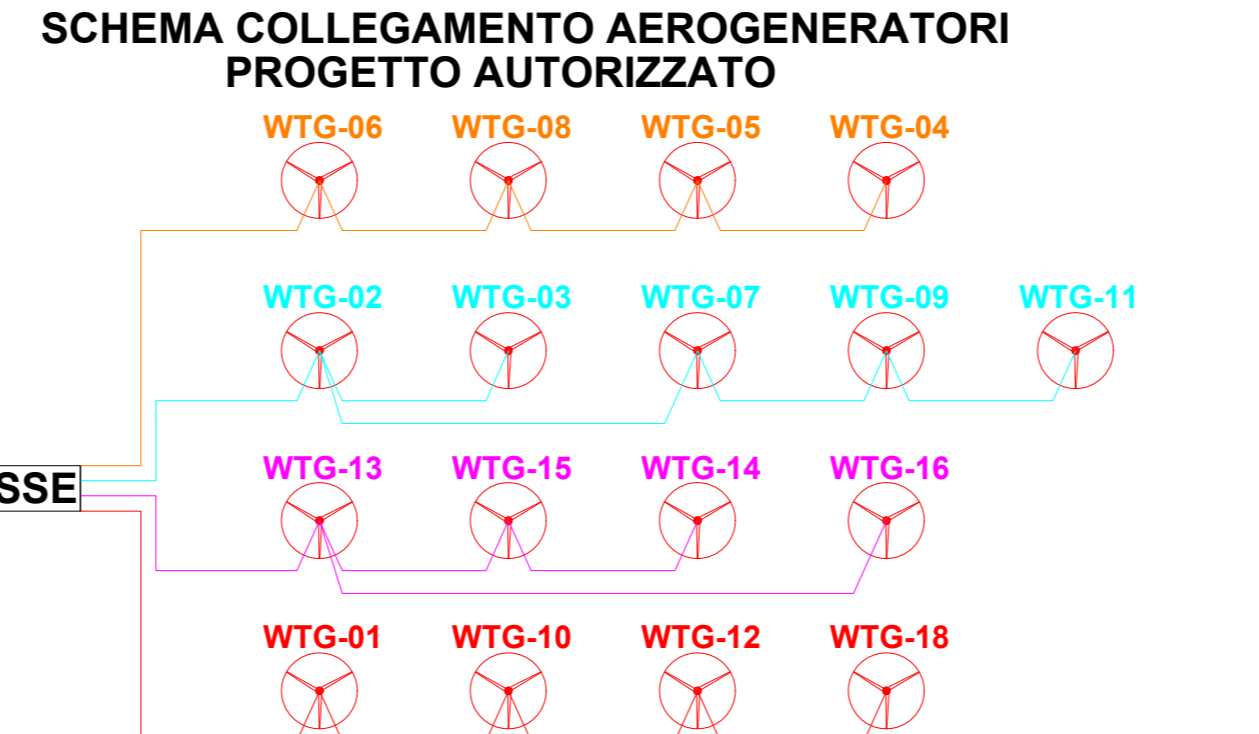

INDIVIDUAZIONE PARALLELISMI CON UTENZE ESISTENTI VARIAZIONI RISPETTO PROGETTO AUTORIZZATO

ID	DESCRIZIONE	ID	DESCRIZIONE
L-L	PARALLELISMO CON RETE INTERRATA DI M.T. DA 15KV (ENEL S.p.A.)	L-N	PARALLELISMO CON RETE INTERRATA DI M.T. DA 15KV (ENEL S.p.A.) E CON CAVO FIBRA OTTICA INTERRATO (TELECOM S.p.A.)
N-S	PARALLELISMO CON CAVO FIBRA OTTICA INTERRATO (TELECOM S.p.A.)		

FW Turna S.r.l. wood. FW Turna S.r.l. Andrea Bellotti Presidente		STUDIO DI PROGETTAZIONE Ing Daniele Cavallo Via C. del Croix, 55 - 72022 - Latiano (BR)	
COMMITTENTE FW Turna S.r.l.		STUDIO DI PROGETTAZIONE Ing Daniele Cavallo Via C. del Croix, 55 - 72022 - Latiano (BR)	
0 15/10/18 VARIANTE CON AEROGENERATORI DA 4.2 MW REV. DATE DESCRIPTION DC BY CHD APP.		APPROVED FOR CONSTRUCTION DWG. REV. DATE SIGNATURE ORDER N° SUPPLIER CONTRACT N° 0-BD-0695A SUBPROJECT CODE: THIS DWG. SUPERSEDED BY: SCALE 1:5000 THIS DWG. SUPERSEDES: FMI DWG N° REV. 0 SHEET OF A1	
OBJECT: TAVOLA 19d PLANIMETRIA ELETTRODOTTO INTERRATO 20 KV CON INTERFERENZE CAVI - CONFRONTO			
THIS DRAWING IS THE PROPERTY OF FW-TURNA SRL AND IS LENT WITH-OUT CONSIDERATION OTHER THAN THE BORROWER'S AGREEMENT THAT IT SHALL NOT BE REPRODUCED COPIED LENT OR DISPOSED OF DIRECTLY OR INDIRECTLY, NOR USED FOR ANY PURPOSE OTHER THAN THAT FOR WHICH IT IS SPECIFICALLY FURNISHED THE APPARATUS SHOWN IN THE DRAWING IS COVERED BY PATENTS. CAD FILE NAME:			