Formato UNI A1

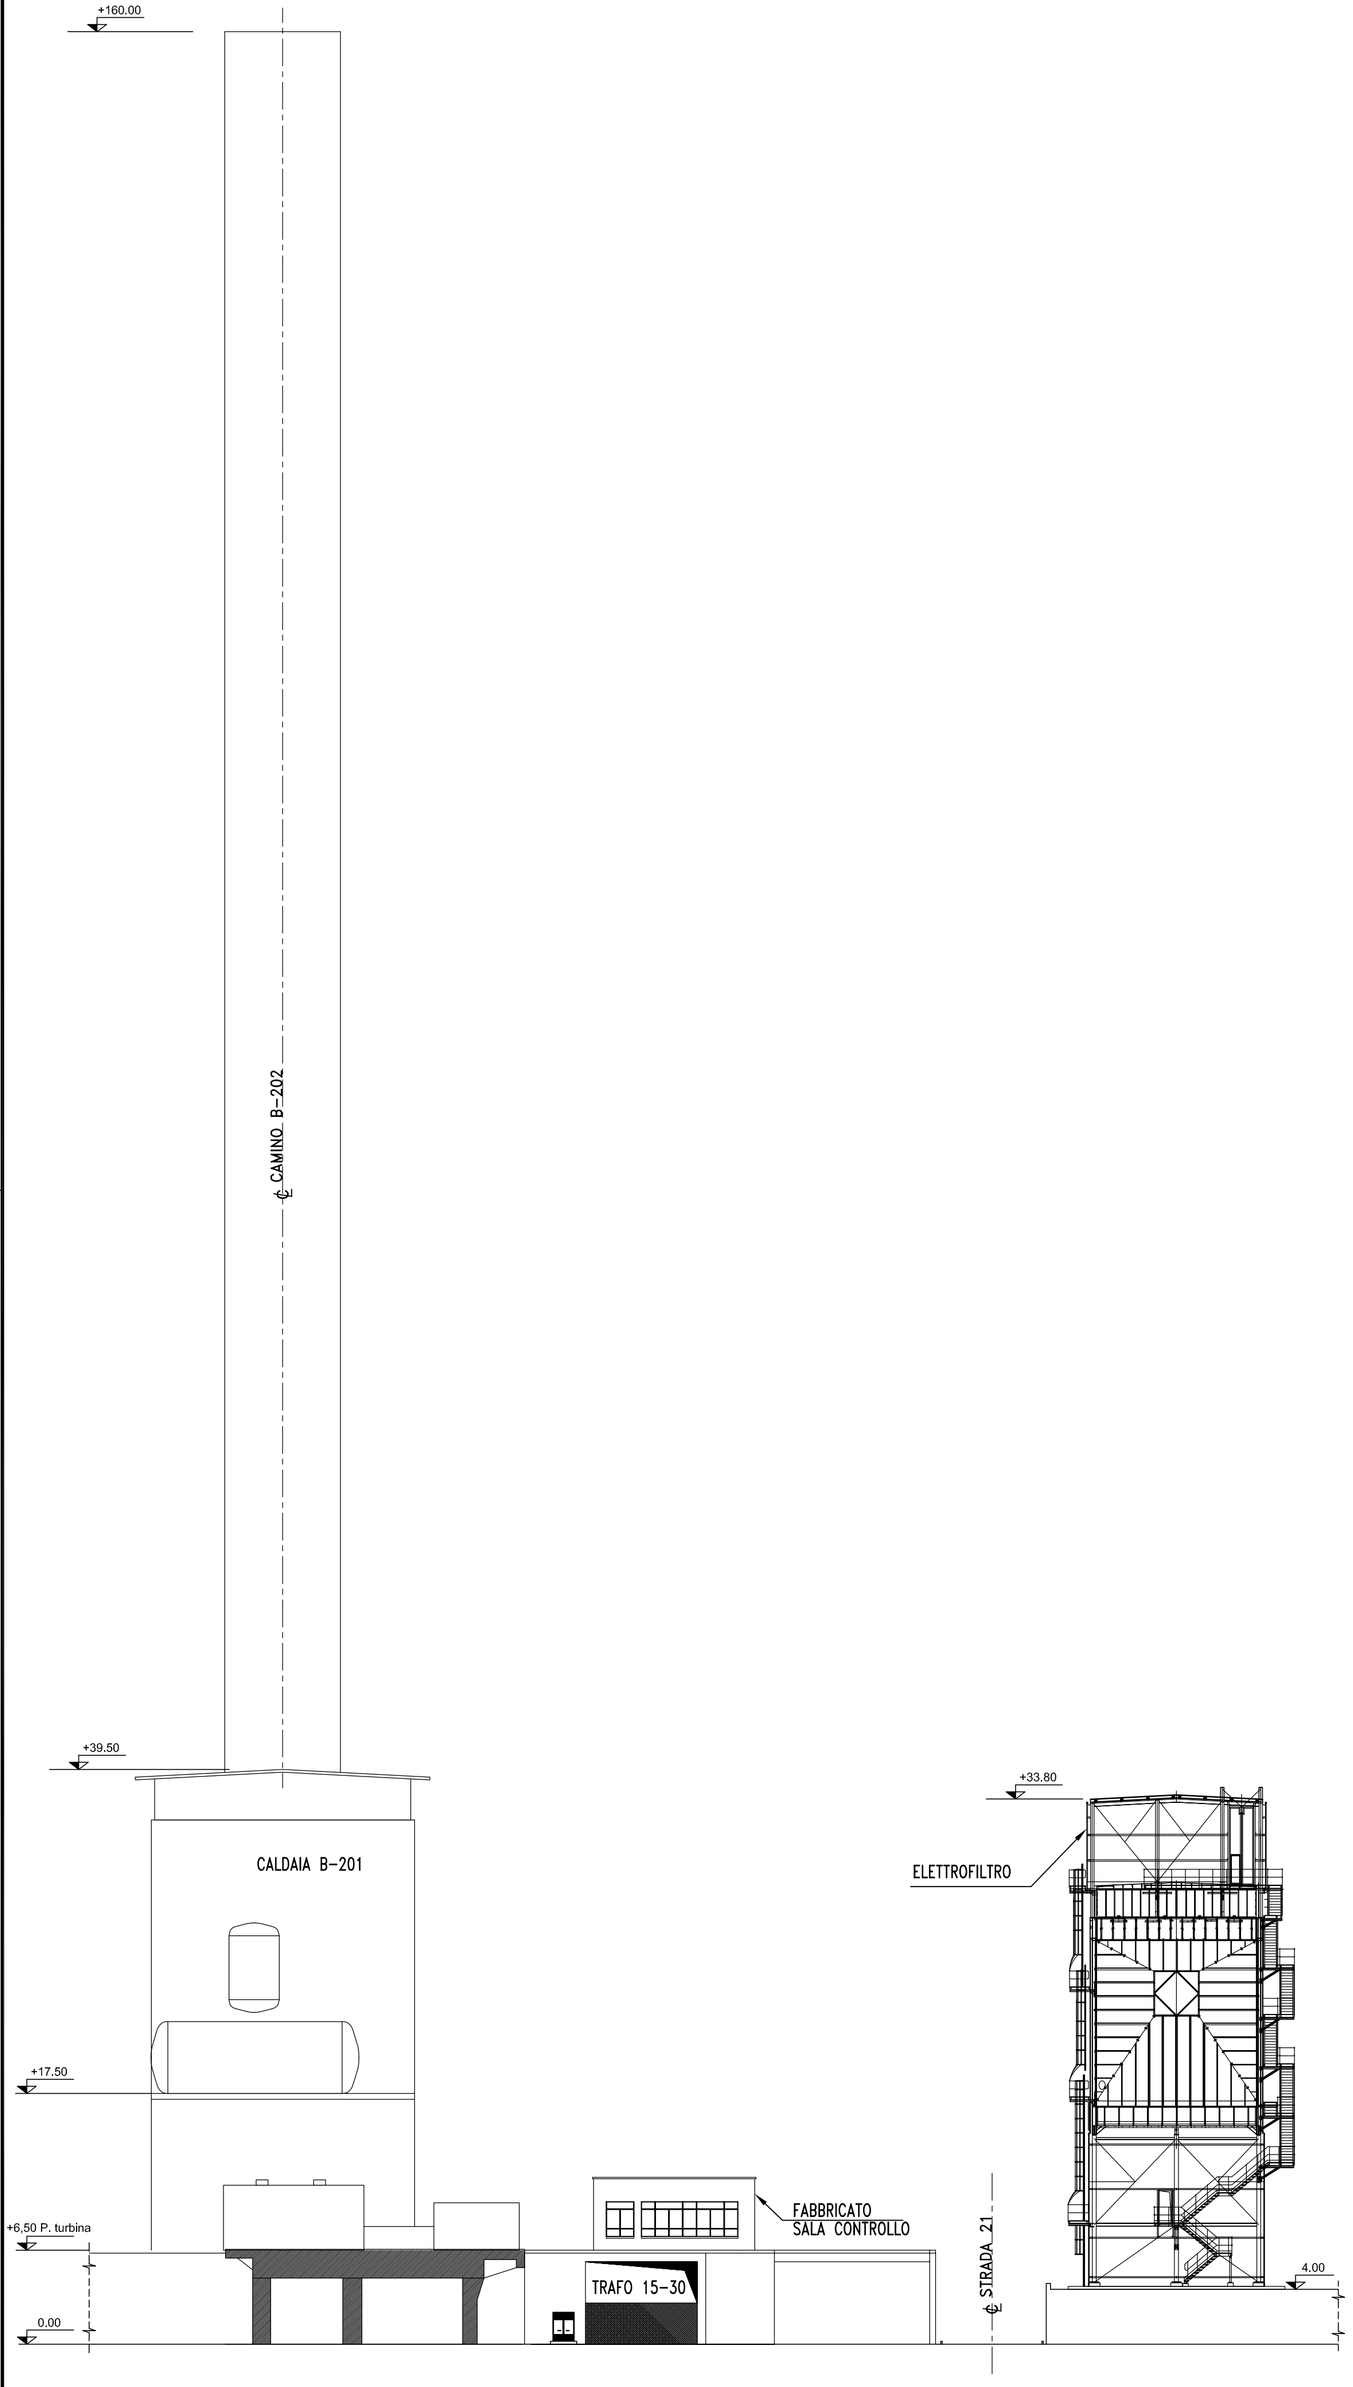

VISTA LATO EST SITUAZIONE ESISTENTE

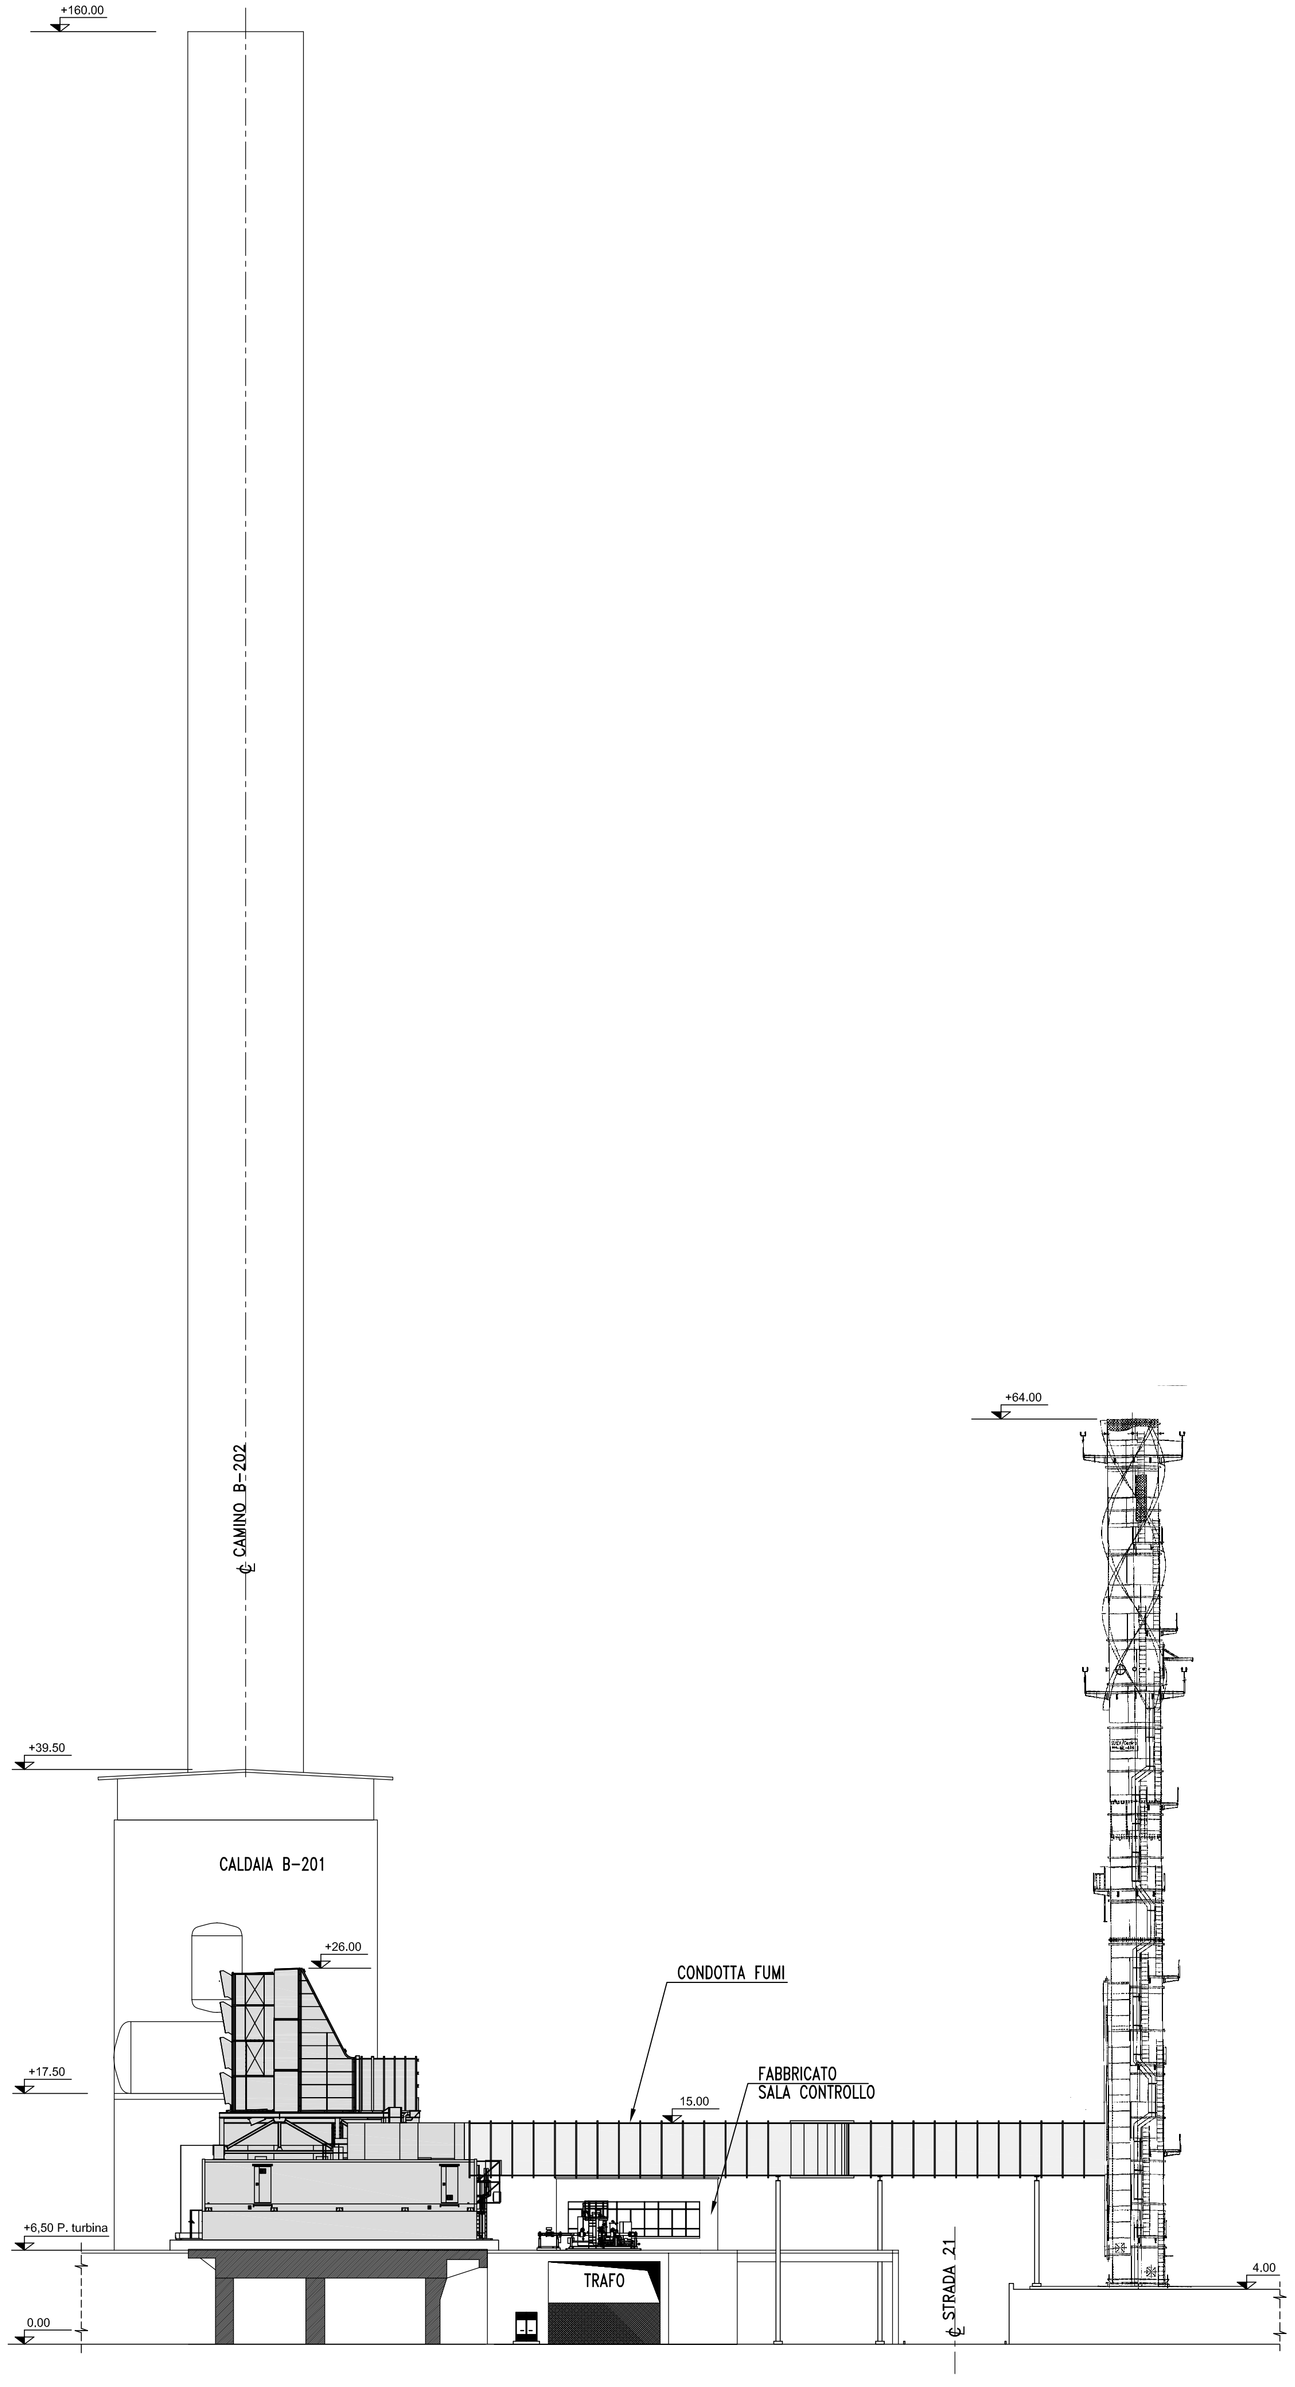

VISTA LATO EST SITUAZIONE FUTURA

NOTE

DISEGNI DI RIFERIMENTO

N° DISEGNO	DESCRIZIONE

REV.	DATA	DESCRIZIONE	ELAB.	CONTR.	VISTO	APPR.
1	30/11/18	SECONDA EMISSIONE	ANP			MIE
0	29/10/18	PRIMA EMISSIONE	PS	ANP	ANP	MIE

Cliente: ERG EVOLVING ENERGIES

SETEC ENGINEERING & CONTRACTING

Progetto: PROGETTO DI REVAMPING DELL'IMPIANTO SA1 NORD 3

Commessa: SE-7050 | Rif. Cliente:

Impianto: SA1/N | Scala: 1:300

Oggetto: NUOVO IMPIANTO TG "VISTA LATO EST" SITUAZIONE ESISTENTE E FUTURA

Sostituisce il:

Sostituito dal:

Documento: SE-C-7050-DA-PL-205 | Foglio: 1 / 1

Nome File: 7050_1DAPL205 | Rev.: 1 | Data: 30/11/2018

IL PRESENTE DISEGNO E' PROPRIETA' AZIENDALE, LA SOCIETA' TUTELERA' I PROPRI DIRITTI A TERMINE DI LEGGE