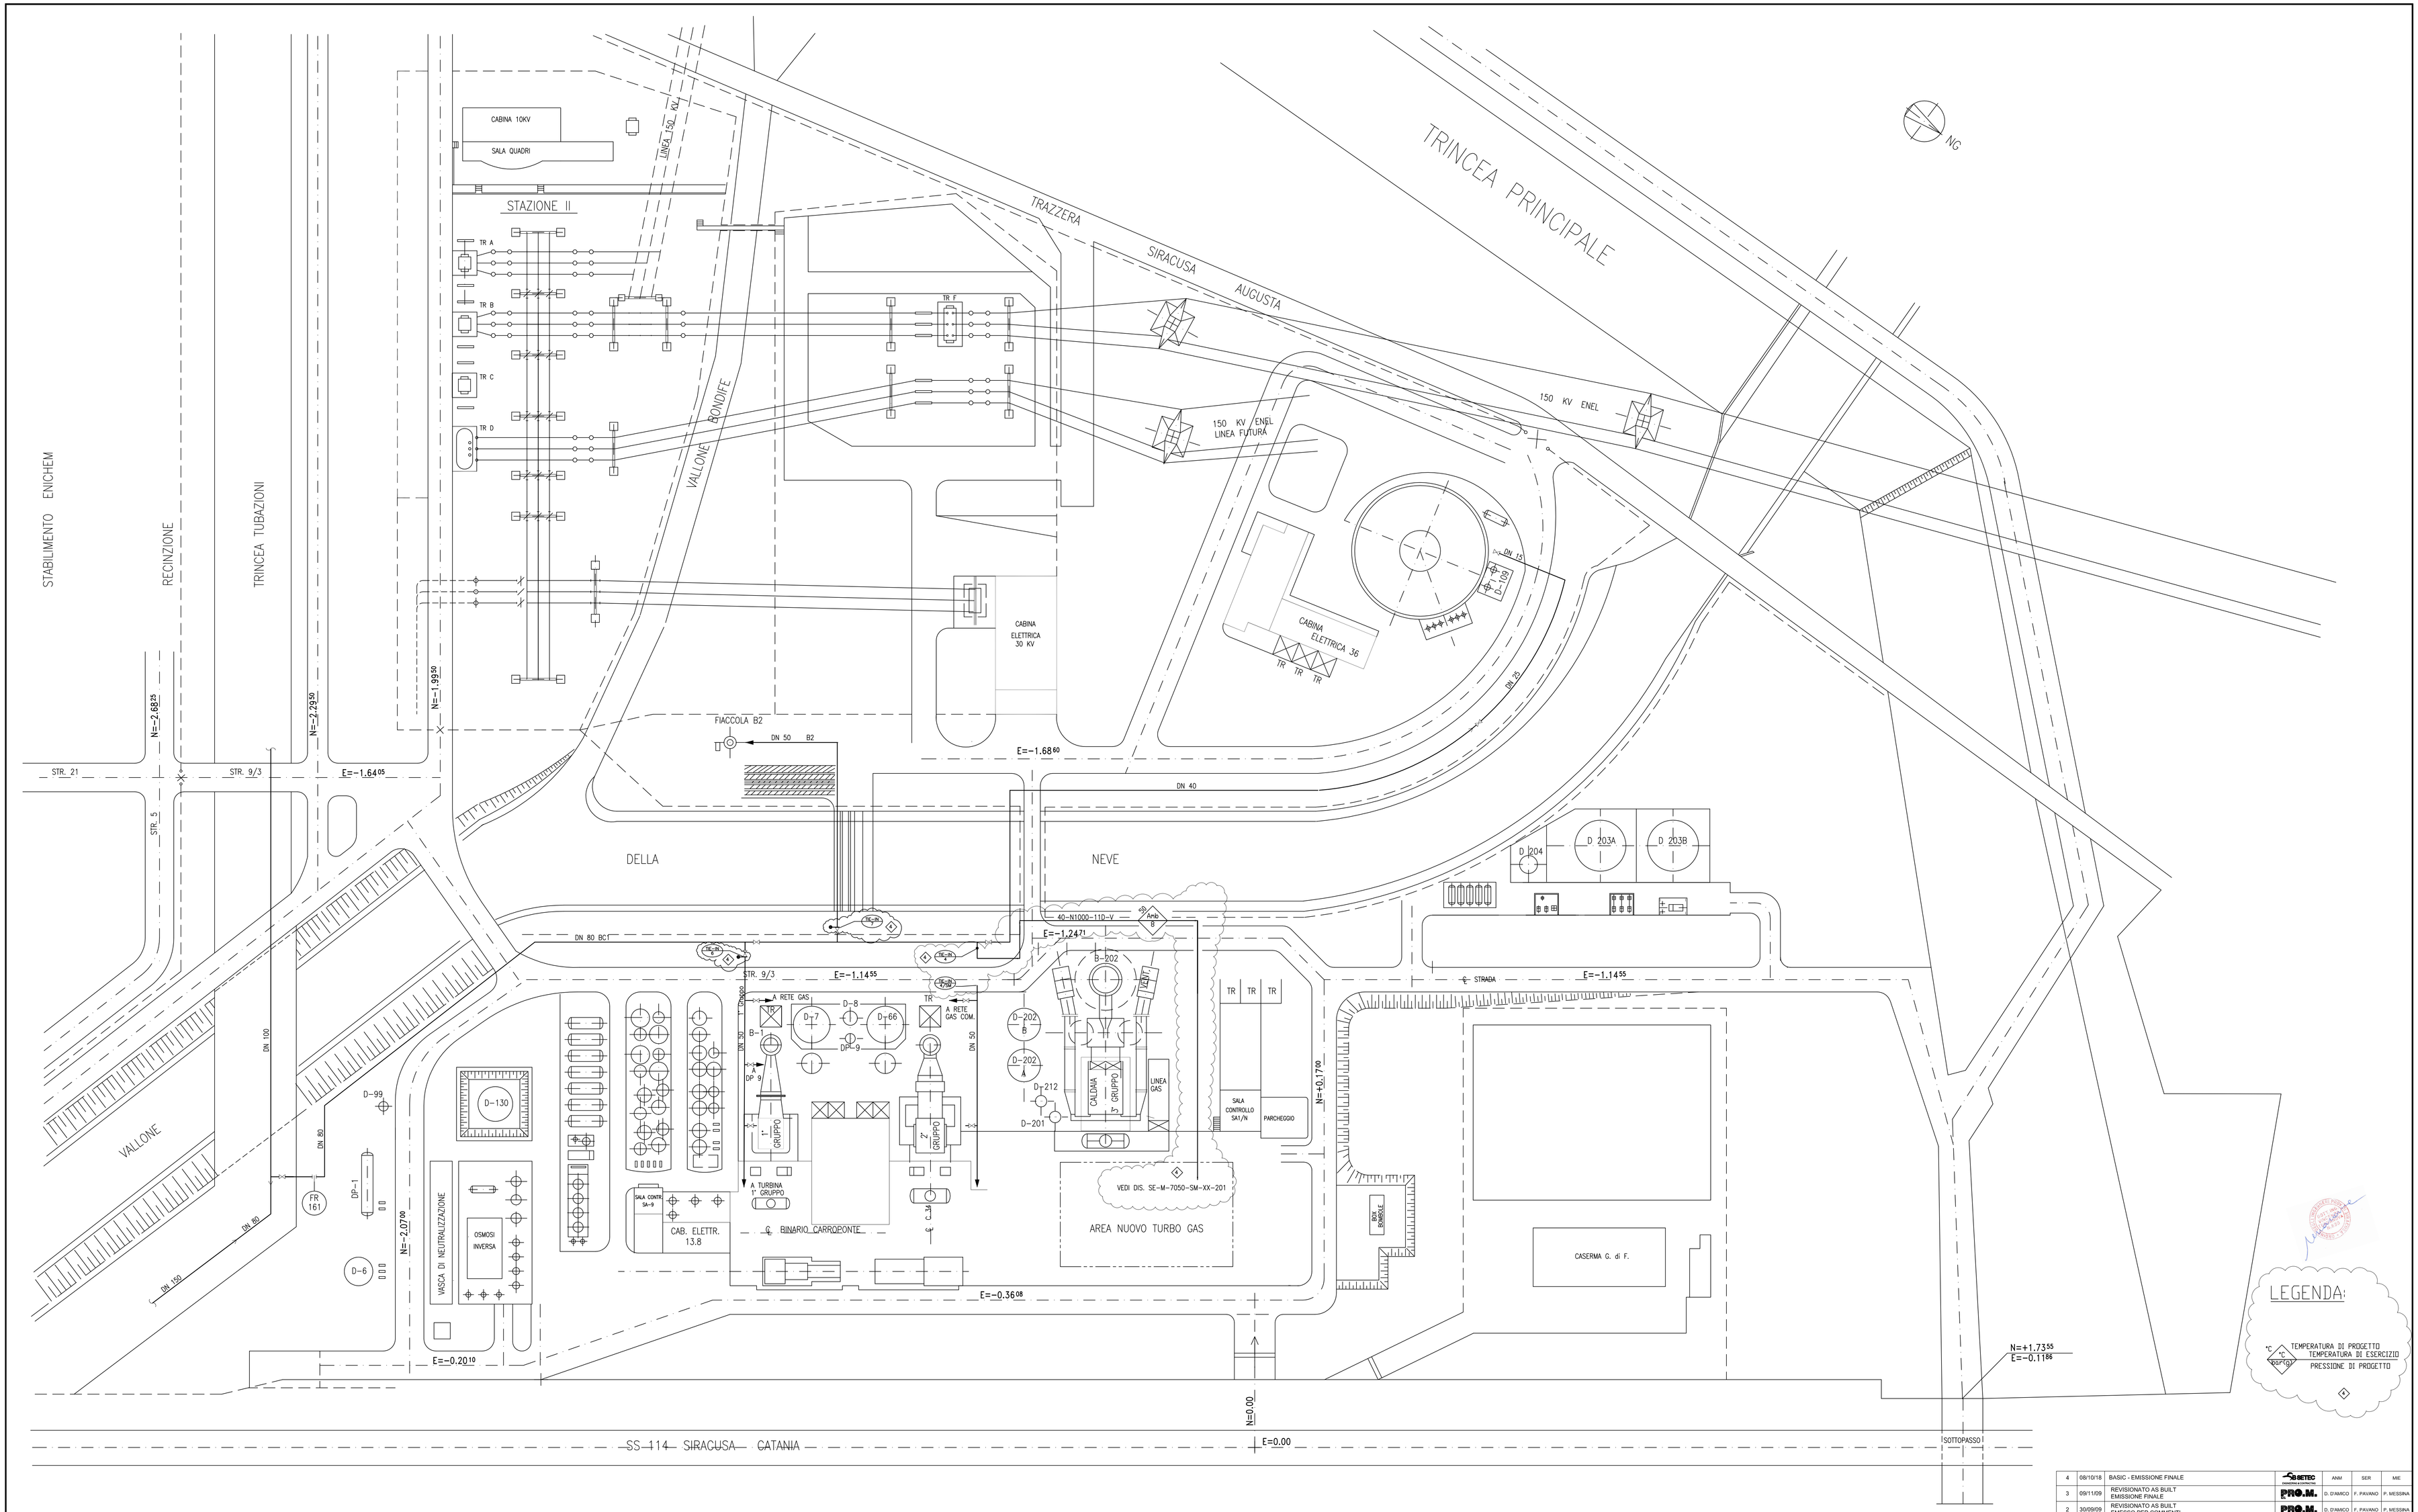

REV.	DATA	DESCRIZIONE	SOCIETA' DI INGEGNERIA	DISEGN.	CONTR.	APPROV.
4	08/10/18	BASIC - EMISSIONE FINALE	SAIPETEC	ANM	SER	MIE
3	09/11/09	REVISIONATO AS BUILT EMISSIONE FINALE	PRO.M.	D. D'AMICO	F. PAVANO	P. MESSINA
2	30/09/09	REVISIONATO AS BUILT EMESSO PER COMMENTI	PRO.M.	D. D'AMICO	F. PAVANO	P. MESSINA
1	02/04/02	RIDISEGNATO	Comerint	SECCIA	DIPIERRI	LANDUCCI
0	10/05/00	RIDISEGNATO		FICARA	MONCADA	DI BELLA

COMMITTENTE: Agip Petroli
STABILIMENTO DI PRIOLO

SOC. INGEGNERIA: TECNIMONT

Questo disegno non può essere riprodotto né comunicato a terzi, senza l'approvazione della AGIP PETROLI

PROGETTO: RIFACIMENTO DISEGNO

IMPIANTO: SA1/N 3° GRUPPO

COMM. 387/506

DESCRIZIONE: RETE AZOTO
ZONA SA1 - N 3° GRUPPO

FORMATO A0 | SCALA 1:500

Disegno eseguito con AutoCad LT 2000

N. DIS. SOC. ING.

NOME FILE: SE 009819

C.T.: A | N. SE 009819 | REV. 4

Documento di proprieta' AGIP PETROLI La societa' tutelera' i propri diritti in sede civile e penale a termini di legge.