


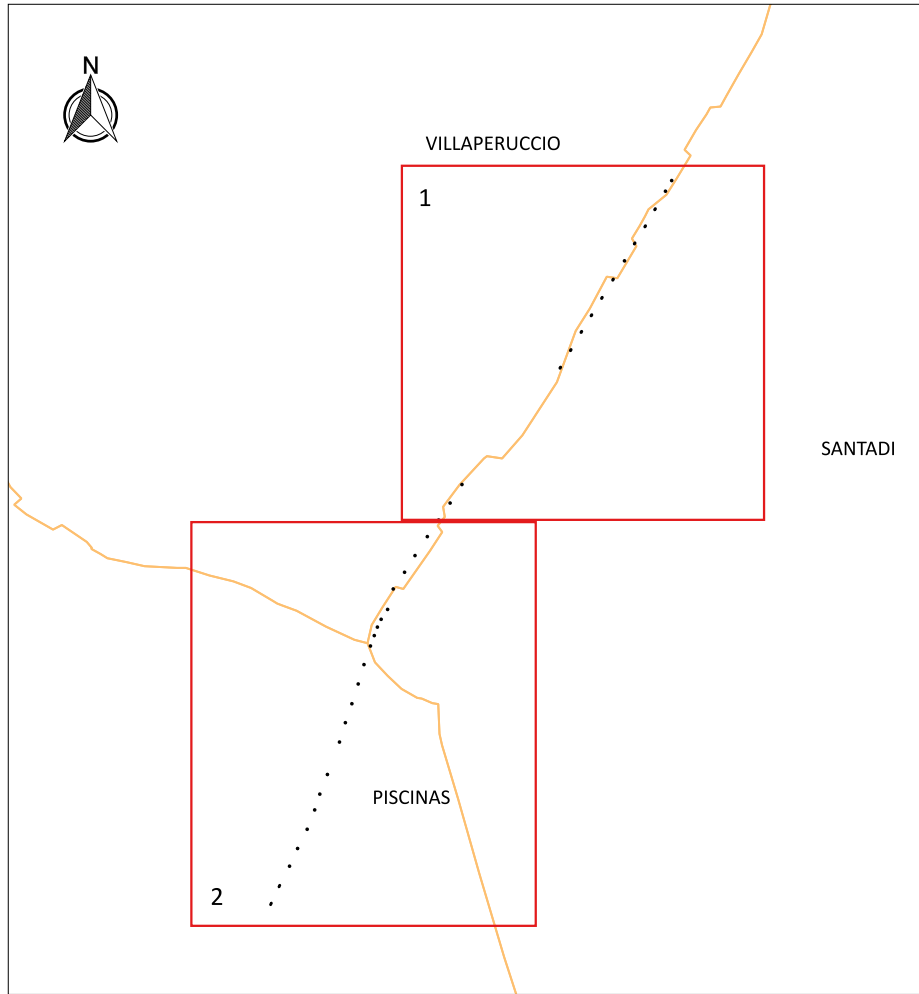

Legenda

- Ubicazione saggi 4 x 4 m
- Ubicazione saggi 3 x 5,5 m
- Ubicazione saggi 2,5 x 6,5 m
- Confini comunali

allegato

A1

committente

ANAS S.p.A.
R.T.I. GESUINO MONNI S.R.L. (mandataria capogruppo
C.F. 01279460917) / RE.CO. RESTAURI S.R.L. (mandante
C.F. 02823720921) / COGER DI CORONELLA GENNARO
(mandante C.F. CRN GNR 60510 H978M)

consulenza specifica

Dott.ssa Archeologa Emanuela Atzeni
N. 158 Elenco Operatori Abilitati
Archeologia Preventiva MiBAC

Dott. Archeologo Andrea Lecca

N. 78 Elenco Operatori Abilitati
Archeologia Preventiva MiBAC

titolo elaborato

UBICAZIONE SAGGI ARCHEOLOGICI S.S. 293 "di Giba"

Verifica preventiva dell'interesse archeologico ai sensi dell'art.25, comma8 del D.lgs.50/2016, mediante l'esecuzione di saggi archeologici stratigrafici nell'ambito dell'iter autorizzativo del Piano Sulcis – S.S. 195 "Sulcitana"- Interventi di adeguamento strada di collegamento S. Giovanni Suergiu – Giba dal Km.91+100 al Km.95+600; S.S.293 "di Giba"- messa in sicurezza strada Giba-Nuxis dal Km.60+100 al Km.63+700 e dal Km.64+200 al Km.65+500". Codice CIG: 757896361E

scala

1:2000

data

MAGGIO 2019

SF

STUDIO DI
FATTIBILITA'

PD

PROGETTO
DEFINITIVO

PP

PROGETTO
PRELIMINARE

PE

PROGETTO
ESECUTIVO