





PIANTA PIANO TERRA - STATO DI FATTO

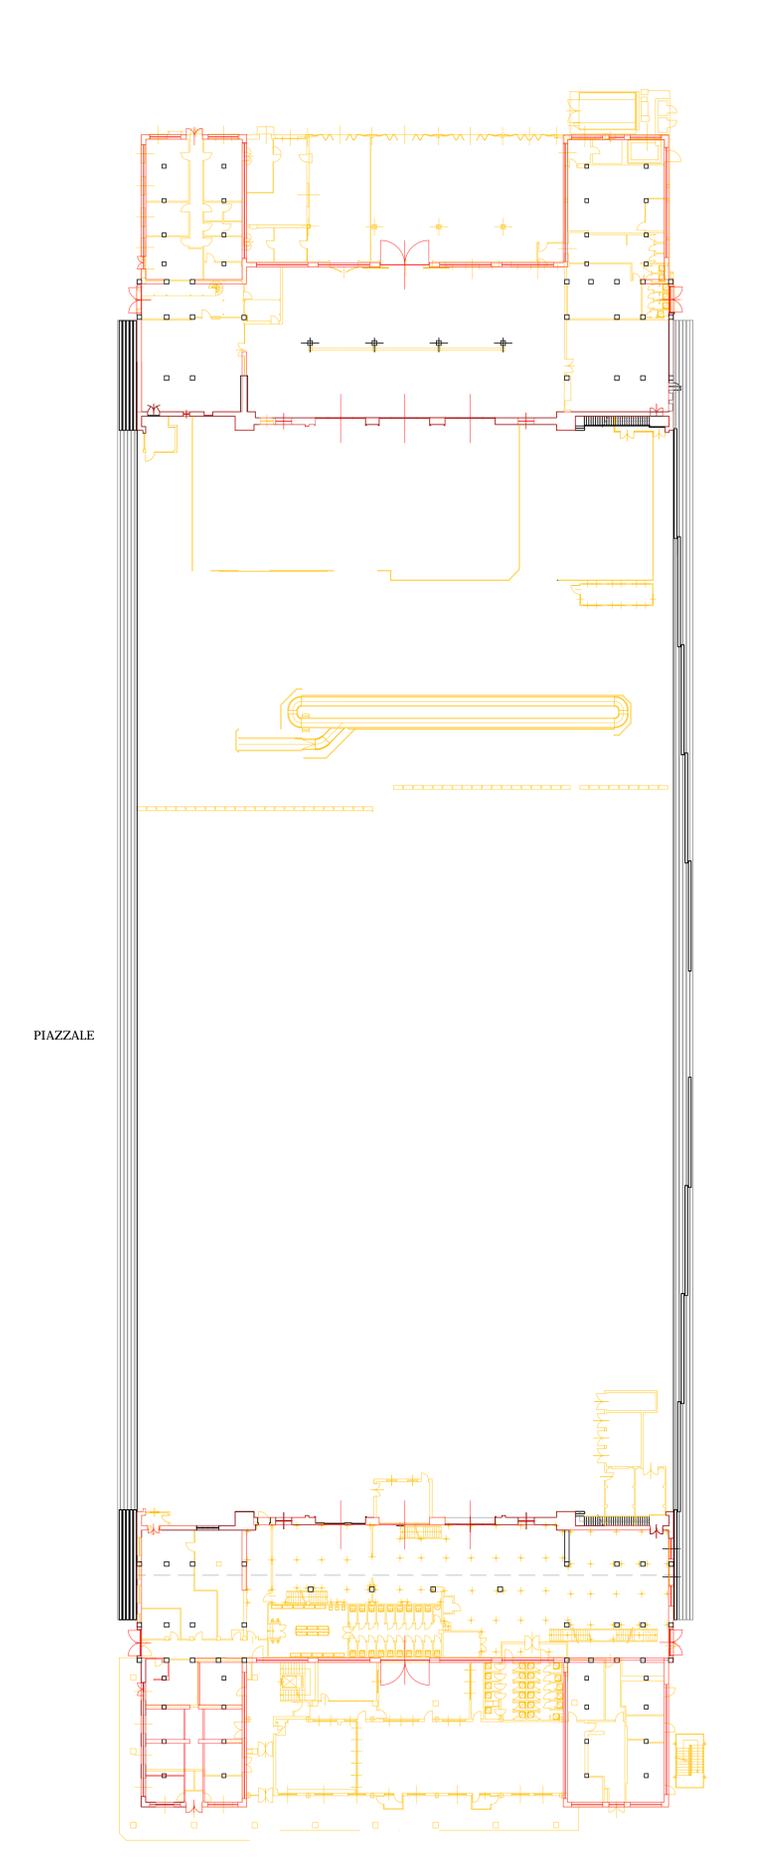

PIANTA PIANO TERRA- CONFRONTO

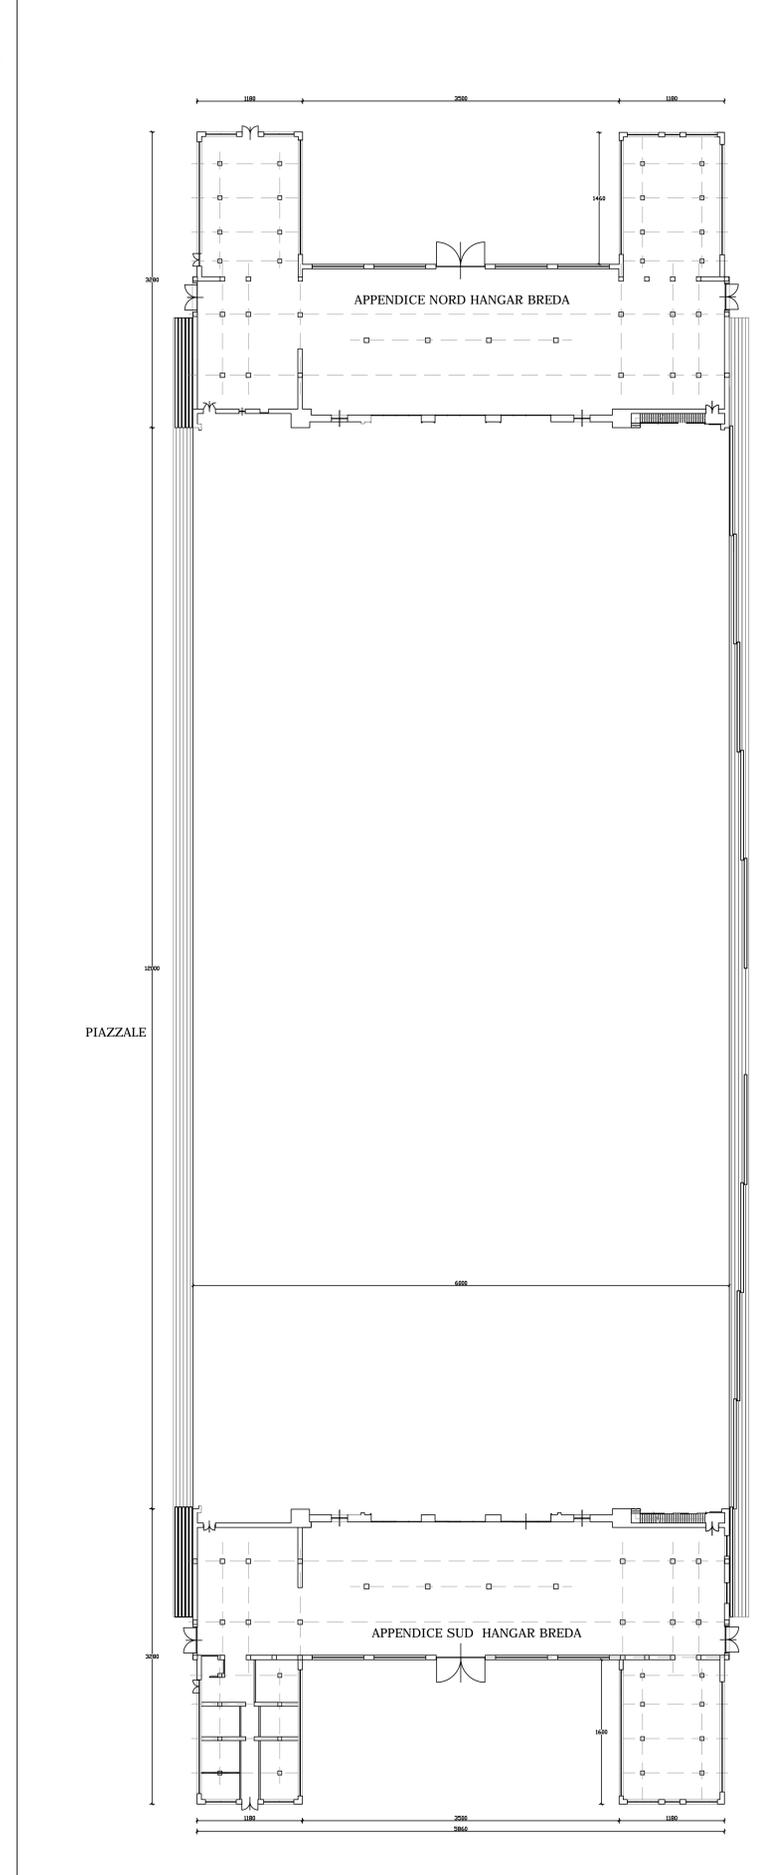

PIANTA PIANO TERRA- PROGETTO 1936

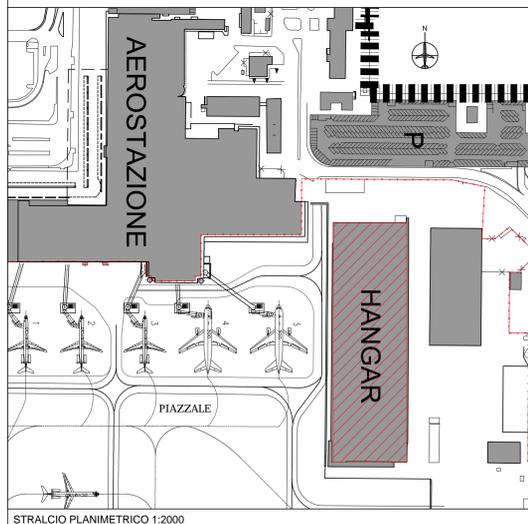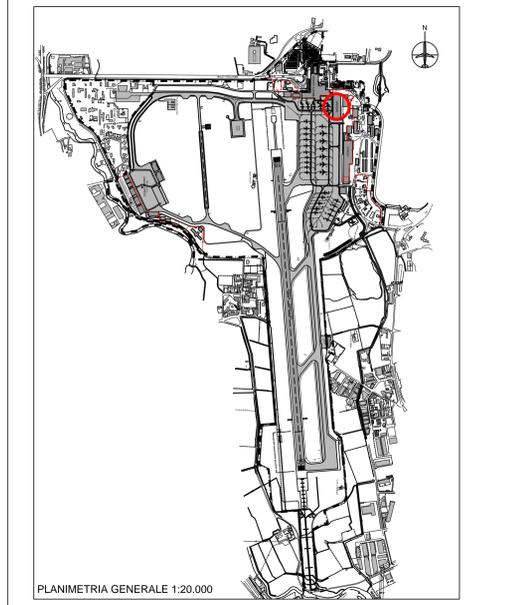

STRALCIO PLANIMETRICO 1:2000

		ENAC		MINISTERO DELLE INFRASTRUTTURE E DEI TRASPORTI ENTE NAZIONALE AVIAZIONE CIVILE DIREZIONE REGIONALE E PROGETTI	
MASTERPLAN AEROPORTUALE					
N. DI PROGETTO: LP10101		Codice: 15AM095		Scale: 1:300	
MP ENAC		4			
N. Elaborato		2			
rev.		1			
M	P	0	0	1	
REV.	Data				Oggetto

AEROPORTO DI MILANO LINATE

MASTERPLAN AEROPORTUALE

HANGAR BRED A
Valutazioni integrative corredate alle osservazioni espresse dalla Soprintendenza Archeologica Belle Arti e Paesaggio per la Città Metropolitana di Milano

PIANTA PIANO TERRA - STATO DI FATTO, CONFRONTO, PROGETTO anno 1936