



PROSPETTO OVEST - STATO DI FATTO

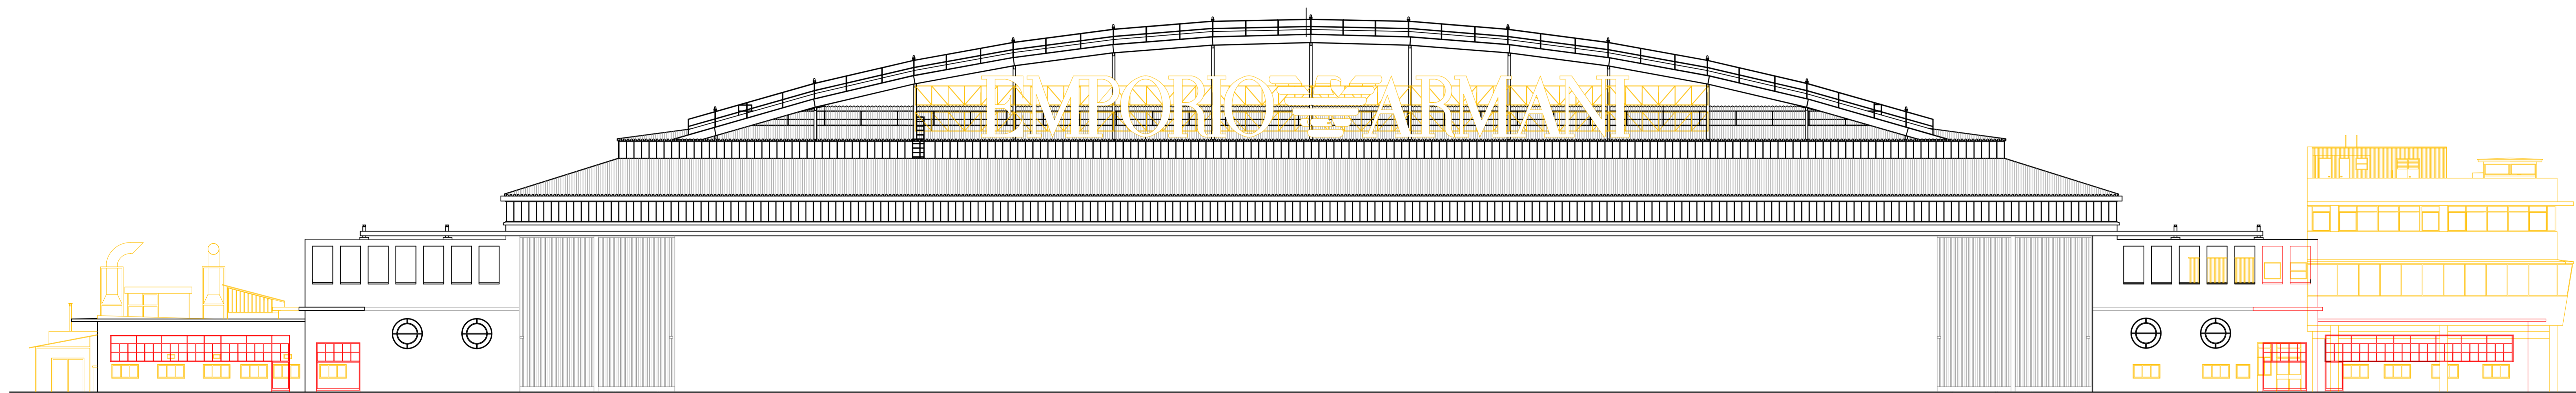

PROSPETTO OVEST - CONFRONTO

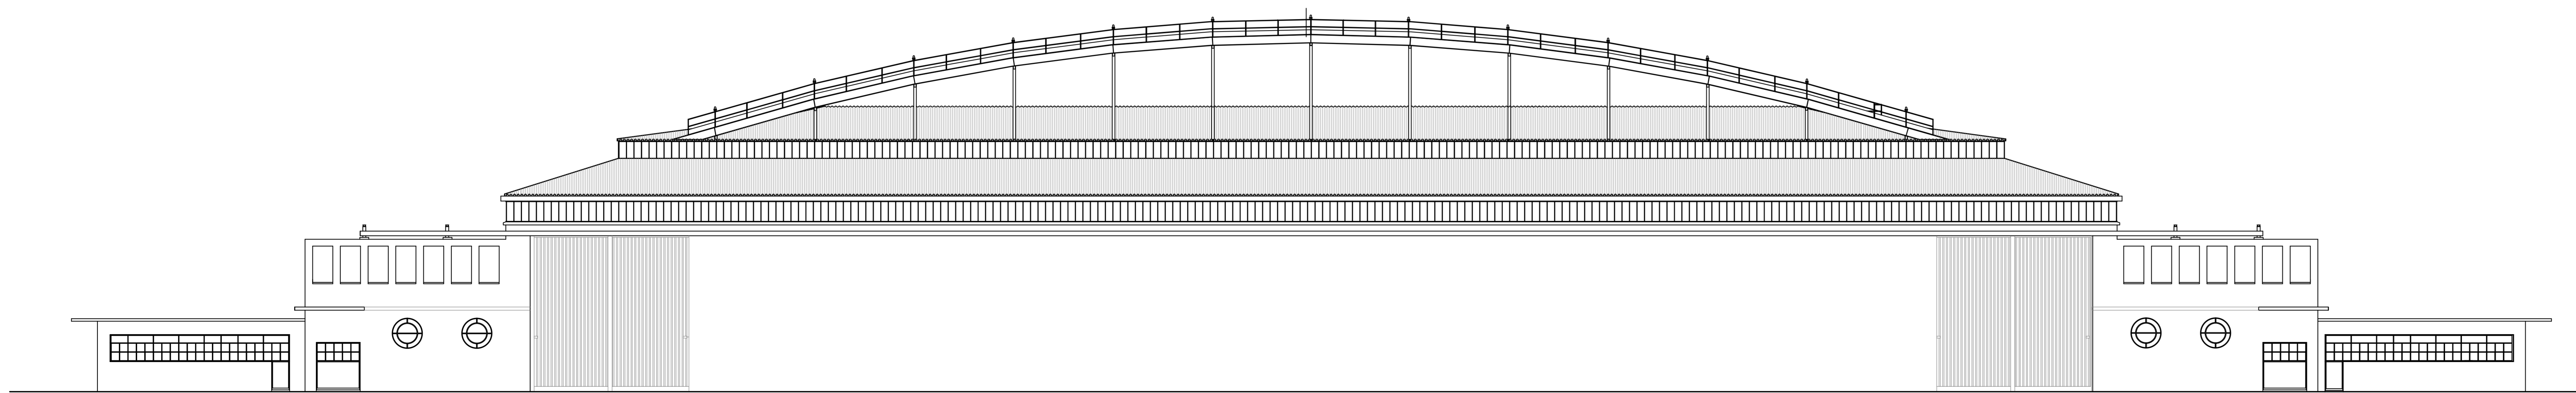

PROSPETTO OVEST - PROGETTO 1936



ENAC

MINISTERO DELLE INFRASTRUTTURE E DEI TRASPORTI  
ENTE NAZIONALE AVIAZIONE CIVILE  
DIREZIONE REGIONALE PROGETTI

<b>STIA</b>	MASTERPLAN AEROPORTUALE		Scala: 1:200	
	N. DI PROGETTO: LP10/001	4		
	Codice: 15IAM005	3		
	MP ENAC		2	
N. Elaborato	rev.	1		
		0		
<b>M P 0 0 2</b>	REV.	Data	Oggetto	

AEROPORTO DI MILANO LINATE

MASTERPLAN AEROPORTUALE

HANGAR BREDA

Valutazioni integrative correlate alle osservazioni espresse dalla Soprintendenza Archeologica Belle Arti e Paesaggio per la Città Metropolitana di Milano

PROSPETTO OVEST - STATO DI FATTO CONFRONTO PROGETTO anno 1936

REDATTO: EI      CONTROLLATO: TZ      APPROVATO:

Maggio 2019

E' severamente vietata la riproduzione e la cessione a terzi senza autorizzazione S.E.A.

MGP - mod. A4 - rev. 2 del 22.06.12