



PROSPETTO EST - STATO DI FATTO

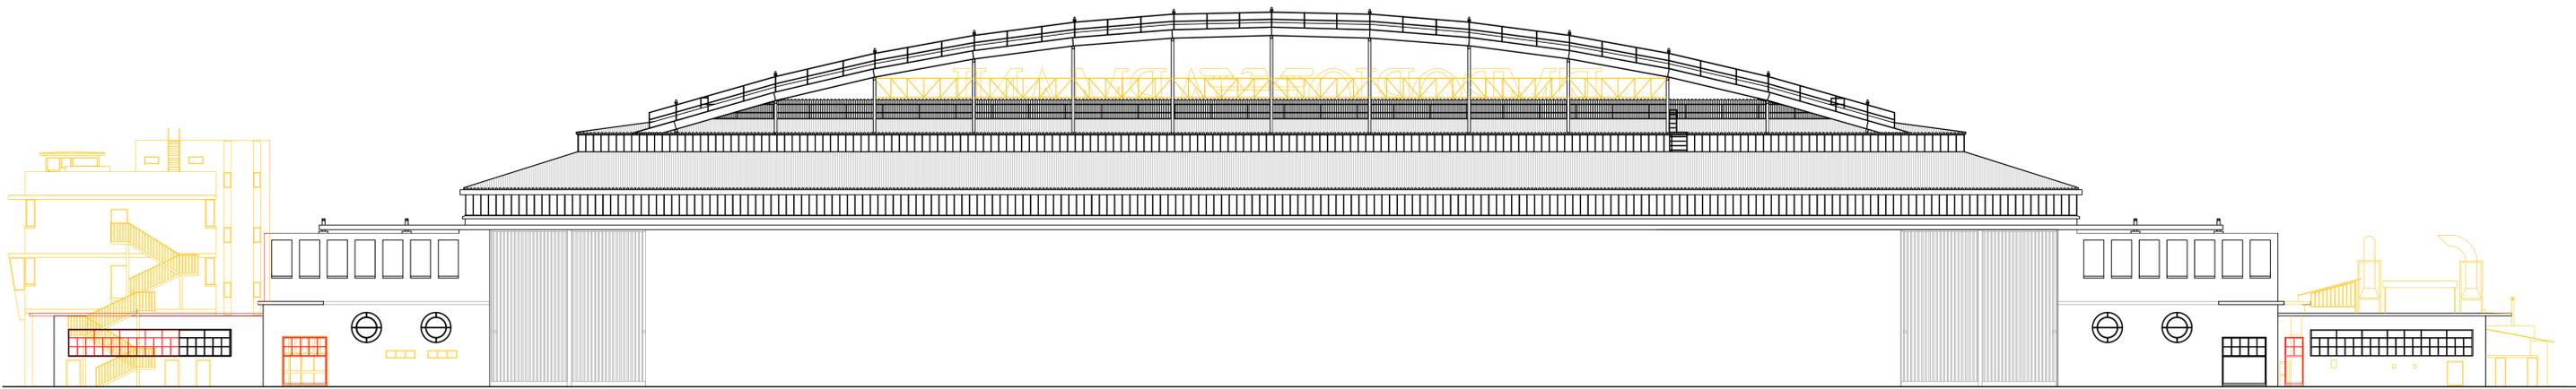

PROSPETTO EST - CONFRONTO

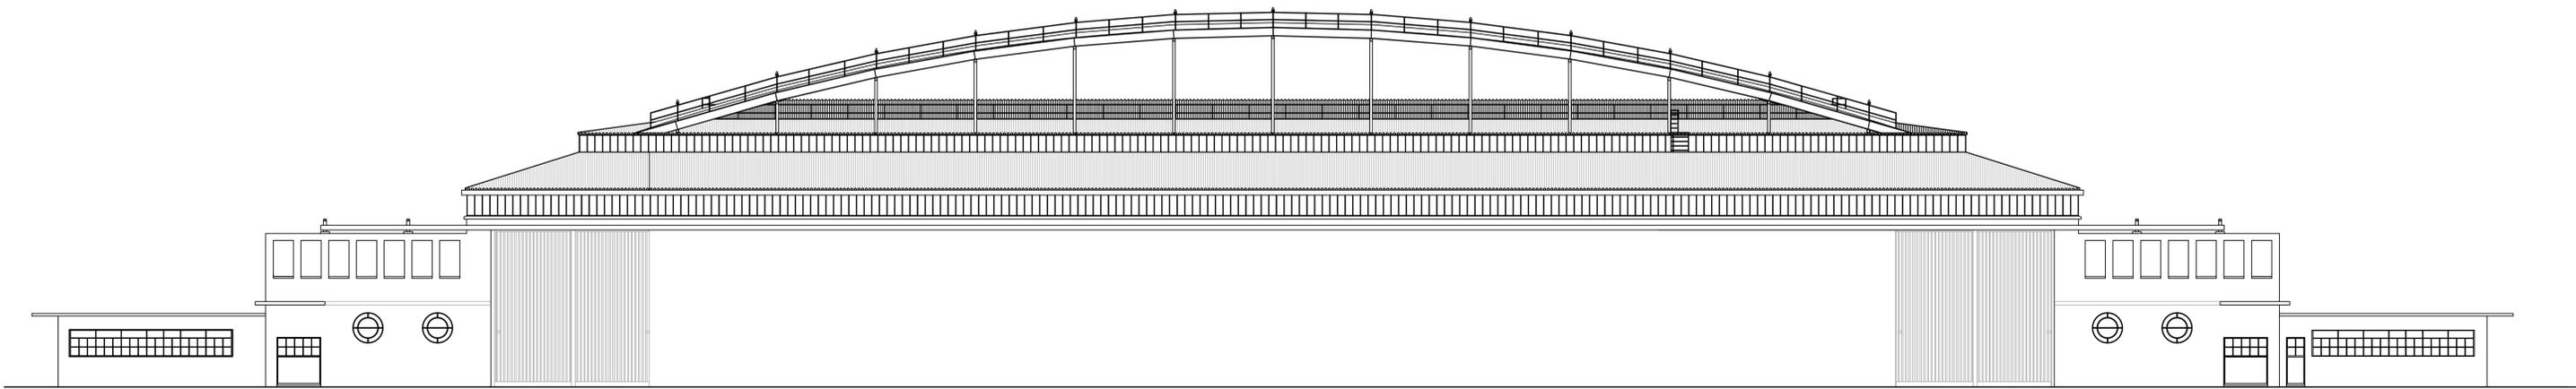

PROSPETTO EST - PROGETTO 1936



ENAC

MINISTERO DELLE INFRASTRUTTURE E DEI TRASPORTI
ENTE NAZIONALE AVIAZIONE CIVILE
DIREZIONE PROIEZIONE PROGETTI

MASTERPLAN AEROPORTUALE		Scala: 1:200	
N. DI PROGETTO: LP10/001	4		
Codice: 15IAM005	3		
MP ENAC		2	
		1	10/11/16
N. Elaborato	0	29/07/16	
M P 0 0 3	REV.	Data	Oggetto

AEROPORTO DI MILANO LINATE

MASTERPLAN AEROPORTUALE

HANGAR BREDA

Valutazioni integrative correlate alle osservazioni espresse dalla Soprintendenza Archeologica Belle Arti e Paesaggio per la Città Metropolitana di Milano

PROSPETTO EST - STATO DI FATTO CONFRONTO PROGETTO anno 1936

REDATTO: EI CONTROLLATO: TZ APPROVATO:

Maggio 2019

E' severamente vietata la riproduzione e la cessione a terzi senza autorizzazione S.E.A.

MGP - mod. A4 - rev. 2 del 22.06.12