



PIAZZALE
PROSPETTO SUD - STATO DI FATTO

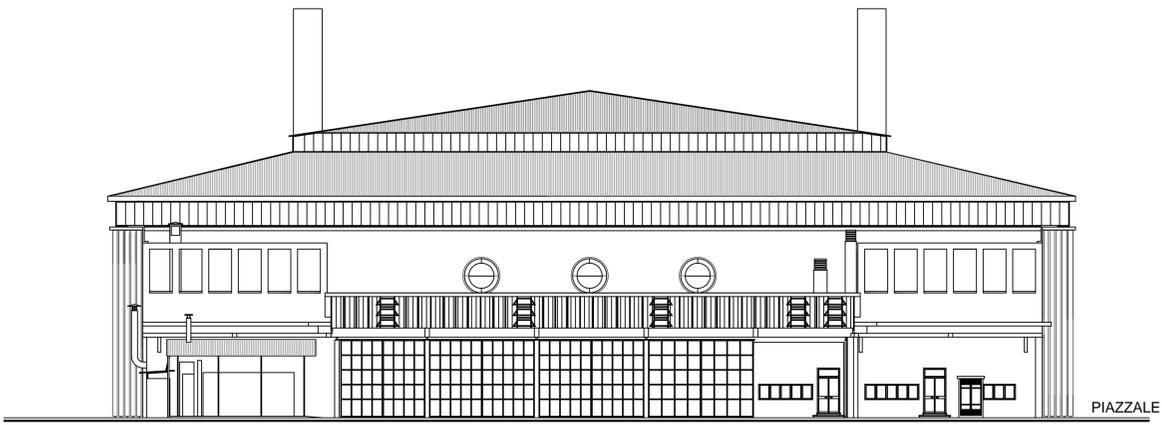


PROSPETTO NORD - STATO DI FATTO




PIAZZALE
PROSPETTO SUD - CONFRONTO

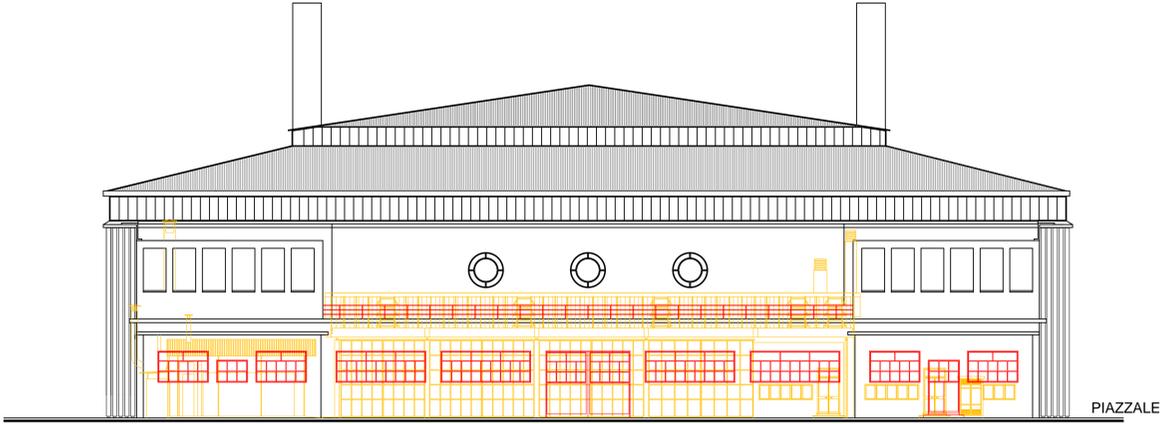

PROSPETTO NORD - CONFRONTO

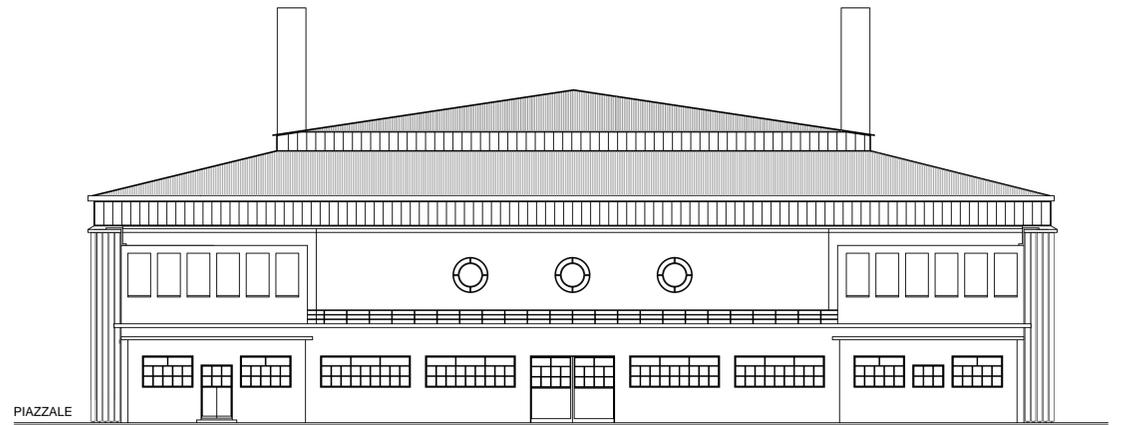

PIAZZALE
PROSPETTO SUD - PROGETTO 1936

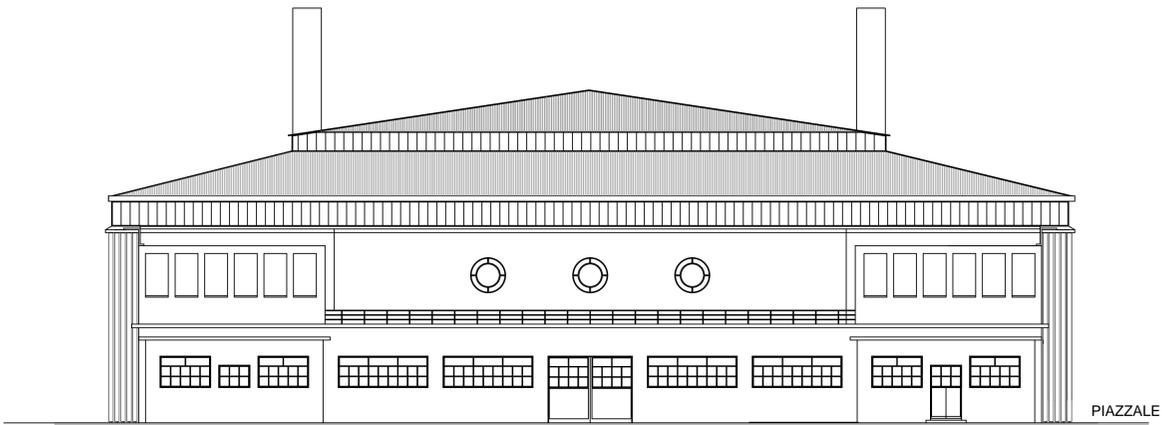

PROSPETTO NORD - PROGETTO 1936

		ENAC		MINISTERO DELLE INFRASTRUTTURE E DEI TRASPORTI ENTE NAZIONALE AVIAZIONE CIVILE DIREZIONE INFRASTRUTTURE E MECCANICI	
	MASTERPLAN AEROPORTUALE			Scala: 1:200	
	N. DI PROGETTO: LP10/001	4			
Codice: 15IAM095	3				
MP ENAC		2			
N. Elaborato	rev.	1			
M P 0 0 4	0				
	REV.	Data		Oggetto	

AEROPORTO DI MILANO LINATE

MASTERPLAN AEROPORTUALE

HANGAR BREDA
Valutazioni integrative correlate alle osservazioni espresse dalla Soprintendenza Archeologica Belle Arti e Paesaggio per la Città Metropolitana di Milano

PROSPETTO SUD - STATO DI FATTO CONFRONTO PROGETTO 1936
PROSPETTO NORD - STATO DI FATTO CONFRONTO PROGETTO 1936