




INTERFERENZA N°45 (1) - MAXIPIPE - Scala 1:250

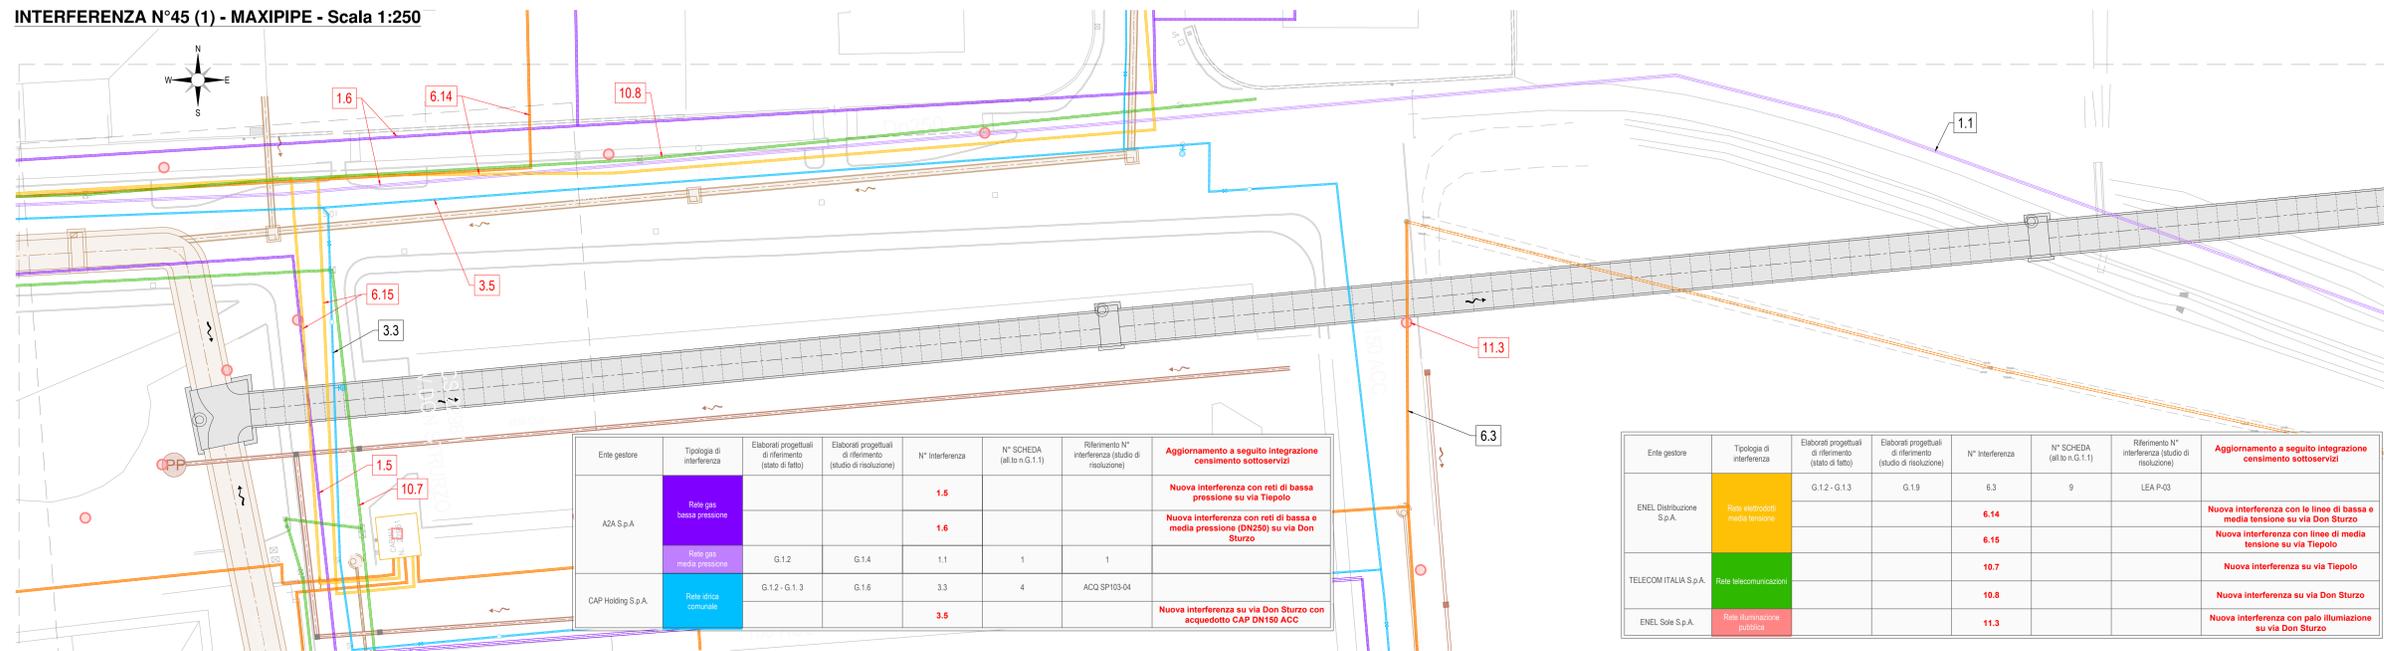

INTERFERENZA N°45 (2) - MAXIPIPE - Scala 1:250

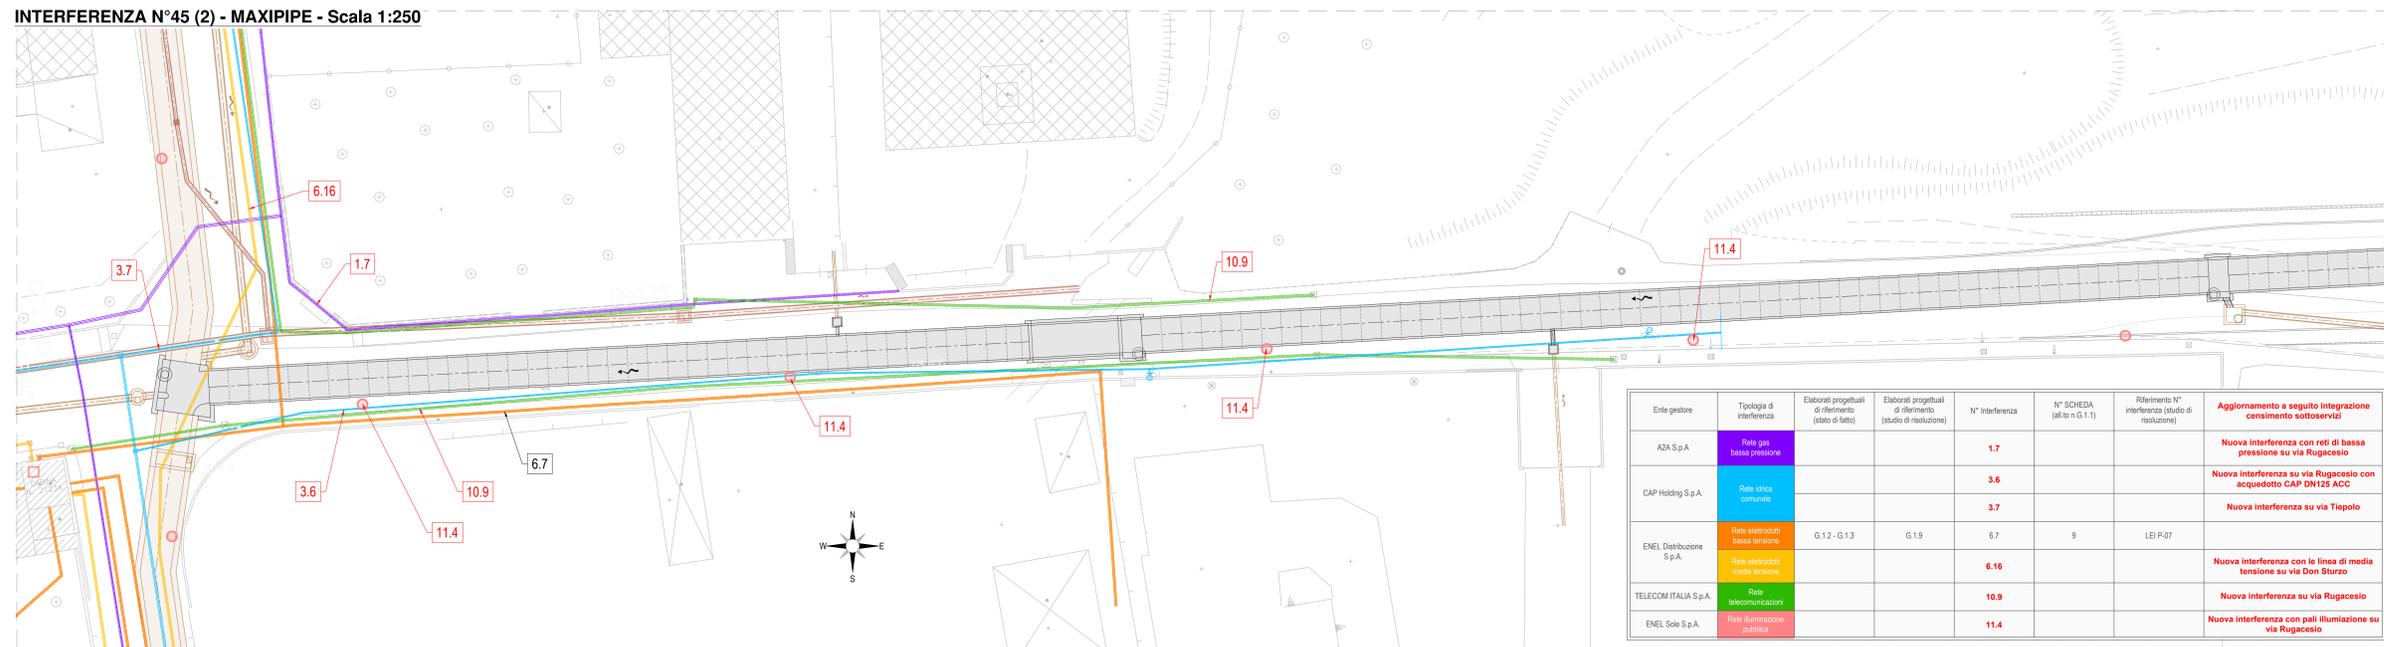

INTERFERENZA N°45 (3) - MAXIPIPE - Scala 1:250

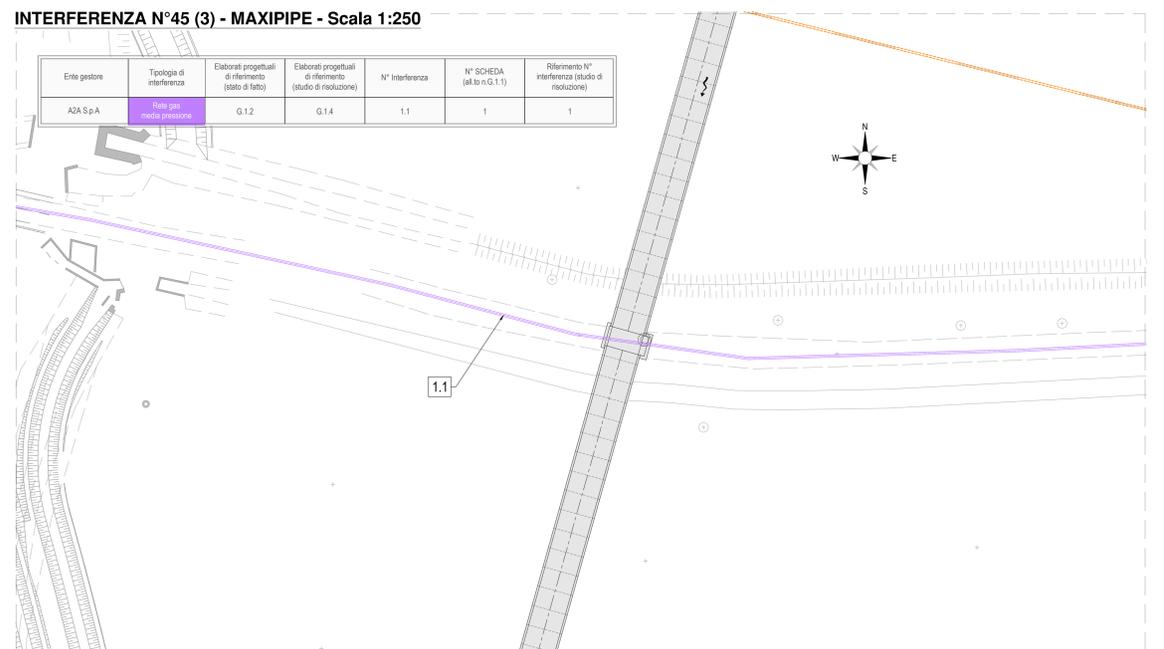

NOTE

NOTA 1:
I DATI RAPPRESENTATI DERIVANO DALLA SOVRAPPORZIONE DELLE TAVOLE FORNITE DAGLI ENTI GESTORI: AZA S.p.A., CAP HOLDING S.p.A., ENEL DISTRIBUZIONE S.p.A., METROWEB S.p.A., TELECOM ITALIA S.p.A.
ESSI DEVONO ESSERE CONSIDERATI, SOTTO L'ASPETTO PLANIMETRICO, COME INDICATIVI DELL'ESISTENZA DEL SERVIZIO E NON COME PRECISO VALORE TOPOGRAFICO. SI SEGNALE CHE POTREBBERO VERIFICARSI INTERFERENZE CON SOTTOSERVIZI NON RICONDUCCIBILI ALLE SOCIETA' INTERESSATE DALL'INDAGINE.

NOTA 2:
PRELIMINARMENTE A QUALSIASI LAVORAZIONE O IMPIANTO DI CANTIERE È OBBLIGO DELL'APPALTATORE ACCERTARSI DELL'ESISTENZA DI EVENTUALI INTERFERENZE CON SOTTOSERVIZI NON CENSITI IN FASE DI PROGETTO E CONCORDARE LE MODALITÀ DI RISOLUZIONE CON GLI ENTI GESTORI E CON LA DIREZIONE LAVORI.
LA POSIZIONE PLANIMETRICA E ALTIMETRICA DELLE INTERFERENZE ESISTENTI RICAVATE DALLE INFORMAZIONI FORNITE DAI GESTORI, È INDICATIVA E ANDRÀ PERTANTO VERIFICATA IN FASE DI APERTURA DEGLI SCAVI A CURA ED ONERE DELL'APPALTATORE STESSO.
AL FINE DI EFFETTUARE DETTE VERIFICHE, L'APPALTATORE POTRÀ REALIZZARE, LUNGO IL PERIMETRO DELLE OPERE DA REALIZZARE E ALL'INTERNO DELL'AREA DI CANTIERE, EVENTUALI SCAVI A MANO E/O ASSISTITI CON ESCAVATORE AL FINE DI VERIFICARE L'EFFETTIVA ASSENZA DI INTERFERENZE CON ALTRI SOTTOSERVIZI, RICORRENDO, SE NECESSARIO, ANCHE ALL'UTILIZZO DI TECNICHE DI RICERCA INDIRETTA QUALI IL GEO-RADAR.
SOLO SUCCESSIVAMENTE POTRÀ EFFETTUARE L'EVENTUALE SCAVO DI SBANCAMENTO PER PORTARSI ALLA QUOTA DI LAVORO COINCIDENTE CON LA QUOTA DI IMPOSTA DELLE LAVORAZIONI.

NOTA 3:
LA NUMERAZIONE DELLE INTERFERENZE CENSITE NELL'AMBITO DEL PROGETTO DI RISOLUZIONE DEI COLLETTORI FOGNARI DI CAP HOLDING, È SEQUENZIALE A QUELLA DEL CENSIMENTO DEI SOTTOSERVIZI INTERFERENTI AFFERENTI AL PROGETTO DI "LAVORI DI REALIZZAZIONE DELLA S.P. 103 - ANTICA DI CASSANO 1° LOTTO - 2° STRALCIO, IN COMUNE DI SEGRATE". CAPITOLO G INTERFERENZE, DOCUMENTI PROGETTUALI DA G.01.01 A G.01.13.

Project Number 117110

ACCORDO DI PROGRAMMA
(APPROVATO CON D.P.G.R. DEL 22.05.2009 N.5095)
PRIMO ATTO INTEGRATIVO
(APPROVATO CON D.P.G.R. DEL 29.03.2010 N.3148)

**POTENZIAMENTO DELLA S.P. N.103
"ANTICA DI CASSANO"
1° LOTTO - 2° STRALCIO
TRATTA B**

PROGETTO ESECUTIVO

TITOLO elaborato: PROGRAMMA RISOLUZIONE INTERFERENZE FOGNARIE CAP - HOLDING
ELABORATI GENERALI: Planimetria smottica reti sottoservizi stato di fatto - tav. 2/2

Cod. Elaborato: N.01.10

Scale: 1:250

Redatto: BRASI | Controllato: ERBA | Approvato: ERBA

DATA: Maggio 2015

Revisori: A, B, C, D | Redatto: BRASI | Controllato: ERBA | Approvato: ERBA

DATA: REV. INT. CAP - LUG. 2018

Progettazione: Alpina S.p.A. | Via Ripamonti 2 - 20136 Milano | P.I. 10241540151

Il Direttore Tecnico: [Signature]

Visto: WESTFIELD MILAN S.p.A. | C.so Giacomo Matteotti, 10 | 20121 Milano