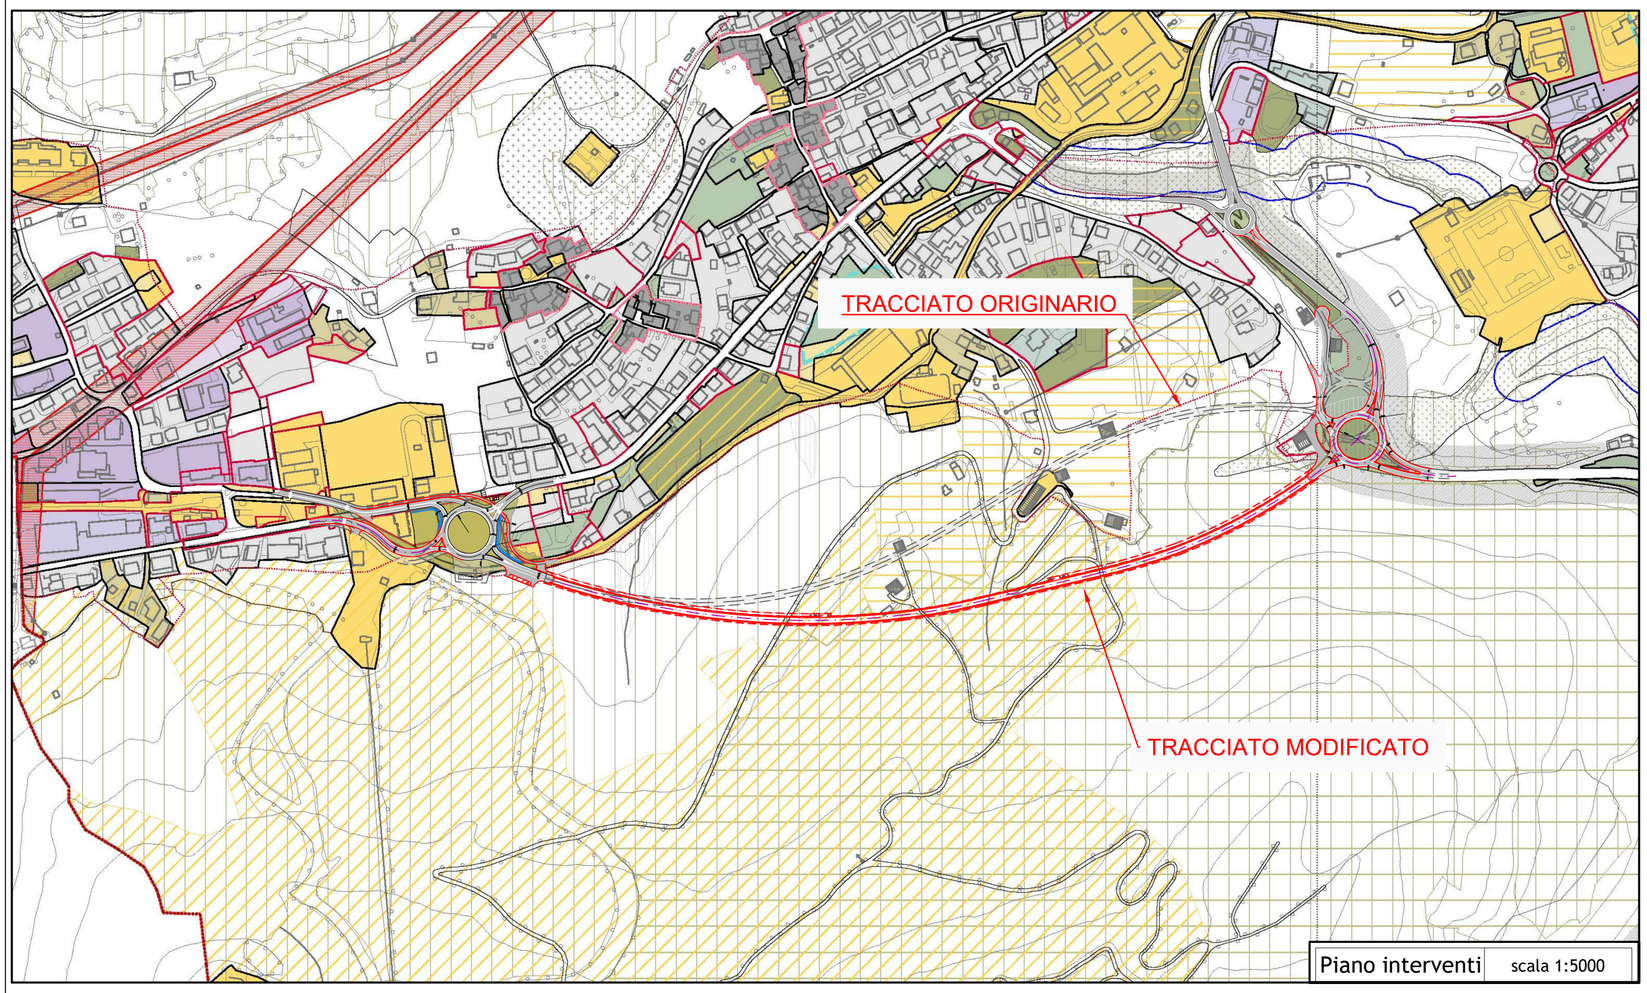

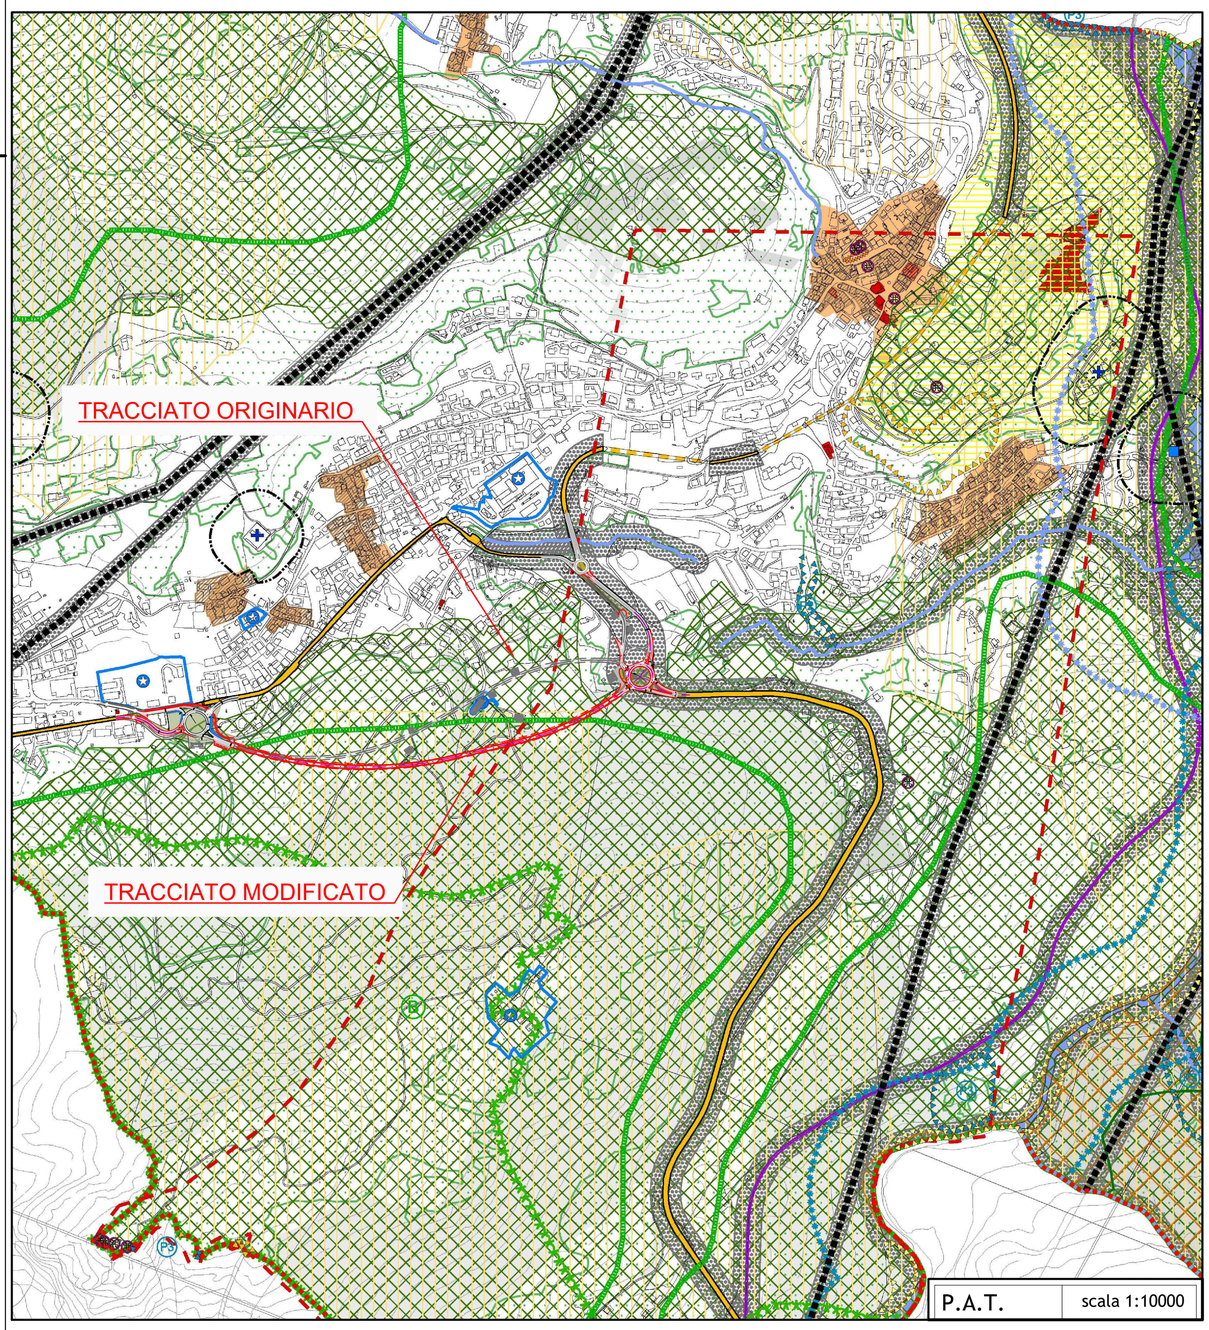

LEGENDA PIANO INTERVENTI

Confine comunale

Z.T.O.

Sigla identificativa ZTO e riferimento al repertorio

- A1 — ZTO A1 Spazi ed edifici dei centri storici — Art.32
- A2 — ZTO A2 Margini dei centri storici caratterati ad interventi di qualificazione — Art.33
- A3 — ZTO A3 Luoghi destinati al consolidamento e alla valorizzazione dei centri commerciali storici — Art.34
- B1 — ZTO B1 Aree destinate al consolidamento degli spazi commerciali — Art.35
- B2 — ZTO B2 Spazi della residenza a media densità — Art.36
- C1.1 — ZTO C1.1 Completamento degli spazi residenziali radi — Art.37
- C1.2 — ZTO C1.2 Completamento degli spazi residenziali radi — Art.38
- C1.3 — ZTO C1.3 Aree residenziali e giardini privati da tutelare in ambito urbanizzato — Art.39
- C2.1 — ZTO C2.1 Aree destinate allo sviluppo degli spazi residenziali a bassa densità — Art.40
- C2.2 — ZTO C2.2 Aree destinate allo sviluppo degli spazi residenziali in contesti misti — Art.40
- D1.1 — ZTO D1.1 Insediamenti artigianali consolidati — Art.42
- D1.2 — ZTO D1.2 Attività produttive in contesto consolidato — Art.43
- D2 — ZTO D2 Aree destinate allo sviluppo e la qualificazione degli insediamenti produttivi — Art.44
- D3.1 — ZTO D3.1 Strutture ricettive alberghiere — Art.45
- D3.2 — ZTO D3.2 Strutture ricettive all'aperto — Art.46

Zone agricole e ambiti del territorio aperto

- E — ZTO E territorio rurale — Artt. 49 - 54
- Ambiti della Rete ecologica - SIC Rete Natura 2000 — Art.91
- Ambiti della Rete ecologica - Aree nucleo Lago di Pieve — Art.92
- Ambiti della Rete ecologica - Zone agricole associate al "corridoi ecologici" — Art.93
- E Vp — Ambiti agricoli di margine vincolati a verde privato — Art.94
- Ambito agricolo di Monte Rizzo — Art.96
- Zone agricole comprese nelle "invariranti paesaggistiche a bassa trasformabilità" del PRT — Art.96

- Aree per l'istruzione (Fi) — Art.55
  - 01 Asilo nido
  - 02 Scuola materna
  - 03 Scuola elementare
  - 04 Scuola media
  - 05 Scuola superiore o specializzata
  - 06 Strutture e spazi per la cultura
- Aree per attrezzature di interesse comune (Fc) — Art.56
  - *Istituzioni religiose*
  - 09 Chiesa
  - 10 Centri religiosi e dipendenze
  - 12 Comunità al volontariato
  - *Istituzioni culturali e associative*
  - 14 Museo
  - 15 Biblioteca
  - 16 Centro culturale (kathoria Casteto, forte di monte Rizzo ecc.)
  - 17 Centro sociale (ex scuola di Pozzale...)
  - 18 Sale riunioni, mostre ecc. (sala Cavalli ...)
  - 19 Sede istituzione culturale (Centro Studi Tiziano, Forte di Monte Rizzo, ecc.)
  - 20 Sedi istituzioni culturale (Magnifica Comunità Itri Cadore, sedi istituzioni regoliere)
  - *Istituzioni per la sanità, assistenza ecc.*
  - 23 Istituzioni sede manifestazioni
  - 24 Centro bulbo sportivo
  - 26 Spazi per manifestazioni all'aperto
  - *Istituzioni assistenziali*
  - 27 Casa per anziani
  - 29 Colonie montane e analoghe strutture per vacanze extra-alberghiere (e strutture e complessi unitari)
  - *Istituzioni sanitarie*
  - 30 Farmacie
  - 31 Servizio sanitario di quartiere
  - 34 Attrezzature ospedaliere
  - 35 Uffici ULS
  - 36 Presidio ellesoccorso SUEM
  - *Servizi amministrativi*
  - 37 Municipio
  - 39 Uffici pubblici in genere (Agenzia delle Entrate, Centro per l'impiego...)
  - 40 Banche, sportelli bancari
  - 41 Magazzino comunale
  - 42 Sede volontari Protezione Civile
  - *Servizi pubblica sicurezza*
  - 43 Carabinieri
  - 45 Vigili del Fuoco
  - 47 Polizia
  - 48 Guardia di Finanza
  - 49 Corpo Forestale dello Stato
  - 50 Demanio militare area acquartie o dispositi
  - 51 Polizia Municipale
  - *Servizi telecomunicazioni*
  - 52 Ufficio postale
  - 54 Impianti telefonici
  - 55 radio e televisivo
  - *Servizi commerciali*
  - 56 Centro vendita e supermarket
  - 61 Spazi all'aperto per mercato settimanale
  - *Servizi tecnologici*
  - 63 Impianti idrici
  - 64 Impianti gas
  - 65 Impianti energia elettrica
  - 67 Impianti depurazione
  - 71 Ecocentro
  - 72 Casa cantoniera
  - *Attrezzature di interscambio*
  - 72 Stazione ferroviaria e strutture di servizio (stazione di Sottocastello, edifici e spazi connessi)
  - 73 Stazione sfornitrenda e servizio
  - 99 Cimiteri — Art.57
- Area attrezzate per parco, per il tempo libero e lo sport — Art.58
  - 81 Piazze e spazi pedonalizzati, esattivite urbane
  - 82 Area gioco
  - 83 Giardini e aree verde attrezzate
  - 84 Impianti sportivi non agonistici
  - 85 Impianti sportivi agonistici
  - 86 Parco urbano (Parco di Monte Rizzo, Parco disseni della "Lunga Via delle Dolomiti")
  - 88 Campi da tennis
  - 89 Piscine
  - 92 Percorsi vitaeoudi
  - 93 Palestre
  - 94 Aree bocciatile pubbliche
- Altre aree attrezzate e giardinetti vegetali — Art.58
  - 98 Aree per la mitigazione di infrastrutture / attrezzature e per arredo
  - 100 Giardini privati ed aree verdi da conservare in ambito urbano
- Aree per parcheggi (Pa) — Art.59
  - 95 Aree parcheggio pubbliche o aperte al pubblico (con simbolo * indica Aree attrezzate per la sosta temporanea di camper autocarrovan e roulotte)
  - 96 a – autoveicolare pubbliche
  - b – autoveicolare private
- Attrezzature e parcheggi ad uso collettivo (esistenti / di progetto). Con tratteggio obliquo l'area costituisce "standard"
- Attrezzature e parcheggi in ZTO diverse da F e P)
- Aree di pertinenza dei tracciato ferroviario — Art.64

Area in trasformazione e modificazione

- Perimetro "Progetti Norma" — Art.89
- Perimetro ambiti di attuazione del Piano (Unità minime di intervento, Progetto unitario, tutti a volumetria predefinita, etc.)
- Numero identificativo "Unità di intervento" di "Progetto Norma" — Art.89
- Numero identificativo di Progetto Unitario — Art.88
- Numero identificativo di edifici a volumetria predefinita (da P.I.) — Art.84
- Numero identificativo attività produttive in zona impropria — Art.20
- Ristrutturazione a Piani Urbanistici Attuativi vigenti o strumenti aventi analogo valore — Art.93
- Aree di trasformazione L.R.11/2014 art.18 c.7 — Art.85
- Perimetro centro storico
- Ambiti di riordino della Zona Agricola — Art.52, Art.57
- Ambiti di "Campagna Parca" — Art.88
- Ambiti del territorio agricolo con specifiche destinazioni
- Edifici non funzionali al fondo agricolo riconosciuti dal P.I. — Art. 53

Progetto di suolo

Spazi pavimentati
- percorsi pedonali
- percorsi ciclabili
- percorsi ciclopedonali
- strada ciclabile
- superfici pavimentate impermeabili
- superfici use pavimentazioni permeabili e semipermeabili

Edifici ed / edifici rerecupero - superfici edificabili

Vegetali, vegetali
- prati in area urbanizzata
- giardini privati
- alberature a fiore
- area di pertinenza di alberi monumentali (art. 36 del PAT)
- interventi di mitigazione paesaggistica ed ambientale con arbustati e altre alberarcioni vegetali
- tracciato ferroviario
- Ambito delle ex piste da sci

Tipi di intervento

- Restauro (re)
- Risanamento conservativo (rc)
- Ristrutturazione con vincolo (rv)
- Ristrutturazione totale (rt)
- Ristrutturazione urbanistica e recupero ambientale (ru)
- Ampliamento (am)
- Demolizione con ricostruzione (dr)
- Demolizione senza ricostruzione (d)
- Nuova edificazione e nuovo impianto (ne)
- Opere incongrue — Art.24, Art.194
- Elementi di degrado — Art.24

Vincoli e fasce di rispetto

- Vincolo archeologico — Art.9
- Area interessata da dissesti idrogeologici: frane, debris flow, erosione, caduta massi (da P.A.T.)
- Area esondabili o a deflusso difficoltoso (da P.A.T.)
- Aree interessate da valanghe (da P.A.T.)
- Vincolo di destinazione forestale (da P.A.T., anche Vincolo paesaggistico D.Lgs 42/2002) — Art.10
- Fascia di rispetto delle infrastrutture di viabilità — Art.5
- Limite del centro abitato (Codice della Strada)
- Fascia di rispetto della ferrovia — Art.4
- Corso o specchio d'acqua (P.A.T.)
- Fascia di rispetto idrografia (L.R.11/2004 art. 41 lett.g) — Art.6
- Fascia di rispetto cimiteriale — Art.4
- Fascia di rispetto cicli discariere — Art.4
- Radioelodi e relative distanze di prima approssimazione (Dpn) — Art.4
- Vincolo paesaggistico D.Lgs 42/2002 (ado 9.5.000, da PAT)
  - Corsi d'acqua e fiumi tassate
  - ambiti montani per la parte eccedente i 1500 metri
  - ghiacciai
  - torrenti ad uso civico
  - ambito di Monte Rizzo

Quadro d'unione della tavola in scala 1:2000 "Zone Significative"

LEGENDA CARTA DEI VINCOLI

LEGENDA		N.T.A.
	CONFINE COMUNALE	
	VINCOLI	
	VINCOLO PAES. D.LGS. 42/2004 - AREE DI NOTEVOLE INTERESSE PUBBLICO	ART. 2
	AREE DI TUTELA PAESAGGISTICA TAV. 2 PTRC	ART. 11
	VINCOLO PAES. D.LGS. 42/2004 - CORSI D'ACQUA	ART. 2
	VINCOLO PAES. D.LGS. 42/2004 - FASCIA LACUALE	ART. 2
	VINCOLO PAES. D.LGS. 42/2004 - AMBITI MONTANI PER LA PARTE ECCEDENTE I 1600 M.S.L.M.	ART. 2
	VINCOLO PAES. D.LGS. 42/2004 - GHIACCIAI	ART. 2
	VINCOLO PAES. D.LGS. 42/2004 - PARCHI E RISERVE REGIONALI	ART. 11
	VINCOLO PAES. D.LGS. 42/2004 - TERRITORI COPERTI DA FORESTE E BOSCHI / VINCOLO DESTINAZIONE FORESTALE	ART. 7
	VINCOLO ARCHEOLOGICO	ART. 3
	VINCOLO MONUMENTALE - D.LGS. 42/2004	ART. 4
	VINCOLO IDROGEOLOGICO FORESTALE	ART. 5
	VINCOLO SISMICO CLASSE 3 (COINCIDENTE CON IL CONFINE COMUNALE)	ART. 6
	VINCOLO PAESAGGISTICO E DI DESTINAZIONE AGRO-SILVOPASTORALE PER TERRENI AD USO CIVICO	ART. 8
	VINCOLO DI DESTINAZIONE AGRO-SILVOPASTRORALE PER ANTICO PATRIMONIO REGOLIERO	ART. 9
	AMBITO PER L'ISTITUZIONE DI PARCHI E RISERVE NATURALI REGIONALI	ART. 11
	AREE DI TUTELA PAESAGGISTICA DI INTERESSE REGIONALE E COMPETENZA PROVINCIALE	ART. 11
	RETE NATURA 2000	
	SITI DI IMPORTANZA COMUNITARIA	ART. 10
	ZONE DI PROTEZIONE SPECIALE	ART. 10
	PIANIFICAZIONE DI LIVELLO SUPERIORE	
	AMBITI PER L'ISTITUZIONE DI PARCHI E RISERVE NATURALI ED ARCHEOLOGICHE E A TUTELA PAESAGGISTICA	ART. 11
	AMBITI NATURALISTICI DI LIVELLO REGIONALE A. Gruppo del Sorapis, M. Antelao, La Marmarole, Val d'Arsei, Val d'Ontan B. Sal Tovanella, Valbona, Sasso di Bosconero C. Catena Cridola-Duranno (Val Talagona, Val Arfiole, Val Montina)	ART. 12
	PRINCIPALI ITINERARI DI VALORE STORICO E STORICO CULTURALE	ART. 13
	AMBITI A RISCHIO IDRAULICO E IDROGEOLOGICO IN RIFERIMENTO AL P.A.I. (CON CLASSE DI PERICOLOSITA')	ART. 15
	AREE DI ATTENZIONE IDRAULICA IN RIFERIMENTO AL P.A.I. - DISSESTI DELIMITATI	ART. 15
	AREE DI ATTENZIONE GEOLOGICA IN RIFERIMENTO AL P.A.I. - DISSESTI DELIMITATI	ART. 15
	AREE DI ATTENZIONE IN RIFERIMENTO AL P.A.I. - DISSESTI NON DELIMITATI	ART. 15
	CENTRI STORICI (ATLANTE)	ART. 14
	CENTRI STORICI (PRG VIGENTE)	ART. 14
	ALTRI ELEMENTI	
	IDROGRAFIA / FASCE DI RISPETTO	ART. 21
	CAVE / FASCE DI RISPETTO	ART. 22
	DEPURATORI / FASCE DI RISPETTO	ART. 23
	PUNTI DI PRELIEVO PER USO IDROPOTABILE / FASCE DI RISPETTO	ART. 24
	VIABILITA' / FASCE DI RISPETTO	ART. 25
	FERROVIA / FASCE DI RISPETTO	ART. 25
	AREE MILITARI	ART. 26
	ELETTRODOTTI / FASCE DI RISPETTO	ART. 27
	CIMITERI / FASCE DI RISPETTO	ART. 28
	IMPIANTI DI COMUNICAZIONE ELETTRONICA (TELEFONIA MOBILE)	ART. 30

Elaborato 5.1
Scala 1:10.000

Carta dei Vincoli
e della Pianificazione Territoriale

Coordinamento Territoriale Nord Est

Area Compartimentale Veneto
Via E. Millosevich, 49 - 30173 Venezia Mestre T [+39] 041 2911411 - F [+39] 041 5317321
Pec anas.veneto@postacert.stradeanas.it - www.stradeanas.it

Anas S.p.A. - Società con Socio Unico
Sede Legale
Via Monzambano, 10 - 00185 Roma T [+39] 06 44461 - F [+39] 06 4456224
Pec anas@postacert.stradeanas.it
Cap. Soc. Euro 2.269.892.000,00 Iscr. R.E.A. 1024951 P.IVA 02133681003 – C.F. 80208450587

S.S. n° 51 "di Alemagna"
Provincia di Belluno

Piano straordinario per l'accessibilità a Cortina 2021

Attraversamento dell'abitato di Tai di Cadore

PROGETTO DEFINITIVO

PROGETTAZIONE ANAS S.p.A.
Coordinamento Territoriale Nord Est - Area Compartimentale Veneto

IL PROGETTISTA: *Ing. Pietro Leonardo CARLUCCI*

IL GEOLOGO: *Geol. Emanuela AMICI*

IL GRUPPO DI PROGETTAZIONE: *Dott Marco FORMENTELLO*, *Arch. Lisa ZANNONER*

ASSISTENZA ALLA PROGETTAZIONE:
Sigeco Engineering — Mandataria-capogruppo
Mandanti: No.Do. e Servizi s.r.l. Società di Ingegneria; Idro.Strade S.r.l.; Barci Engineering; SANDRO D'AGOSTINI INGEGNERE

visto: IL RESPONSABILE DEL PROCEDIMENTO *Ing. Gabriella MANCINELLI*

PROTOCOLLO:
DATA: GIUGNO 2019

N. ELABORATO:

ELABORATI GENERALI
Planimetria con inseriti gli strumenti urbanistici

CODICE PROGETTO				NOME FILE	REVISIONE	SCALA:
PROGETTO	LIV. PROG.	N. PROG.		2_T00_EG00_GEN_CT01_D		
MSVE14	D	1709	CODICE ELAB.	T00EG00GENCT01	D	1:10000 1:5000

REV.	DESCRIZIONE	DATA	REDATTO	VERIFICATO	APPROVATO
D	QUARTA EMISSIONE (MODIFICA TRACCIATO)	Giugno 2019			
C	TERZA EMISSIONE	Gennaio 2019			
B	SECONDA EMISSIONE	Settembre 2017			
A	PRIMA EMISSIONE	Luglio 2017			