




VISTA - POSIZIONE DEL LOCALE TECNOLOGICO
ALL'IMBOCCO OVEST DELLA GALLERIA

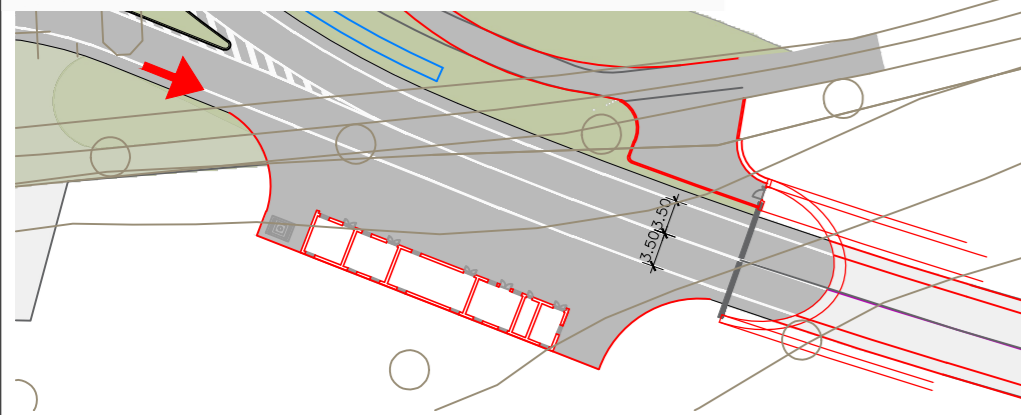


PLANIMETRIA DI INQUADRAMENTO | SCALA 1:5000

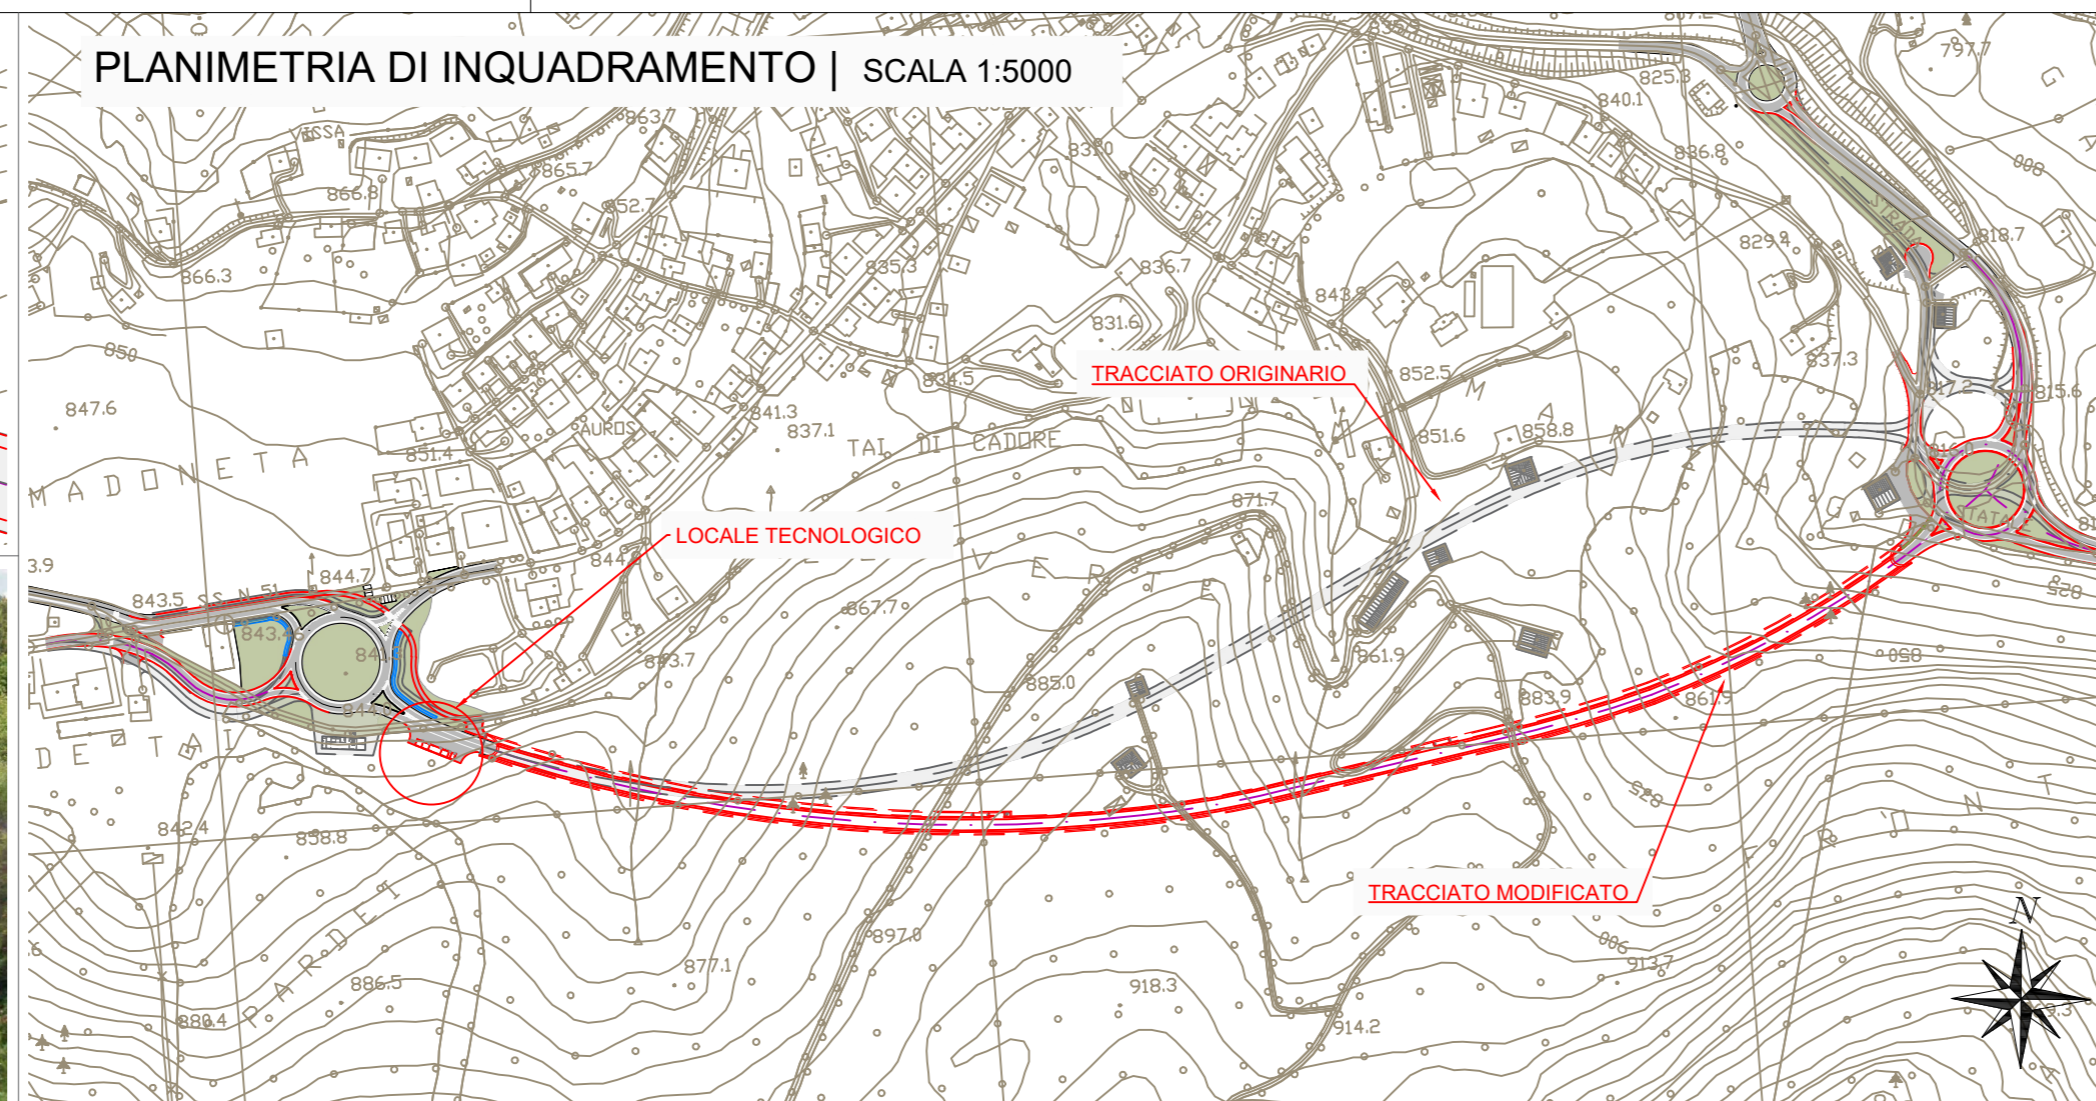

LOCALE TECNOLOGICO | SCALA 1:100

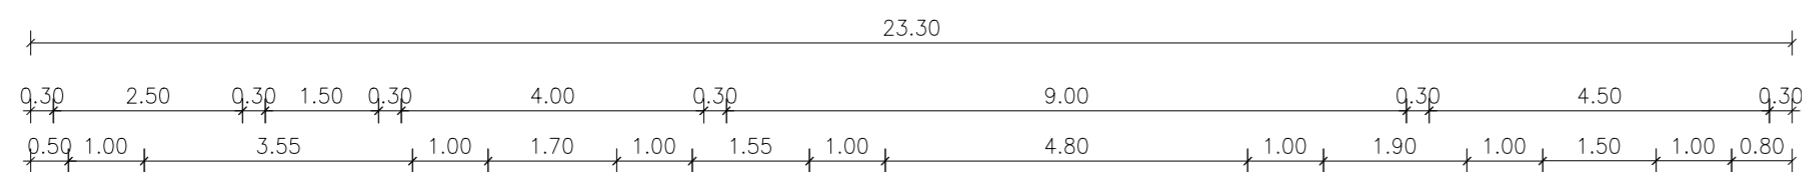

rivestimento dei muri
esterni del locale tecnico
in pietra faccia a vista

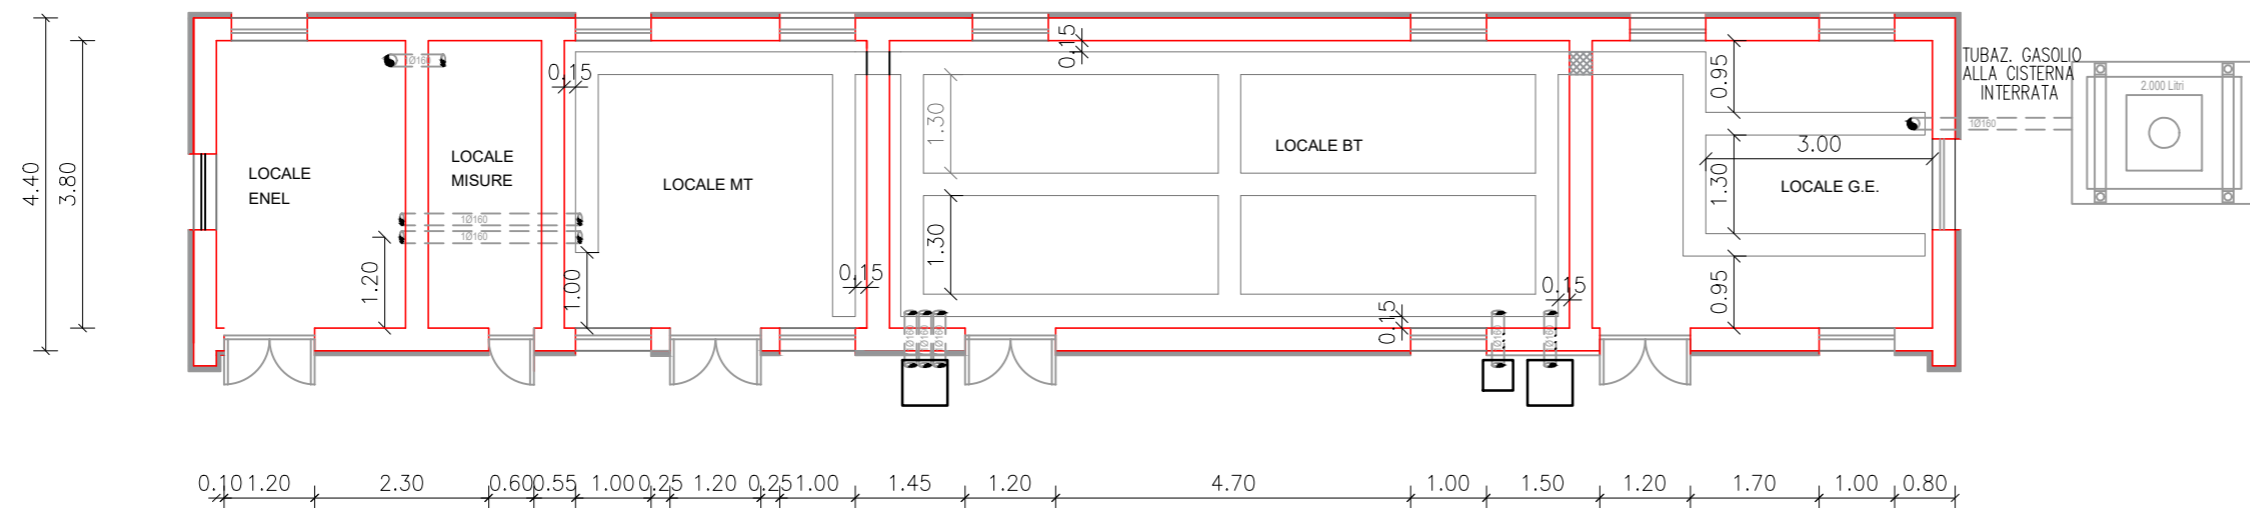

Coordinamento Territoriale Nord Est
Area Compartmentale Veneto
Via E. Millosevich, 49 - 30173 Venezia Mestre T [+39] 041 2911411 - F [+39] 041 5317321
Pec anas.veneto@postacert.stradeanas.it - www.stradeanas.it
Anas S.p.A. - Società con Socio Unico
Sede Legale
Via Monzambano, 10 - 00185 Roma T [+39] 06 44461 - F [+39] 06 4456224
Pec anas@postacert.stradeanas.it
Cap. Soc. Euro 2.269.892.000,00 Iscr. R.E.A. 1024951 P.IVA 02133681003 - C.F. 80208450587



S.S. n° 51 "di Alemagna"
Provincia di Belluno

Piano straordinario per l'accessibilità
a Cortina 2021

Attraversamento dell'abitato di Tai di Cadore

PROGETTO DEFINITIVO

PROGETTAZIONE ANAS S.p.A.
Coordinamento Territoriale Nord Est - Area Compartmentale Veneto

IL PROGETTISTA: <i>Ing. Pietro Leonardo CARLUCCI</i>	IL GEOLOGO: <i>Geol. Emanuela AMICI</i>	IL GRUPPO DI PROGETTAZIONE: <i>Dott. Marco FORMENTELLO</i> <i>Arch. Lisa ZANNONER</i>
ASSISTENZA ALLA PROGETTAZIONE: 		visto: IL RESPONSABILE DEL PROCEDIMENTO <i>Ing. Gabriella MANGINELLI</i>
Mandatario-capogruppo Mandanti		PROTOCOLLO: DATA: GIUGNO 2019

N. ELABORATO:	LOCALE TECNOLOGICO DISPOSIZIONE PLANIMETRICA		
---------------	---	--	--

CODICE PROGETTO		NOME FILE	REVISIONE	SCALA:
PROGETTO	LIV. PROG.	N. PROG.		
MSVE14	D	1709	D	1:100
CODICE ELAB.				
T00IM00IMP PP01				
D	QUARTA EMISSIONE (MODIFICA TRACCIATO)	Giugno 2019		
C	TERZA EMISSIONE	Gennaio 2019		
B	SECONDA EMISSIONE	Settembre 2017		
A	PRIMA EMISSIONE	Luglio 2017		
REV.	DESCRIZIONE	DATA	REDATTO	VERIFICATO
				APPROVATO