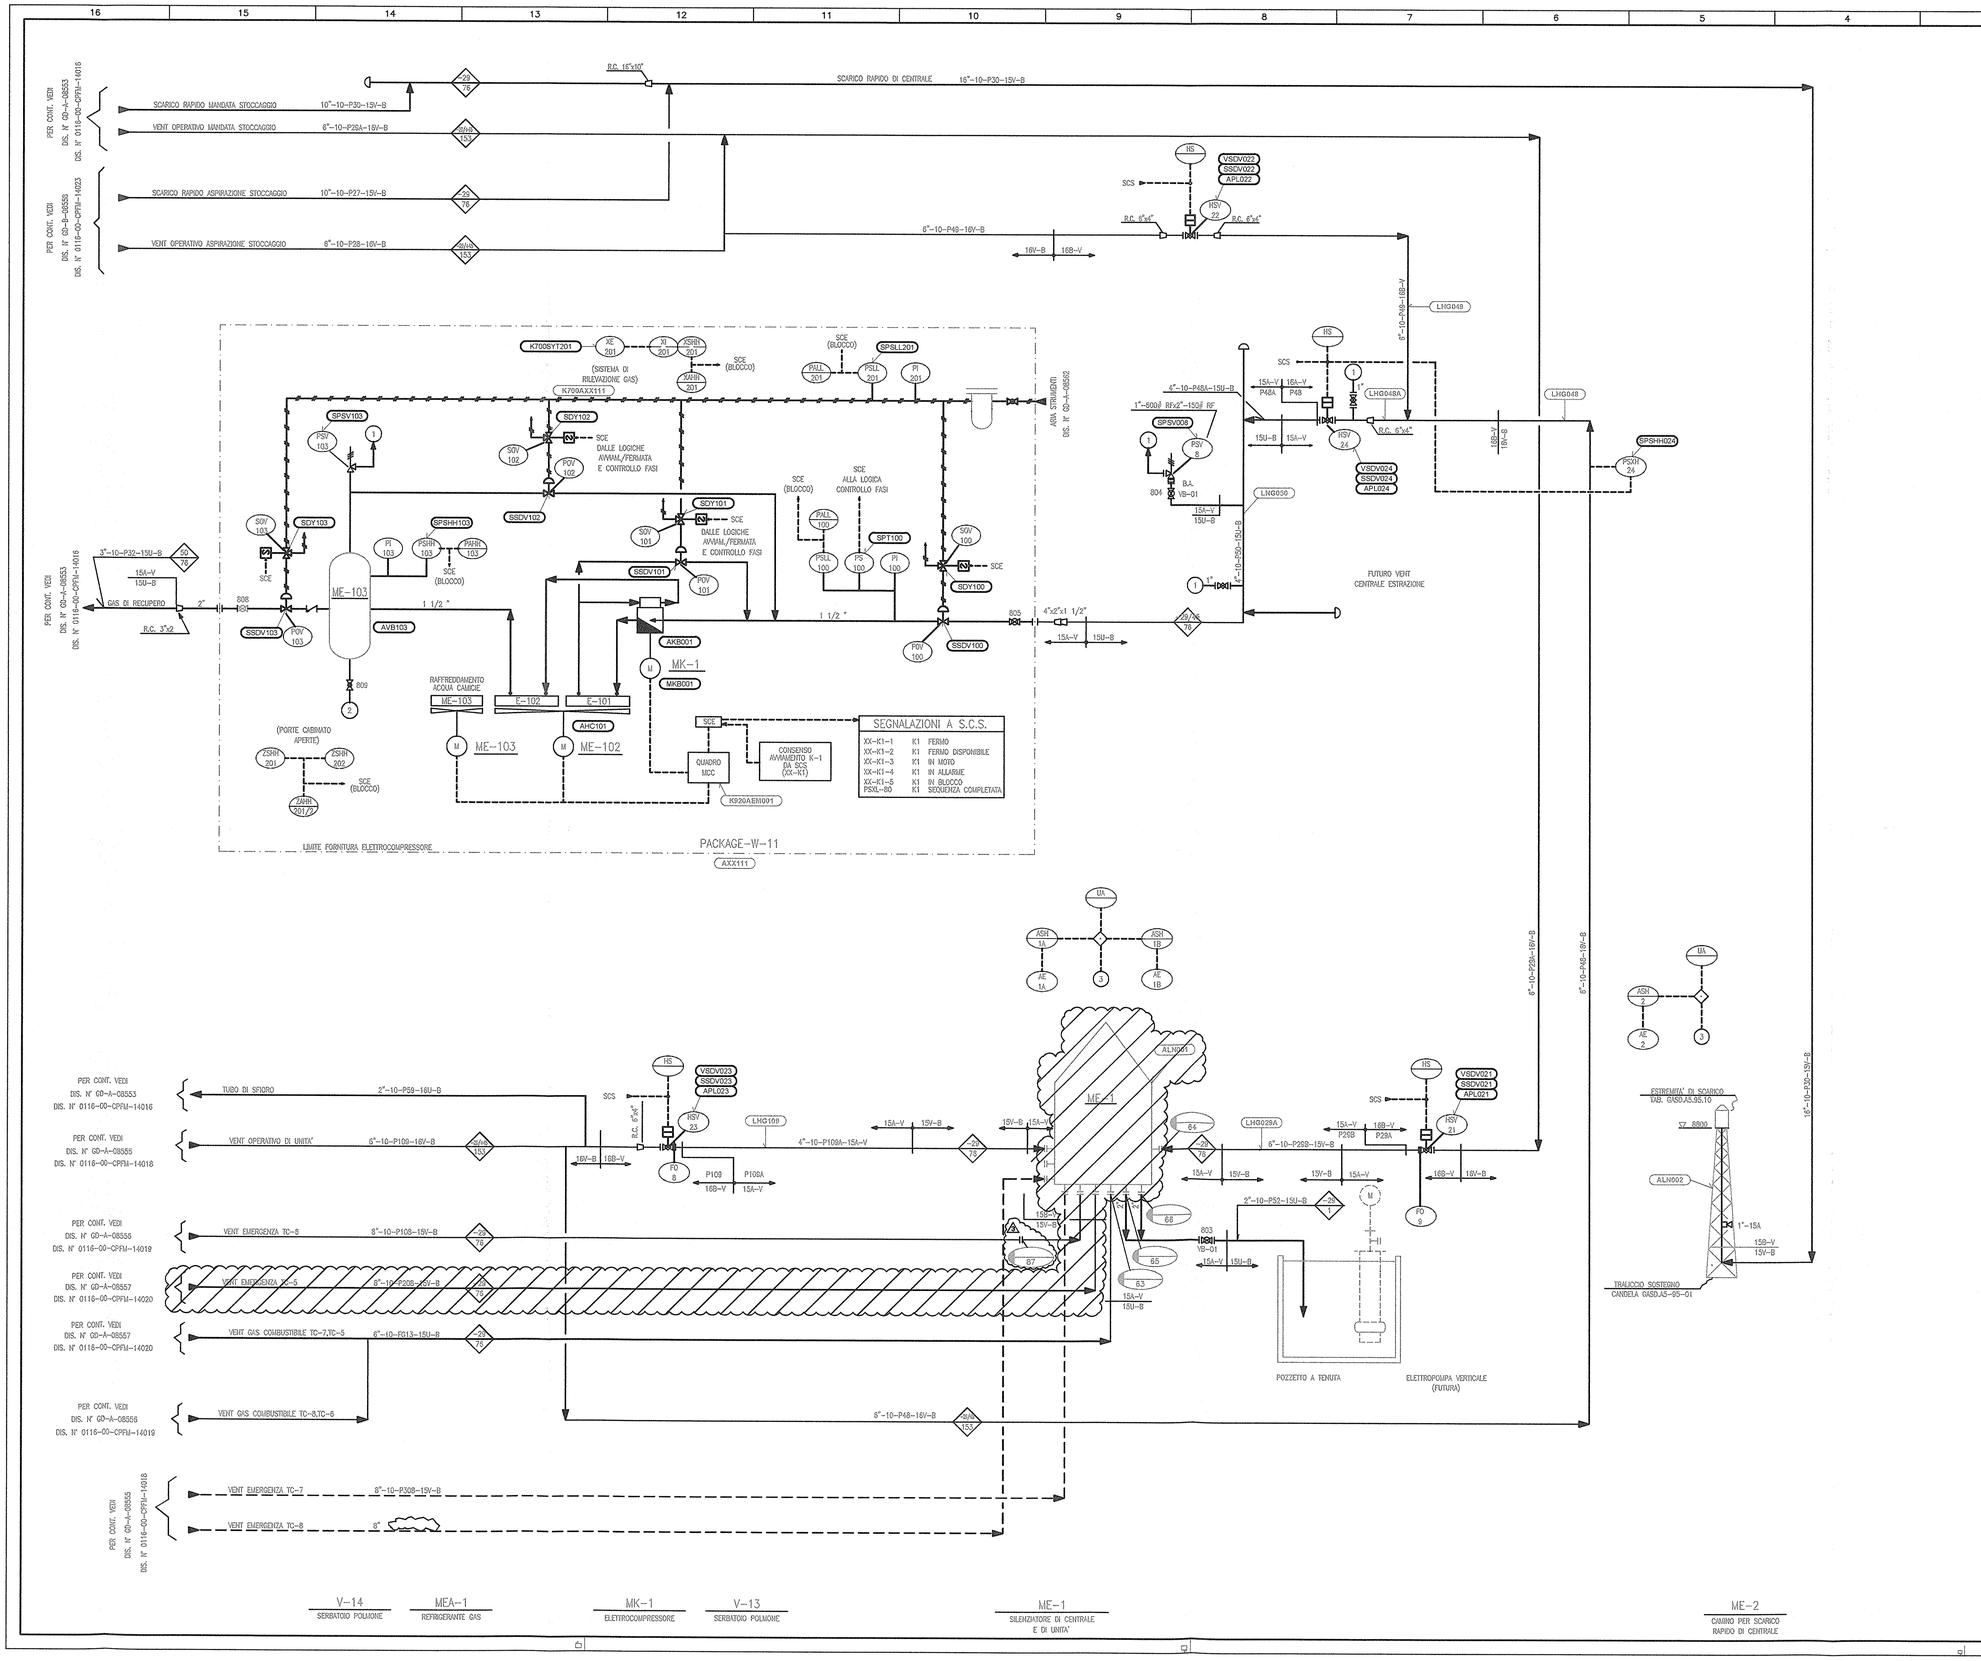

DISEGNI DI RIFERIMENTO

SISTEMA DI SCARICO GAS	STOGIT: 0116.00.CPFM.14024
	SNAM: GD-A-08559

SCHEMA DI MARCIA VALIDO SOLO PER SMANTELLAMENTO

LEGENDA

1. ALL'ATMOSFERA
2. DRENAGGIO
3. SISTEMA SPEGNIMENTO FIAMMA

TEMPERATURA MIN/MAX DI ESERCIZIO (°C)
PRESSIONE DI PROGETTO (bar)

LIMITE FORNITURA PACKAGE

LINEA FUTURA

SMANTELLAMENTO

NOTA

SCE= SISTEMA DI CONTROLLO ELETTROCOMPRESSORE

APPARECCHIATURE

W-11
ME-1
ME-2

Rev.	Data	Descrizione	Preparato	Verificato	Approvato	Autorizzato
3	04/04/19	REMISSIONE PER INGEGNERIA DI DETTAGLIO (IDD)	L.Pelli	M.Bruno	G.Lagabarre	F.Paliotta
2	15/10/18	EMISSIONE PER INGEGNERIA DI DETTAGLIO (IDD)	M.Bruno	S.Langabarre	V.Lovaglio	F.Paliotta
1	27/06/18	EMISSIONE PER INGEGNERIA DI BASE (IBD)	M.Bruno	S.Langabarre	V.Lovaglio	F.Paliotta
0	27/04/18	EMISSIONE PER COMMENTI (IFR)	M.Bruno	S.Langabarre	V.Lovaglio	F.Paliotta

STOGIT S.p.A.
Ingegneria di Dettaglio, Direzione Lavori e Supervisione inerenti l'Adeguamento del Campo di Stoccaggio Gas di Sergnano (CR)

P&ID DI SMANTELLAMENTO
SISTEMA DI SCARICO GAS

Commessa Cliente	Codice Documento STOGIT	Progetto APS	Codice Documento APS	Foglio	Rev.
7300003949	0116-00-BPFM-12653	P1555	000-PID-0021-008D	01 di 01	3

DOC. CLASS: – SCALA: N/A FORMATO: A1

APS N. Documento: 000-PID-0021-008D FILE NAME: P1555-000-PID-0021-008D_3.dwg

This document and the information therein are exclusive property of APS SpA – Via Mosca, 32 – 00142 Rome – ITALY. All right reserved.