

CANALE



Immagine 1




Immagine 2



Immagine 3



Immagine 4

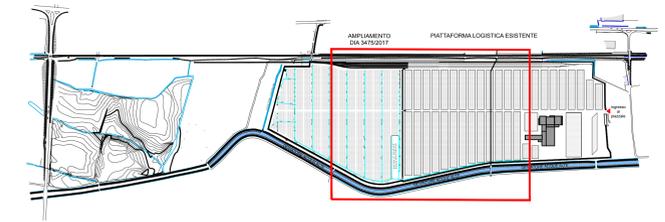

Planimetria di inquadramento - scala 1:5000

BACINO DI INFILTRAZIONE



Immagine 5




Immagine 6




Immagine 7



Immagine 8

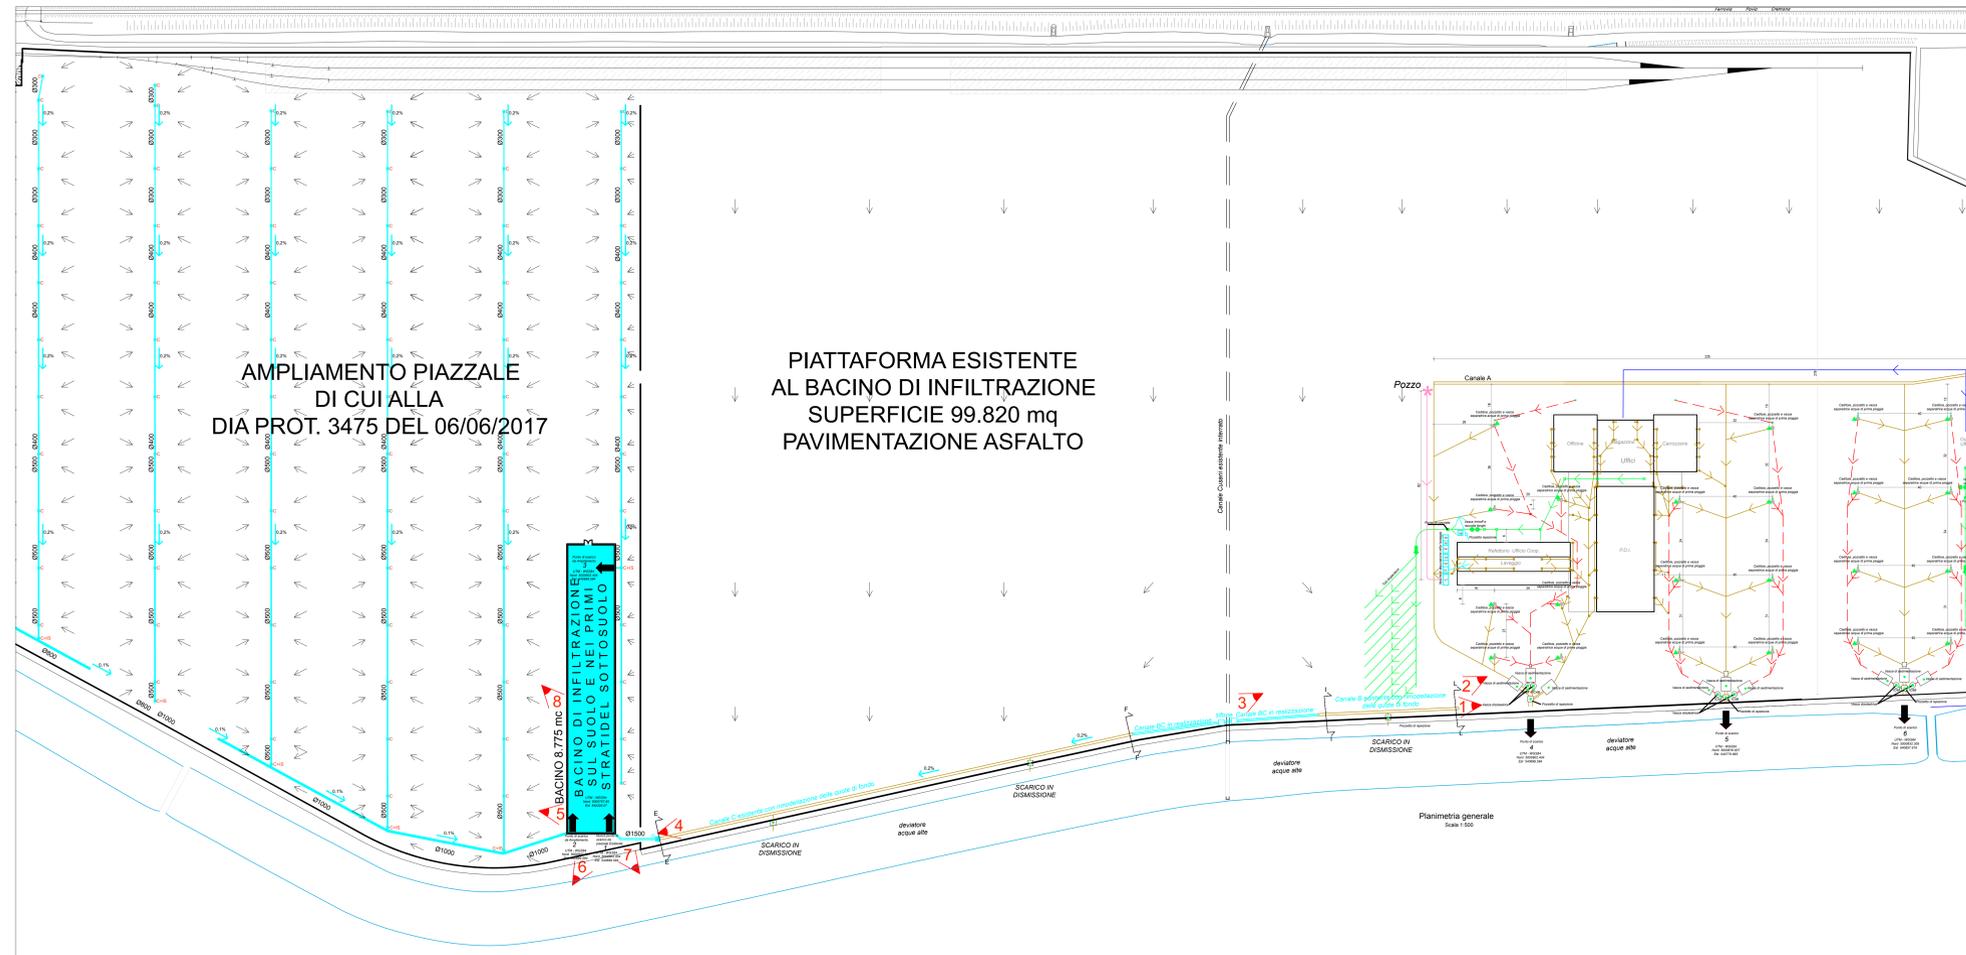

Planimetria verifica di ottemperanza post operam - scala 1:1.000

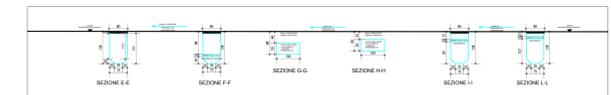

Sezioni canale - 1:100

LEGENDA

	Punto di scarico
	Canale di raccolta acque meteoriche non soggette a trattamento esistente con rimodellazione del fondo pendenza 0,20%
	Canale di raccolta acque meteoriche non soggette a trattamento di nuova realizzazione pendenza 0,20%

Dott. Ing. Roberto Carboni	1 190717	VERIFICA DI OTTEMPERANZA POST OPERAM	CIBOLDI	CARBONI	
	0 180914	VERIFICA DI OTTEMPERANZA	CARBONI	CARBONI	
TITOLO CONDIZIONE 5 POST OPERAM MISURE DI MITIGAZIONE PIATTAFORMA ESISTENTE. RILIEVO FOTOGRAFICO		CANTIERA 17046	SCALA 1:1.000 - 1:100		
		N. INFORMATICO A12	P.L. A0	P.L.-SZ	