
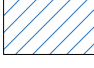





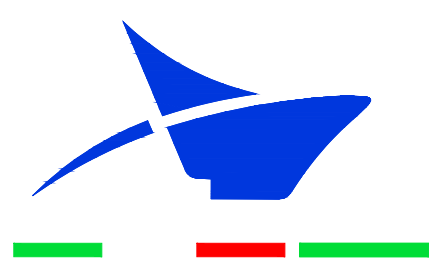
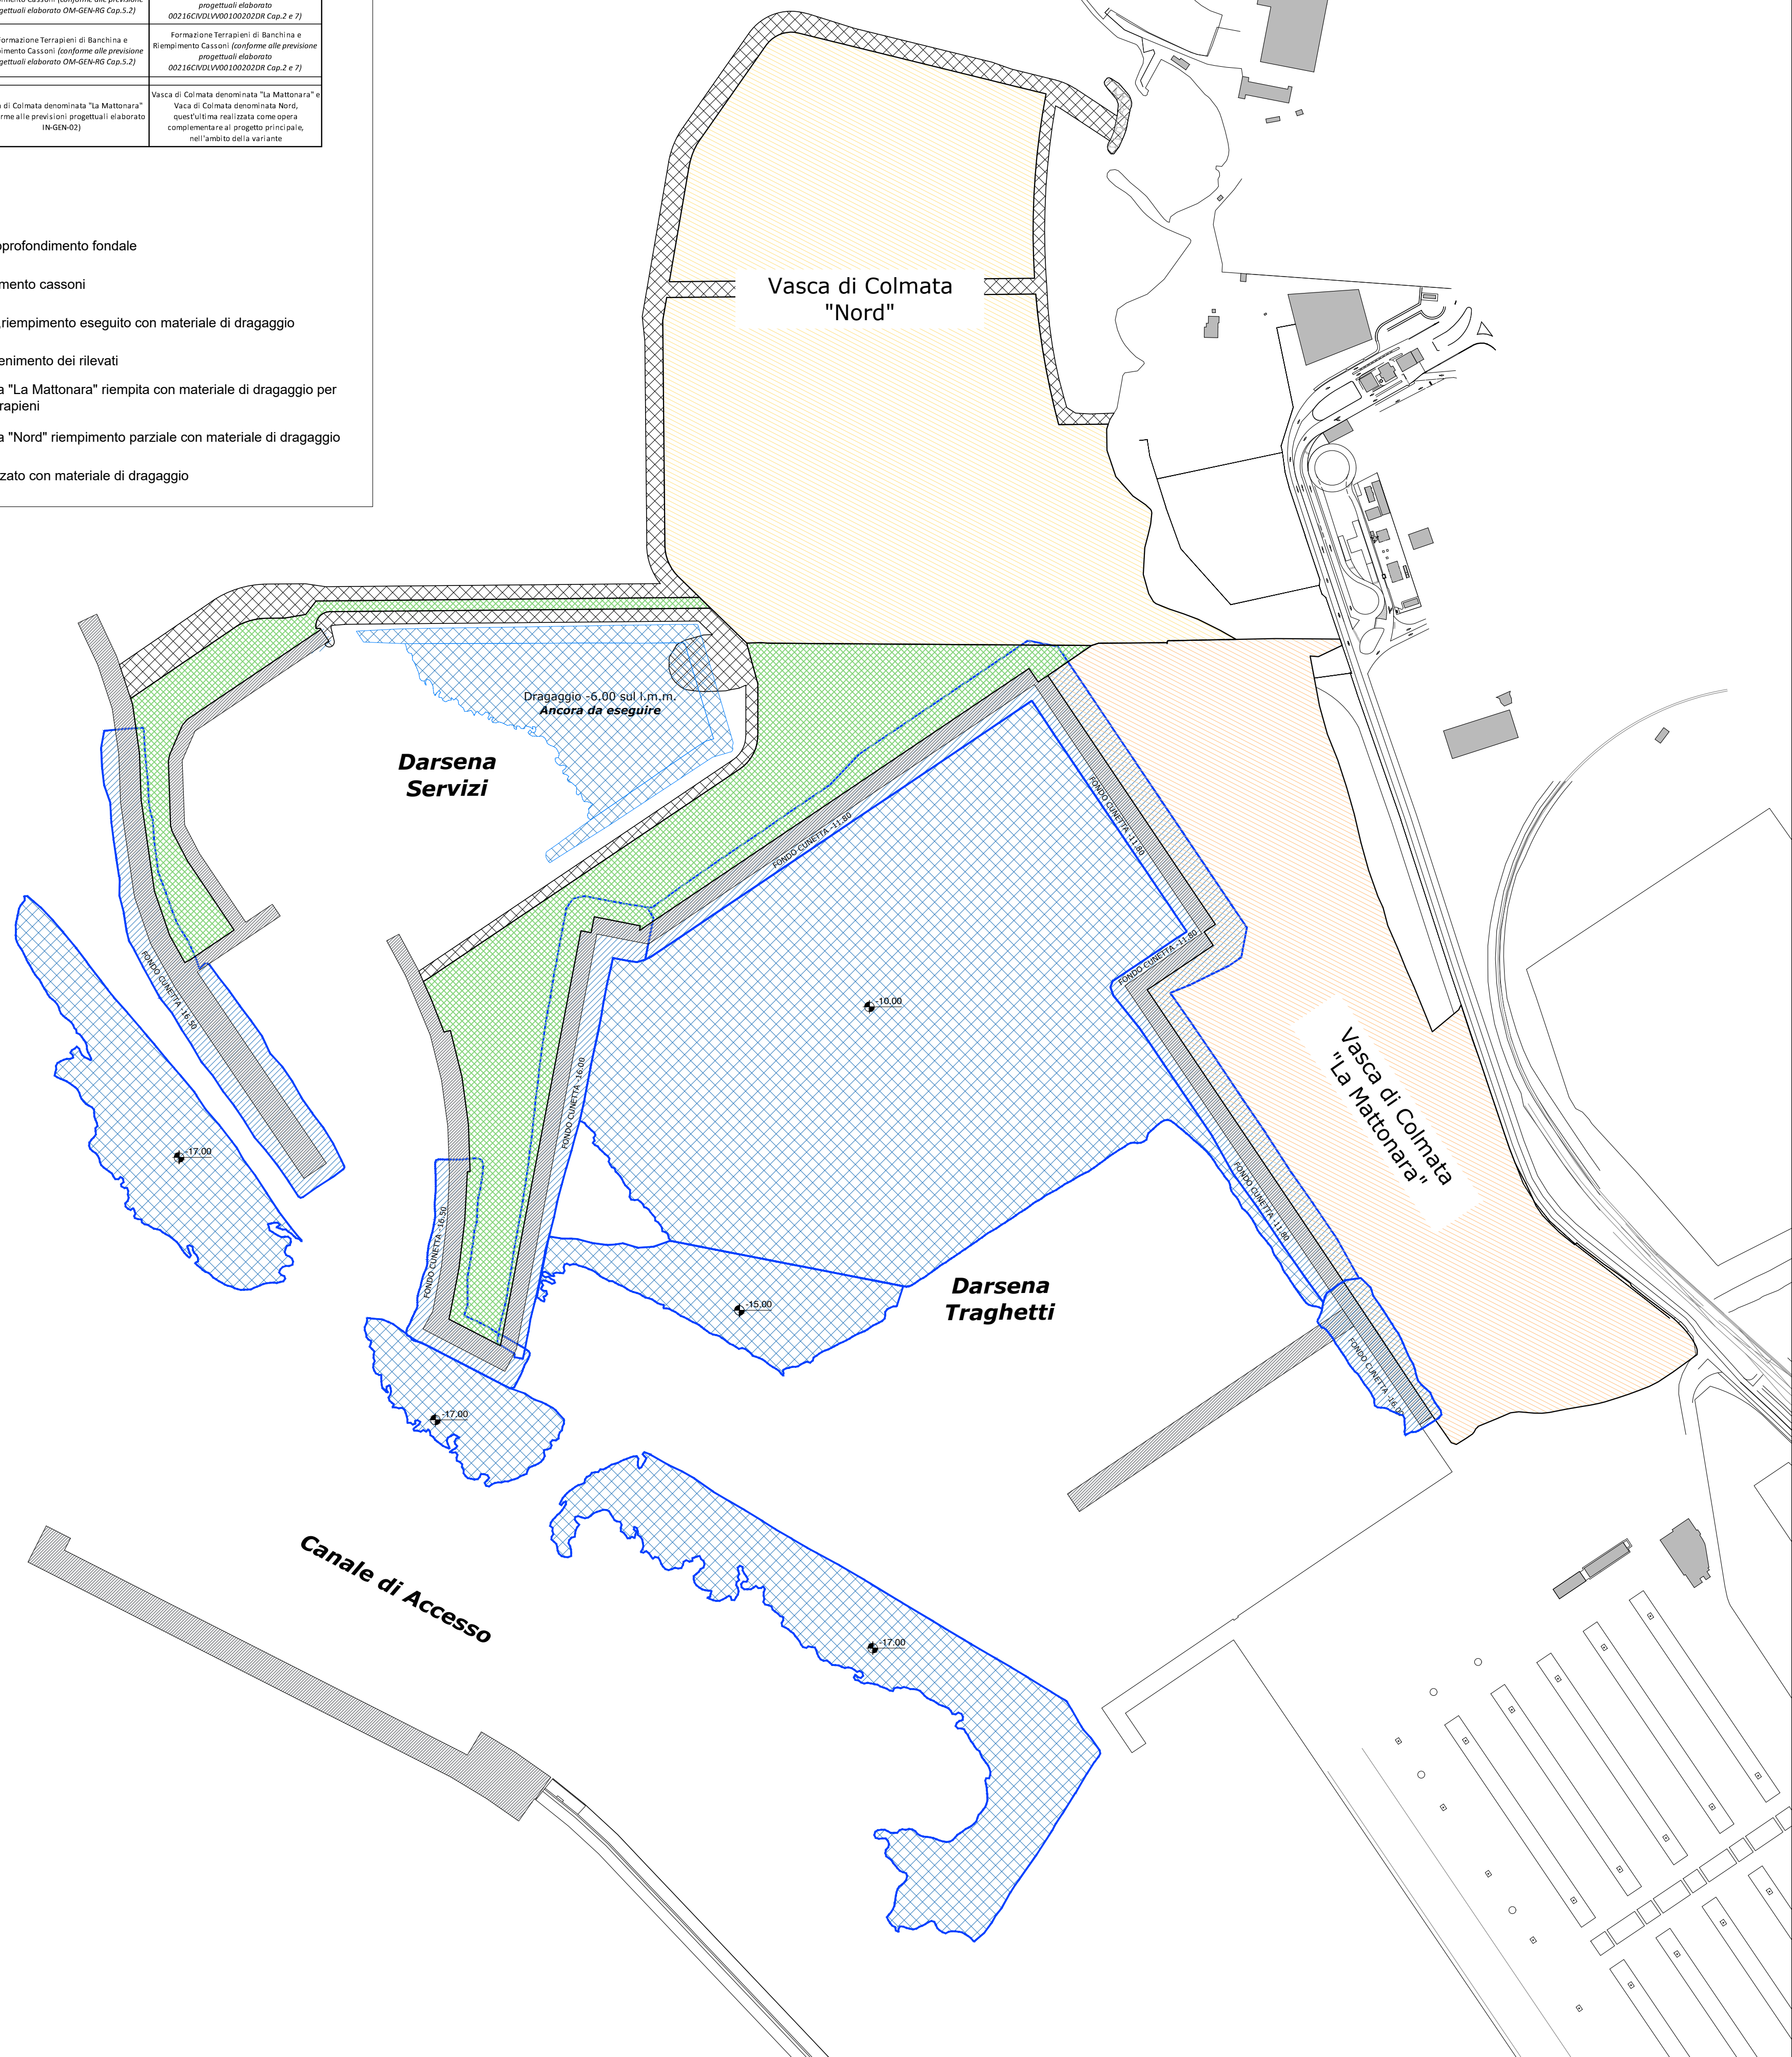


	PROGETTO ESECUTIVO	PDV1 l'istituto	
Quote di Escavo	Darsena Traghetti	da -10 a -15 m slm	da -10 a -15 m slm
	Darsena Servizi	-6 m slm	ancora da eseguire
	Canale d'accesso	-17 m slm	-17 m slm
Destinazione Finale Materiali Dragati			
Darsena Traghetti	Formazione Terrapieni di Banchina e Riempimento Cassoni (conforme alle previsioni progettuali elaborato DM-GEN-RG Cap.5.2)	Formazione Terrapieni di Banchina e Riempimento Cassoni (conforme alle previsioni progettuali elaborato 00216CV01V001002020R Cap.2 e 7)	
	Formazione Terrapieni di Banchina e Riempimento Cassoni (conforme alle previsioni progettuali elaborato DM-GEN-RG Cap.5.2)	Formazione Terrapieni di Banchina e Riempimento Cassoni (conforme alle previsioni progettuali elaborato 00216CV01V001002020R Cap.2 e 7)	
	Formazione Terrapieni di Banchina e Riempimento Cassoni (conforme alle previsioni progettuali elaborato DM-GEN-RG Cap.5.2)	Formazione Terrapieni di Banchina e Riempimento Cassoni (conforme alle previsioni progettuali elaborato 00216CV01V001002020R Cap.2 e 7)	
Ubicazione Vasche di Colmata			
	Vasca di Colmata denominata "La Mattonara" (conforme alle previsioni progettuali elaborato IN-GEN-02)	Vasca di Colmata denominata "La Mattonara" e Vasca di Colmata denominata Nord, quest'ultima realizzata come opera complementare al progetto principale, nell'ambito della variante	

LEGENDA

-  Dragaggio per approfondimento fondale
-  Escavo per basamento cassoni
-  Sagome cassoni, riempimento eseguito con materiale di dragaggio
-  Scogliere di contenimento dei rilevati
-  Vasca di Colmata "La Mattonara" riempita con materiale di dragaggio per formazione di terrapieni
-  Vasca di Colmata "Nord" riempimento parziale con materiale di dragaggio
-  Terrapieno realizzato con materiale di dragaggio



AUTORITA' di SISTEMA PORTUALE
del MAR TIRRENO CENTRO SETTENTRIONALE
Via Molo Vespucci - 00053 Civitavecchia (RM)

OPERE STRATEGICHE PER IL PORTO DI CIVITAVECCHIA 1° LOTTO FUNZIONALE PROLUNGAMENTO ANTEMURALE C. COLOMBO, DARSENSA SERVIZI E TRAGHETTI

Verifica di Attuazione- II Fase
ai sensi dell'art. 185 commi 6 e 7 del D.Lgs. 163/06
delle prescrizioni contenute del parere positivo del Ministero dell'Ambiente
e della Tutela del Territorio e del Mare
(Prot. DSA-2006-0021173 del 08/08/2006)

ALLEGATO 5.03
Riscontro Prescrizione 2.0
di cui alle Delibere CIPE 140/ 2007 e 2/ 2008
- Indicazioni sull'utilizzo del materiale d'escavo ed ubicazione vasche di colmata -