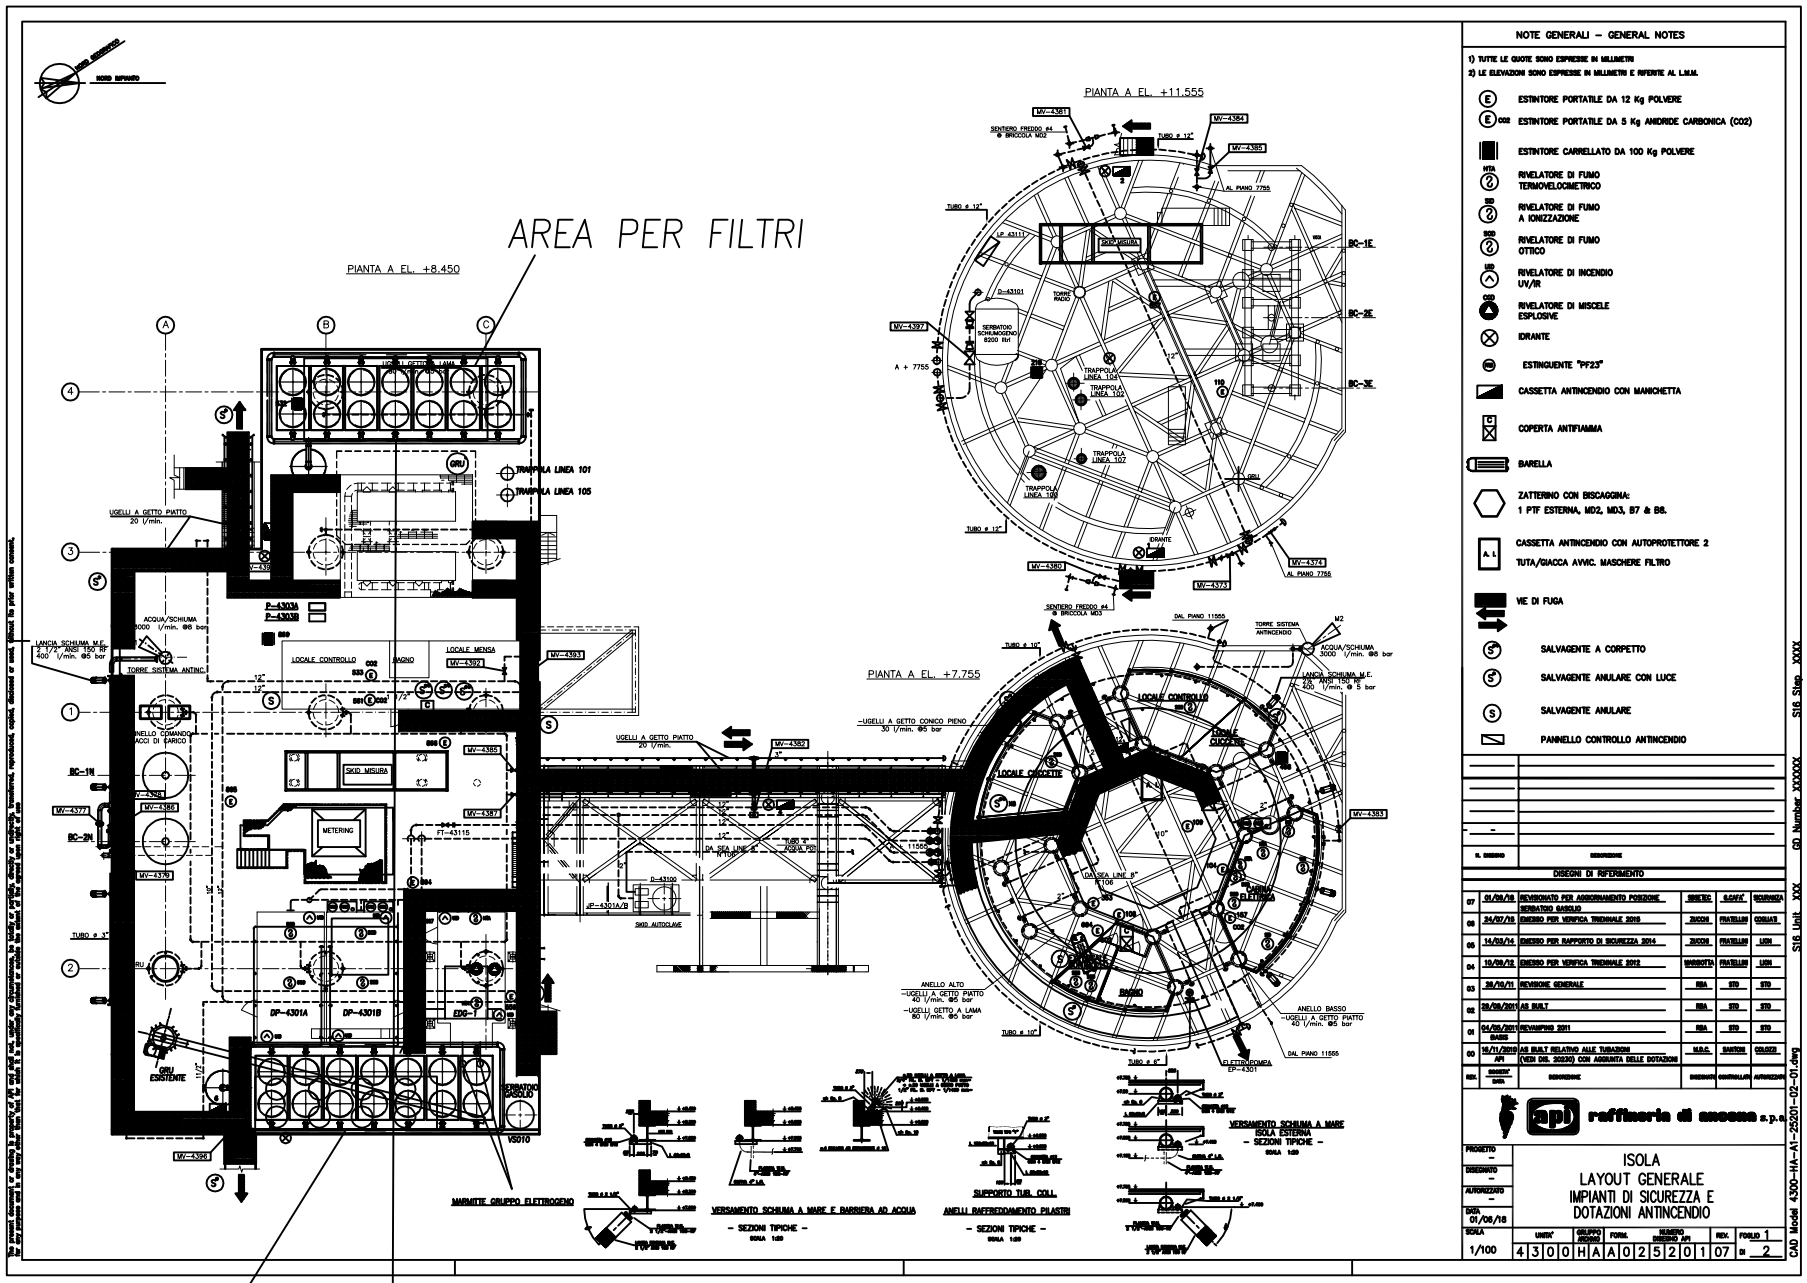
AREA PER FILTRI
PIANTA A EL. +8.450
PIANTA A EL. +11.555
PIANTA A EL. +7.755
NOTE GENERALI – GENERAL NOTES
1) TUTTE LE QUOTE SONO ESPRESSE IN MILLIMETRI
2) LE ELEVAZIONI SONO ESPRESSE IN MILLIMETRI E RIFERITE AL L.M.M.
ESTINTORE PORTATILE DA 12 Kg POLVERE
ESTINTORE PORTATILE DA 5 Kg ANIDRIDE CARBONICA (CO2)
ESTINTORE CARRELLATO DA 100 Kg POLVERE
RIVELATORE DI FUMO TERMOVELOCIMETRICO
RIVELATORE DI FUMO A IONIZZAZIONE
RIVELATORE DI FUMO OTTICO
RIVELATORE DI INCENDIO UV/IR
RIVELATORE DI MISCELE ESPLOSIVE
IDRANTE
ESTINGUENTE "PF23"
CASSETTA ANTINCENDIO CON MANICHETTA
COPERTA ANTIFIAMMA
BARELLA
ZATTERINO CON BISCAGGINA:
1 PTF ESTERNA, MD2, MD3, B7 & B8.
CASSETTA ANTINCENDIO CON AUTOPROTETTORE 2
TUTA/GIACCA AVVIC. MASCHERE FILTRO
VIE DI FUGA
SALVAGENTE A CORPETTO
SALVAGENTE ANULARE CON LUCE
SALVAGENTE ANULARE
PANNELLO CONTROLLO ANTINCENDIO
DISEGNI DI RIFERIMENTO
01/06/18 REVISIONATO PER AGGIORNAMENTO POSIZIONE SERBATOIO GASOLIO
24/07/15 ENERGO PER VERIFICA TRIENNALE 2015
14/03/14 ENERGO PER RAPPORTO DI SICUREZZA 2014
10/09/12 ENERGO PER VERIFICA TRIENNALE 2012
28/10/11 REVISIONE GENERALE
29/09/2011 AS BUILT
04/09/2011 REVAMPING 2011 BASE
16/11/2010 AS BUILT RELATIVO ALLE TUBAZIONI (VEDI DEL 20230) CON AGGIUNTA DELLE DOTAZIONI API
VERSAMENTO SCHIUMA A MARE E BARRIERA AD ACQUA – SEZIONI TIPICHE –
SUPPORTO TUB. COLL. ANELLI RAFFREDDAMENTO PILASTRI – SEZIONI TIPICHE –
VERSAMENTO SCHIUMA A MARE ISOLA ESTERNA – SEZIONI TIPICHE –
ISOLA
LAYOUT GENERALE
IMPIANTI DI SICUREZZA E DOTAZIONI ANTINCENDIO
PROGETTO –
DISEGNATO –
AUTORIZZATO –
DATA 01/06/18
SCALA 1/100
4300HAA025201 07
FOGLIO 1 DI 2
CAD Model 4300-HA-A1-25201-02-01.dwg
SIS Unit XXX
(D) Number XXXXXX
SIS Step XXXX
AREA PER FILTRI