



FOTO 1

FOTO 2

FOTO 3

FOTO 4

FOTO 5

FOTO 6



FOTO 7

FOTO 8

FOTO 9

FOTO 10

FOTO 11

FOTO 12



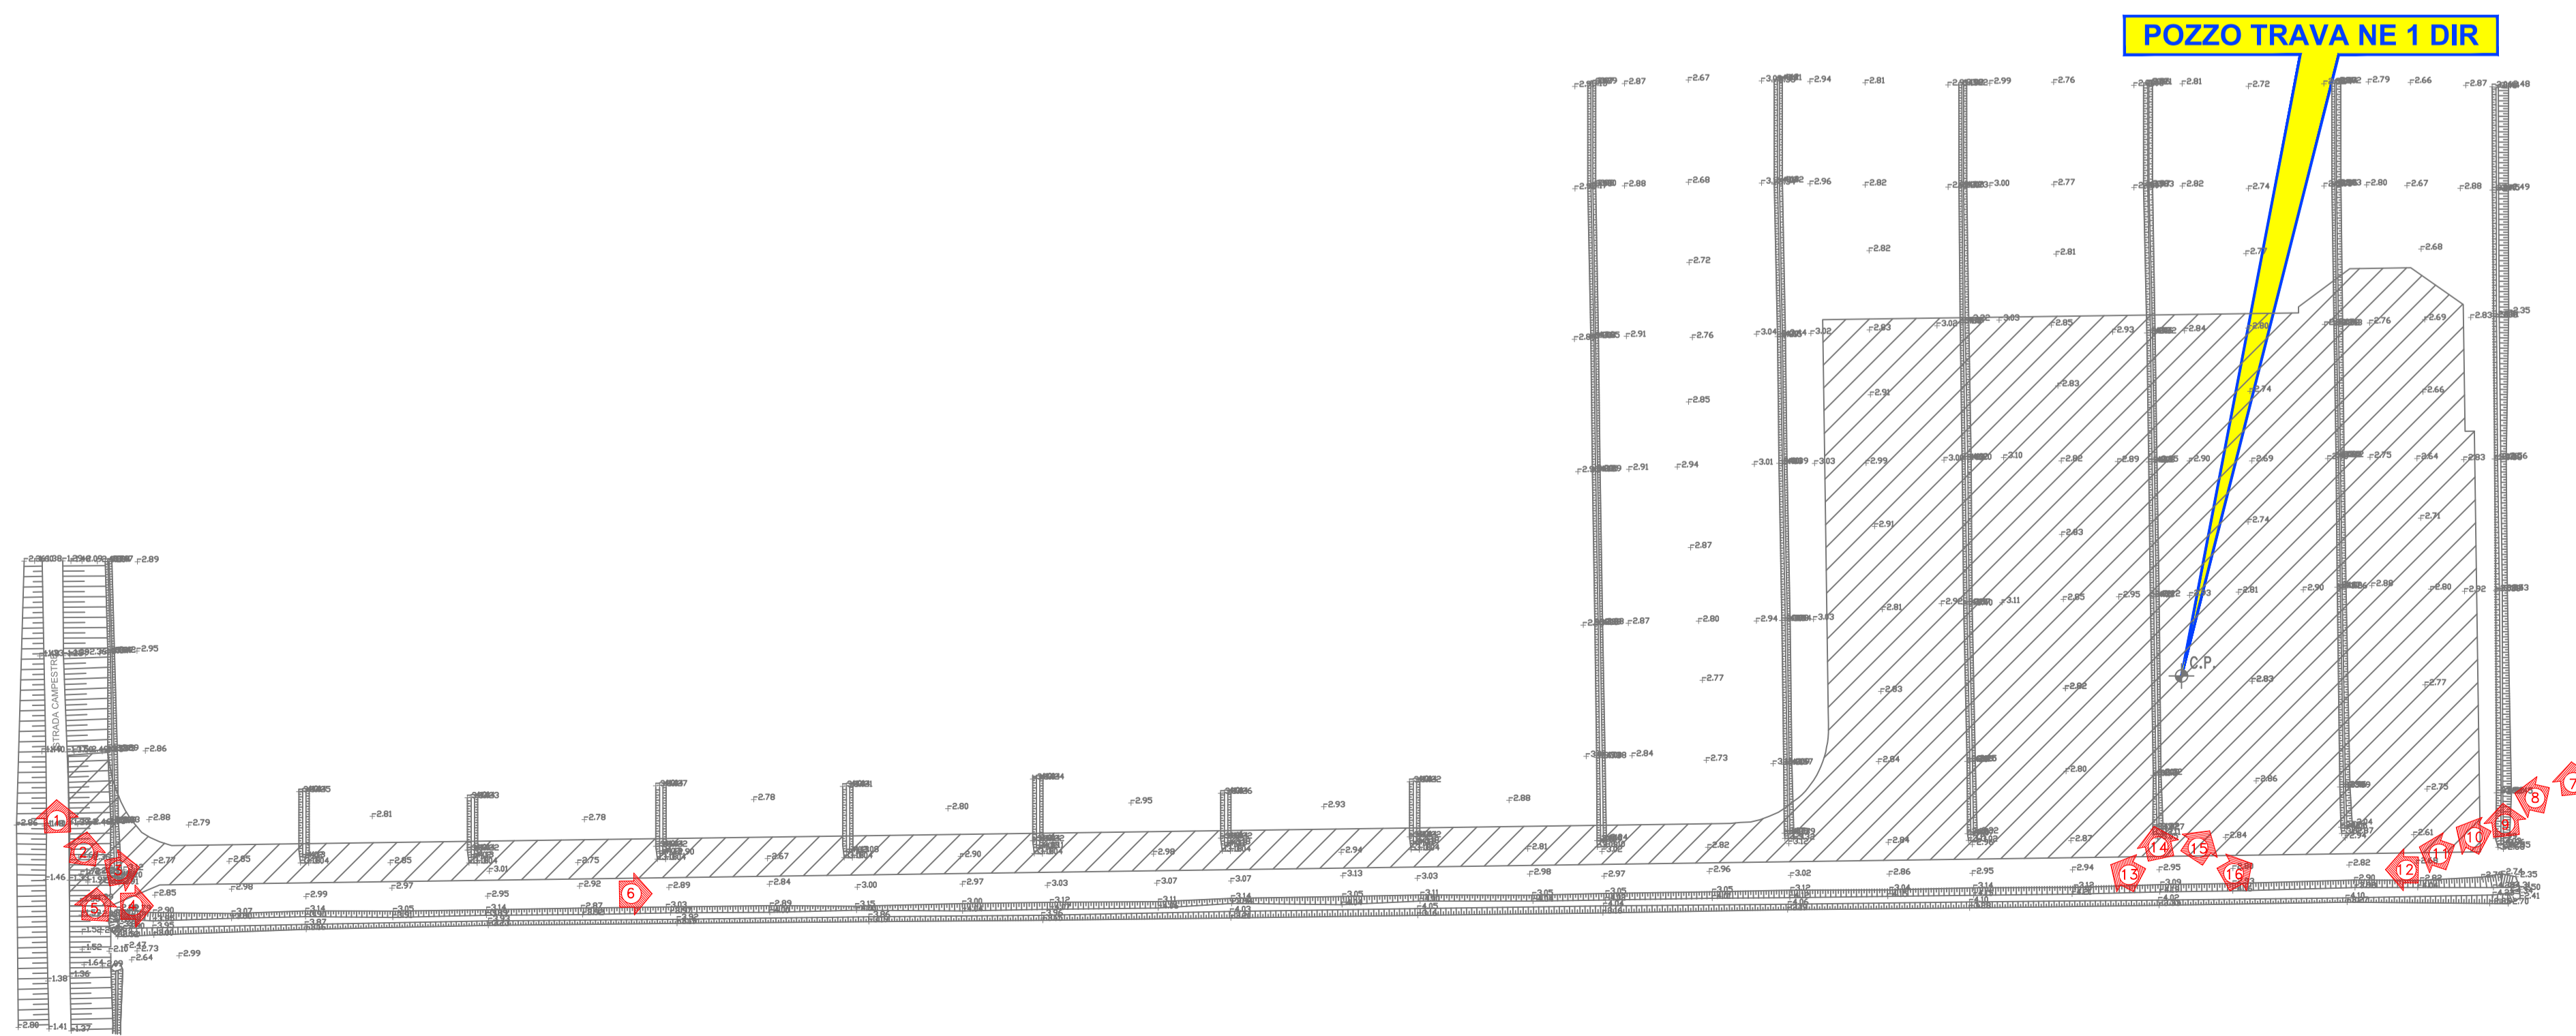


FOTO 13

FOTO 14

FOTO 15

FOTO 16

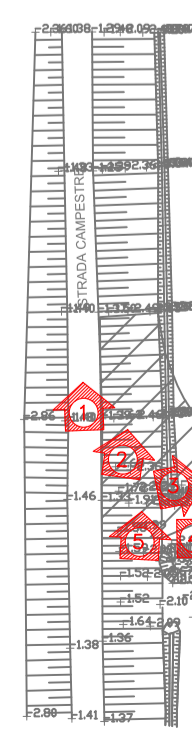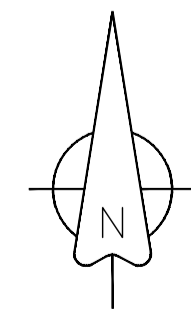

*Andrea B...*



00	28/02/2019	EMISSIONE		F.B.		D.V.
REV.	DATE	DESCRIPTION - DESCRIZIONE		DRAFT.	CHECK.	APPROV.
				DESIGN.	CONTR.	APPROV.
<b>AleAnna Resources</b>			LOCATION / LOCALITA' Ostellato (FE)			
Permesso di ricerca "CORTE DEI SIGNORI" Concessione "VALLE DEL MEZZANO" POSTAZIONE SONDA "TRAVA NE 1 Dir"			SCALE 1:500			
TITOLO ELABORATO: REPORT FOTOGRAFICO STATO DI FATTO AL 22 / 02 / 2019			REVISIONE 00			
JOB / COMMESSA IMPIANTO "DRILLMEC HH-200MM"			DWG. N. / DIS. N. 05-B_RIL_FOTO.dwg			
			Sh. Fg. / ed. di <b>05-B</b> 1 / 1			
Il presente disegno e' aziendale. La societ� tutela i propri diritti a termine di legge./This dwg. is company property. Company lawfulli all rights.						