




REGIONE SICILIA
 Dipartimento Regionale della Protezione Civile
 Servizio specialistico per l'esecuzione del rilievo topobattimetrico integrativo all'interno e nelle aree limitrofe del porto Rifugio di Gela e rilievo topografico 3D delle aree emerse, con ausilio del drone.
 CUP G37E17000000002 - CIG 715283522C

RILIEVO MORFOBATTIMETRICO

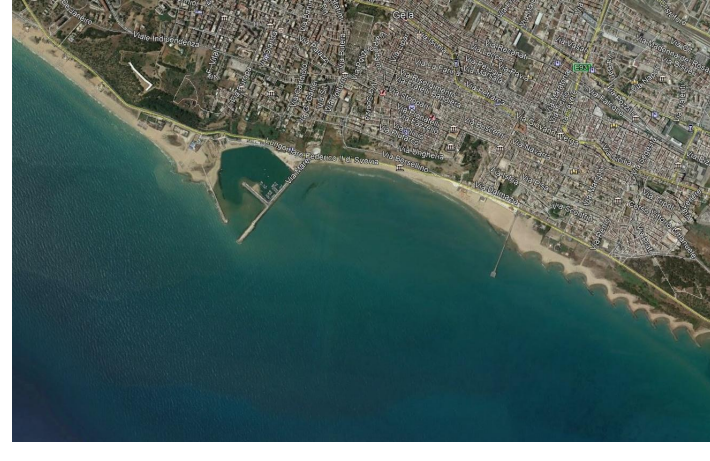

PARAMETRI GEODETICI E CARTOGRAFICI

DATUM: WGS84
 PROIEZIONE: U.T.M.
 ZONA: UTM 32N
 FALSO EST: 500000
 FALSO NORD: 0
 MERIDIANO: 15° E
 FATTORE DI SCALA: 0,9996

ATLANTIS
 atlantispalermo.com

REV.	DATA	DESCRIZIONE	DISEGNATO	CONTRIBUITO	APPROVATO
	12/06/2019	Planimetria con ortofoto e rilievo battimetrico	G. GUERRELLI	G. CURZANO	G. CURZANO

SCALA 1:2.000

Data rilievo: 06/06/2019 MBarca NC/SIS DWG FILE: CHART_BATTIMETRICA N° Carta: 04

LEGENDA

- BATIMETRICHE EQUIDISTANZA 1 M
- BATIMETRICHE EQUIDISTANZA 0.50 M

