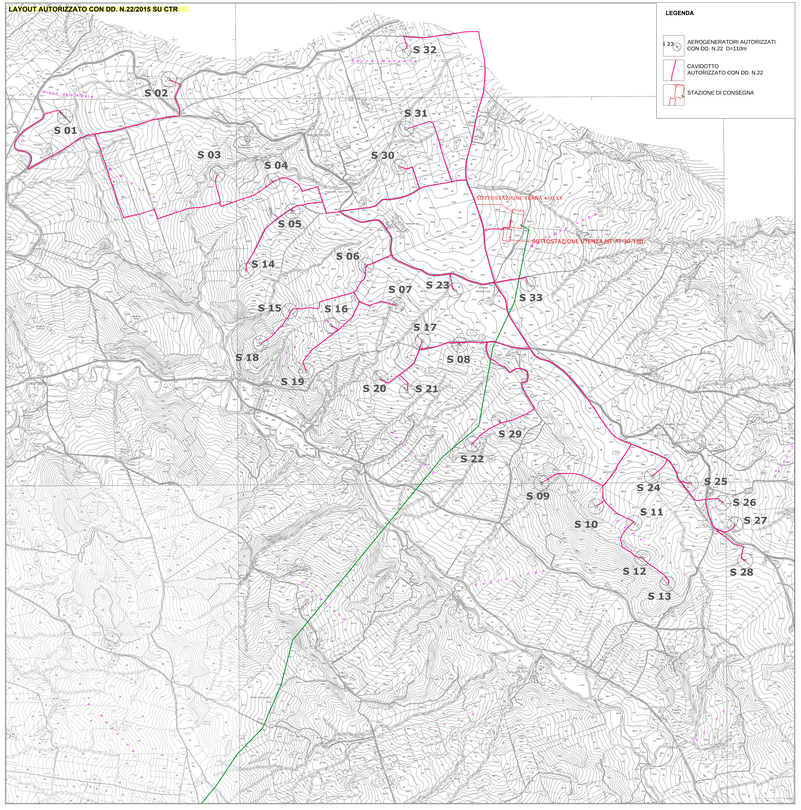

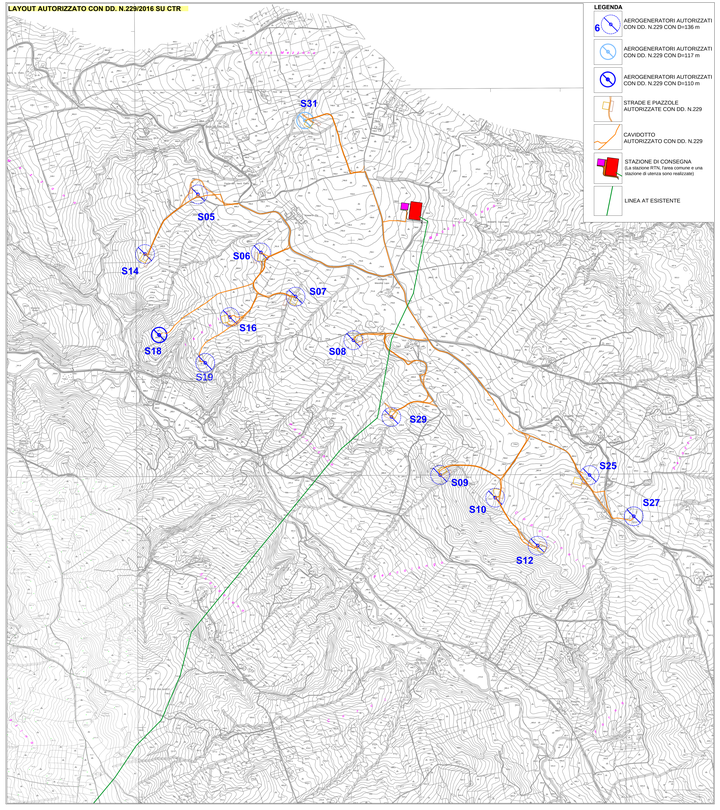

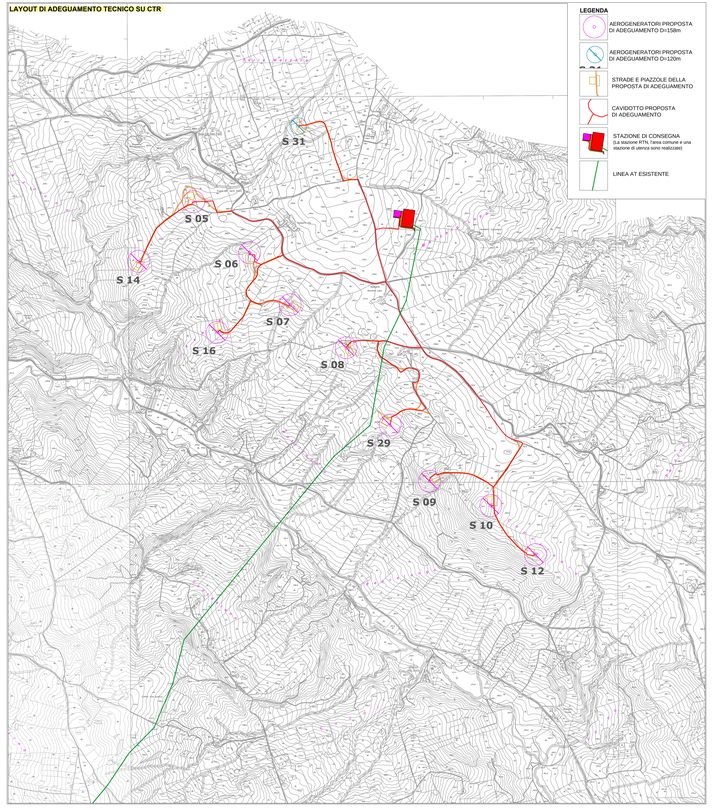

REGIONE CAMPANIA
PROVINCIA DI AVELLINO
COMUNE DI LACEDONIA
Località "SERRALONGA - MEZZANA"

PROGETTO DEFINITIVO PER LA REALIZZAZIONE DI UN IMPIANTO DI PRODUZIONE DI ENERGIA ELETTRICA DA FONTE EOLICA E RELATIVE OPERE DI CONNESSIONE - VARIANTE NON SOSTANZIALE

A.U. CON DETERMINAZIONE DIRIGENZIALE DELLA REGIONE CAMPANIA N. 22 DEL 26.01.2015
A.U. CON DETERMINAZIONE DIRIGENZIALE DELLA REGIONE CAMPANIA N. 229 DEL 28.10.2016

Elaborato:

ELABORATI GRAFICI VARIANTE NON SOSTANZIALE

Titolo elaborato:

INQUADRAMENTO SU CTR CON LAYOUT PROPOSTO E CONFRONTO CON PROGETTO AUTORIZZATO CON DD 22/15 E DD.229/16

N. Elaborato: 2.2.1 Scala: 1:10.000

Committente

Serralonga Energia S.r.l.

Sede Legale e Amministrativa
Via Cavalieri Ducheri, 14/2/B
10121 - Torino (TO)
Tel. 011 8125600
Fax 011 8125622
e-mail: info@tenprojectsrl.it
PEC: serralongaenergia@pec.it

Progettazione

TENPROJECT

sede legale e operativa
San Giorgio del Sannio (BN) via de Gasperi 61

sede operativa
Benevento (BN) - C.so A.LT.Mo. Vaccarella snc c/o Villaggio Don Bosco
P.IVA 01160340623

Società con sistema gestione qualità Certificato N. IS 100 11973

Progettista

Dott. Ing. Nicola FORTE

02	Luglio 2019					NOVEMBRE
Rev.	Data					DESCRIZIONE
Nome File sorgente		Elaborazione	Approvazione	Emissione		
		GE.LACDS.PDV.2.1_2.2.1.dwg	Nome file stampa	GE.LACDS.PDV.2.2.1.pdf		Formato di stampa A3/ A 1:1000