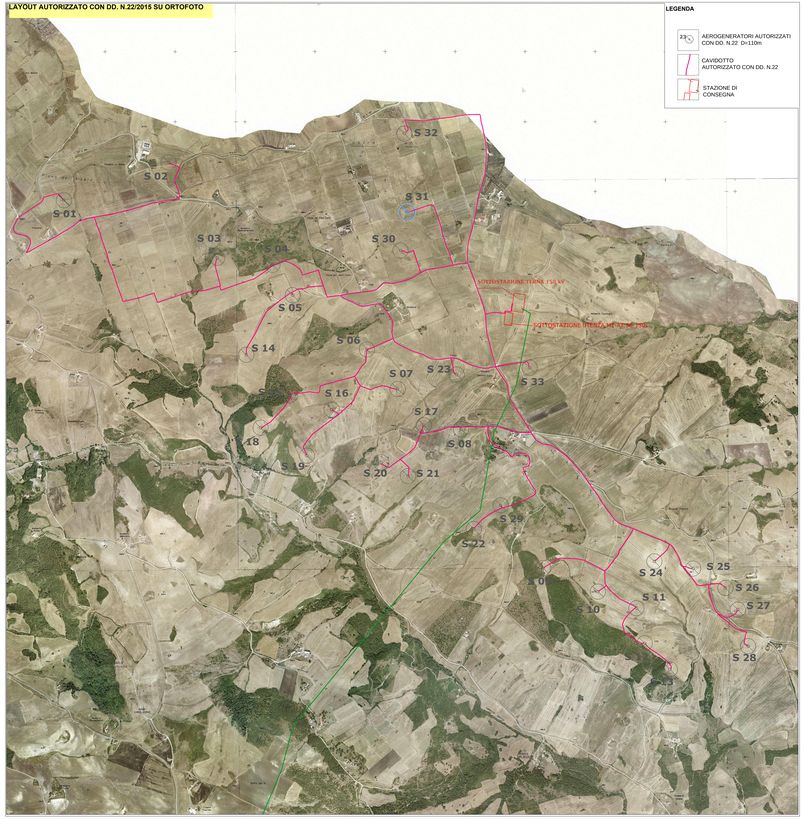

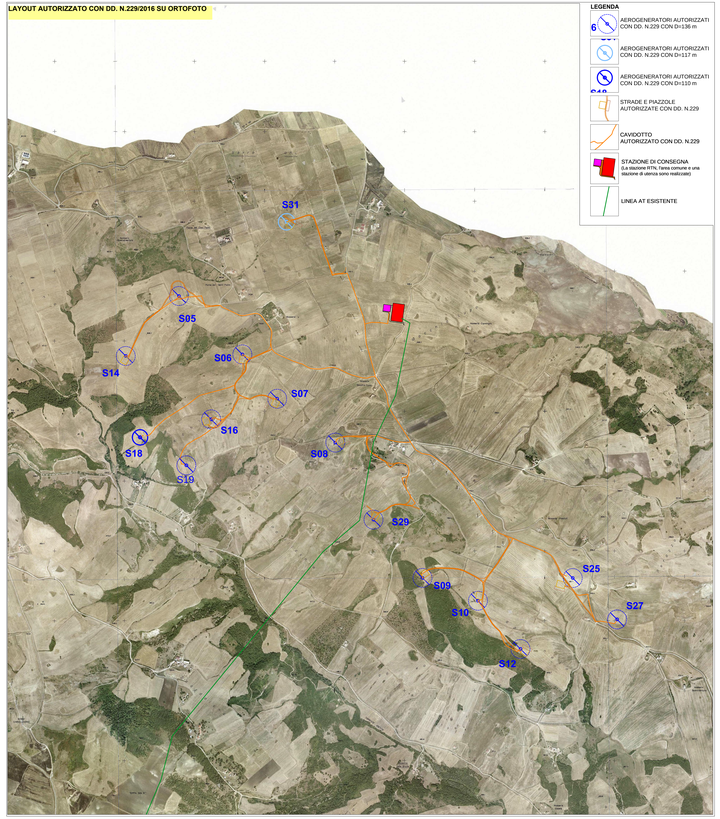

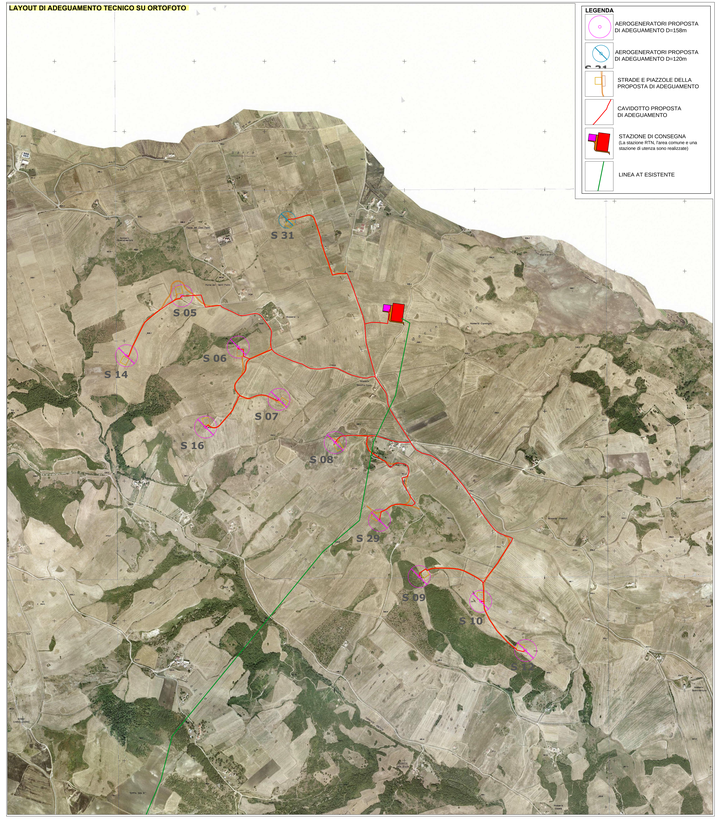

REGIONE CAMPANIA
PROVINCIA DI AVELLINO
COMUNE DI LACEDONIA
Località "SERRALONGA - MEZZANA"

PROGETTO DEFINITIVO PER LA REALIZZAZIONE DI UN IMPIANTO DI PRODUZIONE DI ENERGIA ELETTRICA DA FONTE EOLICA E RELATIVE OPERE DI CONNESSIONE - VARIANTE NON SOSTANZIALE

A.U. CON DETERMINAZIONE DIRIGENZIALE DELLA REGIONE CAMPANIA N. 22 DEL 26.01.2015
A.U. CON DETERMINAZIONE DIRIGENZIALE DELLA REGIONE CAMPANIA N. 229 DEL 28.10.2016

Elaborato:
ELABORATI GRAFICI VARIANTE NON SOSTANZIALE

Titolo elaborato:
INQUADRAMENTO SU ORTOFOTO CON LAYOUT PROPOSTO E CONFRONTO CON PROGETTO AUTORIZZATO CON DD.22/15 E DD.229/16

N. Elaborato: 2.2.2 — Scala: 1:10.000

Committente

Serralonga Energia S.r.l.

Sede Legale e Amministrativa
Via Ghiaie 1/a/bis 14049 - Nizza (AT)
Tel. 0141 699212
Fax 0141 699213
e-mail: info@serralonga.it
PEC: serralongaenergia@pec.it

Progettazione

TENPROJECT

sede legale e operativa
Via Giorgio Del Sarto (BN) via dr.Guspini 61
sede operativa
Isernia (IS) S.S.17 loc. Vacciarello snc c/o Villaggio Don Bosco
Tel. 0865 1840001
Azienda con sistema gestione qualità Certificato N. 50 100 11873

Progettista
Dott. Ing. Nicola FORTE

01	Luglio 2019	CC	AB	NF		NUOVA EMISSIONE
Rev.	Data	Elaborazione	Approvazione	Emissione		DESCRIZIONE

Nome File sorgente: GE_LAC05-REV-2.1_2.2.2_2.dwg — Nome file stampa: GE_LAC05-PRV-2.2.2.pdf — Formato di stampa: ISO A (594)