LAYOUT AUTORIZZATO CON D.D. N.22 del 26/01/2015 (Decreto di autorizzazione Unica)

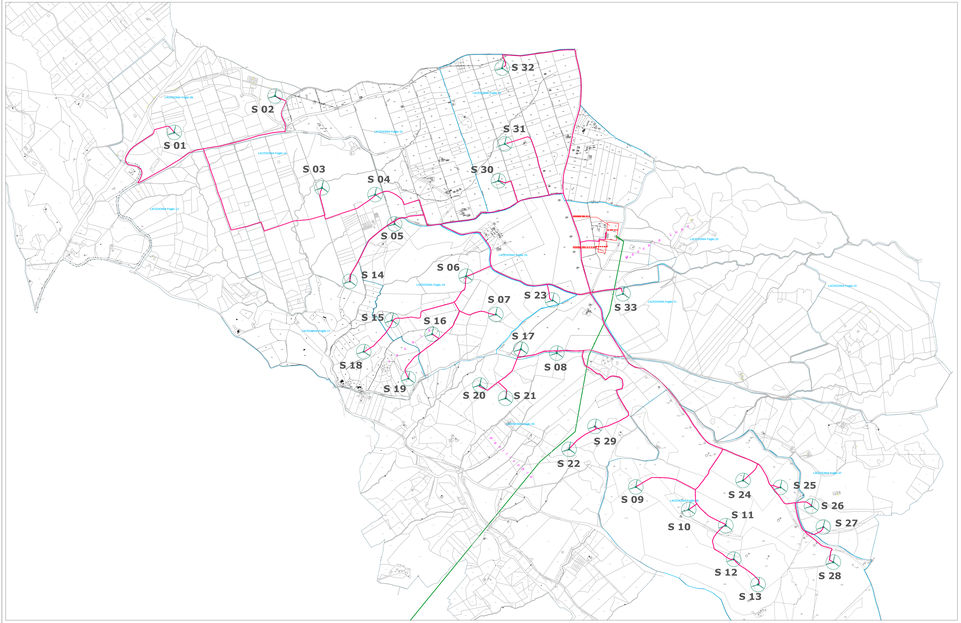

LEGENDA

IMPIANTO EOLICO AUTORIZZATO CON D.D. n. 22 del 26/01/2015

- AEROGENERATORI AUTORIZZATI
- CAVIDOTTO
- STAZIONE DI CONSEGNA

LAYOUT AUTORIZZATO CON D.D. N.229 del 26/10/2016 (presa d'atto Variante non sostanziale)

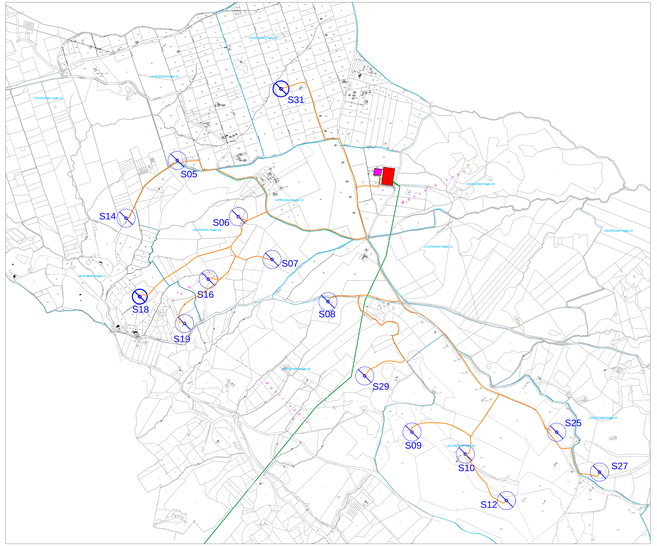

IMPIANTO EOLICO AUTORIZZATO CON D.D. 229 DEL 26-10-2016 (PRESA D'ATTO DI VARIANTE NON SOSTANZIALE)

- AEROGENERATORI AUTORIZZATI CON PRESA D'ATTO D= 136 m
- CAVIDOTTO
- STAZIONE DI CONSEGNA
- AEROGENERATORE S31 AUTORIZZATI CON PRESA D'ATTO D = 117m
- AEROGENERATORI S18 AUTORIZZATI CON PRESA D'ATTO D = 110m

LAYOUT PROPOSTA DI ADEGUAMENTO TECNICO

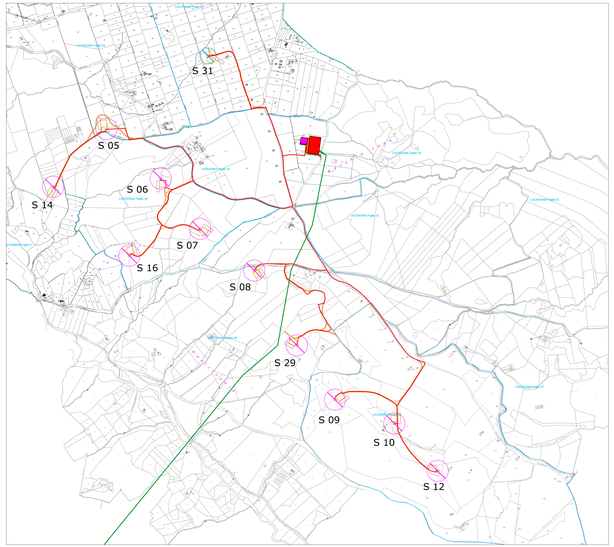

PROPOSTA DI ADEGUAMENTO TECNICO

- AEROGENERATORI PROPOSTA DI ADEGUAMENTO D =158m
- AEROGENERATORI PROPOSTA DI ADEGUAMENTO D =120m
- CAVIDOTTO
- STRADE E PIAZZOLE PROPOSTE
- STAZIONE DI CONSEGNA
- LINEA AT ESISTENTE

REGIONE CAMPANIA
PROVINCIA DI AVELLINO
COMUNE DI LACEDONIA
Località "SERRALONGA - MEZZANA"

PROGETTO DEFINITIVO PER LA REALIZZAZIONE DI UN IMPIANTO DI PRODUZIONE DI ENERGIA ELETTRICA DA FONTE EOLICA E RELATIVE OPERE DI CONNESSIONE - VARIANTE NON SOSTANZIALE

A.U. CON DETERMINAZIONE DIRIGENZIALE DELLA REGIONE CAMPANIA N. 22 DEL 26.01.2015
A.U. CON DETERMINAZIONE DIRIGENZIALE DELLA REGIONE CAMPANIA N. 229 DEL 26.10.2016

Titolo elaborato
ELABORATI GRAFICI VARIANTE NON SOSTANZIALE

Titolo elaborato
PLANIMETRIA DI CONFRONTO SU CATASTALE TRA LAYOUT AUTORIZZATO E LAYOUT DI VARIANTE

N. Elaborato: 2.4 Scala: 1:10000

Committente

Serralonga Energia S.r.l.

Sede Legale e Amministrativa
Via Giovanni Battista Vico, 142/A
00197 – Roma (RM)
Tel: 011 8182112
Fax: 011 8182113
e-mail: info@serralonga.it
PEC: serralongaenergia@pec.it

Progettazione

TENPROJECT

sede legale e operativa
Via Giovanni Battista Vico 142 Roma (RM) via de Gasperi 91
sede operativa
Lucera (FG) S.S.17 km. Inaccessibile svlo c/o Villaggio Don Bosco
P.IVA 03711230718
Azienda con sistema gestione qualità Certificato N. 50 100 11073

Progettista
Dott. Ing. Nicola FORTE

Rev.	Data	Elaborazione	Approvazione	Emissione	DESCRIZIONE
03	Giugno 2019	CV NBN	SB NBN	NF NBN	SECONDA PLAN. VARIANTE NON SOSTANZIALE
02	Giugno 2017	CV NBN	SB NBN	NF NBN	PRIMA PLAN. VARIANTE NON SOSTANZIALE
01	Giugno 2016	CV NBN	SB NBN	NF NBN	PRIMA PLAN. VARIANTE NON SOSTANZIALE
00	Giugno 2015	CV NBN	SB NBN	NF NBN	PRIMA EMISSIONE

Nome file origine: DE LACUS PRJ V.4.dwg | Nome file stampa: DE LACUS PRJ V.4.pdf | Formato di stampa: SUI 0.1DWG