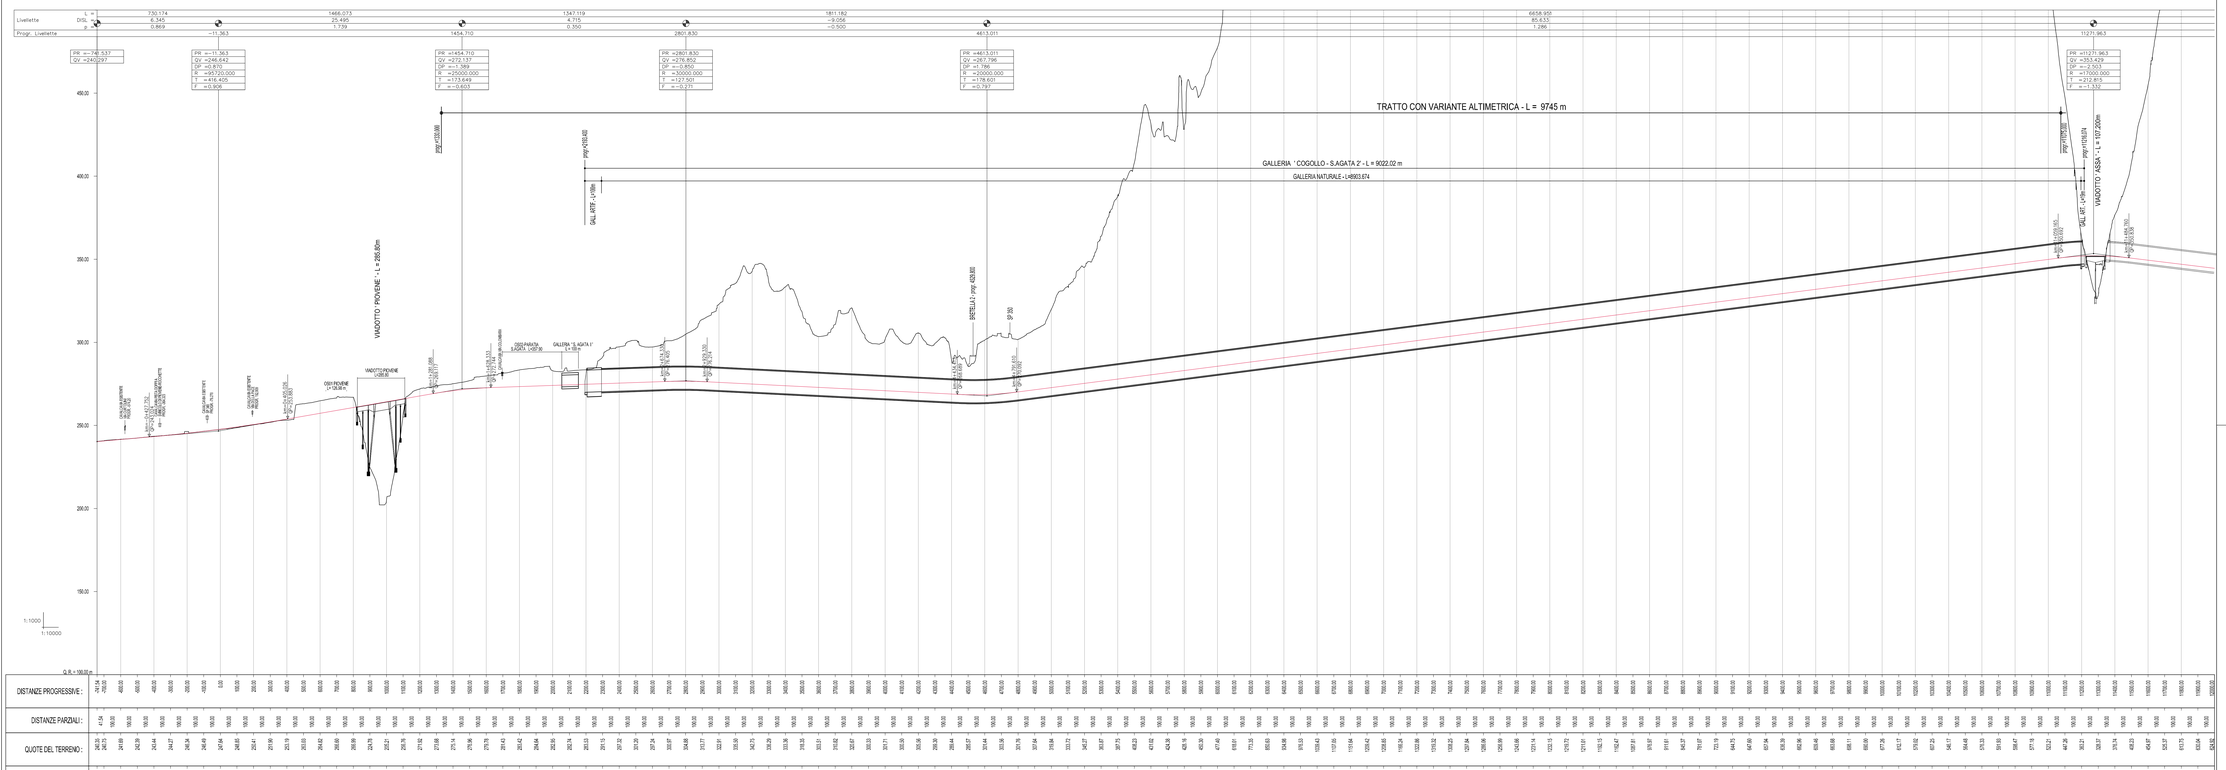
TRATTO CON VARIANTE ALTIMETRICA - L = 9745 m
GALLERIA "COGOLLO - S.AGATA 2" - L = 9022.02 m
GALLERIA NATURALE - L=8903.674
VIADOTTO PIOVENE - L = 295.80m
VIADOTTO PIOVENE L=295.80
VIADOTTO ASSA - L= 107.200m
SVINCOLO PIOVENE
SVINCOLO PIOVENE ROCCHETTE
SVINCOLO PIOVENE ROCCHETTE
SVINCOLO PIOVENE
SVINCOLO PIOVENE
OSO PIOVENE L=134.90 m
