


QUADRO D'UNIONE

Scala 1:100.000

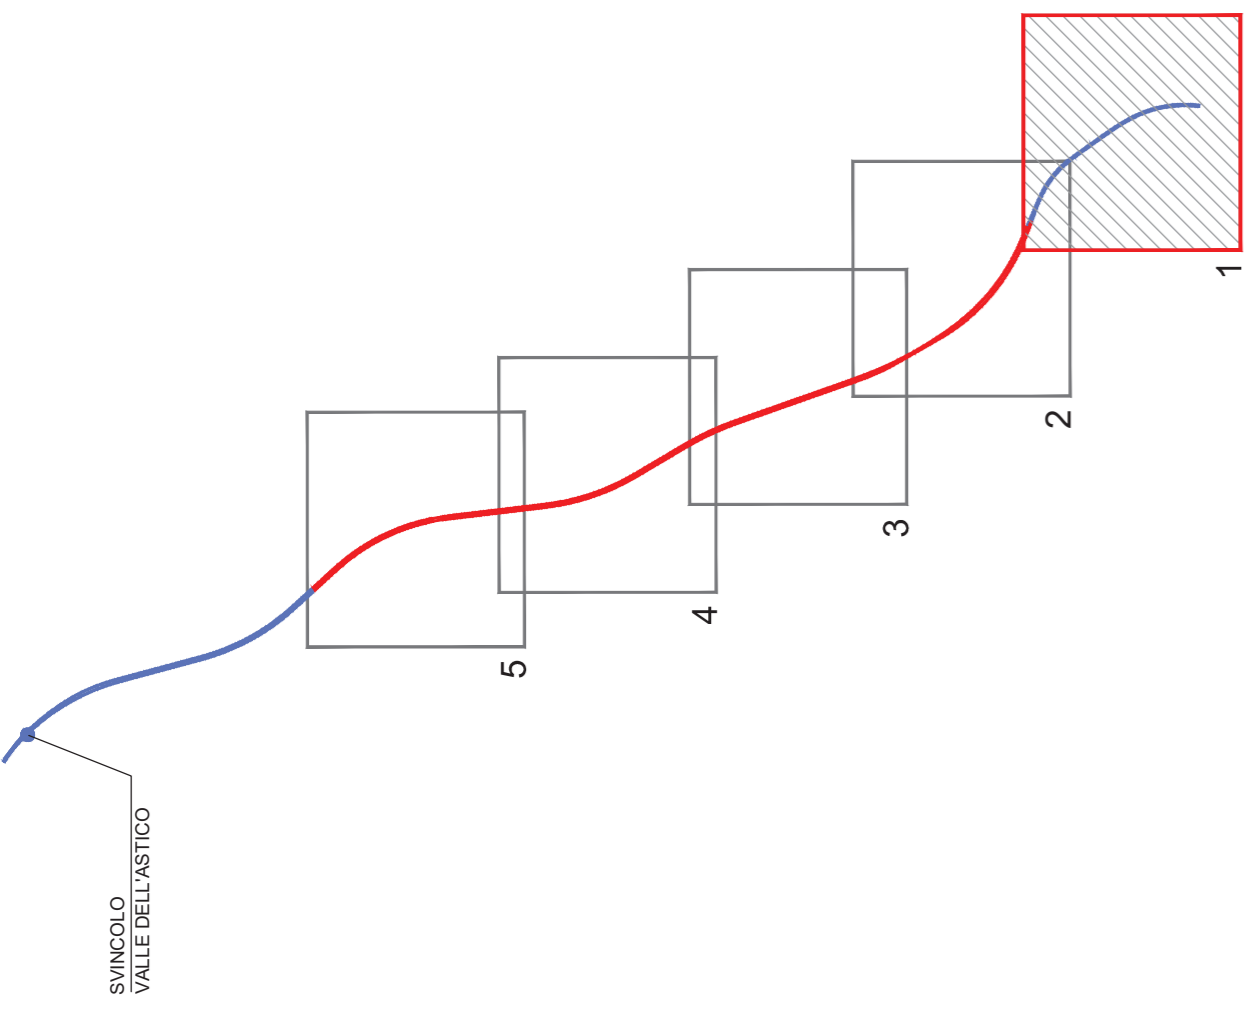

LEGENDA

- PROGETTO DEFINITIVO
- VARIANTE PROGETTUALE CONSEGUENTE ALLE INDICAZIONI MIBAC E RV
- TOPONOMASTICA
- PROVINCIA DI VICENZA
- REGIONE VENETO
- VELO D'ASTICO
- NOME PROVINCIA
- NOME REGIONE
- NOME COMUNE
- CONFINI PROVINCIALE E REGIONALE
- CONFINI COMUNALE



Scala 1:5000



AUTOSTRADA VALDASTICO A31 NORD

1° LOTTO Piovene Rocchette - Valle dell'Astico

PROGETTO DEFINITIVO

COMMITTEE

FUNZIONE PROGETTO VALDASTICO

PRESTATORE DI SERVIZI
CONSORZIO RAETIA



RAPPRESENTANTE: Dott. Ing. Alberto Scotti

PROGETTAZIONE
ITALCONSULT



ELABORATO: SVILUPPO PROGETTUALE CONSEGUENTE ALLE INDICAZIONI MIBAC E RV
STUDIO D'IMPATTO AMBIENTALE
Quadro Progettuale - Asse Autostradale
Planimetria di confronto - Tav. 1 di 5

COMMESSA

PER LA PROGETTAZIONE

Del. Ing. Pier Mauro Bassoli

PROGETTO

REVISIONI






CUP G2B13000660005

WBS 053ANU1

COMMESSA

IT/EL

REVISIONI

REVISIONI

Progresso

22 | 05 | 10 | 009 | 010

SCALA 1:50.000

NOME FILE J:\EL_22051000_0105-035_010_010.MWG

MODELLO

DL

PROG

FC

REI

Rev.

Data

Descrizione

PRIMA EMISSIONE

16/11/22

16/11/22

