



QUADRO D'UNIONE

Scala 1:100.000

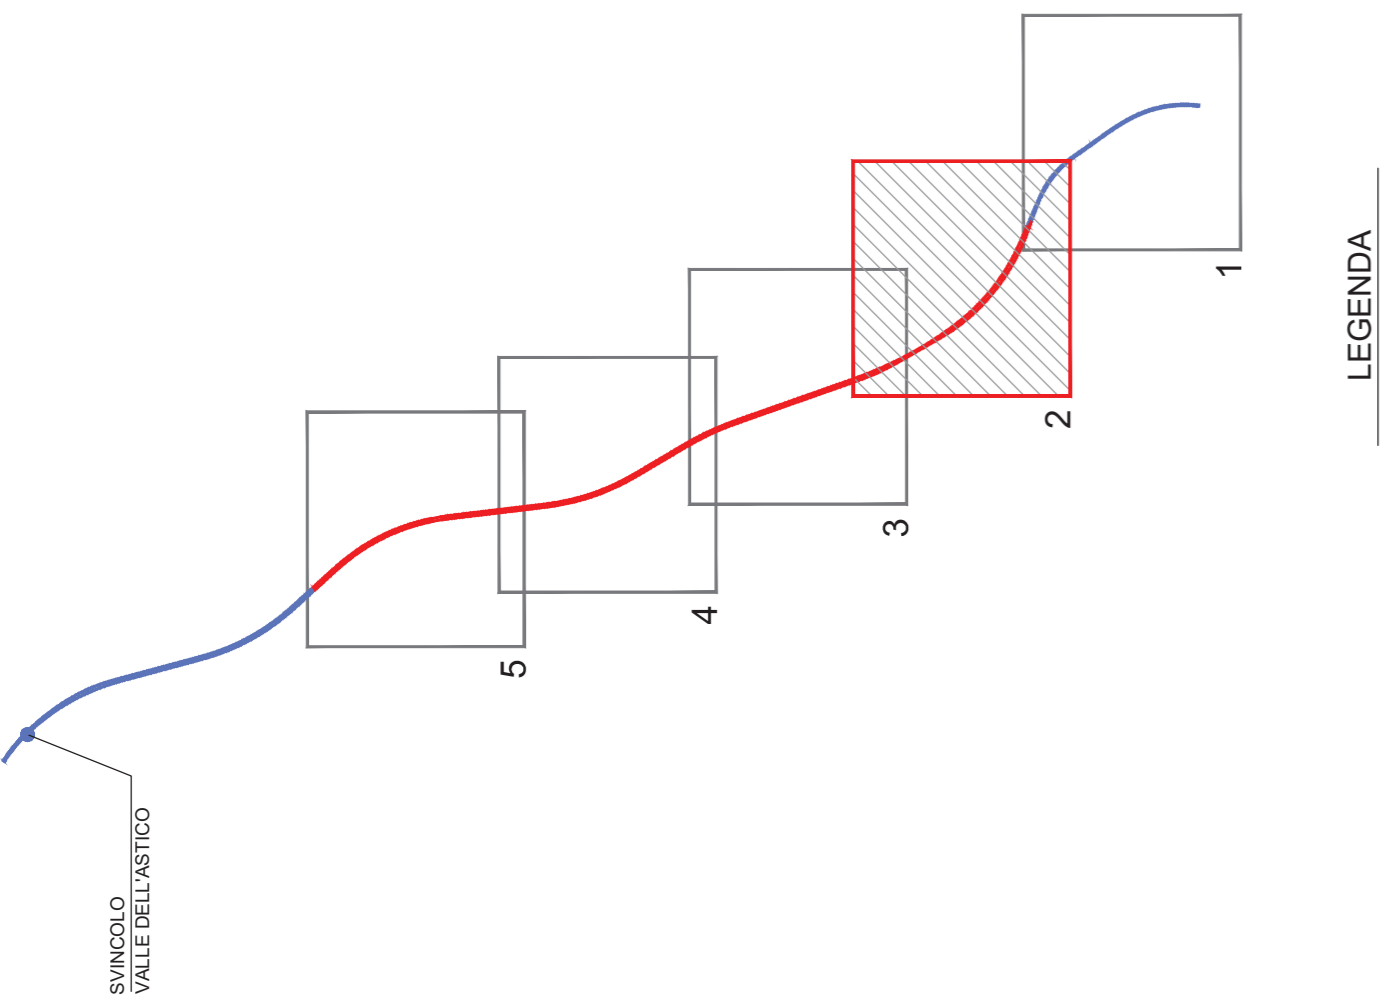

LEGENDA

- PROGETTO DEFINITIVO
- VARIANTE PROGETTUALE CONSEGUENTE ALLE INDICAZIONI MIBAC E RV
- TOPONOMASTICA
- PROVINCIA DI VICENZA - REGIONE VENETO
- VELO D'ASTICO
- NOME PROVINCIA - NOME REGIONE
- NOME COMUNE
- CONFINI PROVINCIALE E REGIONALE
- CONFINI COMUNALE

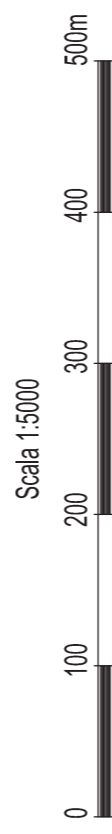

AUTOSTRADA VALDASTICO
A31 NORD

1° LOTTO

Piovene Rocchette - Valle dell'Astico

PROGETTO DEFINITIVO

COMMITTEE

FUNZIONE PROGETTO VALDASTICO

PRESTATORE DI SERVIZI:
CONSORZIO RAETIA



RAPPRESENTANTE: Dott. Ing. Alberto Scotti

PROGETTAZIONE:
ITALCONSULT



CAPCOMMESSA
PER LA PROGETTAZIONE
Dott. Ing. Pier Mauro Masoli

CIP 62181 20006 60005
WBS 62181001
COMMESSA

ELABORATO: SVILUPPO PROGETTUALE CONSEGUENTE ALLE INDICAZIONI MIBAC E RV

STUDIO DI IMPATTO AMBIENTALE

Quadro Progettuale - Asse Autostradale

Planimetria di confronto - Tav. 2 di 5

Rev.	Data	Descrizione	Redazione	Controllato	Approvazione	SCALA
01	10/02/19	PRIMA EMISSIONE	MARQUESANO	A. MARQUESANO	A. MARQUESANO	1:50.000

Processo: 22105110009000

Nome File: JRL_2261009_0105-035_P01_010.DWG

Nome: JRL_2261009_0105-035_P01_010.DWG

Rev: 01

FC: 01

REI

0161_22_05_10_005_0005_P01_010

