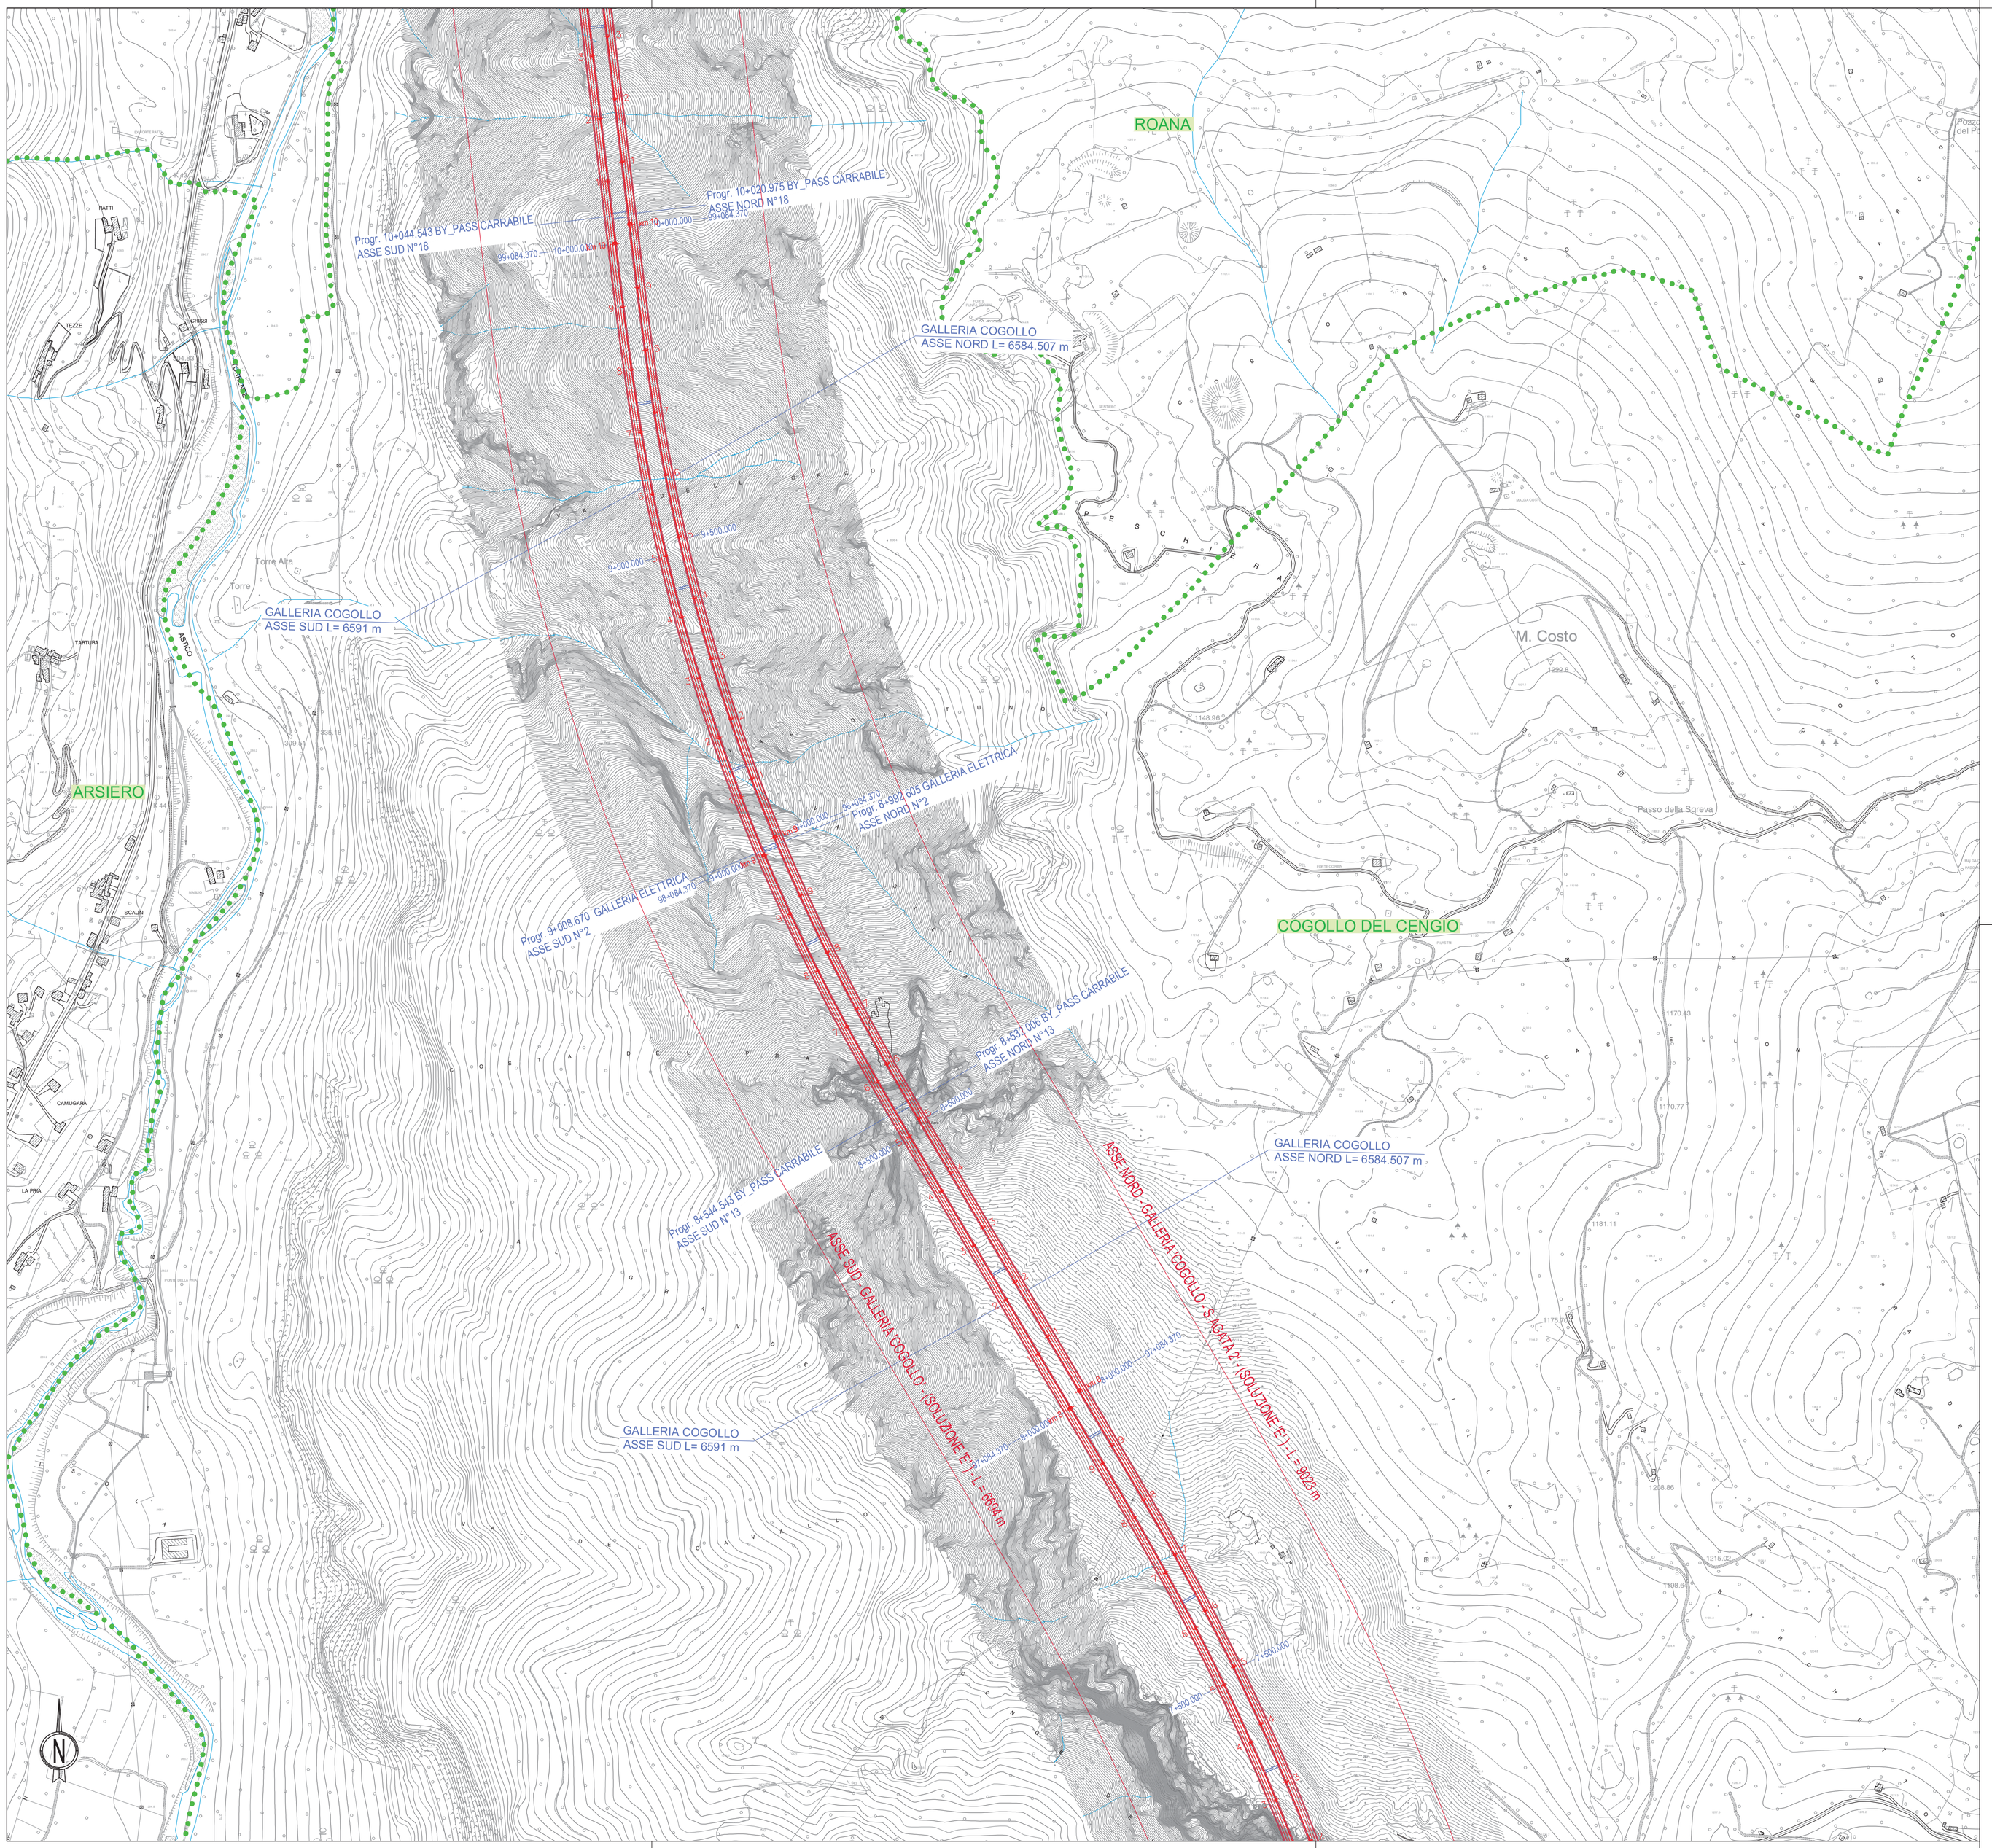

QUADRO D'UNIONE

Scala 1:100.000

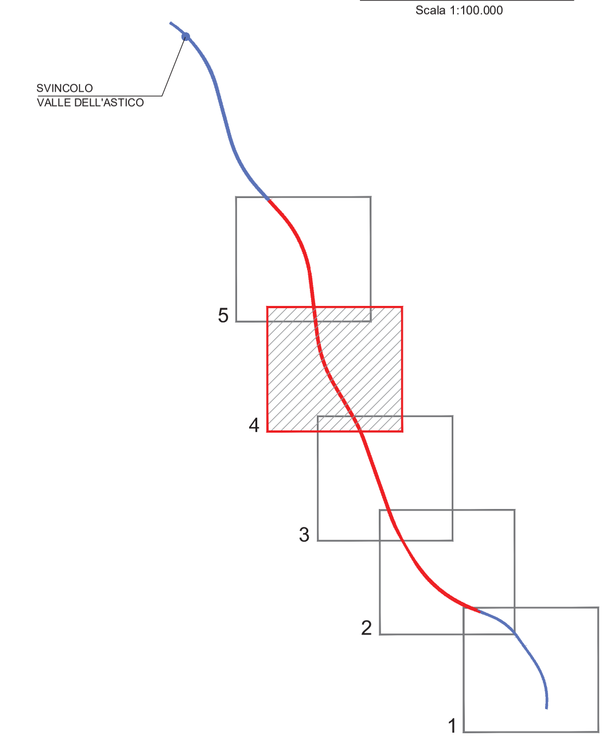

LEGENDA

- PROGETTO DEFINITIVO
- VARIANTE PROGETTUALE CONSEGUENTE ALLE INDICAZIONI MIBAC E RV

TOPONOMASTICA

- PROVINCIA DI VICENZA - REGIONE VENETO — NOME PROVINCIA - NOME REGIONE
- VELO D'ASTICO — NOME COMUNE
- CONFINE PROVINCIALE E REGIONALE
- CONFINE COMUNALE

Scala 1:5000

0 100 200 300 400 500m

A4autostrada
Brescia| Verona| Vicenza| Padova

RINA CERTIFIED MANAGEMENT SYSTEM ISO 9001 - ISO 14001 BS OHSAS 18001 - SA 8000

AUTOSTRADA VALDASTICO
A31 NORD

1° LOTTO
Piovene Rocchette - Valle dell'Astico

PROGETTO DEFINITIVO

CUP	C21B1 30006 60005
WBS	B25.A31N.L1
COMMESSA	J16L1

COMMITTENTE

FUNZIONE PROGETTO VALDASTICO

CAPO COMMESSA PER LA PROGETTAZIONE
Dott. Ing. Pier Mauro Masoli

PRESTATORE DI SERVIZI:
CONSORZIO RAETIA

RAPPRESENTANTE: Dott. Ing. Alberto Scotti

RESPONSABILE DELL'INTEGRAZIONE TRA LE PRESTAZIONI SPECIALISTICHE:
Tecnital S.p.A. - Ing. Andrea Renso

PROGETTAZIONE:
ITALCONSULT

Iscritto all'Albo di Messina
Il Responsabile
Ing. Giovanni Mondello

ELABORATO: SVILUPPO PROGETTUALE CONSEGUENTE ALLE INDICAZIONI MIBAC E RV
STUDIO DI IMPATTO AMBIENTALE
Quadro Progettuale - Asse Autostradale
Planimetria di confronto - Tav 4 di 5

Progressivo: 22 05 10 009 00 — Rev.

Rev.	Data	Descrizione	Redazione	Controllo	Approvazione
00	LUGLIO 2015	PRIMA EMISSIONE	ITALCONSULT M.MARCHESANO	ITALCONSULT A.TAMASAN	ITALCONSULT G.MONDELLO

SCALA: 1:50.000

NOME FILE: J16L1_220510009_0105-0505_0PD_00.DWG

OM.	PROGR.	FG.	LIV.	REV.
J16L1_22_05_10_009_0405_0PD_00				

IL PRESENTE DOCUMENTO NON POTRÀ ESSERE COPIATO, RIPRODOTTO O ALTRIMENTI PUBBLICATO, IN TUTTO O IN PARTE, SENZA IL CONSENSO SCRITTO DELLA AUTOSTRADA BS-VR-VI-PD S.P.A. OGNI UTILIZZO NON AUTORIZZATO SARÀ PERSEGUITO A NORMA DI LEGGE.
THIS DOCUMENT MAY NOT BE COPIED, REPRODUCED OR PUBLISHED, EITHER IN PART OR IN ITS ENTIRETY, WITHOUT THE WRITTEN PERMISSION OF AUTOSTRADA BRESCIA-VERONA-VICENZA-PADOVA S.P.A., UNAUTHORIZED USE WILL BE PROSECUTE BY LAW.