


QUADRO D'UNIONE

Scala 1:100.000

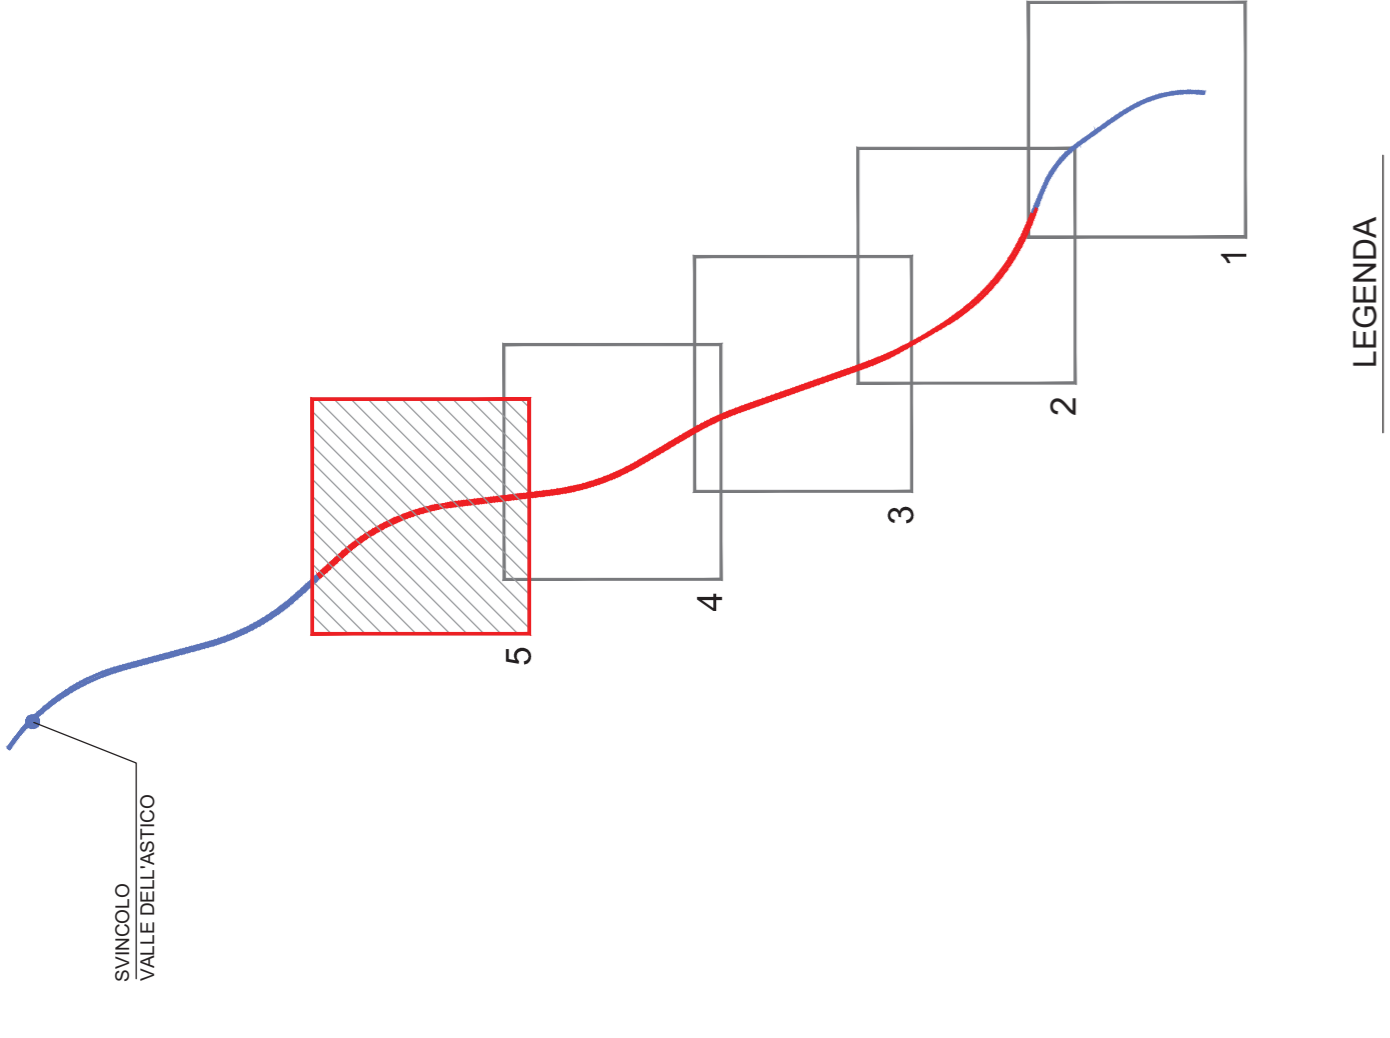

LEGENDA

- PROGETTO DEFINITIVO
- VARIANTE PROGETTUALE CONSEGUENTE ALLE INDICAZIONI MIBAC E RV
- TOPONOMASTICA**
- PROVINCIA DI VICENZA - REGIONE VENETO
- VELO D'ASTICO
- NOME COMUNE
- CONFINE PROVINCIALE E REGIONALE
- CONFINE COMUNALE



# AUTOSTRADA VALDASTICO A31 NORD 1° LOTTO Piovene Rocchette - Valle dell'Astico

## PROGETTO DEFINITIVO

COMMITTENTE

FUNZIONE PROGETTO VALDASTICO

PRESTATORE DI SERVIZI:  
**CONSORZIO RAETIA**



RAPPRESENTANTE: Dott. Ing. Alberto Scotti

PROGETTAZIONE:  
**ITALCONSULT**



CAPCOMMESSA  
PER LA PROGETTAZIONE  
Dott. Ing. Pier Mauro Masoli

CIP: G2B1 - 2006 6005  
WBS: 652ANU  
COMMESSA: IJEL

ELABORATO: SVILUPPO PROGETTUALE CONSEGUENTE ALLE INDICAZIONI MIBAC E RV

STUDIO D'IMPATTO AMBIENTALE

Quadro Progettuale - Asse Autostradale


Rev.	Data	Descrizione	Redazione	Controllo	Approvazione	SCALA
01	10/03/2016	PRIMA EMISSIONE	MARAFIOTTI	ALVAREZ	ALVAREZ	1:50.000
						NOME FILE: IJEL_27061000_0105-035_P01_0010WG
						FILE: IJEL_27061000_0105-035_P01_0010WG
						FILE: IJEL_27061000_0105-035_P01_0010WG

Progresso

22 | 05 | 10 | 009 | 010

Rev. 01  
FC. 01  
REI  
0161\_22\_05\_10\_009\_0095\_P01\_00

