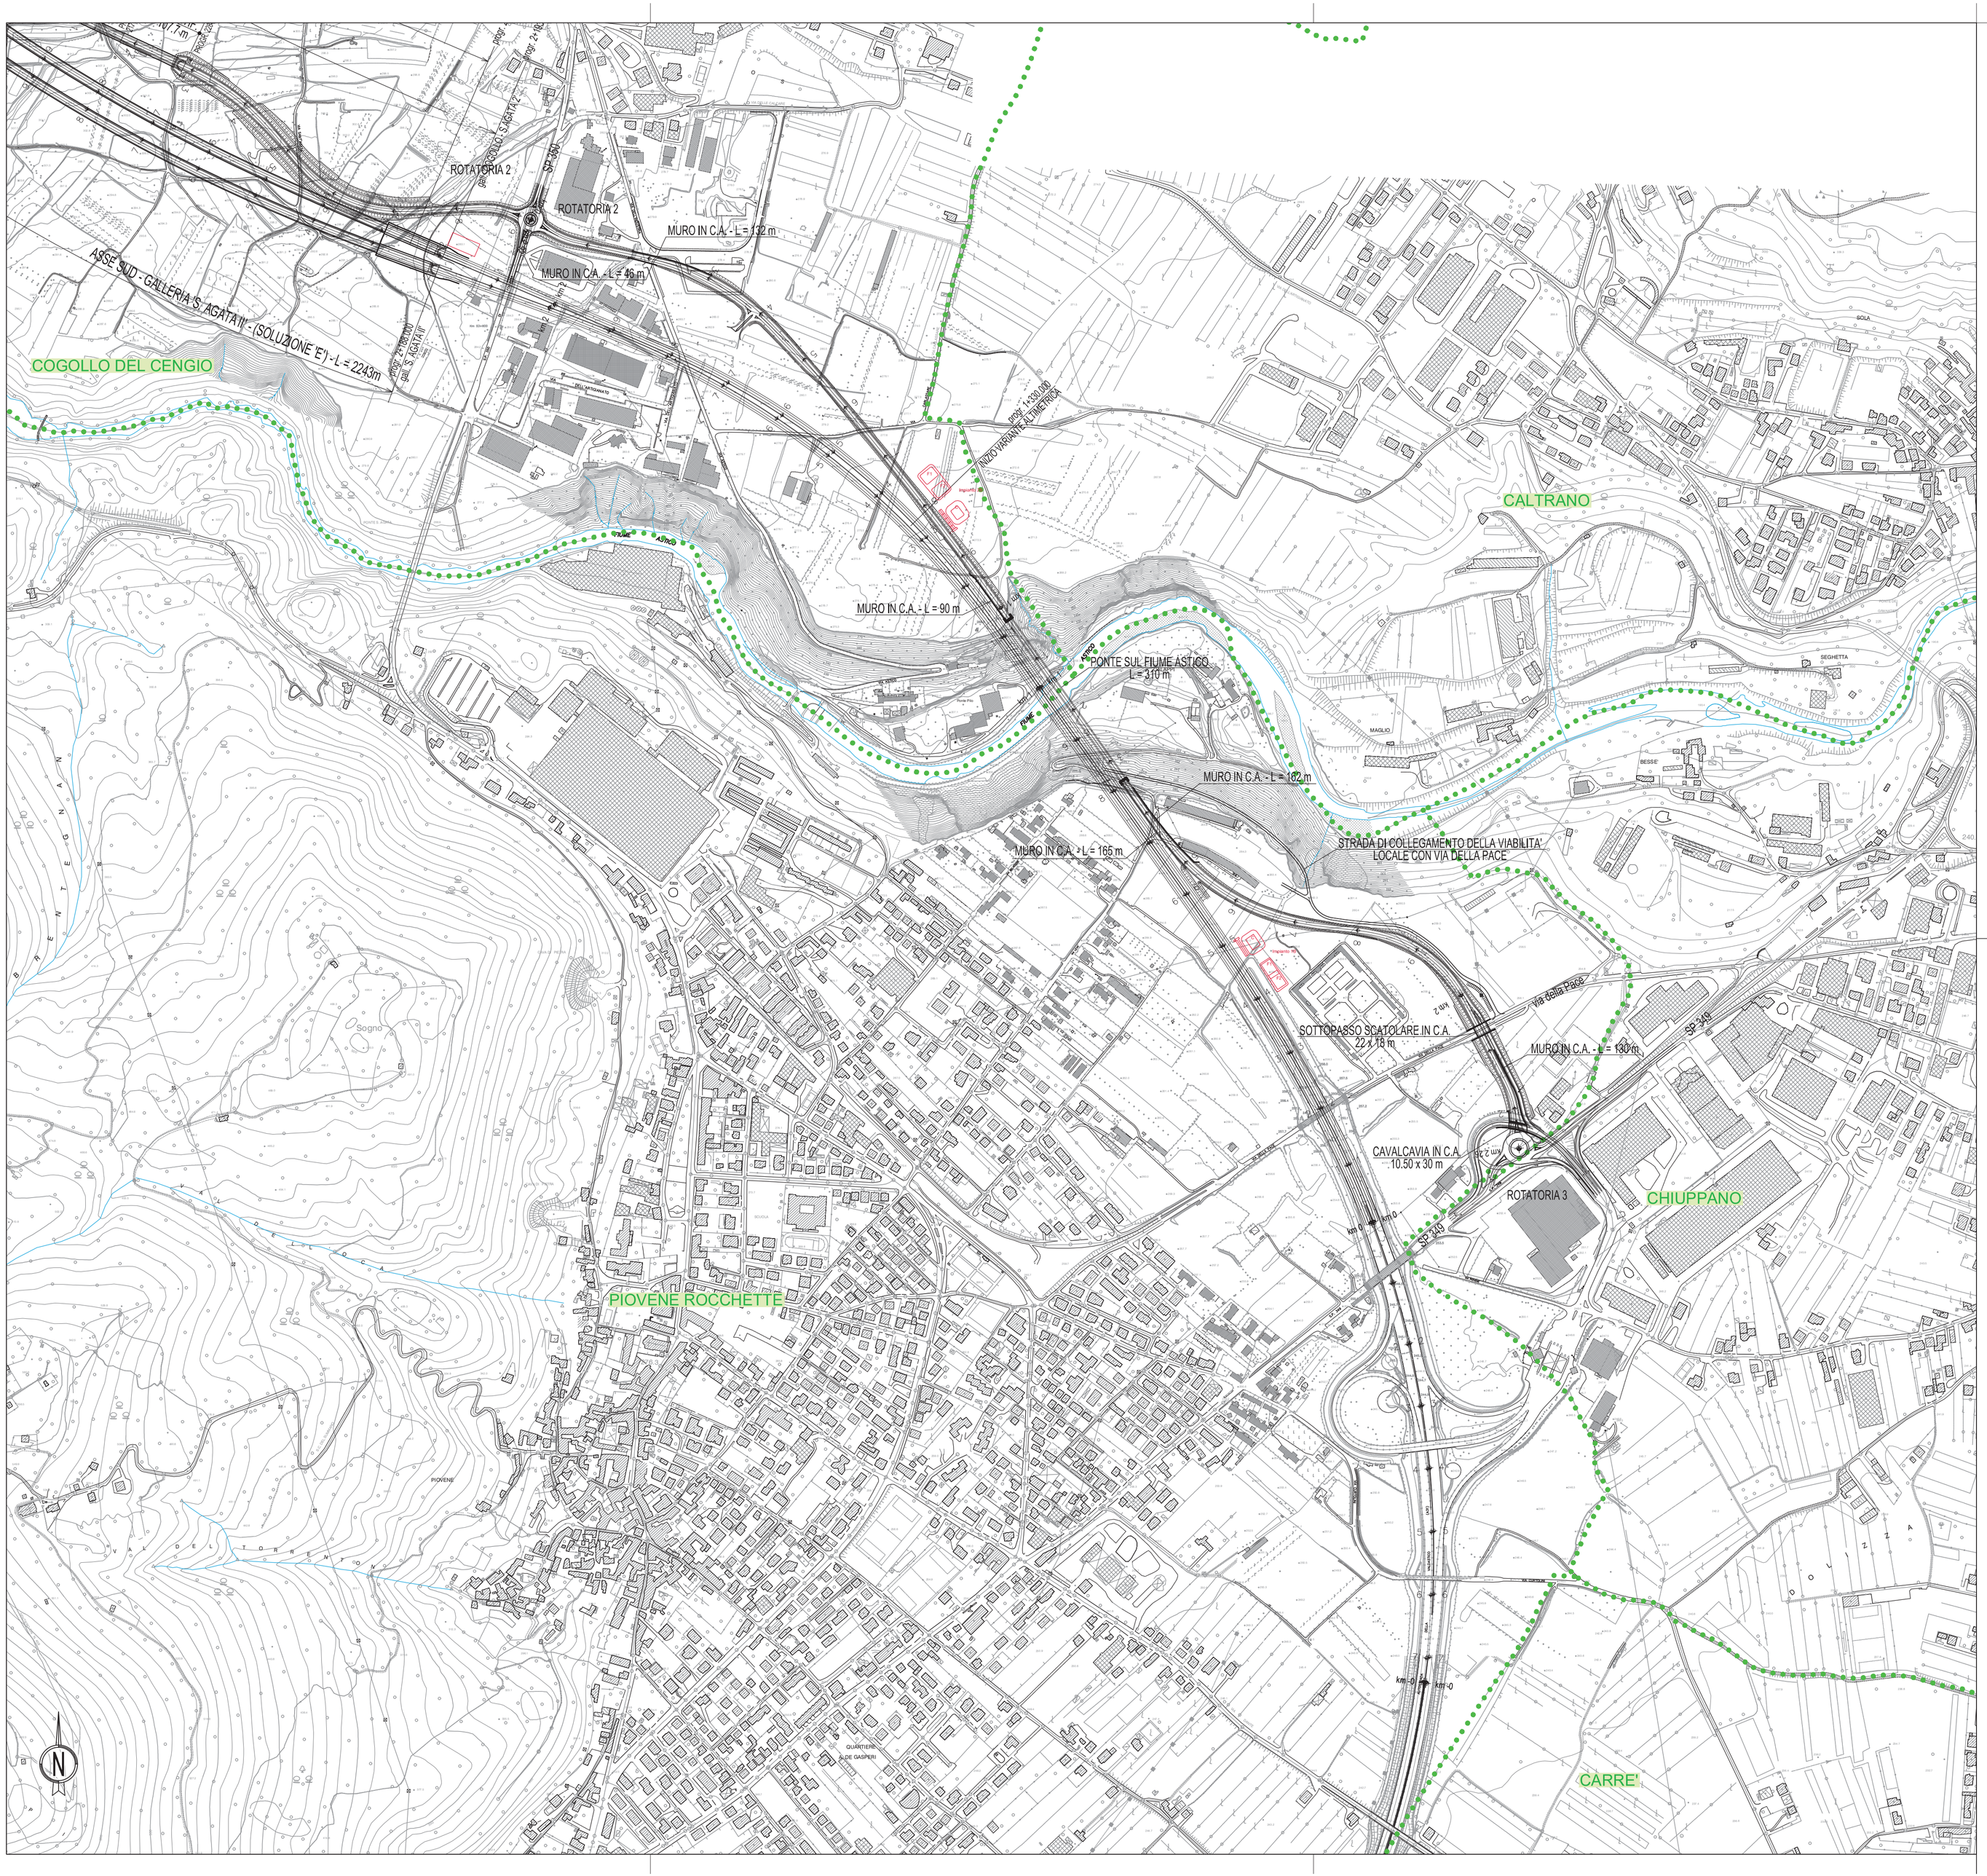

QUADRO D'UNIONE

Scala 1:100.000

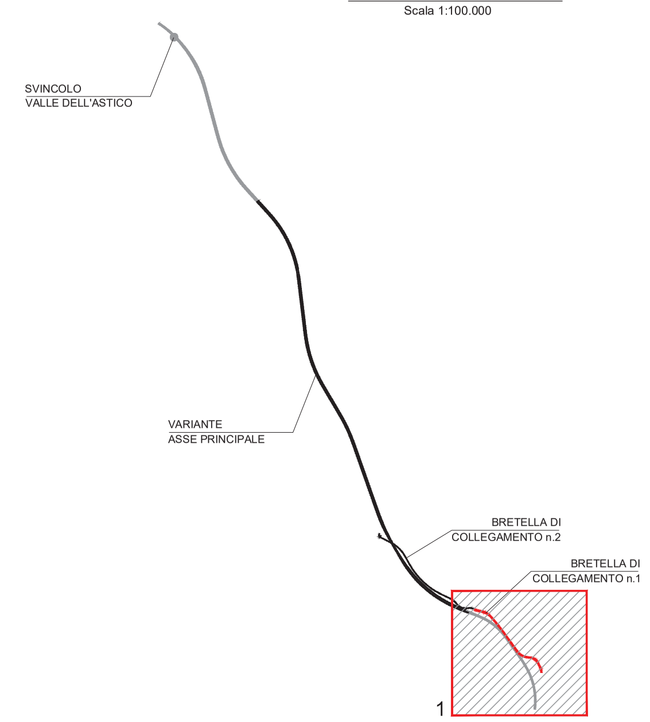

LEGENDA

VARIANTE PROGETTUALE CONSEGUENTE ALLE INDICAZIONI MIBAC E RV

TOPONOMASTICA

PROVINCIA DI VICENZA - REGIONE VENETO — NOME PROVINCIA - NOME REGIONE

VELO D'ASTICO — NOME COMUNE

CONFINE PROVINCIALE E REGIONALE

CONFINE COMUNALE

Scala 1:5000

0 100 200 300 400 500m

A4autostrada
Brescia| Verona| Vicenza| Padova

RINA CERTIFIED MANAGEMENT SYSTEM ISO 9001 - ISO 14001 BS OHSAS 18001 - SA 8000

AUTOSTRADA VALDASTICO
A31 NORD

1° LOTTO
Piovene Rocchette - Valle dell'Astico

PROGETTO DEFINITIVO

CUP	G21B1 30006 60005
WBS	B25 A31NL11
COMMESSA	J16L1

COMMITTENTE

FUNZIONE PROGETTO VALDASTICO

CAPO COMMESSA PER LA PROGETTAZIONE
Dott. Ing. Pier Mauro Masoli

PRESTATORE DI SERVIZI:
CONSORZIO RAETIA
RAPPRESENTANTE: Dott. Ing. Alberto Scotti

RESPONSABILE DELL'INTEGRAZIONE TRA LE PRESTAZIONI SPECIALISTICHE:
Tecnico Ing. Andrea Renso

PROGETTAZIONE:
ITALCONSULT
Iscritto all'Albo di Messina n. 1
Ing. Giovanni Mondello

ELABORATO: SVILUPPO PROGETTUALE CONSEGUENTE ALLE INDICAZIONI MIBAC E RV
STUDIO DI IMPATTO AMBIENTALE
Quadro Progettuale - Bretella di collegamento Piovene Rocchette - Cogollo del Cengio n.1
Planimetria

Progressivo: 2 2 0 5 1 0 0 1 4 — Rev.: 0 0

Rev.	Data	Descrizione	Redazione	Controllo	Approvazione
00	LUGLIO 2019	PRIMA EMISSIONE	ITALCONSULT M.MARCHESANO	ITALCONSULT A.TAMASAN	ITALCONSULT G.MONDELLO

SCALA: 1:5000
NOME FILE: J16L1_22_05_10_014_0103_0PD_00.dwg

CM. PROGR. FG. LM. REV.
J16L1_22_05_10_014_0103_0PD_00

IL PRESENTE DOCUMENTO NON POTRA' ESSERE COPIATO, RIPRODOTTO O ALTRIMENTI PUBBLICATO, IN TUTTO O IN PARTE, SENZA IL CONSENSO SCRITTO DELLA AUTOSTRADA BS-VR-VI-PD S.P.A., OGNI UTILIZZO NON AUTORIZZATO SARA' PERSEGUITO A NORMA DI LEGGE.
