




Allegato 1
Planimetria di stabilimento aggiornata

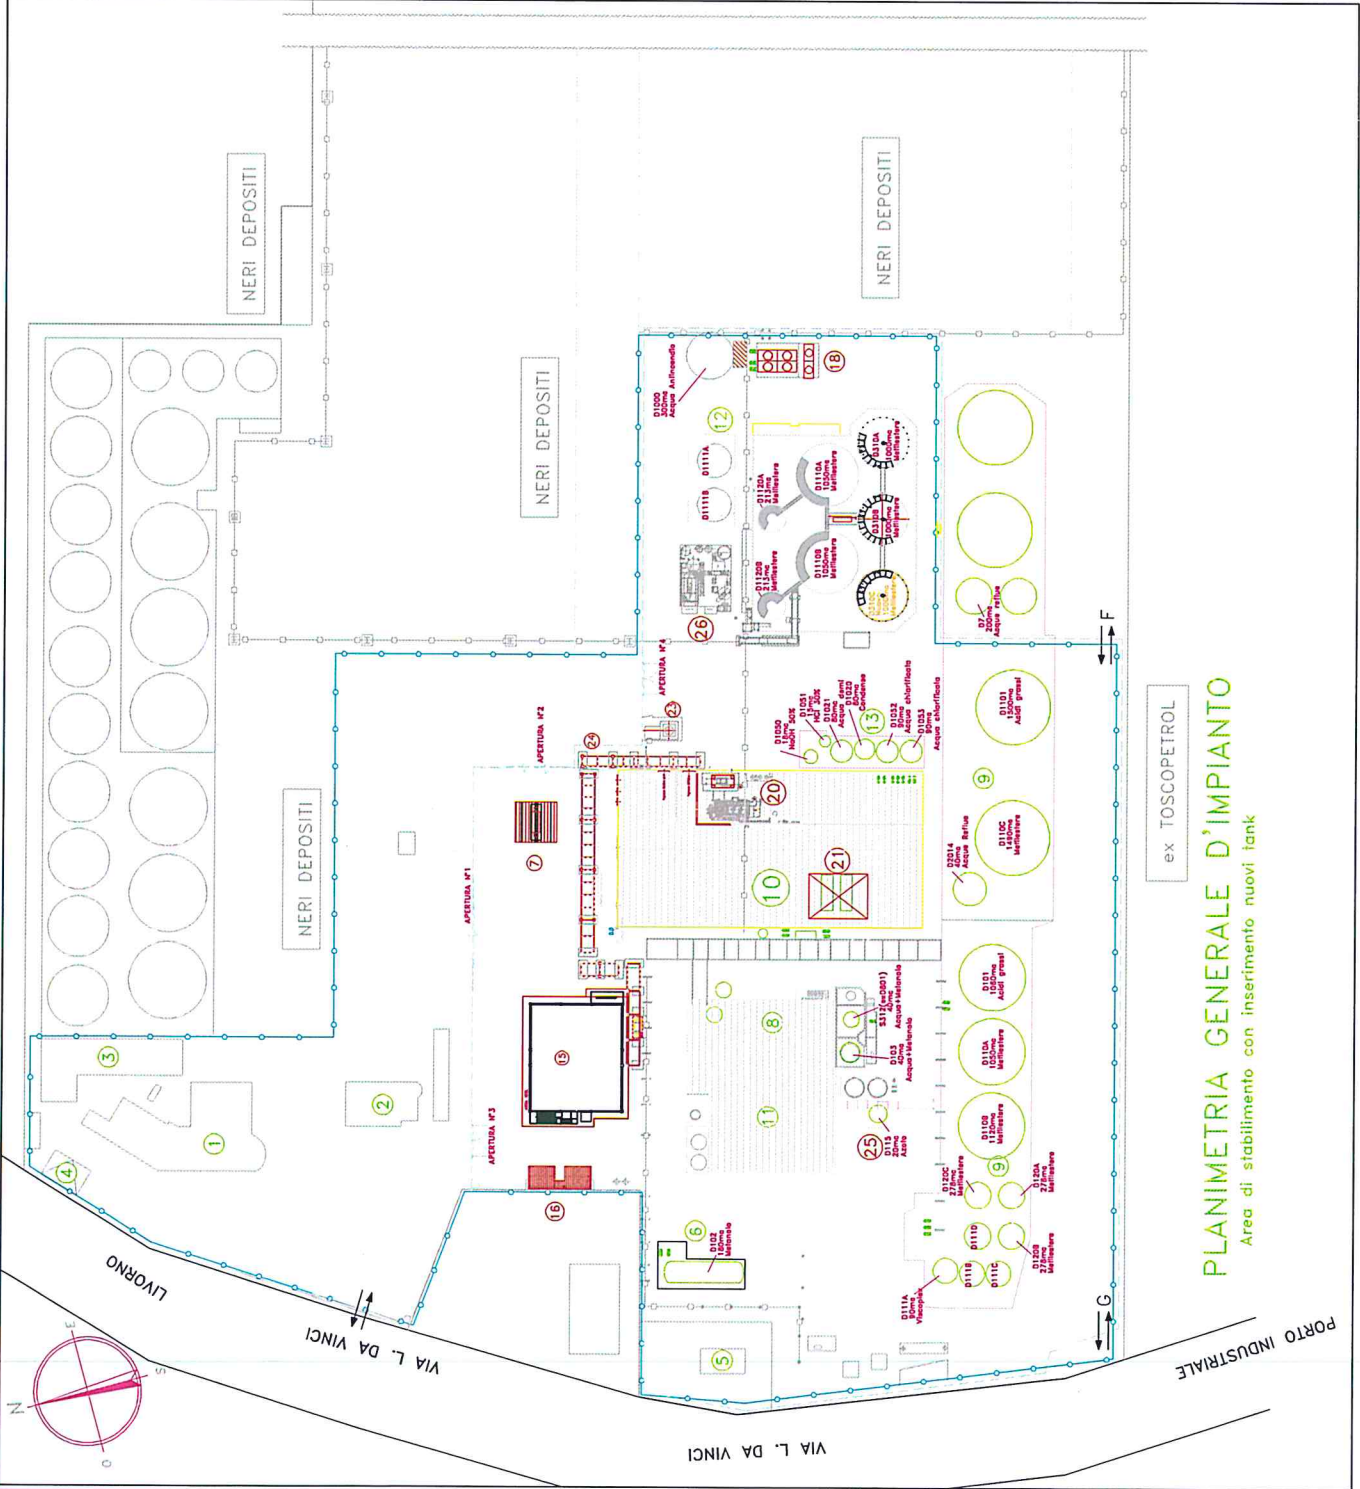

- DETTAGLIO AREE :**
- ① UFFICI
 - ② PORTINERIA
 - ③ MENSA
 - ④ CABINA ENEL
 - ⑤ STAZIONE METANO
 - ⑥ STOCCAGGIO METANOLO
 - ⑦ PENSILINA DI CARICO AUTOBOTTI
 - ⑧ IMPIANTO DI PRODUZIONE LINEA 1
 - ⑨ AREA STOCCAGGIO
 - ⑩ PALAZZINA SERVIZI
 - ⑪ IMPIANTO DI PRODUZIONE LINEA 2
 - ⑫ AREA STOCCAGGIO
 - ⑬ STOCCAGGI CENTRALE TERMICA
 - ⑭ IMPIANTO DI PRODUZIONE LINEA 3
 - ⑮ TETTOIE RESINE
 - ⑯ TORRE DI RAFFREDDAMENTO
 - ⑰ NUOVA CALDAIA
 - ⑱ NUOVO CHILLER
 - ⑲ FLARE SYSTEM
 - ⑳ PIPE RACKS
 - ㉑ SKID AZOTO
 - ㉒ IMPIANTO IWT

RECHINZIONE FISCALE
CONFINE DI PROPRIETA'
 PERCORSO PIPE RACK ESISTENTE



MASOL CONTINENTAL BIOFUEL S.R.L.
STABILIMENTO DI LIVORNO

MASOL CONTINENTAL BIOFUEL


CODICE ELABORATO: BIO3-04-21

REVISIONE: 03

SCALA:

ex TOSCOPEIROL

PLANIMETRIA GENERALE D'IMPIANTO

Area di stabilimento con inserimento nuovi tank