




AREA 1

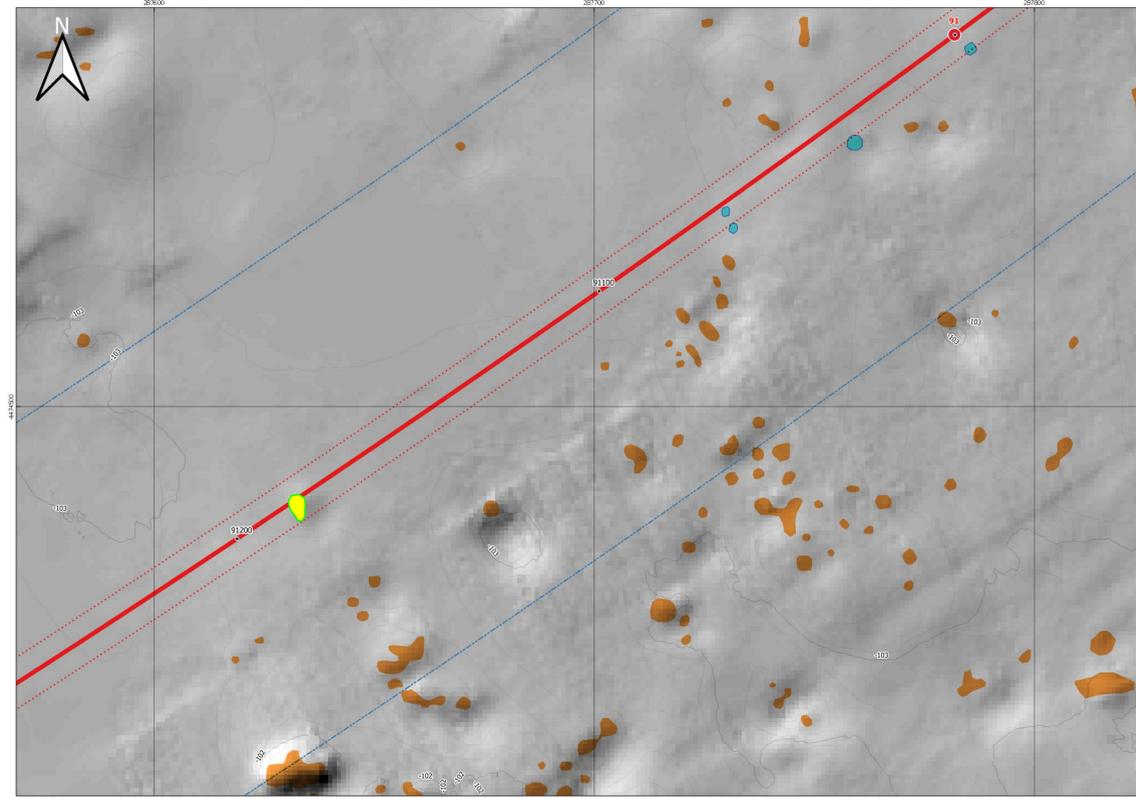



AREA 2

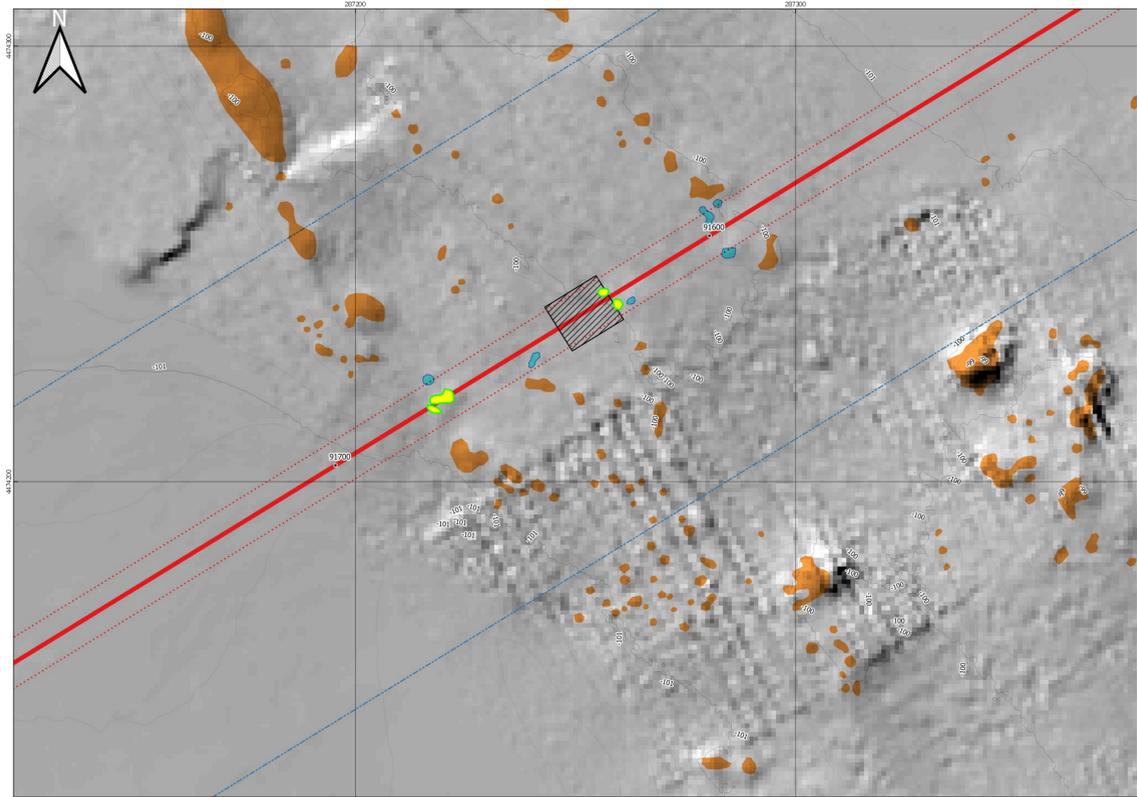

AREA 3

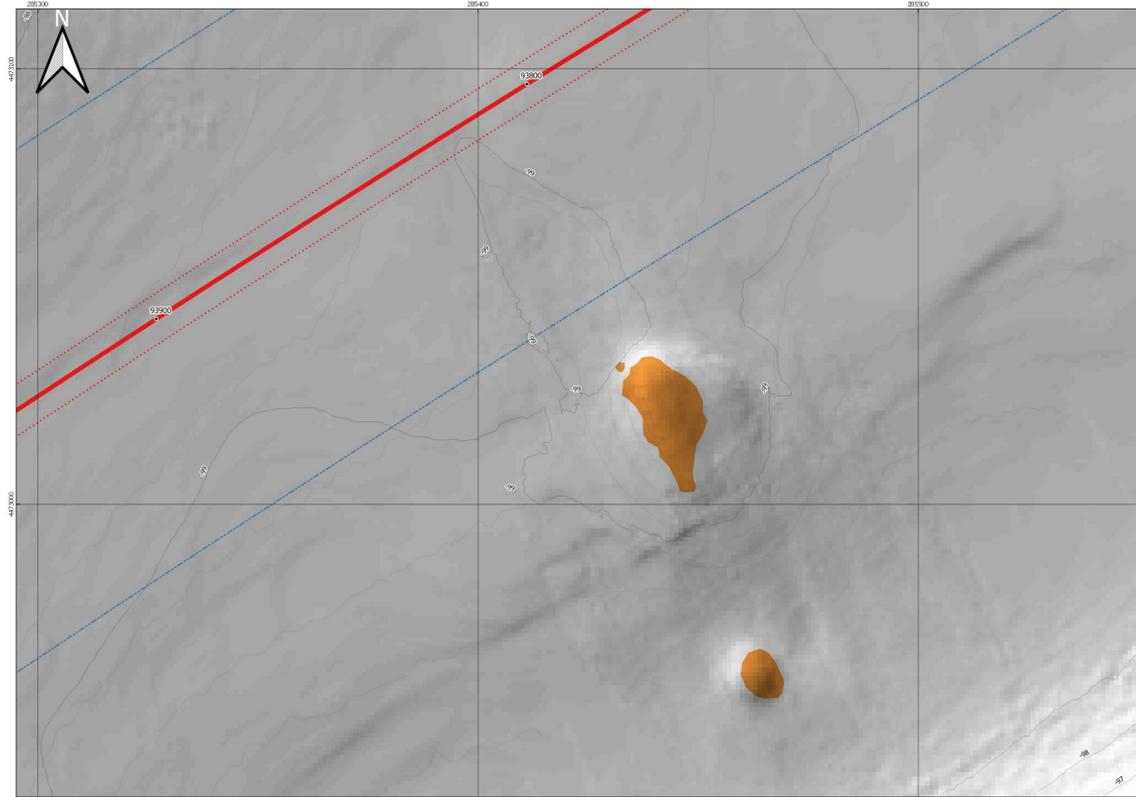

AREA 4

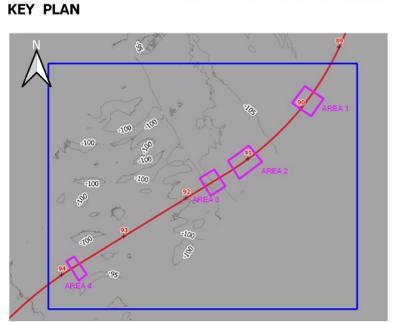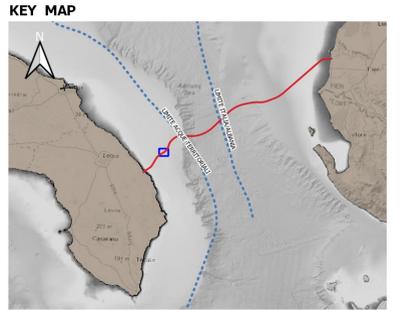

- LEGENDA**
- Pipeline/FOC (Footprint)
 - Corridoio di Varo (+/- 5 m)
 - Buffer 50 m (Pipeline/FOC)
 - Post-Lay
 - Strutture a letti di ostriche interferite
 - Strutture a letti di ostriche presenti nel corridoio di varo +/- 5m
 - Strutture a letti di ostriche

NOTE:
 Strutture a letti di ostriche identificate con rilievi ROV e classificate dall'Istituto Nazionale di Oceanografia e Geofisica Sperimentale (OGS) (Campagna Giugno 2016). Digitalizzazione su Rilievi Geofisici MBES/SSS (Campagne ST12590 e FUGRO 2016).

Coordinate System Reference: WGS84 (ETRF 1989) Datum, WGS84 Spheroid
 Grid coordinates are in metres on the Universal Transverse Mercator Projection, Zone 34 N, Central Meridian 21°E.



		
SUPPLIER DOCUMENT NUMBER 16-1352	REVISION NO. 0	
PROJECT TITLE TAP Trans Adriatic Pipeline Project ALLEGATO 6 – INQUADRAMENTO DI DETTAGLIO AFFIORAMENTI AREE 1, 2, 3, 4		
DRAWING TITLE ALLEGATO 6 – INQUADRAMENTO DI DETTAGLIO AFFIORAMENTI AREE 1, 2, 3, 4	DRAWING NO. 3	REVISION NO. 0
FORMAT A0+	SCALE 1:500	DRAWING NO. OPL00 - C493 - 150 - Y - TRX - 0015