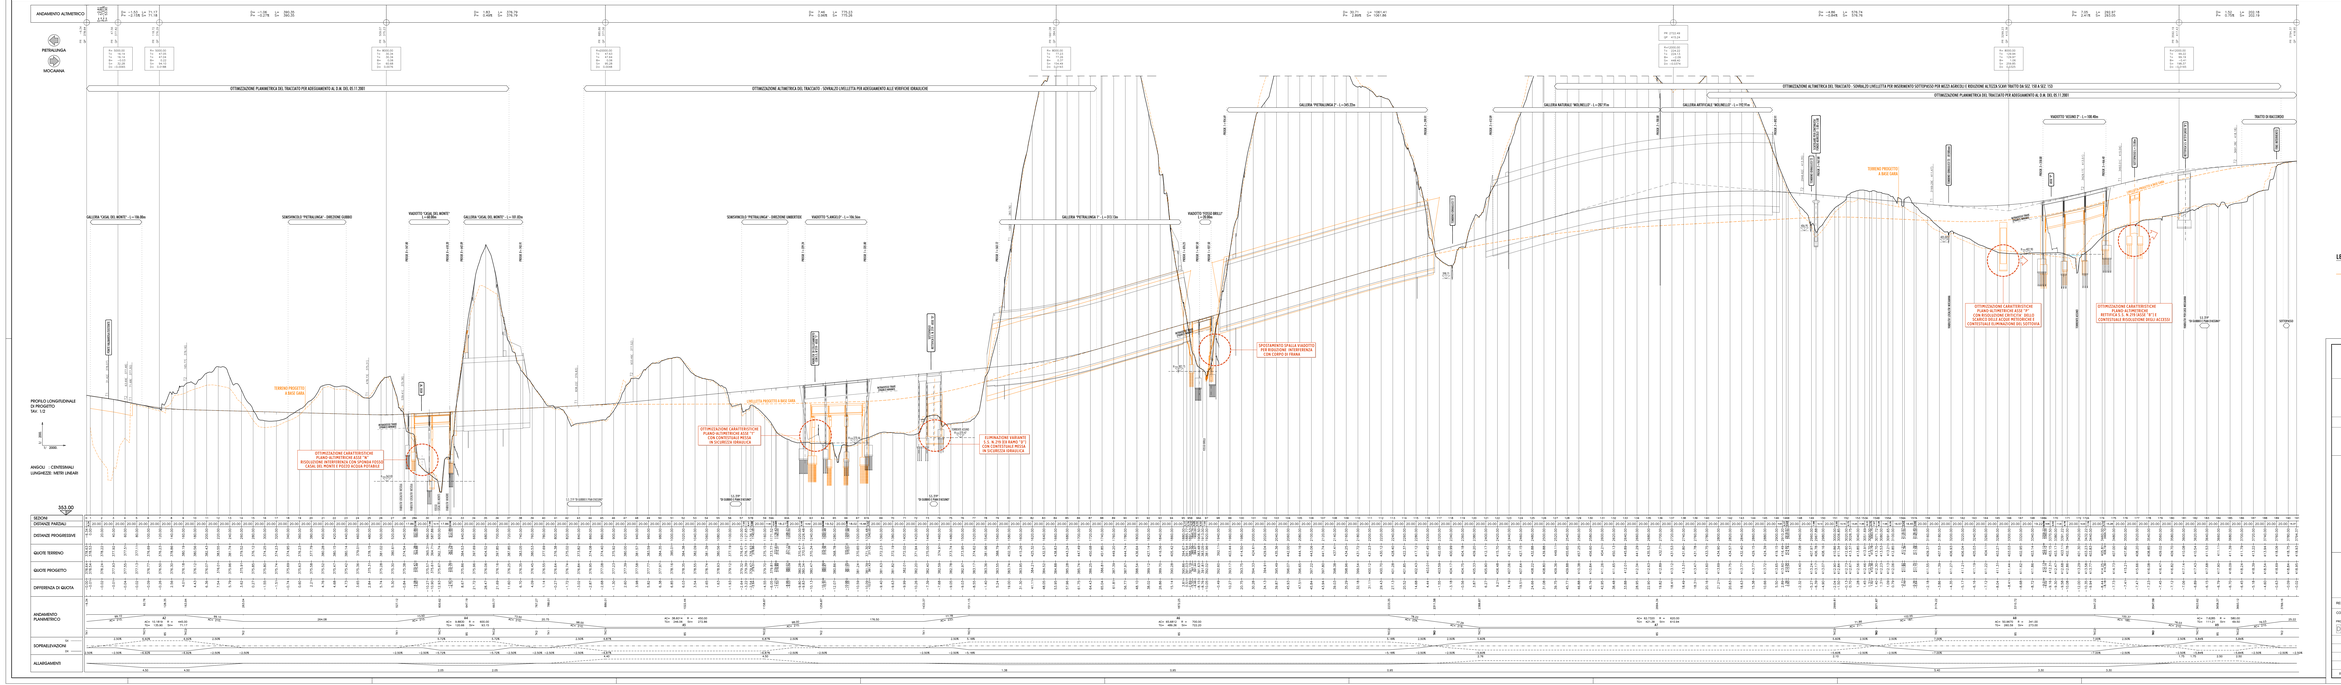

anas

REGIONE UMBRIA

STRADA S.S. N.219 "GUBBIO - PIAN D'ASSINO" ADEGUAMENTO TRATTO GUBBIO-UMBERTIDE

2° LOTTO: MOCAIANA-UMBERTIDE - 1° STRALCIO: MOCAIANA-PIETRALUNGA

CIG 6038860377 - CUP F91F03000720001

SOGGETTO ATTUATORE ANAS S.p.A.

PROGETTO ESECUTIVO

IMPRESA

COLLINI LAVORI S.p.A.

PROGETTAZIONE:

RESPONSABILE DELL'INTEGRAZIONE DEI SISTEMI SPECIALISTICI: Ing. GIOVANNI CASSANI

PROGETTAZIONE OPERE IN SOTTERRANEO: Ing. GIOVANNI CASSANI

GEOLOGIA: Dott.ssa Geol. FIORENZA PERIANO

PROGETTAZIONE STRUTTURALE: Ing. PIER PAOLO CORONA

PROGETTAZIONE STRADALE, IDRAULICA E IMPIANTISTICA: Ing. FILIPPO VANNI

PROGETTAZIONE AMBIENTALE, PAESAGGIO E MITIGAZIONI: Arch. MARCO BECCARELLI

PROGETTAZIONE ESECUTIVA: Ing. GIANPIETRO BRAMATI

CONSULENZE SPECIALISTICHE:

ASPETTI ORMEGGIO E PROTEZIONALI: Ing. SIMBRON SRL

TRITURAZIONE MATERIALI: Ing. GIANPIETRO BRAMATI

ANALISI DEI RISCHI: Dr. ROBERTO MARCHETTI

INQUADRAMENTO DELL'INTERVENTO

PROFILO D'RAFFRONTO TRA IL PROGETTO ESECUTIVO E PROGETTO DEFINITIVO

RESPONSABILE DEL PROCEDIMENTO: Ing. A. DEVOTIPANZESCHI

CODICE PROGETTO		NOME FILE	REVISIONE	SCALA
PROGETTO: N. PROG. N. PARZ.		T00ED00GENPO1B.dwg		
QP2R3G 0 0701		CODICE ELAB. T00 ED 00 GEN PO 01	B	1:2000

REV.	DESCRIZIONE	DATA	REDATTO	VERIFICATO	APPROVATO
B	EMISSIONE PER PROCEDURE	20/06/2019	ZUCCONI	CORCONI	CASSANI
A	EMISSIONE	11/10/2017	ZUCCONI	CORCONI	CASSANI