PLANIMETRIA DI RAFFRONTO

SCALA 1:2000

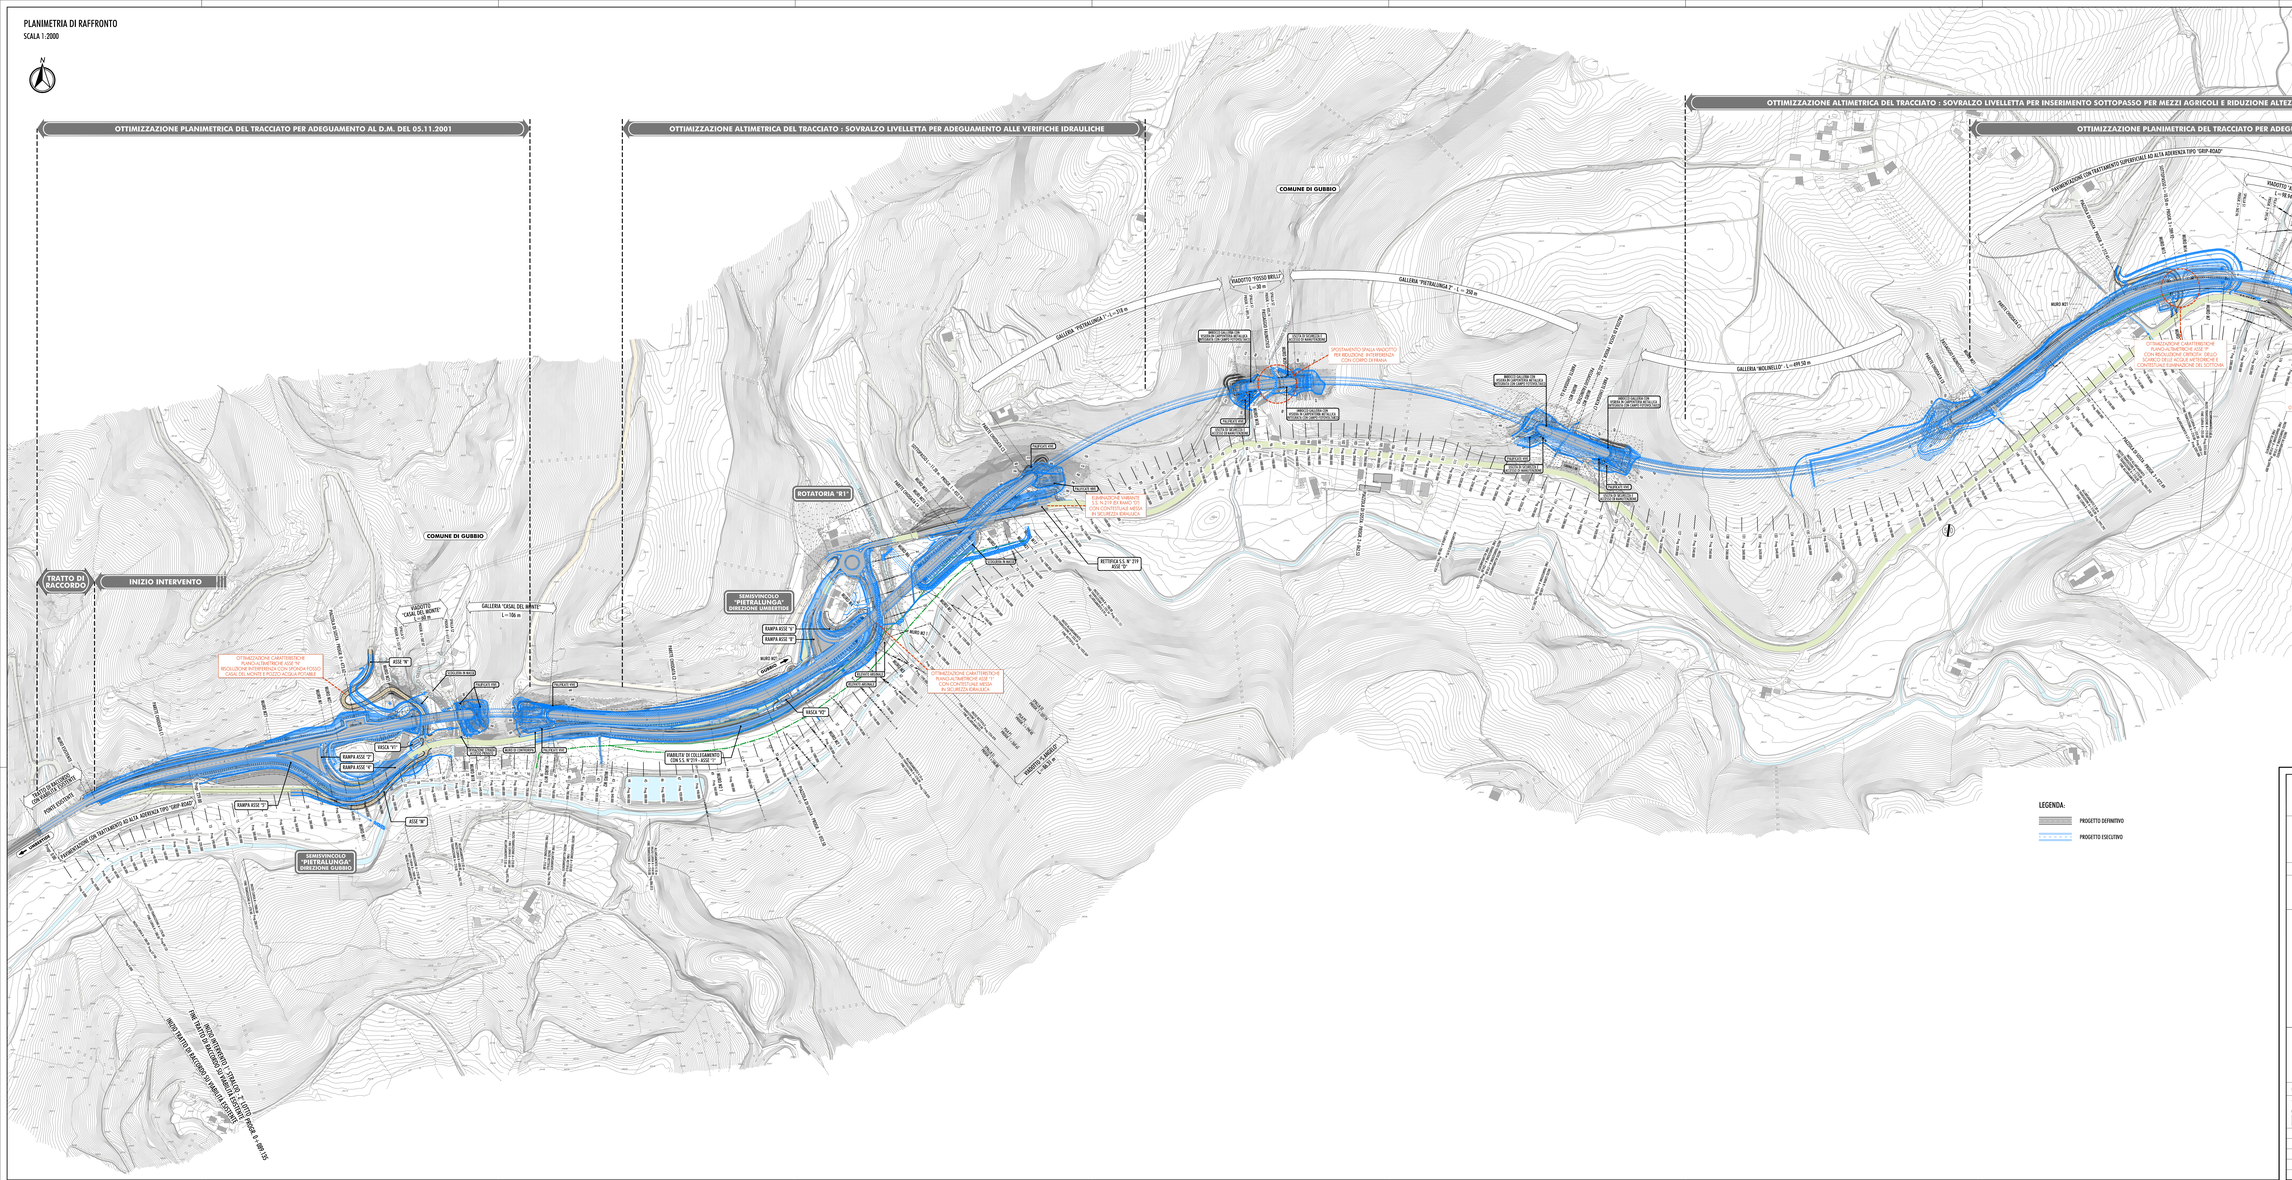
N
OTTIMIZZAZIONE PLANIMETRICA DEL TRACCIATO PER ADEGUAMENTO AL D.M. DEL 05.11.2001
OTTIMIZZAZIONE ALTIMETRICA DEL TRACCIATO : SOVRALZO LIVELLETTA PER ADEGUAMENTO ALLE VERIFICHE IDRAULICHE
OTTIMIZZAZIONE ALTIMETRICA DEL TRACCIATO : SOVRALZO LIVELLETTA PER INSERIMENTO SOTTOPASSO PER MEZZI AGRICOLI E RIDUZIONE ALTEZZA SCAVI TRATTO DA SEZ. 150 A SEZ. 153
OTTIMIZZAZIONE PLANIMETRICA DEL TRACCIATO PER ADEGUAMENTO AL D.M. DEL 05.11.2001
TRATTO DI RACCORDO
INIZIO INTERVENTO
FINE INTERVENTO
TRATTO DI RACCORDO
COMUNE DI GUBBIO
SEMISVINCOLO "PIETRALUNGA" DIREZIONE UMBERTIDE
SEMISVINCOLO "PIETRALUNGA" DIREZIONE GUBBIO
GALLERIA "CASAL DEL MONTE" L = 106 m
GALLERIA "PIETRALUNGA 1" L = 319 m
GALLERIA "PIETRALUNGA 2" L = 258 m
GALLERIA "MOLINELLO" L = 499.50 m
OTTIMIZZAZIONE CARATTERISTICHE PLANO-ALTIMETRICHE ASSE "N" RISOLUZIONE INTERFERENZA CON SPONDA POSSO CASAL DEL MONTE E POZZO ACQUA POTABILE
OTTIMIZZAZIONE CARATTERISTICHE PLANO-ALTIMETRICHE ASSE "O" CON CONTESTUALE MESSA IN SICUREZZA IDRAULICA
SPOSTAMENTO SPALLA MADOTTO PER RISOLUZIONE INTERFERENZA CON CORPO DI FRANA
OTTIMIZZAZIONE CARATTERISTICHE PLANO-ALTIMETRICHE ASSE "T" CON RISOLUZIONE CRITICITA' DEGLI SCARICHI DELLE ACQUE METEORICHE E CONTESTUALE ELIMINAZIONE DEL SOTTOPASSO
OTTIMIZZAZIONE CARATTERISTICHE PLANO-ALTIMETRICHE RETTIFICA S.L. N.219 ASSE "B1" E CONTESTUALE RISOLUZIONE DEGLI ACCESSI
PAVIMENTAZIONE CON TESSITURA SUPERFICIALE AD ALTA ADERENZA TIPO "GRIP-ROAD"
