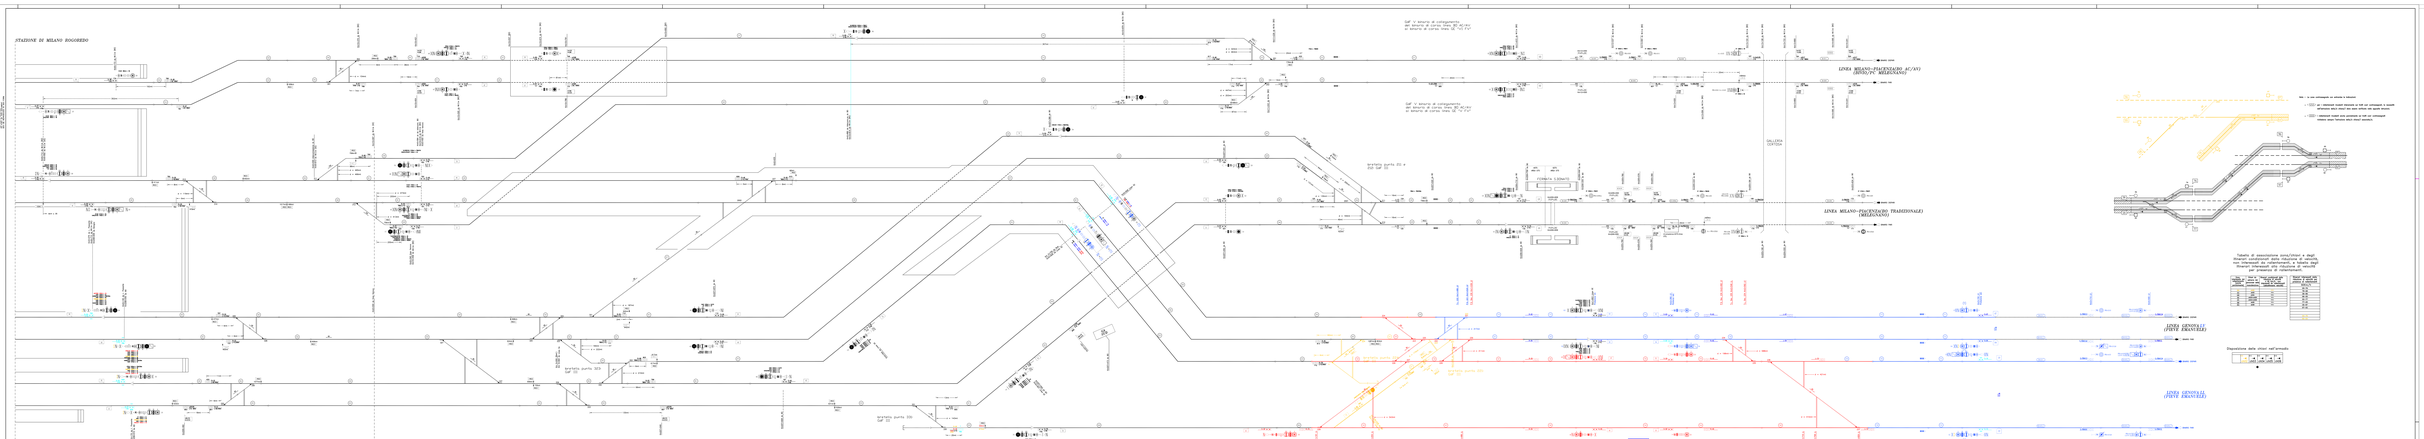
STAZIONE DI MILANO ROGOREDO
SAP 'a' sinistra di collegamento dal binario di corsa dispari AC/AV al binario di corsa dispari TE "C.FV"
SAP 'a' destra di collegamento dal binario di corsa dispari AC/AV al binario di corsa dispari TE "C.FV"
