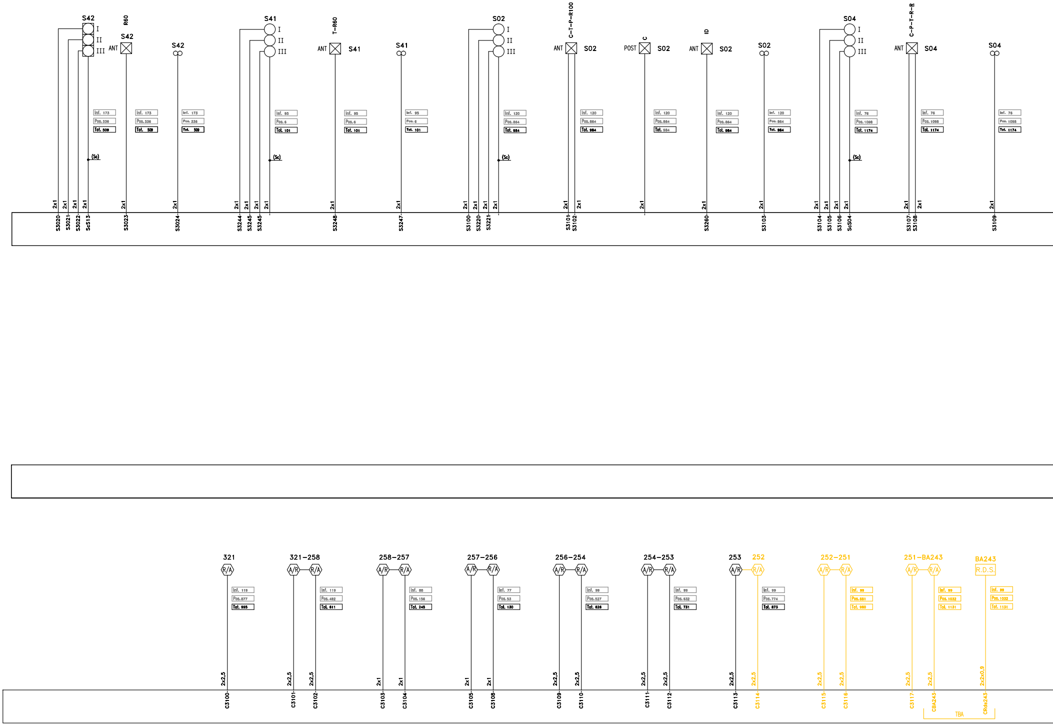
S42
I
II
III
R60
S42
ANT
S42
S41
I
II
III
T-R60
ANT
S41
S41
S02
I
II
III
C-T-P-R100
ANT
S02
C
POST
S02
ID
ANT
S02
S02
S04
I
II
III
C-P-T-R-B
ANT
S04
S04
Inf. 173
Pos.336
Tot. 509
Inf. 173
Pos.336
Tot. 509
Inf. 173
Pos.336
Tot. 509
Inf. 95
Pos.6
Tot. 101
Inf. 95
Pos.6
Tot. 101
Inf. 95
Pos.6
Tot. 101
Inf. 120
Pos.884
Tot. 984
Inf. 120
Pos.884
Tot. 984
Inf. 120
Pos.884
Tot. 984
Inf. 120
Pos.884
Tot. 984
Inf. 120
Pos.884
Tot. 984
Inf. 76
Pos.1098
Tot. 1174
Inf. 76
Pos.1098
Tot. 1174
Inf. 76
Pos.1098
Tot. 1174
(Sc)
(Sc)
(Sc)
(Sc)
2x1
S3020
S3021
S3022
ScS13
S3023
S3024
S3244
S3245
S3245
S3248
S3247
S3100
S3220
S3221
S3101
S3102
S3260
S3103
S3104
S3105
S3106
ScS04
S3107
S3108
S3109
321
R/A
321-258
A/R
R/A
258-257
257-256
256-254
254-253
253
252
252-251
251-BA243
BA243
R.D.S.
Inf. 119
Pos.877
Tot. 995
Inf. 119
Pos.492
Tot. 611
Inf. 88
Pos.156
Tot. 245
Inf. 77
Pos.53
Tot. 130
Inf. 99
Pos.527
Tot. 626
Inf. 99
Pos.632
Tot. 731
Inf. 99
Pos.774
Tot. 873
Inf. 99
Pos.881
Tot. 980
Inf. 99
Pos.1032
Tot. 1131
Inf. 99
Pos.1032
Tot. 1131
2x2,5
2x1
2x2x0,9
C3100
C3101
C3102
C3103
C3104
C3105
C3108
C3109
C3110
C3111
C3112
C3113
C3114
C3115
C3116
C3117
CBA243
CRds243
TBA

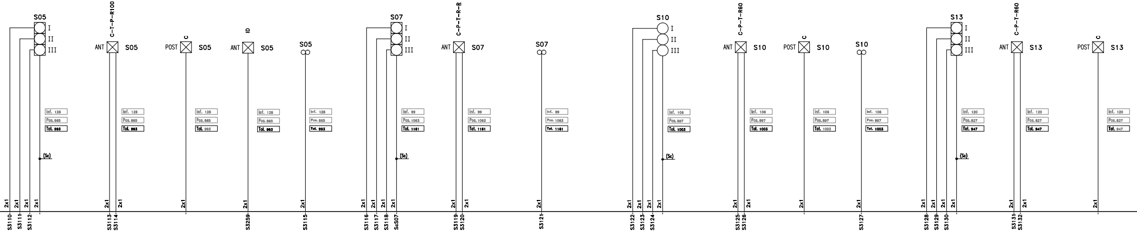
S05
I
II
III
(Sc)
Inf. 128
Pos.865
Tot. 993
C-T-P-R100
ANT
S05
POST
C
ID
S07
C-P-T-R-R
Inf. 99
Pos.1063
Tot. 1161
S10
C-P-T-R60
Inf. 106
Pos.897
Tot. 1003
S13
Inf. 120
Pos.827
Tot. 947
2x1
S3110
S3111
S3112
S3113
S3114
S3259
S3115
S3116
S3117
S3118
ScS07
S3119
S3120
S3121
S3122
S3123
S3124
S3125
S3126
S3127
S3128
S3129
S3130
S3131
S3132

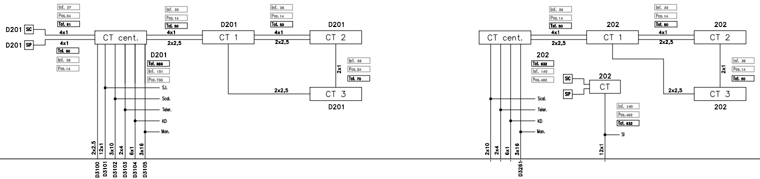
D201
SIC
SIP
4x1
Inf. 37
Pos.54
Tot. 91
Tot. 50
Inf. 36
Pos.14
CT cent.
CT 1
CT 2
CT 3
2x2,5
2x1
Tot. 70
Pos.34
Tot. 886
Inf. 151
Pos.735
S.I.
Scal.
Teler.
KD
Man.
2x2.5
12x1
3x10
2x4
6x1
3x16
D3100
D3101
D3102
D3103
D3104
D3105
202
CT
Tot. 632
Inf. 140
Pos.492
SI
2x10
D3261

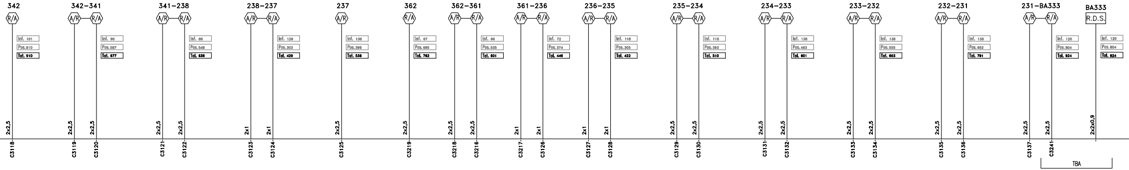
342
R/A
Inf. 101
Pos.810
Tot. 910
342-341
A/R
Inf. 90
Pos.587
Tot. 677
341-238
Inf. 88
Pos.548
Tot. 636
238-237
Inf. 126
Pos.303
Tot. 429
237
Inf. 138
Pos.398
Tot. 536
362
Inf. 67
Pos.695
Tot. 762
362-361
Inf. 66
Pos.535
Tot. 601
361-236
Inf. 72
Pos.374
Tot. 446
236-235
Inf. 118
Pos.305
Tot. 422
235-234
Inf. 118
Pos.393
Tot. 510
234-233
Inf. 138
Pos.463
Tot. 601
233-232
Inf. 138
Pos.555
Tot. 693
232-231
Inf. 138
Pos.653
Tot. 791
231-BA333
Inf. 120
Pos.804
Tot. 924
BA333
R.D.S.
2x2,5
2x1
2x2x0,9
C3118
C3119
C3120
C3121
C3122
C3123
C3124
C3125
C3219
C3218
C3216
C3217
C3126
C3127
C3128
C3129
C3130
C3131
C3132
C3133
C3134
C3135
C3136
C3137
C3241
TBA

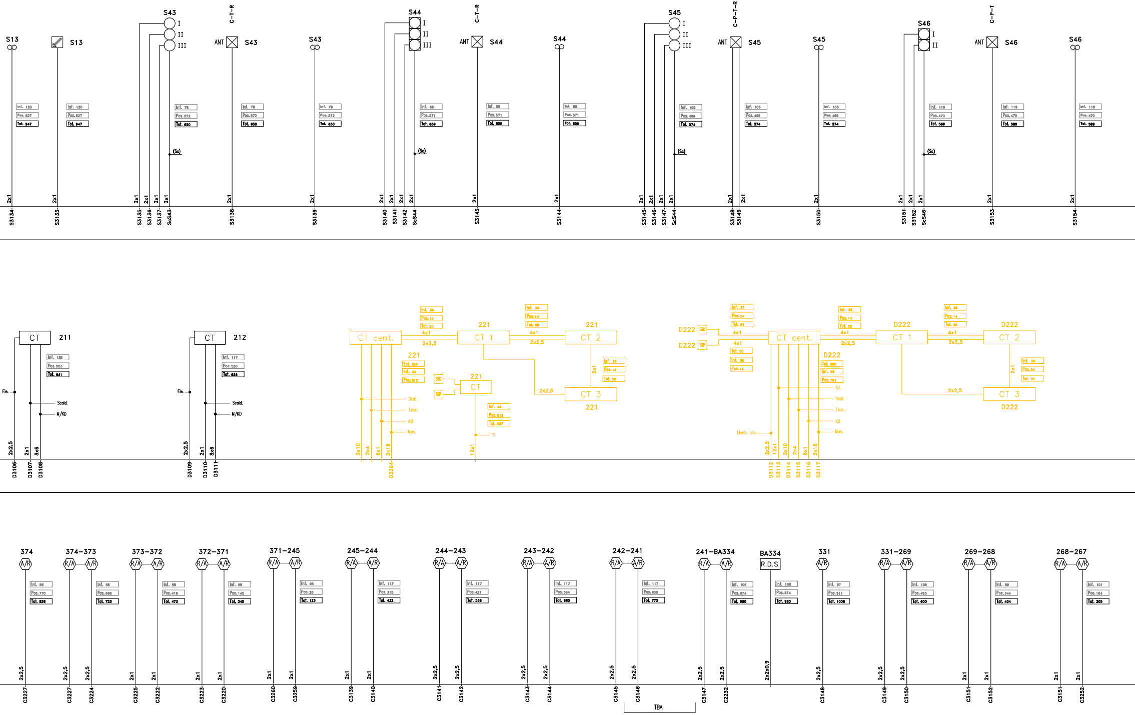
S13
S13
S43
I
II
III
C-T-R
ANT
S43
S43
S44
I
II
III
C-T-R
ANT
S44
S44
S45
I
II
III
C-P-T-R
ANT
S45
S45
S46
I
II
C-P-T
ANT
S46
S46
Inf. 120
Pos. 827
Tot. 947
Inf. 120
Pos. 827
Tot. 947
Inf. 78
Pos. 572
Tot. 650
Inf. 78
Pos. 572
Tot. 650
Inf. 78
Pos. 572
Tot. 650
Inf. 88
Pos. 571
Tot. 659
Inf. 88
Pos. 571
Tot. 659
Inf. 88
Pos. 571
Tot. 659
Inf. 105
Pos. 469
Tot. 574
Inf. 105
Pos. 469
Tot. 574
Inf. 105
Pos. 469
Tot. 574
Inf. 119
Pos. 470
Tot. 589
Inf. 119
Pos. 470
Tot. 589
Inf. 119
Pos. 470
Tot. 589
(Sc)
(Sc)
(Sc)
(Sc)
2x1
S3134
S3133
S3135
S3136
S3137
ScS43
S3138
S3139
S3140
S3141
S3142
ScS44
S3143
S3144
S3145
S3146
S3147
ScS44
S3148
S3149
S3150
S3151
S3152
ScS46
S3153
S3154
CT
211
Inf. 138
Pos. 503
Tot. 641
Ele.
Scald.
M/KD
2x2,5
2x1
3x6
D3106
D3107
D3108
CT
212
Inf. 117
Pos. 520
Tot. 636
Ele.
Scald.
M/KD
2x2,5
2x1
3x6
D3109
D3110
D3111
CT cent.
Inf. 36
Pos. 14
Tot. 50
4x1
2x2,5
221
CT 1
Inf. 36
Pos. 14
Tot. 50
4x1
2x2,5
221
CT 2
221
Tot. 857
Inf. 44
Pos. 813
SIC
SIP
221
CT
Inf. 44
Pos. 813
Tot. 857
2x1
Inf. 36
Pos. 14
Tot. 50
2x2,5
CT 3
221
Scal.
Teler.
KD
Man.
SI
3x10
2x4
6x1
3x16
12x1
D3264
D222
SIC
D222
SIP
Inf. 37
Pos. 54
Tot. 91
4x1
4x1
Tot. 50
Inf. 36
Pos. 14
CT cent.
Inf. 36
Pos. 14
Tot. 50
4x1
2x2,5
D222
CT 1
Inf. 36
Pos. 14
Tot. 50
4x1
2x2,5
D222
CT 2
D222
Tot. 880
Inf. 99
Pos. 781
2x1
Inf. 36
Pos. 34
Tot. 70
2x2,5
CT 3
D222
S.I.
Scal.
Teler.
KD
Man.
Livello olio.
2x2.5
12x1
3x10
2x4
6x1
3x16
D3112
D3113
D3114
D3115
D3116
D3117
374
A/R
374-373
R/A
A/R
373-372
R/A
A/R
372-371
R/A
A/R
371-245
R/A
A/R
245-244
R/A
A/R
244-243
R/A
A/R
243-242
R/A
A/R
242-241
R/A
A/R
241-BA334
R/A
A/R
BA334
R.D.S.
331
A/R
331-269
R/A
A/R
269-268
R/A
A/R
268-267
R/A
A/R
Inf. 56
Pos. 770
Tot. 826
Inf. 55
Pos. 668
Tot. 723
Inf. 55
Pos. 418
Tot. 473
Inf. 95
Pos. 145
Tot. 240
Inf. 95
Pos. 28
Tot. 123
Inf. 117
Pos. 315
Tot. 432
Inf. 117
Pos. 421
Tot. 538
Inf. 117
Pos. 564
Tot. 680
Inf. 117
Pos. 658
Tot. 775
Inf. 106
Pos. 874
Tot. 980
Inf. 106
Pos. 874
Tot. 980
Inf. 97
Pos. 911
Tot. 1008
Inf. 105
Pos. 495
Tot. 600
Inf. 89
Pos. 344
Tot. 434
Inf. 101
Pos. 104
Tot. 205
2x2,5
2x1
2x2x0,9
C3227
C3227
C3224
C3225
C3222
C3223
C3220
C3260
C3259
C3139
C3140
C3141
C3142
C3143
C3144
C3145
C3146
C3147
C2232
C3148
C3149
C3150
C3151
C3152
C3151
C3252
TBA

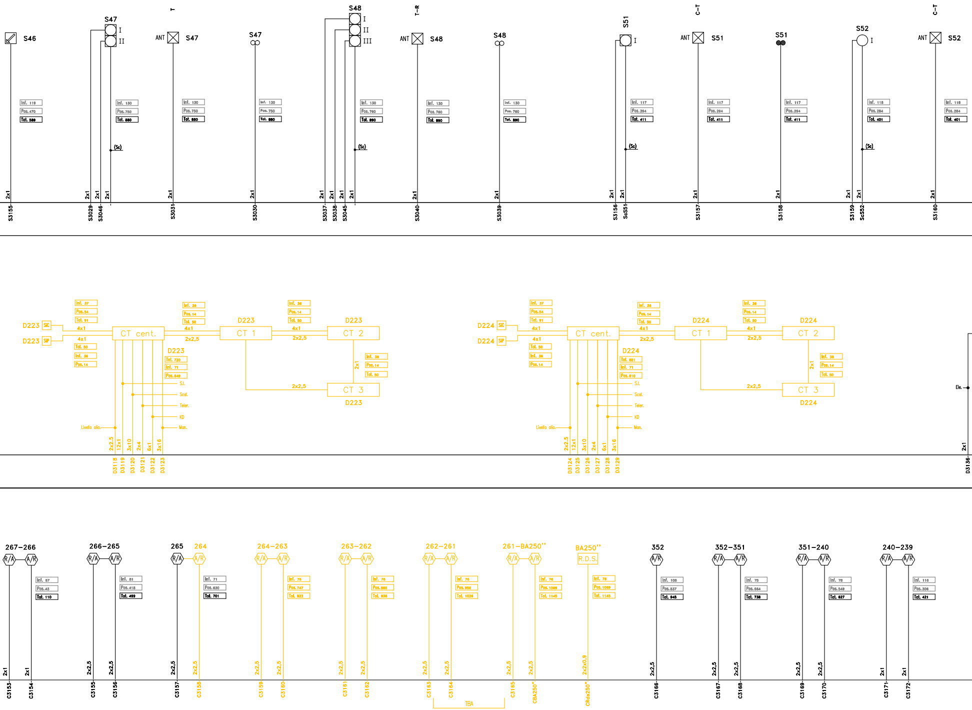
S46
S47
I
II
ANT
S47
T
S47
S48
I
II
III
ANT
S48
T–R
S48
S51
I
ANT
S51
C–T
S51
S52
I
ANT
S52
C–T
Inf. 119
Pos.470
Tot. 589
Inf. 130
Pos.750
Tot. 880
(Sc)
Inf. 130
Pos.750
Tot. 880
Inf. 130
Pos.750
Tot. 880
Inf. 130
Pos.760
Tot. 890
(Sc)
Inf. 130
Pos.760
Tot. 890
Inf. 130
Pos.760
Tot. 890
Inf. 117
Pos.294
Tot. 411
(Sc)
Inf. 117
Pos.294
Tot. 411
Inf. 117
Pos.294
Tot. 411
Inf. 118
Pos.284
Tot. 401
(Sc)
Inf. 118
Pos.284
Tot. 401
2x1
S3155
S3029
S3046
S3031
S3030
S3037
S3038
S3045
S3040
S3039
S3156
ScS51
S3157
S3158
S3159
ScS52
S3160
D223 SIC
D223 SIP
Inf. 37
Pos.54
Tot. 91
4x1
Tot. 50
Inf. 36
Pos.14
CT cent.
Inf. 36
Pos.14
Tot. 50
2x2,5
D223
CT 1
Inf. 36
Pos.14
Tot. 50
D223
CT 2
2x1
Inf. 36
Pos.14
Tot. 50
CT 3
D223
D223
Tot. 720
Inf. 71
Pos.649
S.I.
Scal.
Teler.
KD
Man.
Livello olio
2x2,5
12x1
3x10
2x4
6x1
3x16
D3118
D3119
D3120
D3121
D3122
D3123
D224 SIC
D224 SIP
Inf. 37
Pos.54
Tot. 91
4x1
Tot. 50
Inf. 36
Pos.14
CT cent.
Inf. 36
Pos.14
Tot. 50
2x2,5
D224
CT 1
Inf. 36
Pos.14
Tot. 50
D224
CT 2
2x1
Inf. 36
Pos.14
Tot. 50
CT 3
D224
D224
Tot. 681
Inf. 71
Pos.610
S.I.
Scal.
Teler.
KD
Man.
Livello olio
D3124
D3125
D3126
D3127
D3128
D3129
Ele.
D3136
267–266
R/A
A/R
Inf. 67
Pos.43
Tot. 110
266–265
Inf. 81
Pos.418
Tot. 499
265
264
Inf. 71
Pos.630
Tot. 701
264–263
Inf. 75
Pos.747
Tot. 822
263–262
Inf. 76
Pos.860
Tot. 936
262–261
Inf. 76
Pos.950
Tot. 1026
261–BA250''
Inf. 76
Pos.1069
Tot. 1145
BA250''
R.D.S.
Inf. 76
Pos.1069
Tot. 1145
352
Inf. 108
Pos.837
Tot. 945
352–351
Inf. 75
Pos.664
Tot. 738
351–240
Inf. 78
Pos.549
Tot. 627
240–239
Inf. 116
Pos.306
Tot. 421
2x2,5
2x2x0,9
C3153
C3154
C3155
C3156
C3157
C3158
C3159
C3160
C3161
C3162
C3163
C3164
C3165
CBA250''
CRds250''
C3166
C3167
C3168
C3169
C3170
C3171
C3172
TBA

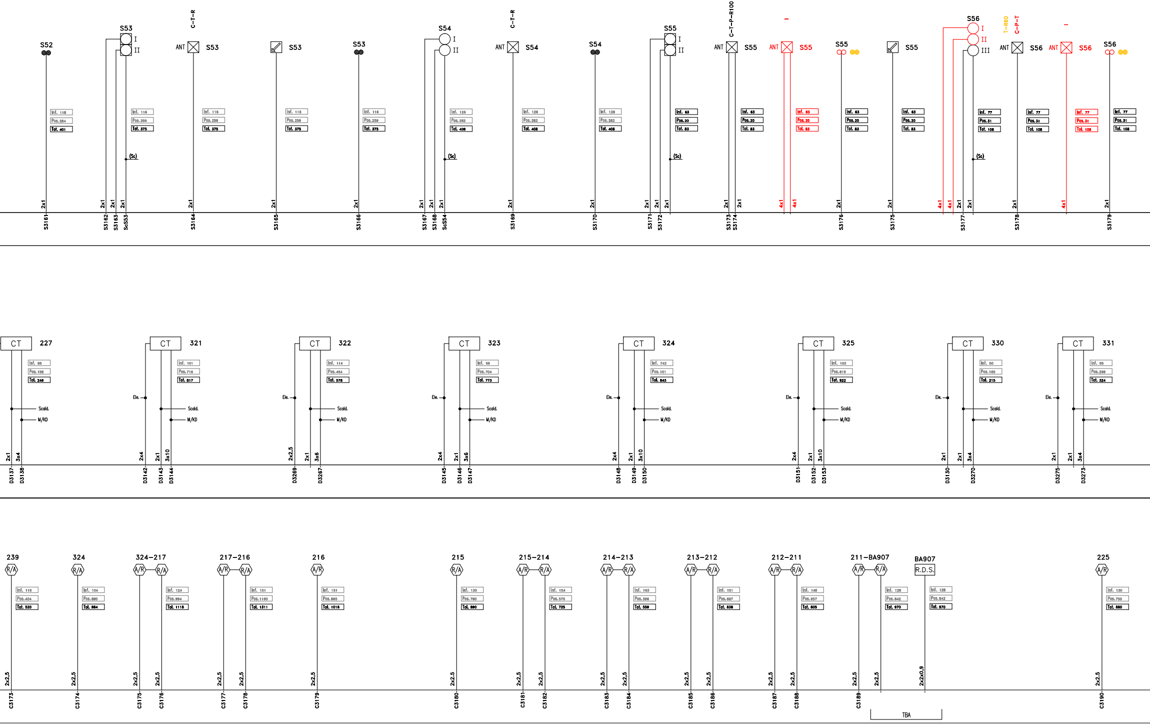
S52
Inf. 118
Pos.284
Tot. 401
2x1
S3161
S53
I
II
Inf. 116
Pos.259
Tot. 375
(Sc)
2x1
2x1
2x1
S3162
S3163
ScS53
C–T–R
ANT
S53
Inf. 116
Pos.259
Tot. 375
2x1
S3164
S53
Inf. 116
Pos.259
Tot. 375
2x1
S3165
S53
Inf. 116
Pos.259
Tot. 375
2x1
S3166
S54
I
II
Inf. 126
Pos.282
Tot. 408
(Sc)
2x1
2x1
2x1
S3167
S3168
ScS54
C–T–R
ANT
S54
Inf. 126
Pos.282
Tot. 408
2x1
S3169
S54
Inf. 126
Pos.282
Tot. 408
2x1
S3170
S55
I
II
Inf. 63
Pos.20
Tot. 83
(Sc)
2x1
2x1
2x1
S3171
S3172
C–T–P–R100
ANT
S55
Inf. 63
Pos.20
Tot. 83
2x1
2x1
S3173
S3174
–
ANT
S55
Inf. 63
Pos.20
Tot. 83
4x1
4x1
S55
Inf. 63
Pos.20
Tot. 83
2x1
S3176
S55
Inf. 63
Pos.20
Tot. 83
2x1
S3175
S56
I
II
III
Inf. 77
Pos.31
Tot. 108
(Sc)
4x1
4x1
2x1
2x1
S3177
T–R60
C–P–T
ANT
S56
Inf. 77
Pos.31
Tot. 108
2x1
S3178
–
ANT
S56
Inf. 77
Pos.31
Tot. 108
4x1
S56
Inf. 77
Pos.31
Tot. 108
2x1
S3179
CT
227
Inf. 88
Pos.158
Tot. 246
Scald.
M/KD
2x1
3x4
D3137
D3138
CT
321
Inf. 101
Pos.716
Tot. 817
Ele.
Scald.
M/KD
2x4
2x1
3x10
D3142
D3143
D3144
CT
322
Inf. 114
Pos.464
Tot. 578
Ele.
Scald.
M/KD
2x2,5
2x1
3x6
D3269
D3267
CT
323
Inf. 69
Pos.704
Tot. 773
Ele.
Scald.
M/KD
2x4
2x1
3x6
D3145
D3146
D3147
CT
324
Inf. 742
Pos.101
Tot. 843
Ele.
Scald.
M/KD
2x4
2x1
3x10
D3148
D3149
D3150
CT
325
Inf. 103
Pos.819
Tot. 922
Ele.
Scald.
M/KD
2x4
2x1
3x10
D3151
D3152
D3153
CT
330
Inf. 50
Pos.165
Tot. 215
Ele.
Scald.
M/KD
2x1
2x1
3x4
D3130
D3270
CT
331
Inf. 55
Pos.269
Tot. 324
Ele.
Scald.
M/KD
2x1
2x1
3x4
D3275
D3273
239
R/A
Inf. 116
Pos.404
Tot. 520
2x2,5
C3173
324
R/A
Inf. 104
Pos.880
Tot. 984
2x2,5
C3174
324–217
A/R
R/A
Inf. 124
Pos.994
Tot. 1118
2x2,5
2x2,5
C3175
C3176
217–216
A/R
R/A
Inf. 151
Pos.1160
Tot. 1311
2x2,5
2x2,5
C3177
C3178
216
A/R
Inf. 151
Pos.865
Tot. 1016
2x2,5
C3179
215
R/A
Inf. 130
Pos.760
Tot. 890
2x2,5
C3180
215–214
A/R
R/A
Inf. 154
Pos.570
Tot. 725
2x2,5
2x2,5
C3181
C3182
214–213
A/R
R/A
Inf. 163
Pos.396
Tot. 559
2x2,5
2x2,5
C3183
C3184
213–212
A/R
R/A
Inf. 151
Pos.687
Tot. 838
2x2,5
2x2,5
C3185
C3186
212–211
A/R
R/A
Inf. 148
Pos.657
Tot. 805
2x2,5
2x2,5
C3187
C3188
211–BA907
A/R
R/A
Inf. 128
Pos.842
Tot. 970
2x2,5
2x2,5
C3189
BA907
R.D.S.
Inf. 128
Pos.842
Tot. 970
2x2x0,9
TBA
225
A/R
Inf. 130
Pos.750
Tot. 880
2x2.5
C3190

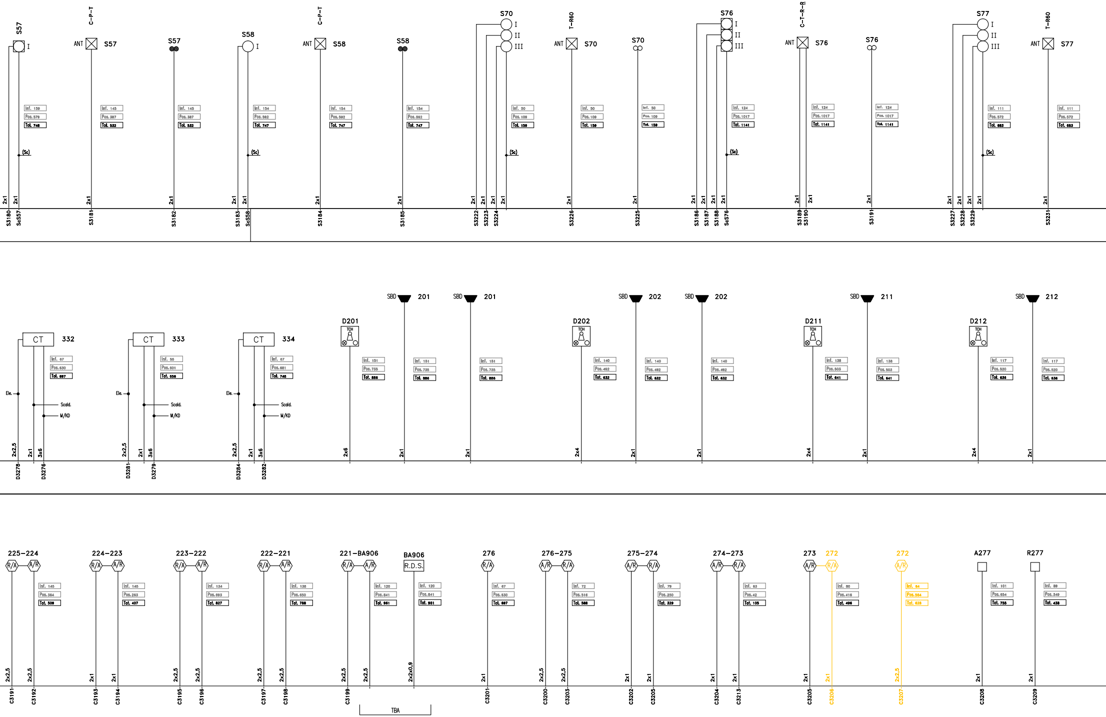
S57
I
Inf. 159
Pos. 579
Tol. 748
(Sc)
2x1
2x1
S3180
ScS57
C-P-T
ANT
S57
Inf. 145
Pos. 387
Tol. 532
2x1
S3181
S57
Inf. 145
Pos. 387
Tol. 532
2x1
S3182
S58
I
Inf. 154
Pos. 592
Tol. 747
(Sc)
2x1
2x1
S3183
ScS58
C-P-T
ANT
S58
Inf. 154
Pos. 592
Tol. 747
2x1
S3184
S58
Inf. 154
Pos. 592
Tol. 747
2x1
S3185
S70
I
II
III
Inf. 50
Pos. 109
Tol. 159
(Sc)
2x1
2x1
2x1
2x1
S3222
S3223
S3224
T-R60
ANT
S70
Inf. 50
Pos. 109
Tol. 159
2x1
S3226
S70
Inf. 50
Pos. 109
Tot. 159
2x1
S3225
S76
I
II
III
Inf. 124
Pos. 1017
Tot. 1141
(Sc)
2x1
2x1
2x1
2x1
S3186
S3187
S3188
ScS76
C-T-R-R
ANT
S76
Inf. 124
Pos. 1017
Tot. 1141
2x1
2x1
S3189
S3190
S76
Inf. 124
Pos. 1017
Tot. 1141
2x1
S3191
S77
I
II
III
Inf. 111
Pos. 572
Tot. 683
(Sc)
2x1
2x1
2x1
2x1
S3227
S3228
S3229
T-R60
ANT
S77
Inf. 111
Pos. 572
Tot. 683
2x1
S3231
CT
332
Inf. 67
Pos. 630
Tot. 697
Ele.
Scald.
M/KD
2x2,5
2x1
3x6
D3278
D3276
CT
333
Inf. 55
Pos. 601
Tot. 656
Ele.
Scald.
M/KD
2x2,5
2x1
3x6
D3281
D3279
CT
334
Inf. 67
Pos. 681
Tot. 748
Ele.
Scald.
M/KD
2x2,5
2x1
3x6
D3284
D3282
D201
TCH
Inf. 151
Pos. 735
Tot. 886
2x6
SBD
201
Inf. 151
Pos. 735
Tot. 886
2x1
SBD
201
Inf. 151
Pos. 735
Tot. 886
2x1
D202
TCH
Inf. 140
Pos. 492
Tot. 632
2x4
SBD
202
Inf. 140
Pos. 492
Tot. 632
2x1
SBD
202
Inf. 140
Pos. 492
Tot. 632
2x1
D211
TCH
Inf. 138
Pos. 503
Tot. 641
2x4
SBD
211
Inf. 138
Pos. 503
Tot. 641
2x1
D212
TCH
Inf. 117
Pos. 520
Tot. 636
2x4
SBD
212
Inf. 117
Pos. 520
Tot. 636
2x1
225-224
R/A
A/R
Inf. 145
Pos. 364
Tot. 509
2x2,5
2x2,5
C3191
C3192
224-223
R/A
A/R
Inf. 145
Pos. 263
Tot. 407
2x1
2x1
C3193
C3194
223-222
R/A
A/R
Inf. 134
Pos. 693
Tot. 827
2x2,5
2x2,5
C3195
C3196
222-221
R/A
A/R
Inf. 138
Pos. 650
Tot. 788
2x2,5
2x2,5
C3197
C3198
221-BA906
R/A
A/R
Inf. 120
Pos. 841
Tot. 961
2x2,5
2x2,5
C3199
BA906
R.D.S.
Inf. 120
Pos. 841
Tot. 961
2x2x0,9
TBA
276
R/A
Inf. 67
Pos. 630
Tot. 697
2x1
C3201
276-275
A/R
R/A
Inf. 72
Pos. 516
Tot. 588
2x2,5
2x2,5
C3200
C3203
275-274
A/R
R/A
Inf. 79
Pos. 250
Tot. 329
2x1
2x1
C3202
C3205
274-273
A/R
R/A
Inf. 63
Pos. 42
Tot. 105
2x1
2x1
C3204
C3213
273
A/R
2x1
C3205
272
R/A
Inf. 80
Pos. 416
Tot. 496
2x1
C3206
272
A/R
Inf. 64
Pos. 564
Tot. 628
2x2,5
C3207
A277
Inf. 101
Pos. 654
Tot. 755
2x1
C3208
R277
Inf. 89
Pos. 349
Tot. 438
2x1
C3209

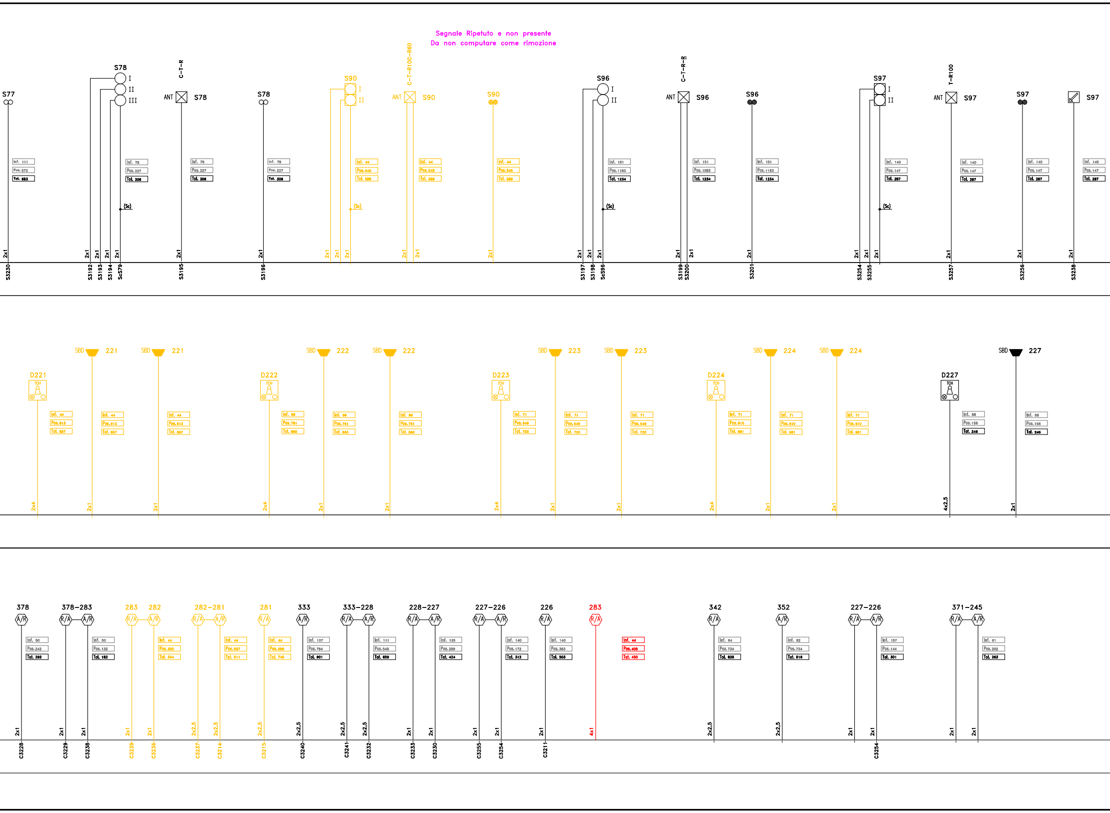

Segnale Ripetuto e non presente
Da non computare come rimozione

S77
S78
I
II
III
C-T-R
ANT
S78
S78
S90
I
II
C-T-R100-R60
ANT
S90
S90
S96
I
II
C-T-R-R
ANT
S96
S96
S97
I
II
T-R100
ANT
S97
S97
S97
Inf. 111
Pos. 572
Tot. 683
Inf. 78
Pos. 227
Tot. 306
Inf. 79
Pos. 227
Tot. 306
Inf. 79
Pos. 227
Tot. 306
Inf. 44
Pos. 545
Tot. 589
Inf. 44
Pos. 545
Tot. 589
Inf. 44
Pos. 545
Tot. 589
Inf. 151
Pos. 1183
Tot. 1234
Inf. 151
Pos. 1083
Tot. 1234
Inf. 151
Pos. 1183
Tot. 1234
Inf. 140
Pos. 147
Tot. 287
Inf. 140
Pos. 147
Tot. 287
Inf. 140
Pos. 147
Tot. 287
Inf. 140
Pos. 147
Tot. 287
(Sc)
(Sc)
(Sc)
(Sc)
2x1
S3230
S3192
S3193
S3194
ScS79
S3195
S3196
S3197
S3198
ScS96
S3199
S3200
S3201
S3254
S3255
S3257
S3256
S3238
SBD
221
SBD
221
SBD
222
SBD
222
SBD
223
SBD
223
SBD
224
SBD
224
SBD
227
D221
TCH
D222
TCH
D223
TCH
D224
TCH
D227
TCH
Inf. 44
Pos. 813
Tot. 857
Inf. 44
Pos. 813
Tot. 857
Inf. 44
Pos. 813
Tot. 857
Inf. 99
Pos. 761
Tot. 860
Inf. 99
Pos. 761
Tot. 860
Inf. 99
Pos. 761
Tot. 860
Inf. 71
Pos. 649
Tot. 720
Inf. 71
Pos. 649
Tot. 720
Inf. 71
Pos. 649
Tot. 720
Inf. 71
Pos. 610
Tot. 681
Inf. 71
Pos. 610
Tot. 681
Inf. 71
Pos. 610
Tot. 681
Inf. 88
Pos. 158
Tot. 246
Inf. 88
Pos. 158
Tot. 246
2x4
2x1
4x2,5
378
378-283
283
282
282-281
281
333
333-228
228-227
227-226
226
283
342
352
227-226
371-245
A/R
R/A
Inf. 50
Pos. 242
Tot. 292
Inf. 50
Pos. 132
Tot. 182
Inf. 44
Pos. 300
Tot. 344
Inf. 44
Pos. 567
Tot. 611
Inf. 44
Pos. 696
Tot. 740
Inf. 107
Pos. 794
Tot. 901
Inf. 111
Pos. 548
Tot. 659
Inf. 135
Pos. 289
Tot. 424
Inf. 140
Pos. 172
Tot. 312
Inf. 140
Pos. 363
Tot. 503
Inf. 44
Pos. 405
Tot. 450
Inf. 94
Pos. 734
Tot. 828
Inf. 82
Pos. 734
Tot. 816
Inf. 157
Pos. 144
Tot. 301
Inf. 61
Pos. 202
Tot. 263
2x1
2x2,5
4x1
C3228
C3229
C3238
C3239
C3236
C3237
C3214
C3215
C3240
C3241
C3232
C3233
C3230
C3255
C3254
C3211
C3254

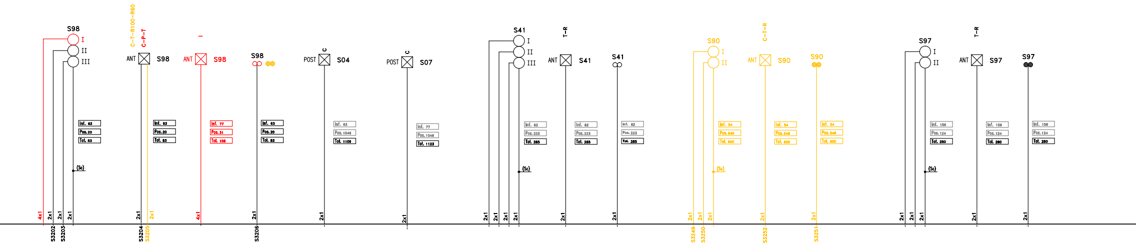
S98
I
II
III
Inf. 63
Pos. 20
Tot. 83
(Sc)
4x1
2x1
2x1
2x1
S3202
S3203
C-T-R100-R60
C-P-T
ANT
S98
Inf. 63
Pos. 20
Tot. 83
2x1
2x1
S3204
S3205
I
ANT
S98
Inf. 77
Pos. 31
Tot. 108
4x1
S98
Inf. 63
Pos. 20
Tot. 83
2x1
S3206
C
POST
S04
Inf. 63
Pos. 1046
Tot. 1109
2x1
C
POST
S07
Inf. 77
Pos. 1046
Tot. 1123
2x1
S41
I
II
III
Inf. 62
Pos. 223
Tot. 285
(Sc)
2x1
2x1
2x1
2x1
T-R
ANT
S41
Inf. 62
Pos. 223
Tot. 285
2x1
S41
Inf. 62
Pos. 223
Tot. 285
2x1
S90
I
II
Inf. 54
Pos. 546
Tot. 600
(Sc)
2x1
2x1
2x1
S3249
S3250
C-T-R
ANT
S90
Inf. 54
Pos. 546
Tot. 600
2x1
S3252
S90
Inf. 54
Pos. 546
Tot. 600
2x1
S3251
S97
I
II
Inf. 156
Pos. 124
Tot. 280
(Sc)
2x1
2x1
2x1
T-R
ANT
S97
Inf. 156
Pos. 124
Tot. 280
2x1
S97
Inf. 156
Pos. 124
Tot. 280
2x1

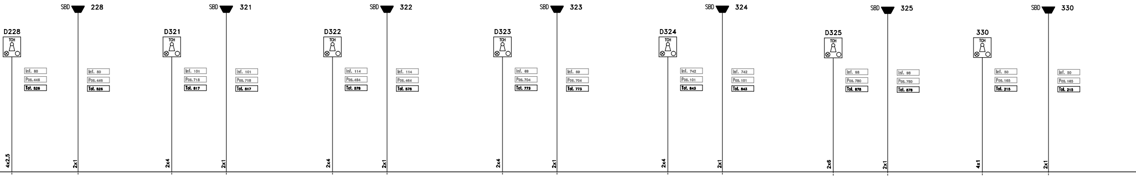
SBD
228
D228
TCH
Inf. 80
Pos. 446
Tot. 526
4x2,5
Inf. 80
Pos. 446
Tot. 526
2x1
SBD
321
D321
TCH
Inf. 101
Pos. 718
Tot. 817
2x4
Inf. 101
Pos. 718
Tot. 817
2x1
SBD
322
D322
TCH
Inf. 114
Pos. 464
Tot. 578
2x4
Inf. 114
Pos. 464
Tot. 578
2x1
SBD
323
D323
TCH
Inf. 69
Pos. 704
Tot. 773
2x4
Inf. 69
Pos. 704
Tot. 773
2x1
SBD
324
D324
TCH
Inf. 742
Pos. 101
Tot. 843
2x4
Inf. 742
Pos. 101
Tot. 843
2x1
SBD
325
D325
TCH
Inf. 98
Pos. 780
Tot. 878
2x6
Inf. 98
Pos. 780
Tot. 878
2x1
SBD
330
330
TCH
Inf. 50
Pos. 165
Tot. 215
4x1
Inf. 50
Pos. 165
Tot. 215
2x1

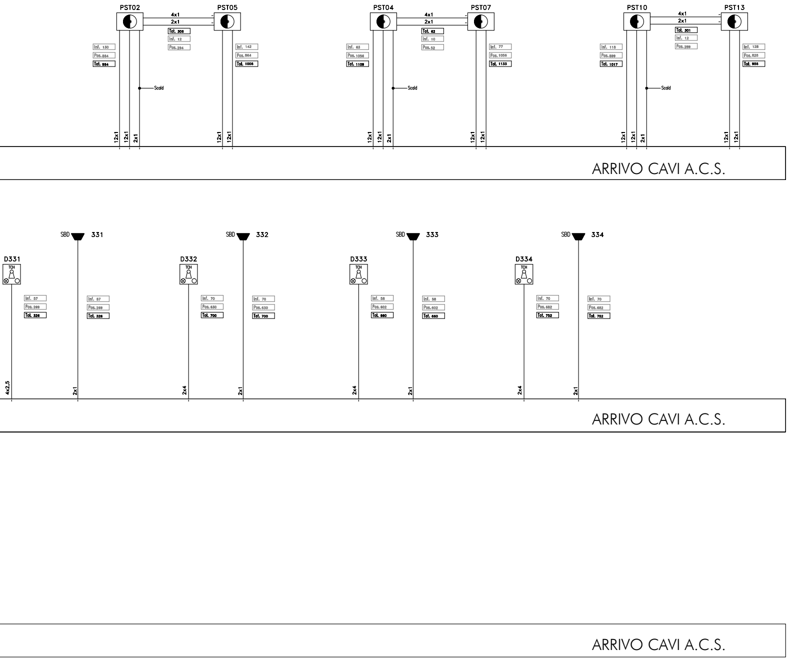
PST02
4x1
2x1
Tot. 306
Inf. 12
Pos. 294
PST05
Inf. 130
Pos. 864
Tot. 994
Inf. 142
Pos. 864
Tot. 1006
Scald
12x1
12x1
2x1
12x1
12x1
PST04
4x1
2x1
Tot. 62
Inf. 10
Pos. 52
PST07
Inf. 63
Pos. 1056
Tot. 1109
Inf. 77
Pos. 1056
Tot. 1133
Scald
12x1
12x1
2x1
12x1
12x1
PST10
4x1
2x1
Tot. 301
Inf. 12
Pos. 289
PST13
Inf. 118
Pos. 899
Tot. 1017
Inf. 128
Pos. 828
Tot. 956
Scald
12x1
12x1
2x1
12x1
12x1
ARRIVO CAVI A.C.S.
SBD
331
D331
TCH
Inf. 57
Pos. 269
Tot. 326
Inf. 57
Pos. 269
Tot. 326
4x2,5
2x1
SBD
332
D332
TCH
Inf. 70
Pos. 630
Tot. 700
Inf. 70
Pos. 630
Tot. 700
2x4
2x1
SBD
333
D333
TCH
Inf. 58
Pos. 602
Tot. 660
Inf. 58
Pos. 602
Tot. 660
2x4
2x1
SBD
334
D334
TCH
Inf. 70
Pos. 682
Tot. 752
Inf. 70
Pos. 682
Tot. 752
2x4
2x1
ARRIVO CAVI A.C.S.
ARRIVO CAVI A.C.S.

COMMITTENTE:

DIREZIONE PROGRAMMI INVESTIMENTI
DIRETTRICE EST/OVEST

RETE FERRO
GRUPPO FERROVI

DIREZIONE
LAVORI:

AnsaldoSTS
A Finmeccanica Company
MANDATARIA

S.p.A.
Divisione Ferroviaria
MANDANTE

AREA OPERATIVA NORD

NODO DI MILANO

PROGETTO COSTRUTTIVO

NODO DI MILANO
INTERVENTO: PRG – ACC DI MILANO ROGOREDO
"PROGETTAZIONE E REALIZZAZIONE DI UN A
CENTRALE COMPUTERIZZATO NELLA STAZIO
E DI IMPIANTI CONNESSI"

TITOLO: ACC MILANO ROGOREDO
Piano Cavi IS G. SUD

CODICE EREDI G.MERCURI
C95380CFPXIS1422002D
REVISIONE: D Pag. 1/1

data timbro e firma

COMMESSA	LOTTO	FASE	ENTE	TIPO DOC.	OPERA/DISCIPLIN
M3R3	61	C	Z2	PX	IS1422

Rev	Descrizione	Redatto	Data	Approvato	Data	Autorizzato
		PROGETTAZ. DELL'APPALTATORE				
B	A seguito O.d.S. 574 del 15/4/11	E.Panariello	09/05/11	R.Mercuri	09/05/11	G.Beatrice
C	A seguito O.d.S. 598	M.Marzocchi	11/11/11	R.Mercuri	11/11/11	G.Beatrice
D	As Built	M.Marzocchi	01/02/12	R.Mercuri	01/02/12	G.Beatrice

Nome File: Piano Cavi GA Sud Rev As Built.dwg

OVIARIA ITALIANA
E DELLO STATO

ITALFERR
GRUPPO FERROVIE DELLO STATO

EREDI G. MERCURI SpA
NAPOLI
SEGNALAMENTO FERROVIARIO

MANDANTE

PPARATO
NE DI MILANO ROGOREDO

FORMATO	SCALA
A4L	N.A.

A	PROGR.	REV.
	002	D

	ITALFERR			
Data	Verif.	Data	Appr.	Data
9/05/11				
1/11/11				
/02/12				

N. Elab.:

COMMITTENTE:

RFI RETE FERROVIARIA ITALIANA
GRUPPO FERROVIE DELLO STATO ITALIANE

PROGETTAZIONE:

ITALFERR
GRUPPO FERROVIE DELLO STATO ITALIANE

CUP: J47I09000030009

U.O. TECNOLOGIE NORD

PROGETTO DEFINITIVO

POTENZIAMENTO DELLA LINEA MILANO - GENOVA
QUADRUPLICAMENTO TRATTA MILANO ROGOREDO - PAVIA
FASE 1 - QUADRUPLICAMENTO MI ROGOREDO - PIEVE EMANUELE

Milano Rogoredo - GA SUD

Piano Cavi IS [Fase 1.5]

SCALA:
--

COMMESSA	LOTTO	FASE	ENTE	TIPO DOC.	OPERA/DISCIPLINA	PROGR.	REV.
NM0Z	10	D	58	DX	AS0000	110	A

Rev.	Descrizione	Redatto	Data	Verificato	Data	Approvato	Data	Autorizzato Data
A	Emissione esecutiva	Antolini	11.2018	M.Messina	11.2018	S.Borelli	11.2018	M.Gambaro 11.2018 Ordine Ingegneri Prov di Genova n. 9052A GAMBARO MARIO

File: NM0Z10D58DXIS0000110A_PCAVI IS - ACC MI. ROGOREDO - GA SUD - [FASE 1.5].DWG

n. Elab.: