


LEGENDA

DEMOLIZIONI NELLA FASE Colore GIALLO (40)

STATO ATTUALE

IL FABBRICATO SARA' DEMOLITO A CURA DI ALTRA DISCIPLINA (OC)

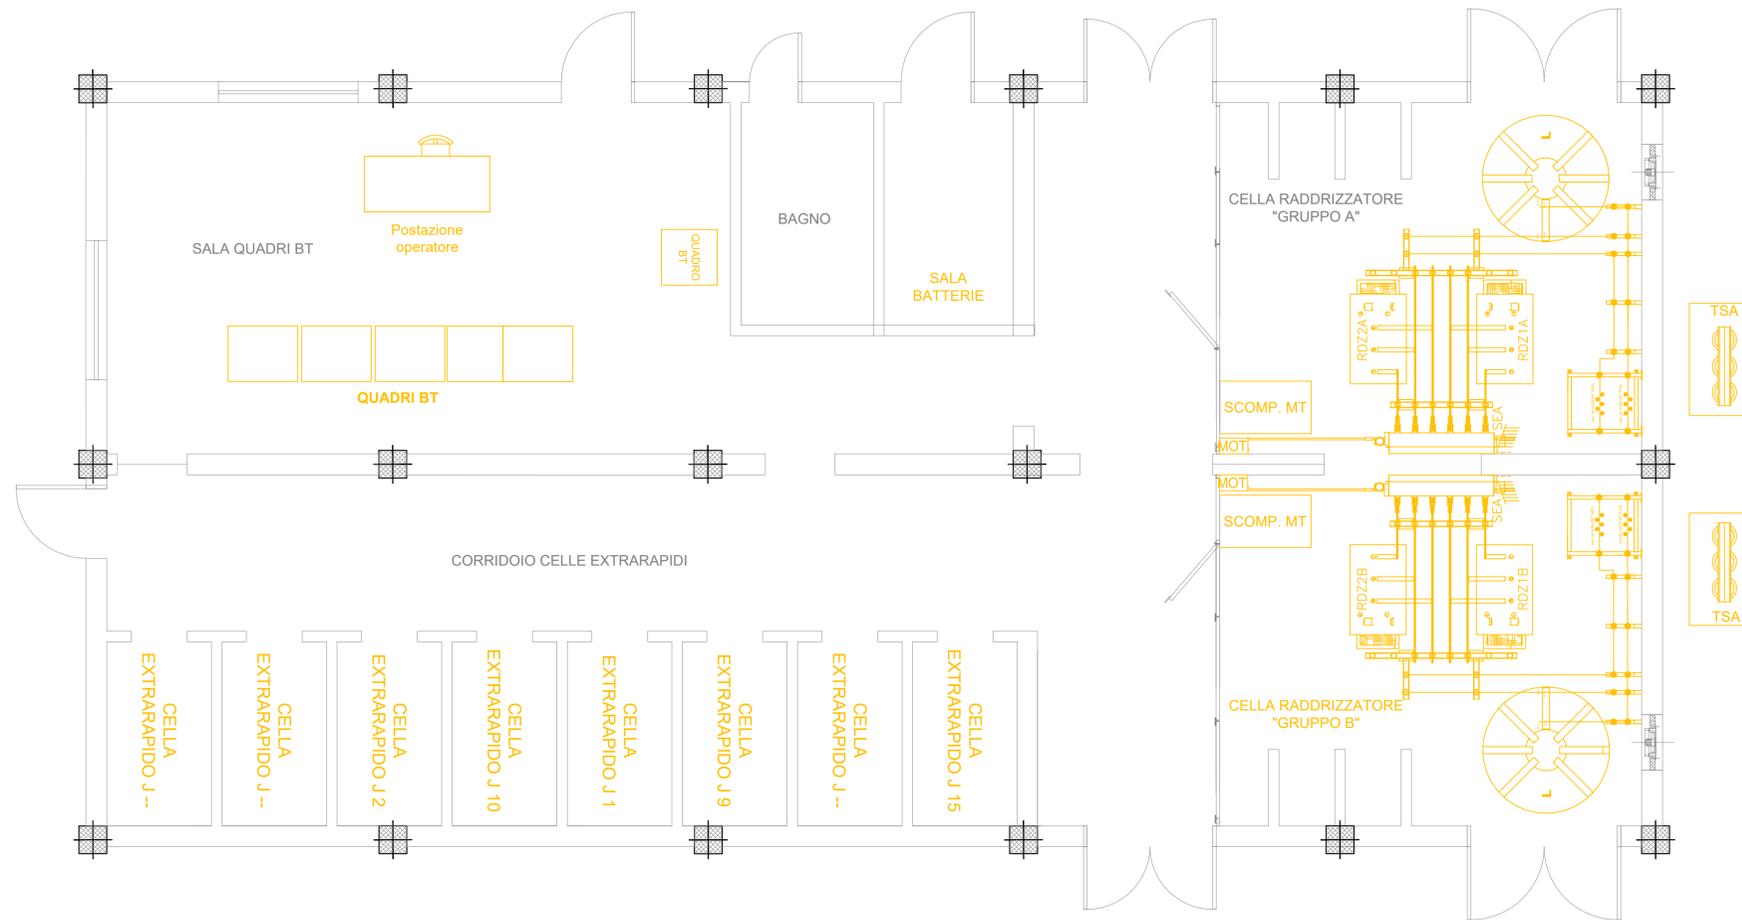

COMMITTENTE:

 RETE FERROVIARIA ITALIANA
 GRUPPO FERROVIE DELLO STATO ITALIANE

PROGETTAZIONE:

 GRUPPO FERROVIE DELLO STATO ITALIANE

CUP: J47109000030009

U.O. TECNOLOGIE NORD

PROGETTO DEFINITIVO

POTENZIAMENTO DELLA LINEA MILANO - GENOVA
 QUADRUPPLICAMENTO TRATTA MILANO ROGOREDO - PAVIA
 FASE 2 - QUADRUPPLICAMENTO PIEVE EMANUELE - PAVIA

SOTTOSTAZIONI ELETTRICHE

SSE DI PAVIA
 Fabbricato di SSE - disposizione apparecchiature - STATO DI FATTO (demolizioni)

SCALA:
 1/50

COMMESSA LOTTO FASE ENTE TIPO DOC. OPERA/DISCIPLINA Progr. REV.
 NM0Z 20 D 58 PB SE0200 198 A

Rev.	Descrizione	Redatto	Data	Verificato	Data	Approvato	Data	Autorizzato Data
A	Emissione esecutiva	M. Aroni	Nov 2018	A. Sperduto	Nov 2018	[Signature]	Nov 2018	M. Gambaro Novembre 2018

File: NM0Z20D58PBSE0200198A.DWG

n. Elab.: