
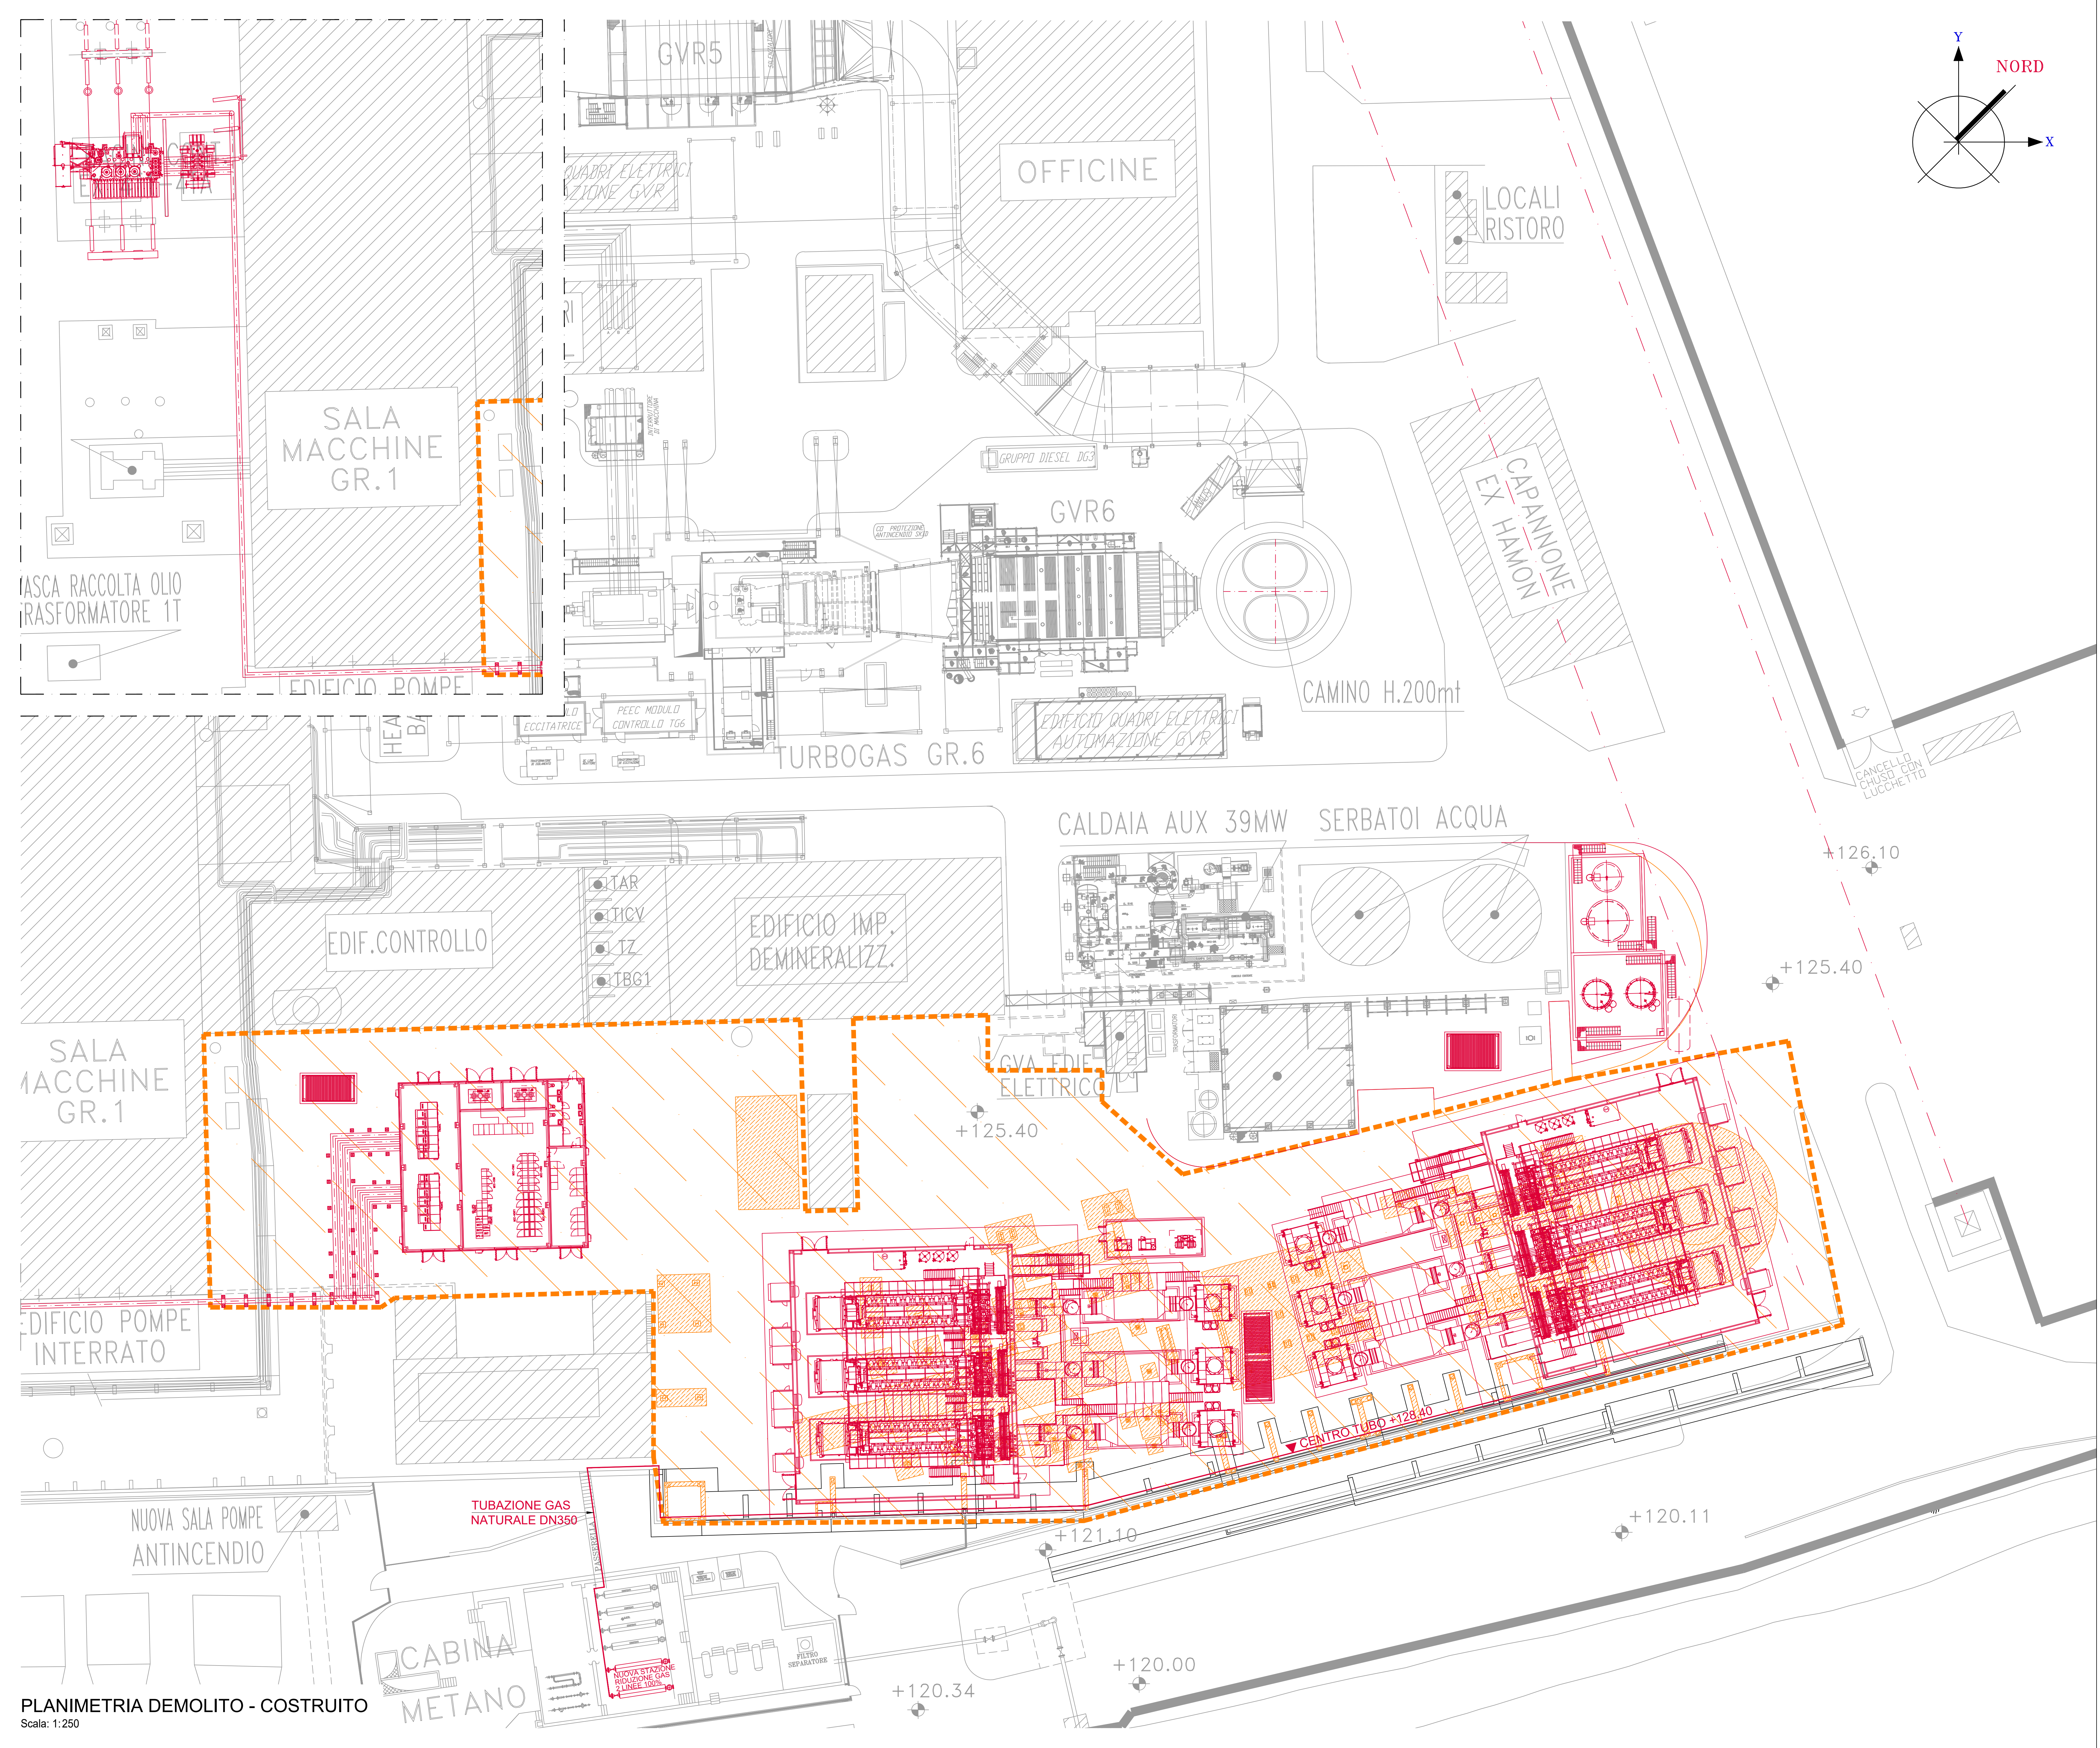


CODIFICA ELABORATO	DESCRIZIONE ELABORATO
CSP-CTC-100037-IMAG-00	Planimetria Inquadramento Generale

LEGENDA

- COSTRUITO
- DEMOLITO
- IMPIANTI INTERRATI DA DEMOLIRE

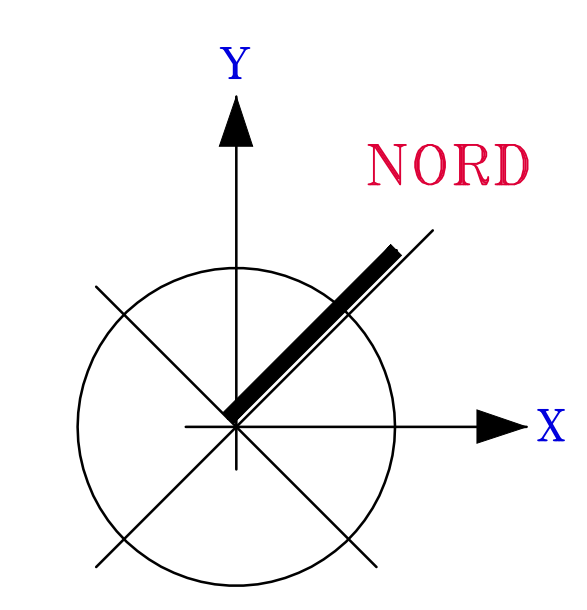

PLANIMETRIA DEMOLITO - COSTRUITO
Scala: 1:250

00	15/09/19	EMISSIONE PER AUTORIZZAZIONI	Bellè	Tagliarini	Bellè
REV.	DATA	DESCRIZIONE DELLA REVISIONE	EMISSO	DESEGNATO	VERIFICATO
Rev.	Date	Revision description	Issued by	Prepared by	Checked by
IMPIANTO: CENTRALE DI CASSANO D'ADDA Plant: IMPIANTO MOTORI A GAS					
TITOLO: TAVOLA DEMOLITO - COSTRUITO					
INGEGNERIA					
DISEGNO: CSP-CTC-100040-IMAG		Scala: 1:250	FORMATO: A0	Foglio: 01 di 01	
NOME FILE: CSP-CTC-100040-IMAG-00-Tavola Demolito-Costruito.dwg					