


SEZIONE CONFIGURAZIONE ATTUALE

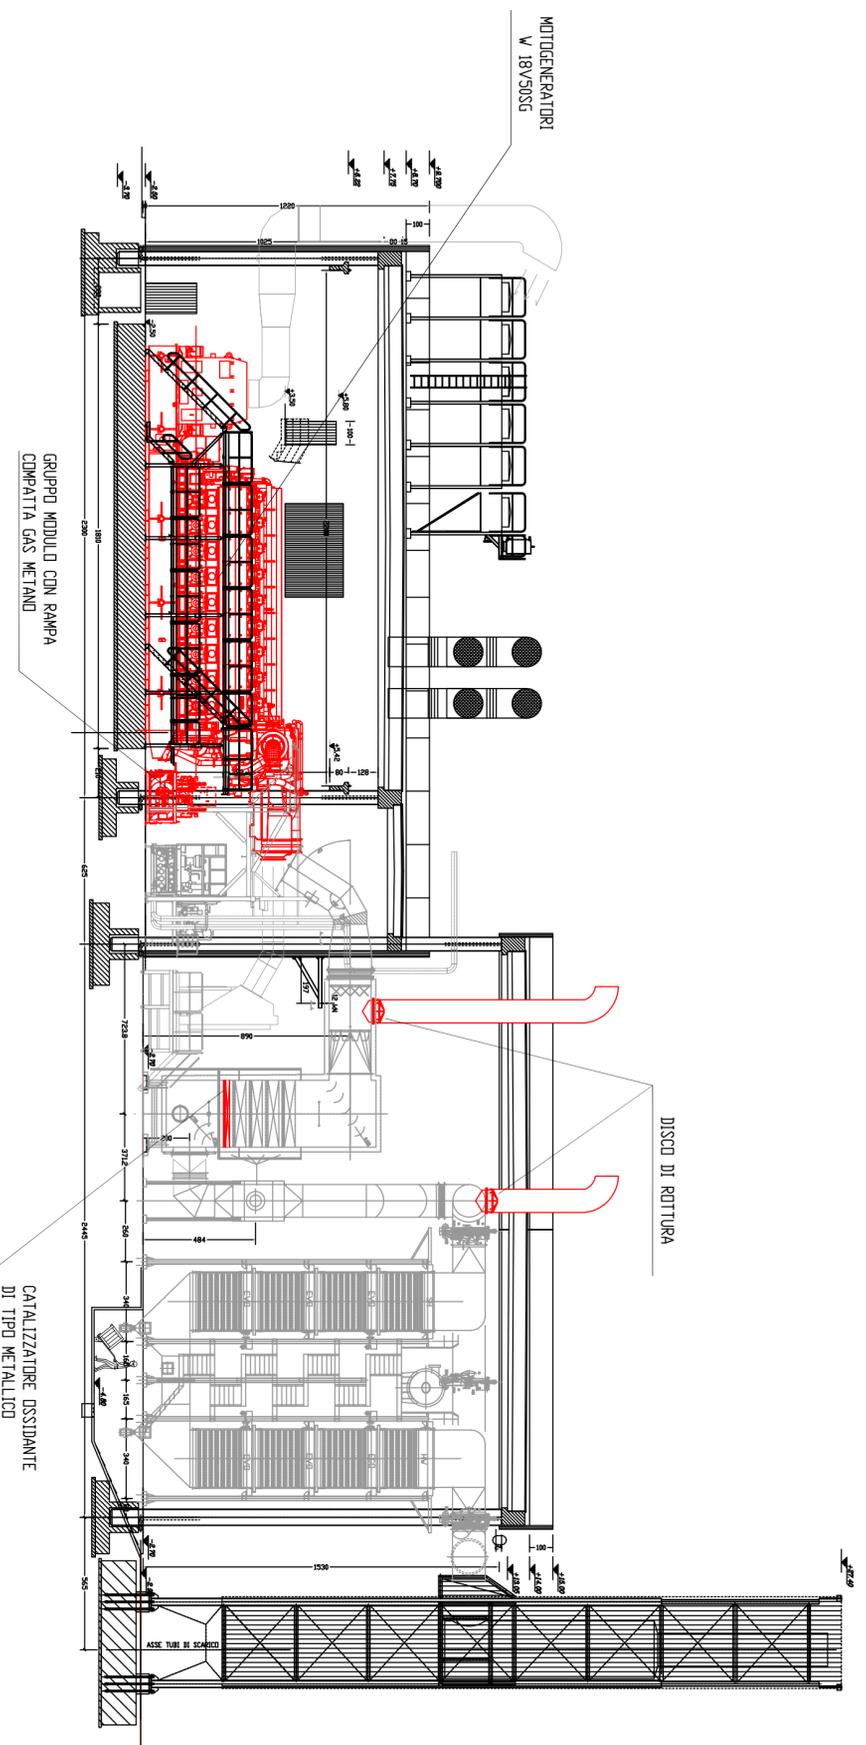

SEZIONE DI PROGETTO

# POWERFLOR SRL

Sede legale e operativa:  
C.da Ciardone - SP 55 Molfetta-Bitonto Km 2+430 - 70056 - Molfetta (BA)  
Sede amministrativa:  
Via Balone, 200 - 70043 - Monopoli (BA)

Istanza di Verifica di Assoggettabilità a VIA per la  
Conversione a gas naturale dell'Impianto di Produzione di  
Energia Elettrica della Powerflor S.r.l. di Molfetta (Ba)

Documentazione tecnica

CONSULENTE AMBIENTALE  
ESTERNO  
Ing. Gianluca INTINI



TECNOLOGIA E AMBIENTE SRL  
SpA Off del Policlinico di Bari  
SP 237 per Noc. 8  
70017 Polignano (BA)  
Tel. 0806053152

Amministratore Unico  
Sig. Antonio Pecchia  
Via Balone, 200  
70043 Monopoli (BA)  
tel: 080 9302011  
fax: 080 6901766  
e-mail: energia@gruppomarsegla.com

POWERFLOR S.r.l.  
Cap. Soc. - Euro 999.000,00 i.c.  
Via Balone, 200  
70043 Monopoli (BA)  
Codice Attività (IC) / IBA  
Sede Amministrativa: 200 - 29833 Molfetta (BA)  
C.E.P./P.IVA: 0388870720 - SpA - REA BA 447964



## VERIFICA DI ASSOGGETABILITA' A VIA - ART. 19 DEL D.LGS. N. 152/2016

ELABORATO	DATA	SCALA	ALLEGATO
SEZIONI	09/2019	1:200	T.6
AGGIORNAMENTO	DATA	DESCRIZIONE	

Al termini di legge, ci riserviamo la proprietà di questo documento con divieto di riprodurlo o di renderlo comunque noto a terzi senza la nostra autorizzazione