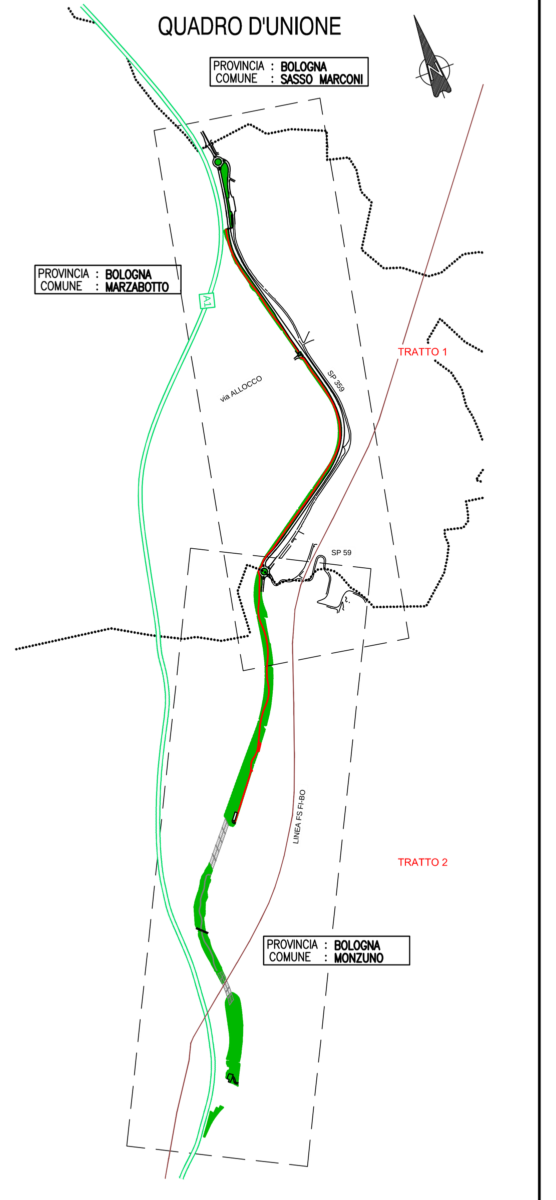

LEGENDA

- PE 1993
- PD 2017
- Progetto di ente terzo non realizzato

autostrade // per l'italia

AUTOSTRADA (A1) : MILANO–NAPOLI

ADEGUAMENTO DEL TRATTO DI ATTRAVERSAMENTO APPENNINICO TRA SASSO MARCONI E BARBERINO DI MUGELLO
TRATTO : SASSO MARCONI – LA QUERCIA

INTERVENTI DI RIQUALIFICA E DISMISSIONE DEL VECCHIO TRACCIATO AUTOSTRADALE DELLA A1 NEI COMUNI DI MARZABOTTO e MONZUNO

PROGETTO DEFINITIVO

DOCUMENTAZIONE GENERALE

VALUTAZIONE PRELIMINARE AMBIENTALE

Planimetria tratto 2 confronto PE 1993 – PD 2017

IL PROGETTISTA SPECIALISTICO	IL RESPONSABILE INTEGRAZIONE PRESTAZIONI SPECIALISTICHE	IL DIRETTORE TECNICO
Arch. Enrico Francesconi Ord. Arch. Milano N.16888 **RESPONSABILE ARCHITETTURA E PAESAGGIO**	Ing. Francesca Di Noto Ord. Ingg. Milano N. 30472	Ing. Orlando Mazza Ord. Ingg. Pavia N. 1496 **PROGETTAZIONE NUOVE OPERE AUTOSTRADALI**

CODICE IDENTIFICATIVO

RIFERIMENTO PROGETTO			RIFERIMENTO DIRETTORIO					RIFERIMENTO ELABORATO				Ordinatore:
Codice Commessa	Lotto, Sub-Prog, Cod. Appalto	Fase	Capitolo	Paragrafo	WBS tipologia	WBS progressivo	PARTE D'OPERA	Tip.	Disciplina	Progressivo	Rev.	—
119963	0000	01	00	000	00	000	00000	0	AUA	9003	00	SCALA: 1:2000

spea ENGINEERING gruppo Atlantia

PROJECT MANAGER:	SUPPORTO SPECIALISTICO:
Ing. Gabriel Guillermo Fava	
REDATTO: –	VERIFICATO: –

REVISIONE

n.	data
0	Ottobre 2019
1	
2	–
3	–
4	–

VISTO DEL COMMITTENTE	VISTO DEL CONCEDENTE
autostrade // per l'italia IL RESPONSABILE UNICO DEL PROCEDIMENTO Ing. Antonio Tosi	Ministero delle Infrastrutture e dei Trasporti DIPARTIMENTO PER LE INFRASTRUTTURE, GLI AFFARI GENERALI ED IL PERSONALE STRUTTURA DI VIGILANZA SULLE CONCESSIONARIE AUTOSTRADALI

IL PRESENTE DOCUMENTO NON POTRA' ESSERE COPIATO, RIPRODOTTO O ALTRIMENTI PUBBLICATO, IN TUTTO O IN PARTE, SENZA IL CONSENSO SCRITTO DELLA SOC. AUTOSTRADE PER L'ITALIA S.P.A.. OGNI UTILIZZO NON AUTORIZZATO SARA' PERSEGUITO A NORMA DI LEGGE.
THIS DOCUMENT MAY NOT BE COPIED, REPRODUCED OR PUBLISHED, EITHER IN PART OR IN ITS ENTIRETY, WITHOUT THE WRITTEN PERMISSION OF SOC. AUTOSTRADE PER L'ITALIA S.P.A.. UNAUTHORIZED USE WILL BE PROSECUTED BY LAW.

SCALA DI STAMPA: 1=1