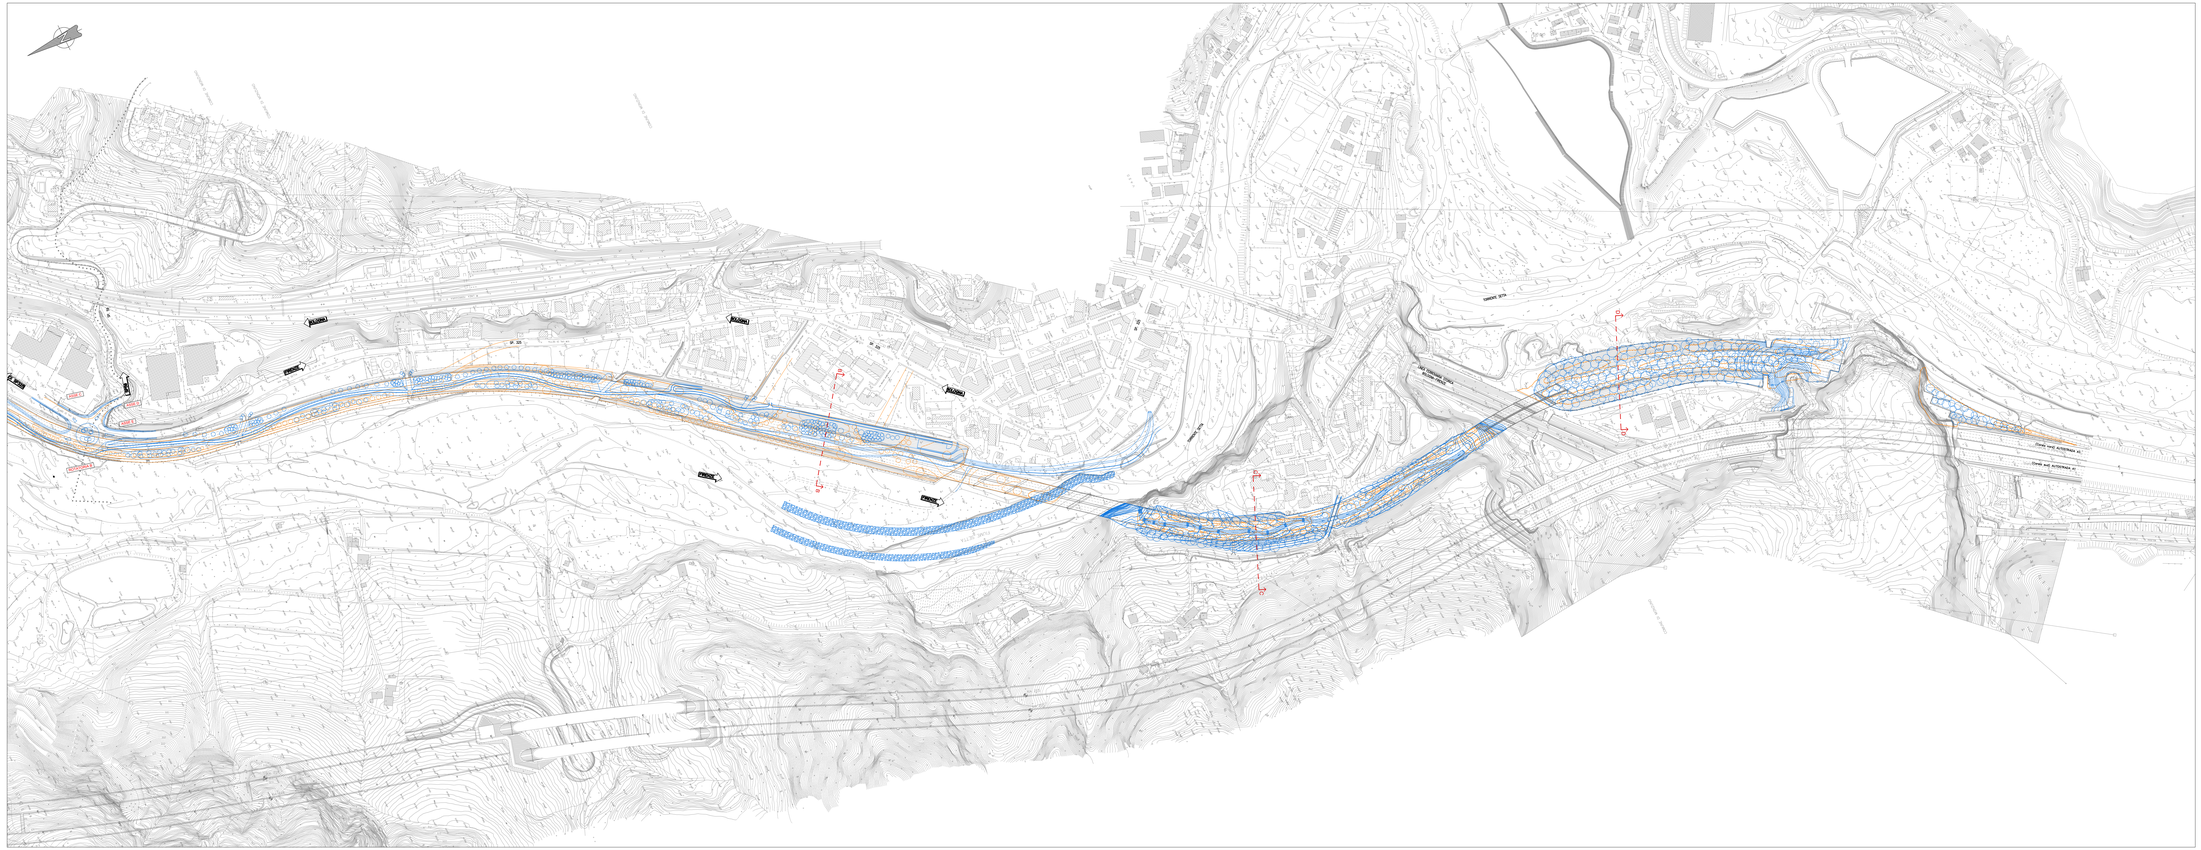

QUADRO D'UNIONE

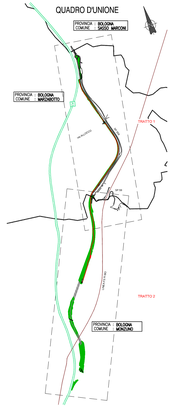

LEGENDA

- PE 1993
- PD 2017

autostrade per l'italia

AUTOSTRADA (A1) : MILANO–NAPOLI

ADEGUAMENTO DEL TRATTO DI ATTRAVERSAMENTO
APPENNINICO TRA SASSO MARCONI E BARBERINO DI MUGELLO
TRATTO : SASSO MARCONI – LA QUERCIA

INTERVENTI DI RIQUALIFICA E DISMISSIONE DEL VECCHIO TRACCIATO AUTOSTRADALE DELLA A1 NEI COMUNI DI MARZABOTTO e MONZUNO

PROGETTO DEFINITIVO

DOCUMENTAZIONE GENERALE

VALUTAZIONE PRELIMINARE AMBIENTALE

Planimetria tratto 1 confronto PE 1993 – PD 2017

IL PROGETTISTA SPECIALISTICO	IL RESPONSABILE INTEGRAZIONE PRESTAZIONI SPECIALISTICHE	IL DIRETTORE TECNICO
Arch. Enrico Franceschi Ord. Arch. Milano N.10889 RESPONSABILE ARCHITETTURA E PAESAGGIO	Ing. Francesco Di Tella Ord. Ingg. Milano N. 20472	Ing. Orlando Malda Ord. Ingg. Pavia N. 1496 PROGETTAZIONE NUOVE OPERE AUTOSTRADALI

CODICE IDENTIFICATIVO

INTERVENTO PROGETTO				INTERVENTO SINTETICO												INTERVENTO ELEMENTO				Ordinatore	
Codice Commessa	Lotto	Sub Lotto	Fase	Capitolo	Paragrafo	Opera/Sub Opera	Tipo Elaborato	Progr.	PARTE D'OPERA							Tip.	Descrizione	Progressiva	Rev.		
1 1 9 9 6 3	0 0 0	0 0	1	0 0	0 0	0 0 0 0	0 0	0 0	0 0 0 0							A U A		9 0 0 2	0 0		SCALA: 1:2000

	PROJECT MANAGER	SUPPORTO SPECIALISTICO	REVISIONE		
spea INGEGNERIA	Ing. Gabriel Guillermo Fava		N.	DATA	DESCRIZIONE
per Aciamia	REDATTO: –	VERIFICATO: –	0	Ottobre 2019	–
			1	–	–
			2	–	–
			3	–	–
			4	–	–

VISTO DEL COMMITTENTE	VISTO DEL CONCEDENTE
autostrade per l'italia IL RESPONSABILE UNICO DEL PROCEDIMENTO Ing. Antonio Trisi	Ministero delle Infrastrutture e dei Trasporti DIPARTIMENTO PER LA RICERCA E LE INFRASTRUTTURE STRADALI IL RESPONSABILE UNICO DEL PROCEDIMENTO Ing. Vincenzo Cinque

IL PRESENTE DOCUMENTO NON POTRA' ESSERE COPIATO, RIPRODOTTO O ALTRIMENTI PUBBLICATO, IN TUTTO O IN PARTE, SENZA IL CONSENSO SCRITTO DELLA SOC. AUTOSTRADE PER L'ITALIA. CIOÈ, CON ESCLUSIONE DEGLI AUTORI DEL DOCUMENTO STESSO, NON PERMESSO A TERZI DI CUI
THIS DOCUMENT MAY NOT BE COPIED, REPRODUCED OR PUBLISHED, EITHER IN PART OR IN ITS ENTIRETY, WITHOUT THE WRITTEN PERMISSION OF SOC. AUTOSTRADE PER L'ITALIA S.P.A. UNAUTHORIZED USE WILL BE PROSECUTED BY LAW.

SCALA DI STAMPA: 1:1