ANTE OPERAM

STRALCIO PLANIMETRICO 1:500

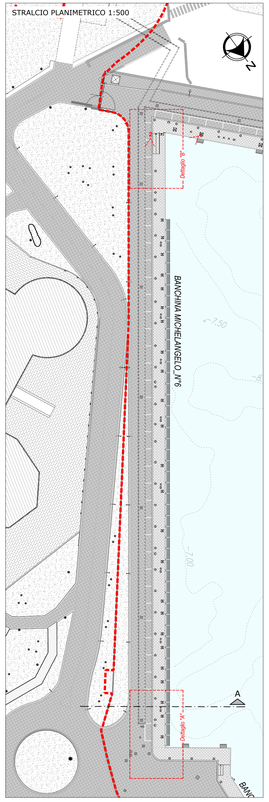

DETTAGLIO "A"
PIANTA 1:100

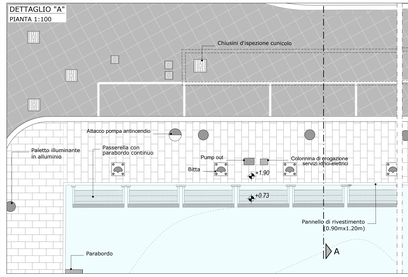

DETTAGLIO "B"
PIANTA 1:100

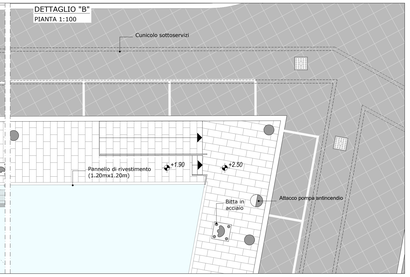

DETTAGLIO "A"
PROSPETTO 1:100

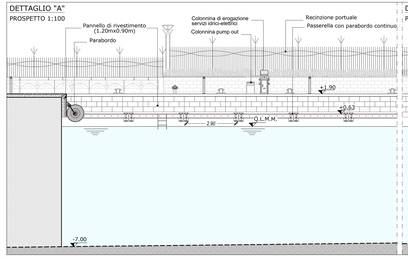

DETTAGLIO "B"
PROSPETTO 1:100

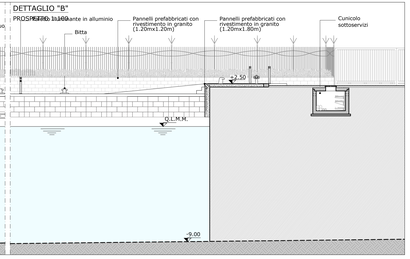

SEZIONE A-A (scala1:50)

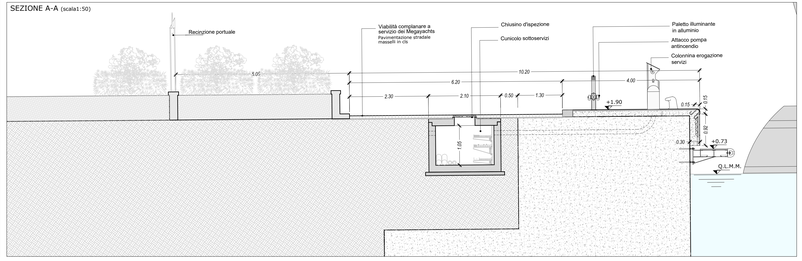

POST OPERAM

STRALCIO PLANIMETRICO 1:500

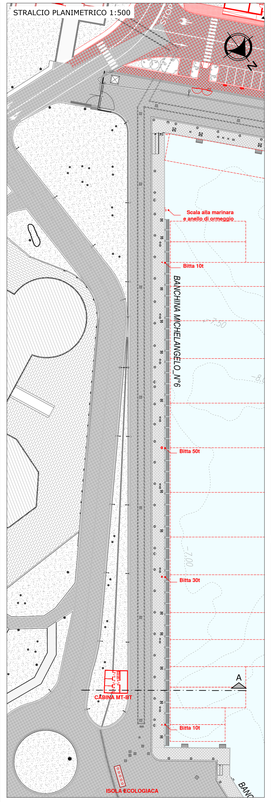

DETTAGLIO "A"
PIANTA 1:100

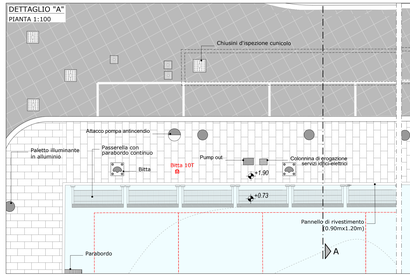

DETTAGLIO "B"
PIANTA 1:100

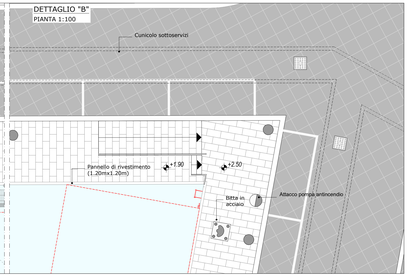

DETTAGLIO "A"
PROSPETTO 1:100

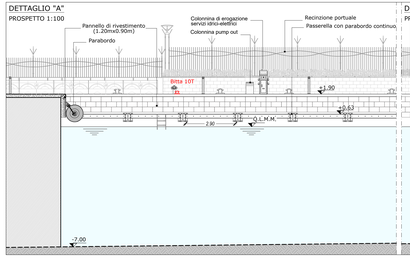

DETTAGLIO "B"
PROSPETTO 1:100

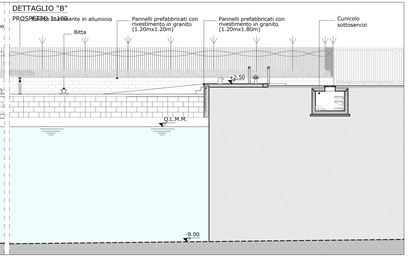

SEZIONE A-A (scala1:50)

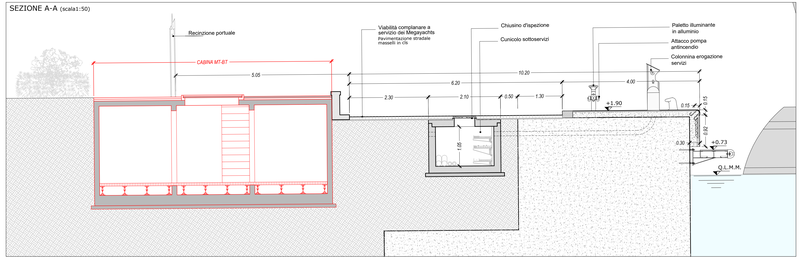

PARTICOLARE SCALETTA ALLA MARINARA

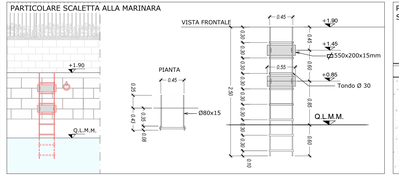

PARTICOLARE ANCORAGGIO BITTE DA 10T
SEZIONE (scala1:25)

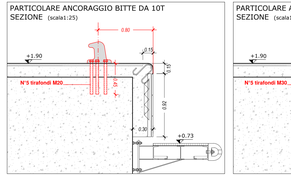

PARTICOLARE ANCORAGGIO BITTE DA 30T
SEZIONE (scala1:25)

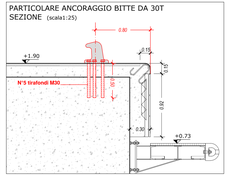

PARTICOLARE ANCORAGGIO BITTE DA 50T
SEZIONE (scala1:25)

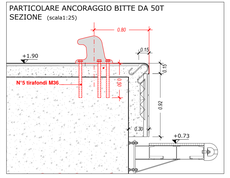

ARREDI DI BANCHINA

BITTE DI ORMEGGIO

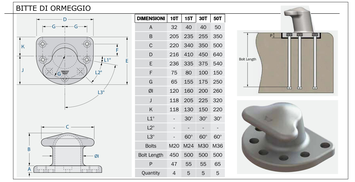

DIMENSIONI	10T	15T	30T	50T
A	32	40	40	50
B	205	235	255	350
C	220	340	350	500
D	216	410	450	640
E	236	335	375	540
F	75	80	100	150
G	65	155	175	250
Øi	120	160	200	260
J	118	205	225	320
K	118	130	150	220
L1°	-	30°	30°	30°
L2°	-	-	-	-
L3°	-	60°	60°	60°
Bolts	M20	M24	M30	M36
Bolt Length	450	500	500	500
P	47	55	55	65
Quantity	4	5	5	5

LEGENDA

Limite intervento FASE 1 — Progetto — Esistente

COMUNE DI CIVITAVECCHIA

Autorità di Sistema Portuale del Mar Tirreno Centro Settentrionale
PORTI DI ROMA E LAZIO - CIVITAVECCHIA - FIUMICINO - GAETA

COMMITTENTE

ROMA MARINA YACHTING

R M Y
Via Alessandro Cialdi, 4 - 00053 Civitavecchia
Tel. 0766 366566 Fax 0766 366565
E-mail: romamarinayachting@legalmail.it

Roma Marina Yachting S.p.A.
Il Presidente
Dr. Sante Ferrauto

PROGETTISTA

Rogedil Servizi s.r.l.
Via Ada Negri, 66 - 00137 ROMA
Tel. 06 82003948 Fax 06 82097772
email: servizi@rogedil.com

ROGEDIL Servizi S.r.l.
Il Presidente

DIRETTORE TECNICO
Dott. Ing. Franco PORTOGHESI

ORDINE DEGLI INGEGNERI PROVINCIA DI ROMA Dott. Ing. Franco PORTOGHESI N° 14

PROGETTO

REALIZZAZIONE DI UN APPRODO TURISTICO ALL'INTERNO DEL PORTO DI CIVITAVECCHIA

PROGETTO DEFINITIVO

CONFERENZA DEI SERVIZI - ai sensi dell'art. 6 del D.P.R. n° 509/1997

N° progetto	Commessa	N° prog.	N° elaborato	Rev	Cod.	Tip.
003	19 CV RMY D	046	008	0	M	D

OPERE MARITTIME

OGGETTO: BANCHINA N°6 MICHELANGELO SEZIONI TIPO ANTE E POST OPERAM

Scala	Pos	Rip	Redatto	Controllato	Approvato
VARIE	1=1	19CV/RMY/D046/008/M/D	Ing. AVINCOLA	Ing. GUERRA	Ing. PORTOGHESI
		Nome DWG			

	DATA	REV	DESCRIZIONE	CODICE
P	MARZO 2016	0	Emissione per richiesta concessione demaniale	04/16
	AGOSTO 2018	1	Emissione per adeguamento prescrizioni	16/18
D	APRILE 2019	0	Emissione per approvazione Enti	22/19

Questo disegno è di nostra proprietà riservata a termine di legge e ne è vietata la riproduzione e la comunicazione a terzi anche parziale senza nostra autorizzazione scritta.