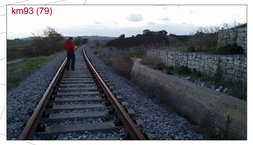

PIANTA CHIAVE

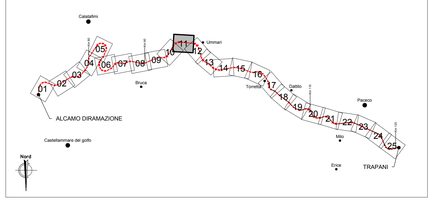

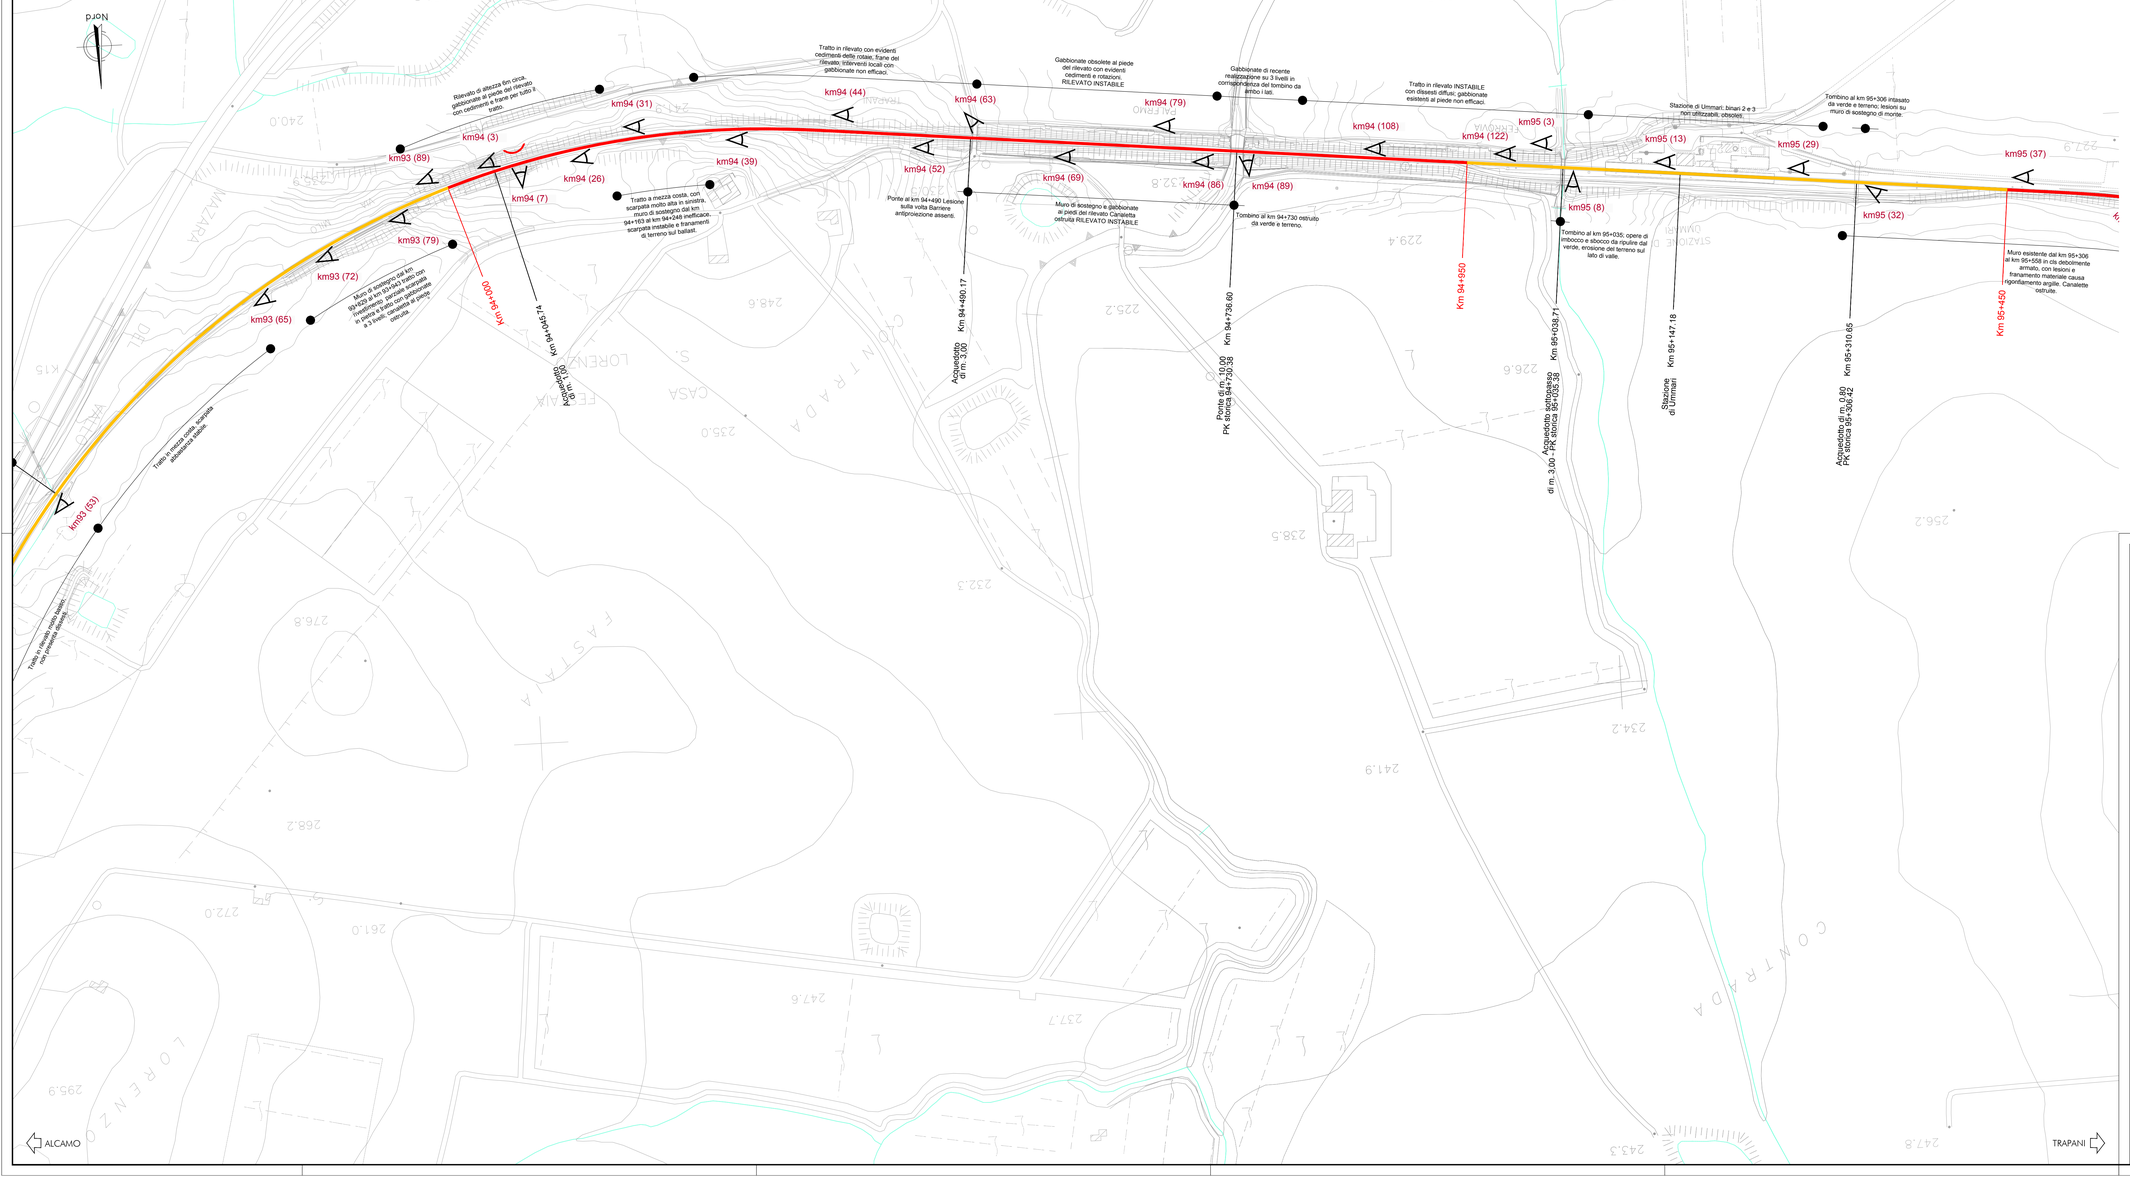

STATO DELLA LINEA

- Tratto escluso dal presente appalto
- Tratto con problemi di piccola e media entità
- Tratto soggetto a grave dissesto
- Viadotto, ponte
- Galleria

SIMBOLI

km97 (59)

- Cono fotografico
- Franamenti e scivolamenti

NOTE GENERALI:

Le note descrittive dei dissesti rilevati e dello stato di fatto delle opere sono riportate in destra ed in sinistra rispetto al senso di marcia in direzione Trapani, in funzione della posizione stessa delle strutture e dei dissesti.
Le opere d'arte, quali gallerie, viadotti, ponti, tombini e stazioni, sono invece riportate in planimetria indifferentemente in destra o in sinistra rispetto alla direzione di marcia.

COMMITTENTE:

RFI RETE FERROVIARIA ITALIANA
GRUPPO FERROVIE DELLO STATO ITALIANE

DIREZIONE INVESTIMENTI PROGETTI PALERMO

SOGGETTO TECNICO:

RFI RETE FERROVIARIA ITALIANA
GRUPPO FERROVIE DELLO STATO ITALIANE

DIREZIONE TERRITORIALE PRODUZIONE DI PALERMO
S. O. INGEGNERIA DI PALERMO

PROGETTAZIONE:

SINTAGMA S.r.l. - ITALIANA SISTEMI S.r.l.

TIMBRO E FIRMA DEL PROGETTISTA

PROGETTO DEFINITIVO

CONTRATTO APPLICATIVO n.9/2017 - A.Q. n.341/2016 del 29/11/2016
Progettazione definitiva delle opere civili ed armamento
per il ripristino della linea Palermo - Trapani via Milo

CORPO STRADALE
STATO DI FATTO
Planimetria criticità della linea - Tav.11 di 24

SCALA 1:2000
Foglio - di -

PROGETTO/ANNO	SOTTOPR.	LIVELLO	NOME DOC.	PROGR.OP.	FASE FUNZ.	NUMERAZ.
3 0 4 8 1 7	S 0 1	P D	T S R T	0 5	0 0 0	E 0 0 1 4

Rev.	Descrizione	Progettista: Redatto	Verificato	Approvato	RFI: Verificato Team Ver.	Verificato C.P.	Approvato	Autorizzato
A	Emissione	OTT. 18 M. De Torres	OTT. 18 Ing. Nanì	OTT. 18 Ing. Granieri	D.T.	D.T.	Ing. Martinelli	Ing. Palazzo

LINEA	SEDE TECN.	NOME DOC.	NUMERAZ.

Verificato e trasmesso	Data	Convalidato	Data	Archiviato	Data

Nome File: 304817_S01_PD_TSRT_05_000_E0014