Sviluppo Rete tra Pesaro e Ancona
Realizzazione collegamento misto aereo cavo a 150 kV tra SE Candia e CP Fossombrone e demolizioni elettrodotti esistenti.

LEGENDA

- LINEA AT 220 kV ESISTENTE DA DECLASSARE A 150 kV
- LINEA AT 220 kV DA DEMOLIRE
- LINEA AT 150 kV DI PROGETTO

- PALO AT 220 kV ESISTENTE
- PALO AT 220 kV DA DEMOLIRE
- PALO AT 150 kV FUTURO

REV.	DATA	DESCRIZIONE	DISEGNATO	VERIFICATO	APPROVATO
0	06/12/2021	EMISSIONE ESITO	A.PALMA	C.FRANCHI	L.GIANI
REV.	DATA	DESCRIZIONE	DISEGNATO	VERIFICATO	APPROVATO

PROGETTO: LINEA CASTELLEONE DI SUASA - CANDIA 150kV COLLEGAMENTO DELL'ENDS DEL SEL	Terna Rete Italia
PROFILO	LE237876ATSCEX1062
PROGETTO DEFINITIVO	SCALA
INTERVENTO 1 - VARIANTE TRATTA P.15-P.22	
PROFILO LONGITUDINALE COMUNE DI ANCONA	

NOME FILE TIPO	REALIZZ.	FORMATO	SCALA	FASCIO
0237876ATSCEX1062_00.dwg	F.ANNI - V.BAI	841x594	1:2000 - 1:500	01 / 05
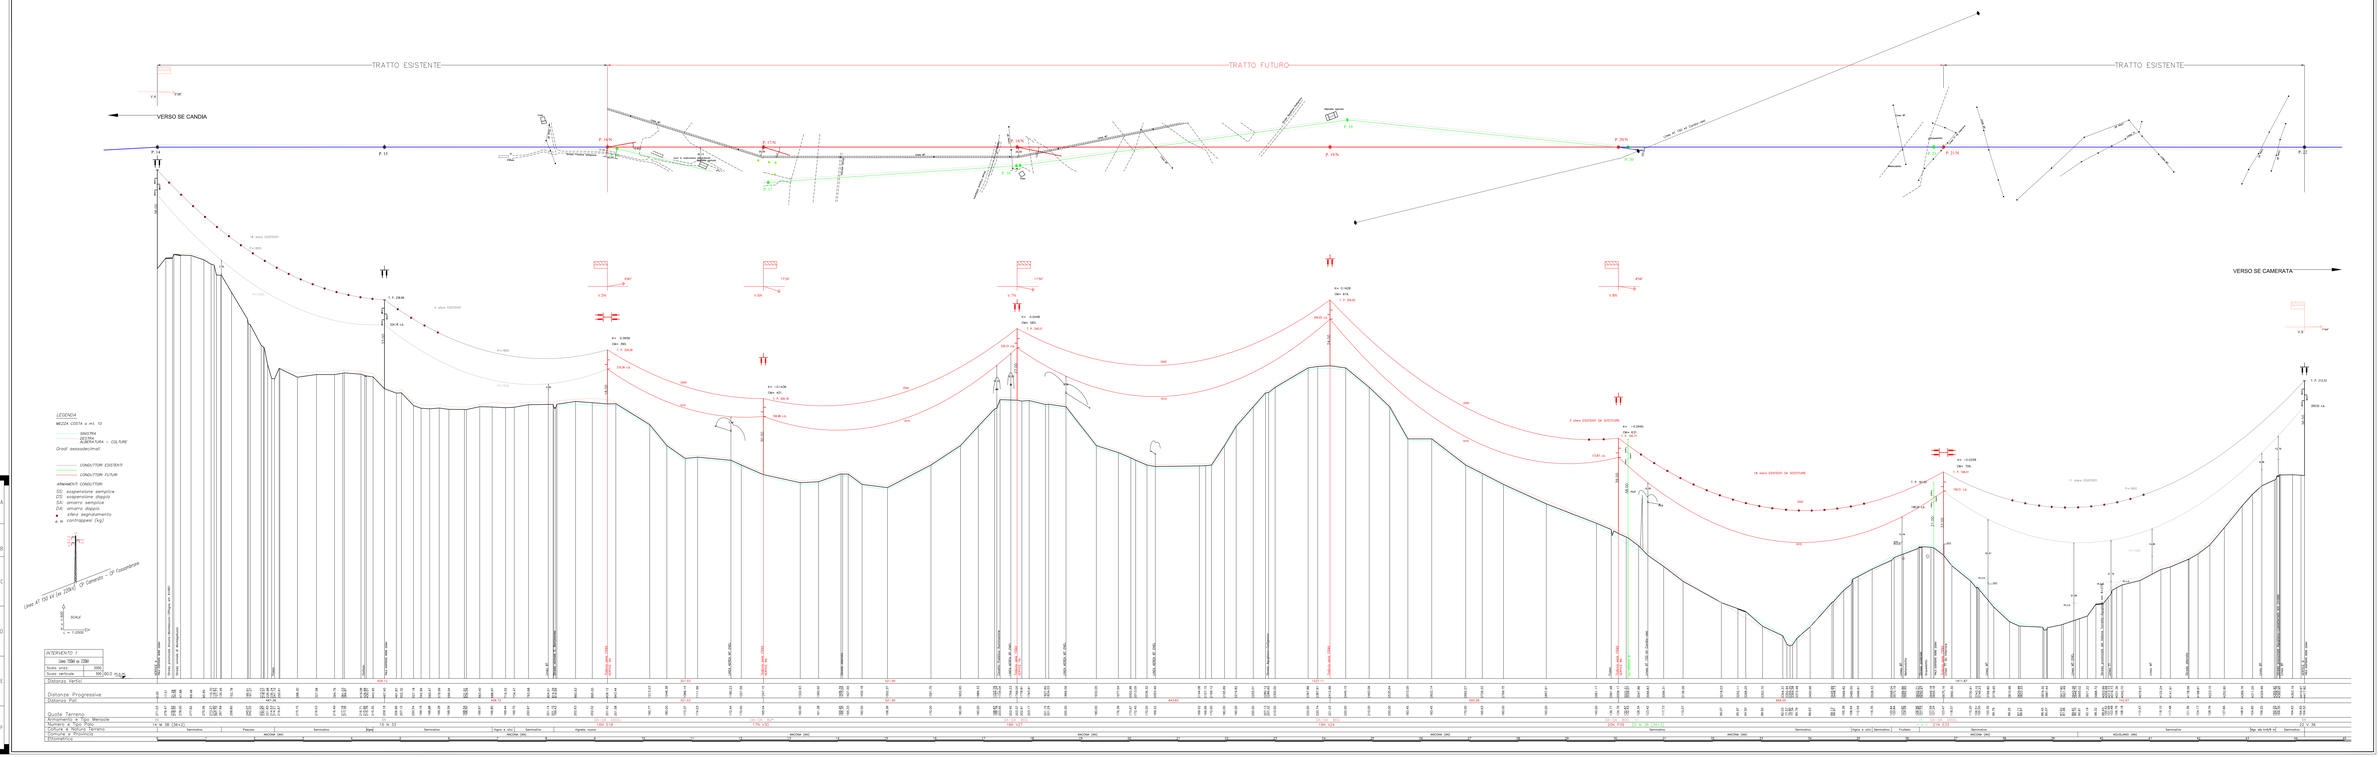
Questo documento è di proprietà di Terna Rete Italia S.p.A. e non può essere utilizzato al di fuori di quanto previsto dal Rapporto Contrattuale in essere o previo consenso scritto della Società stessa. Chiunque utilizzi questo documento senza il suo consenso, ne risponderà ai sensi della normativa vigente.